

## INNMÅLINGSRAPPORT

Tiltak: Einebustad  
Stad: Gnr.47 bnr.3, Vefjell, Lindås kommune.  
Måledato: 11.07.2014  
Innmålt: Topp ringmur m.m.  
Utstyr: Leica Gps system 1200 m/ Smartnett

Kontrollpunkt: Grensemerke for 47/3.

Høgde topp ringmur: H= 167.94m  
Høgde planering: H= 167.59m

Plassering av bygg er i samsvar med situasjonsplan og utstykke punkt.

I tillegg til bygg er målt veg og planert areal for parkering/ framtidig garasje. Samt minirensaneanlegg og borhol.


Isdalstø 11.07.2014


Kjartan Medaas  
Medaas Oppmåling

Vedlegg: koordinatliste på sosiformat og plott

Sendt: Kolås & sønn, v/ Oddbjørn Hindenes- epost  
Lindås Kommune, areal- og miljøavdelinga, v/ Terje Villanger- e-post  
Jan-Morten Eikemo- epost

Q2,

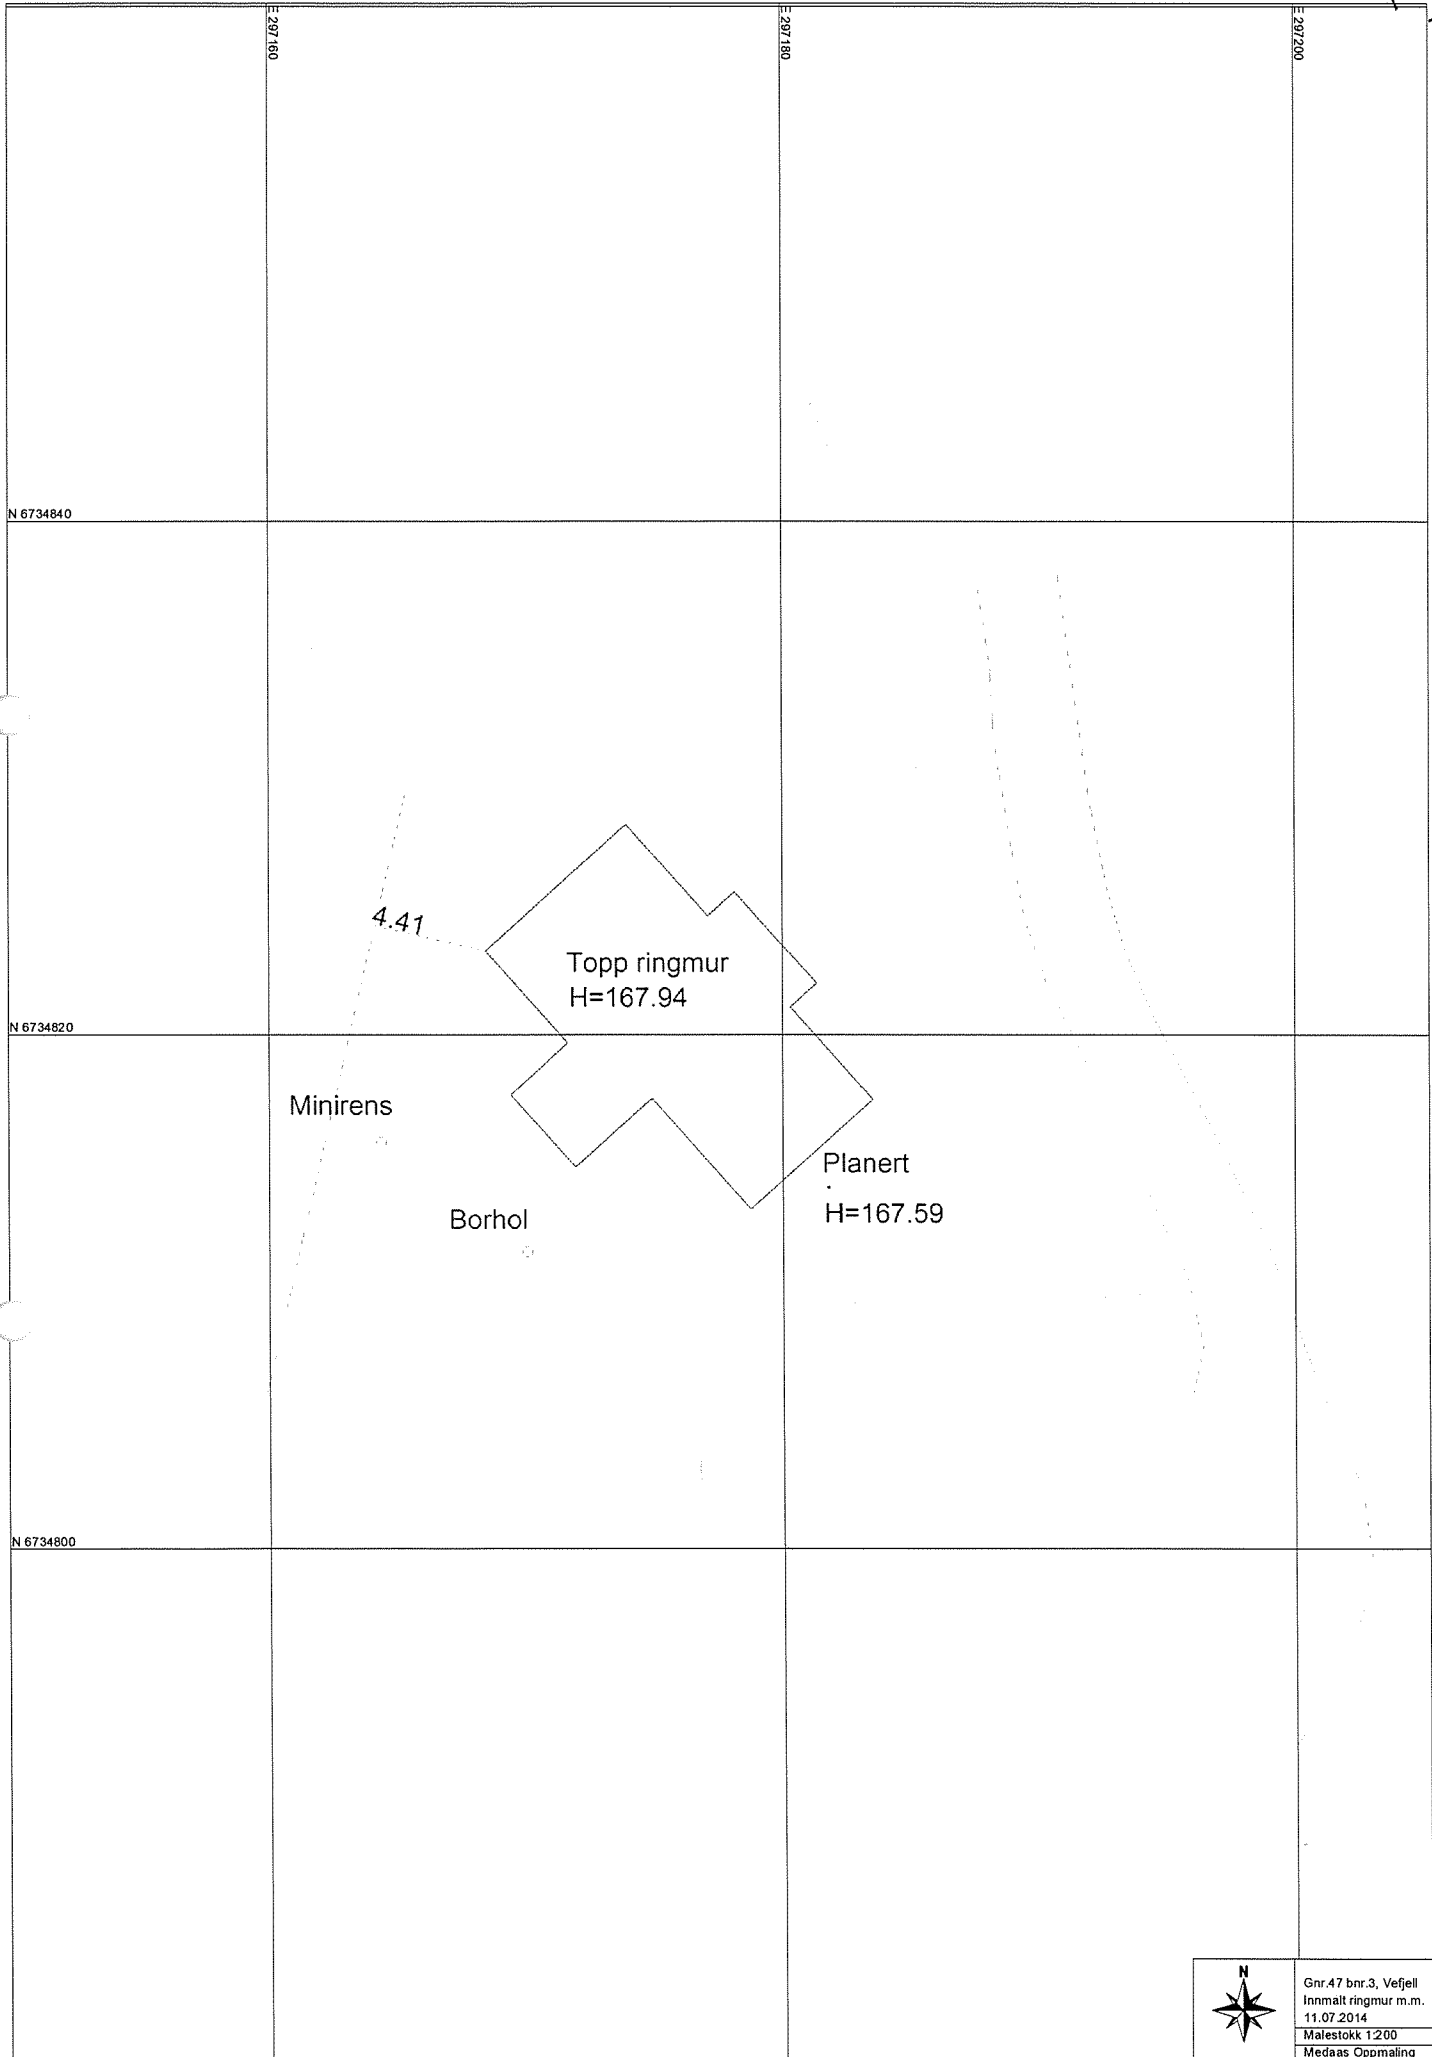

	Gnr.47 bnr.3, Vefjell
	Innmalt ringmur m.m.
	11.07.2014
	Malesstokk 1:200
Medaas Oppmåling	