


Utarbeidet i fra "Utskrift av Nordhordland sorenskriveris utskriftningsprotokoll nr.4, 1898-1903, fol. 241b

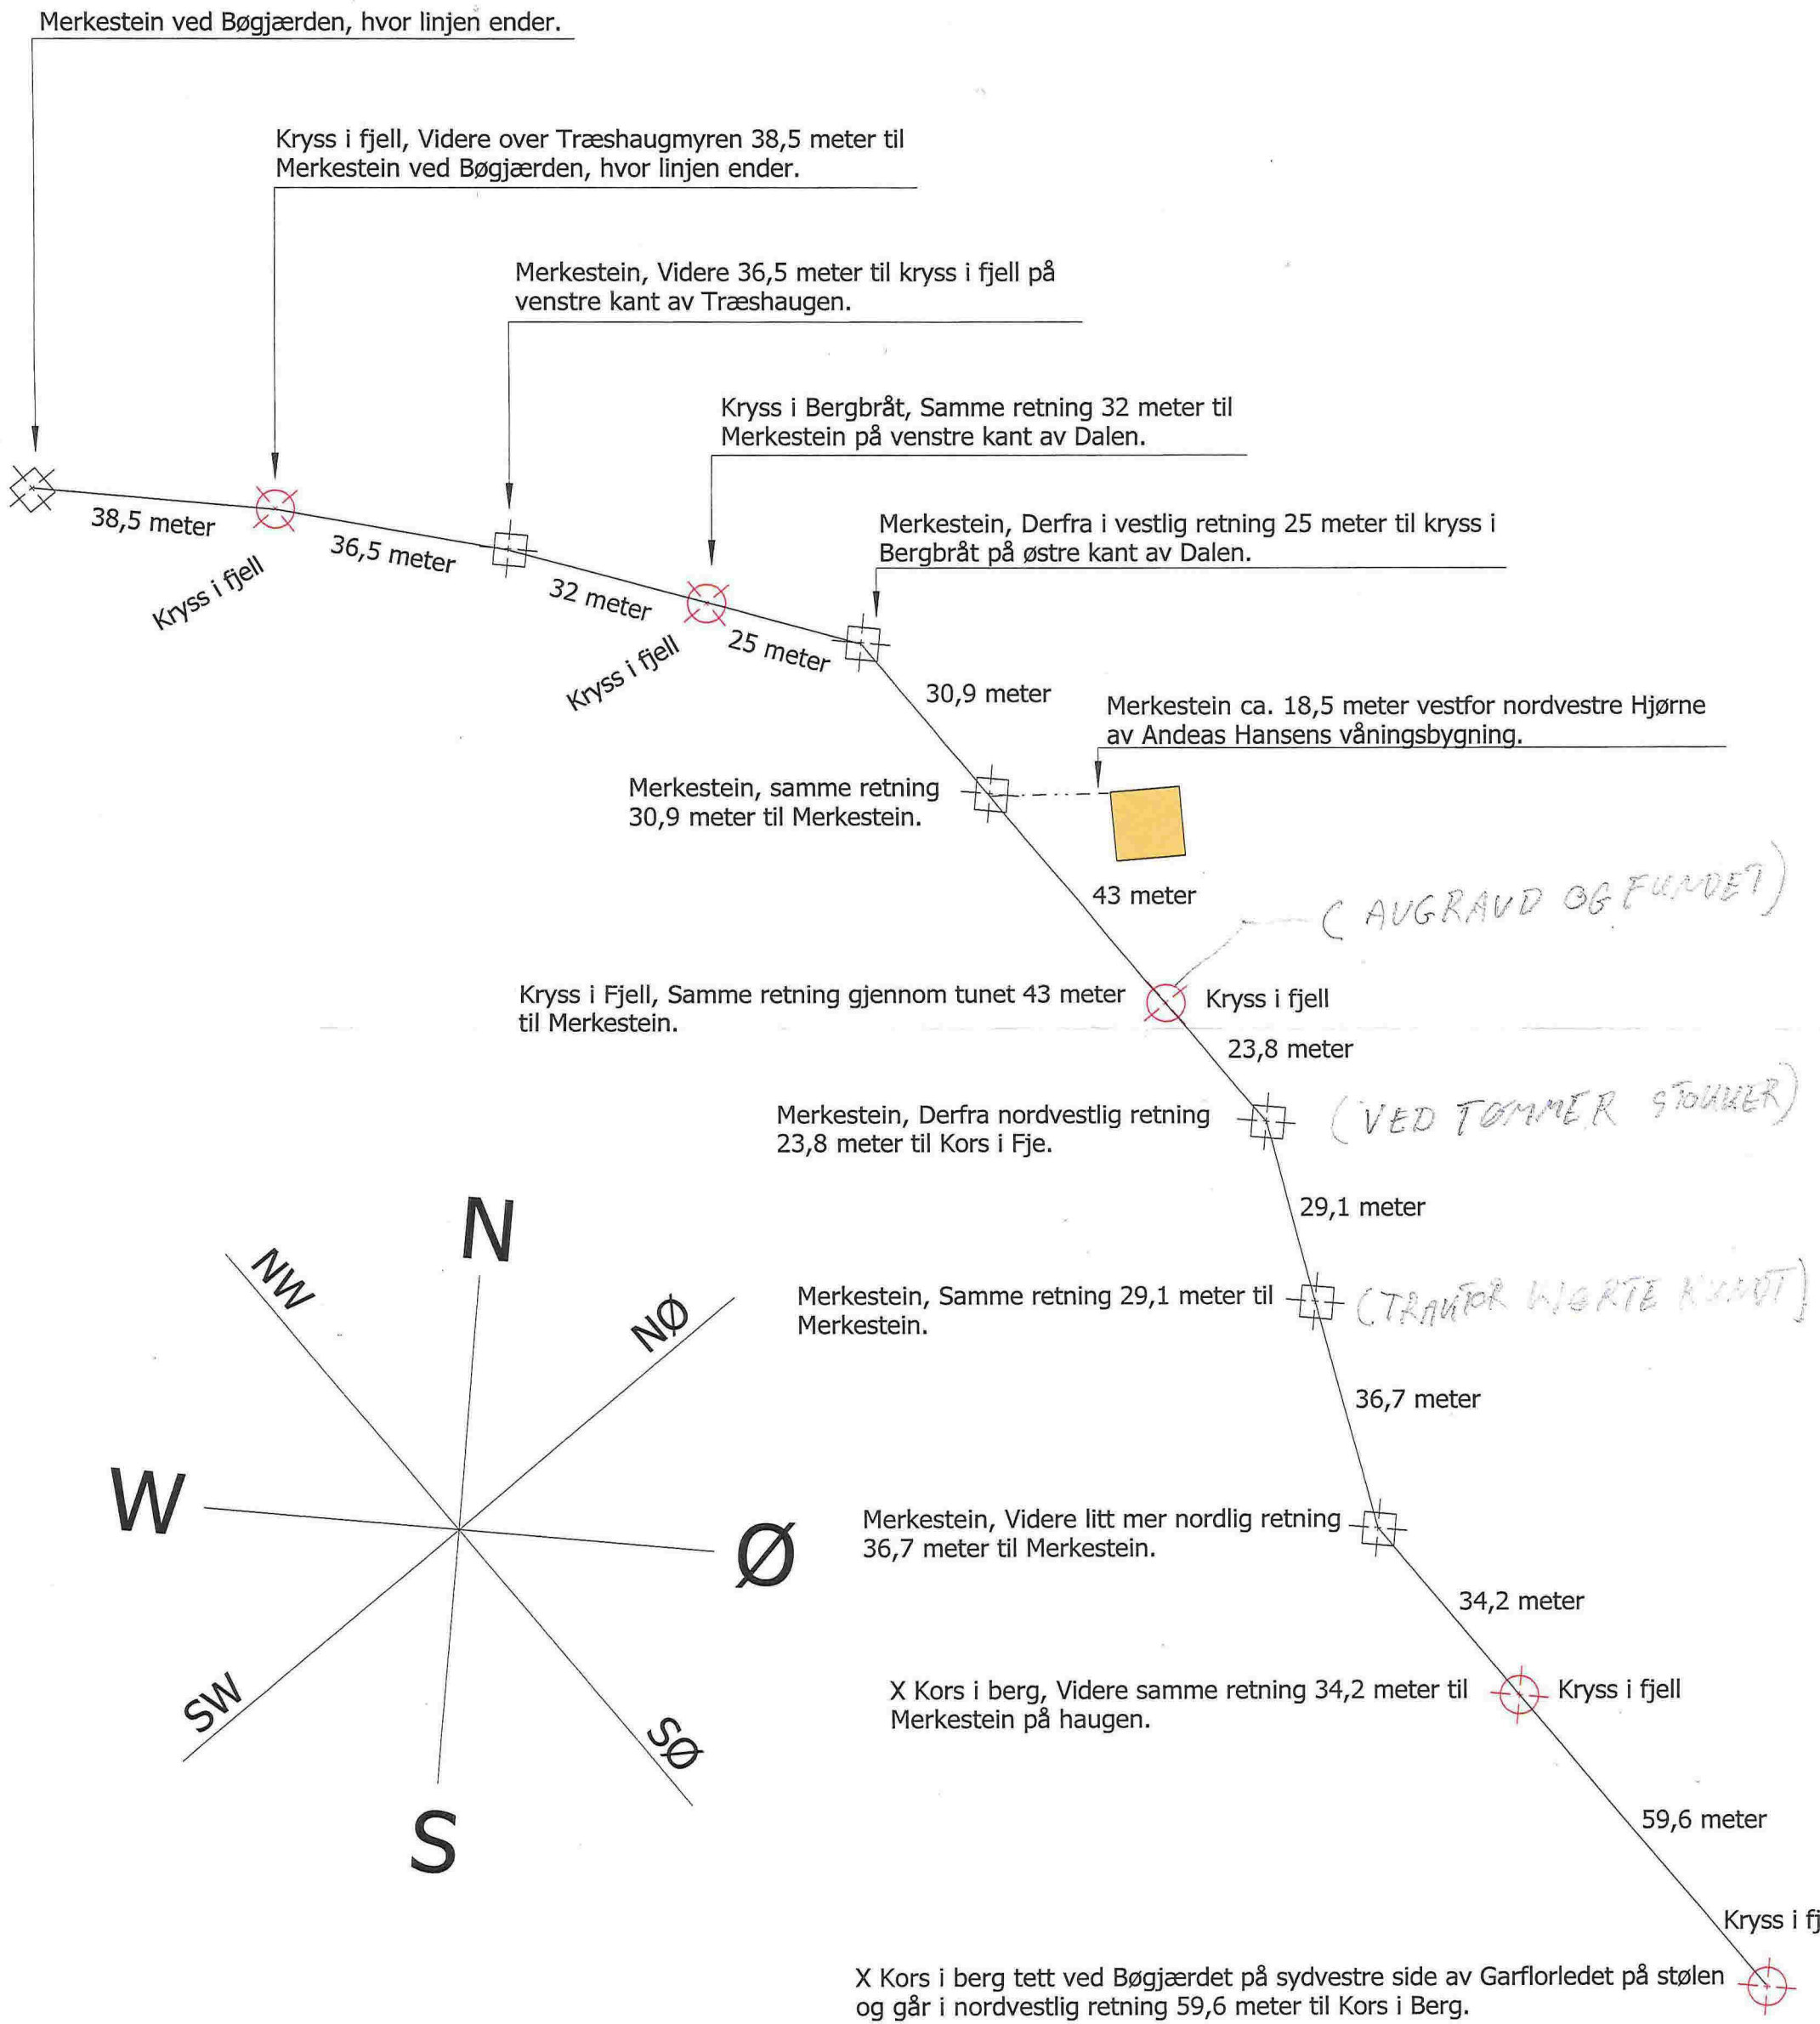

Utarbeidet målekart 09.02.2014  
Målestokk 1:1000