


D-1

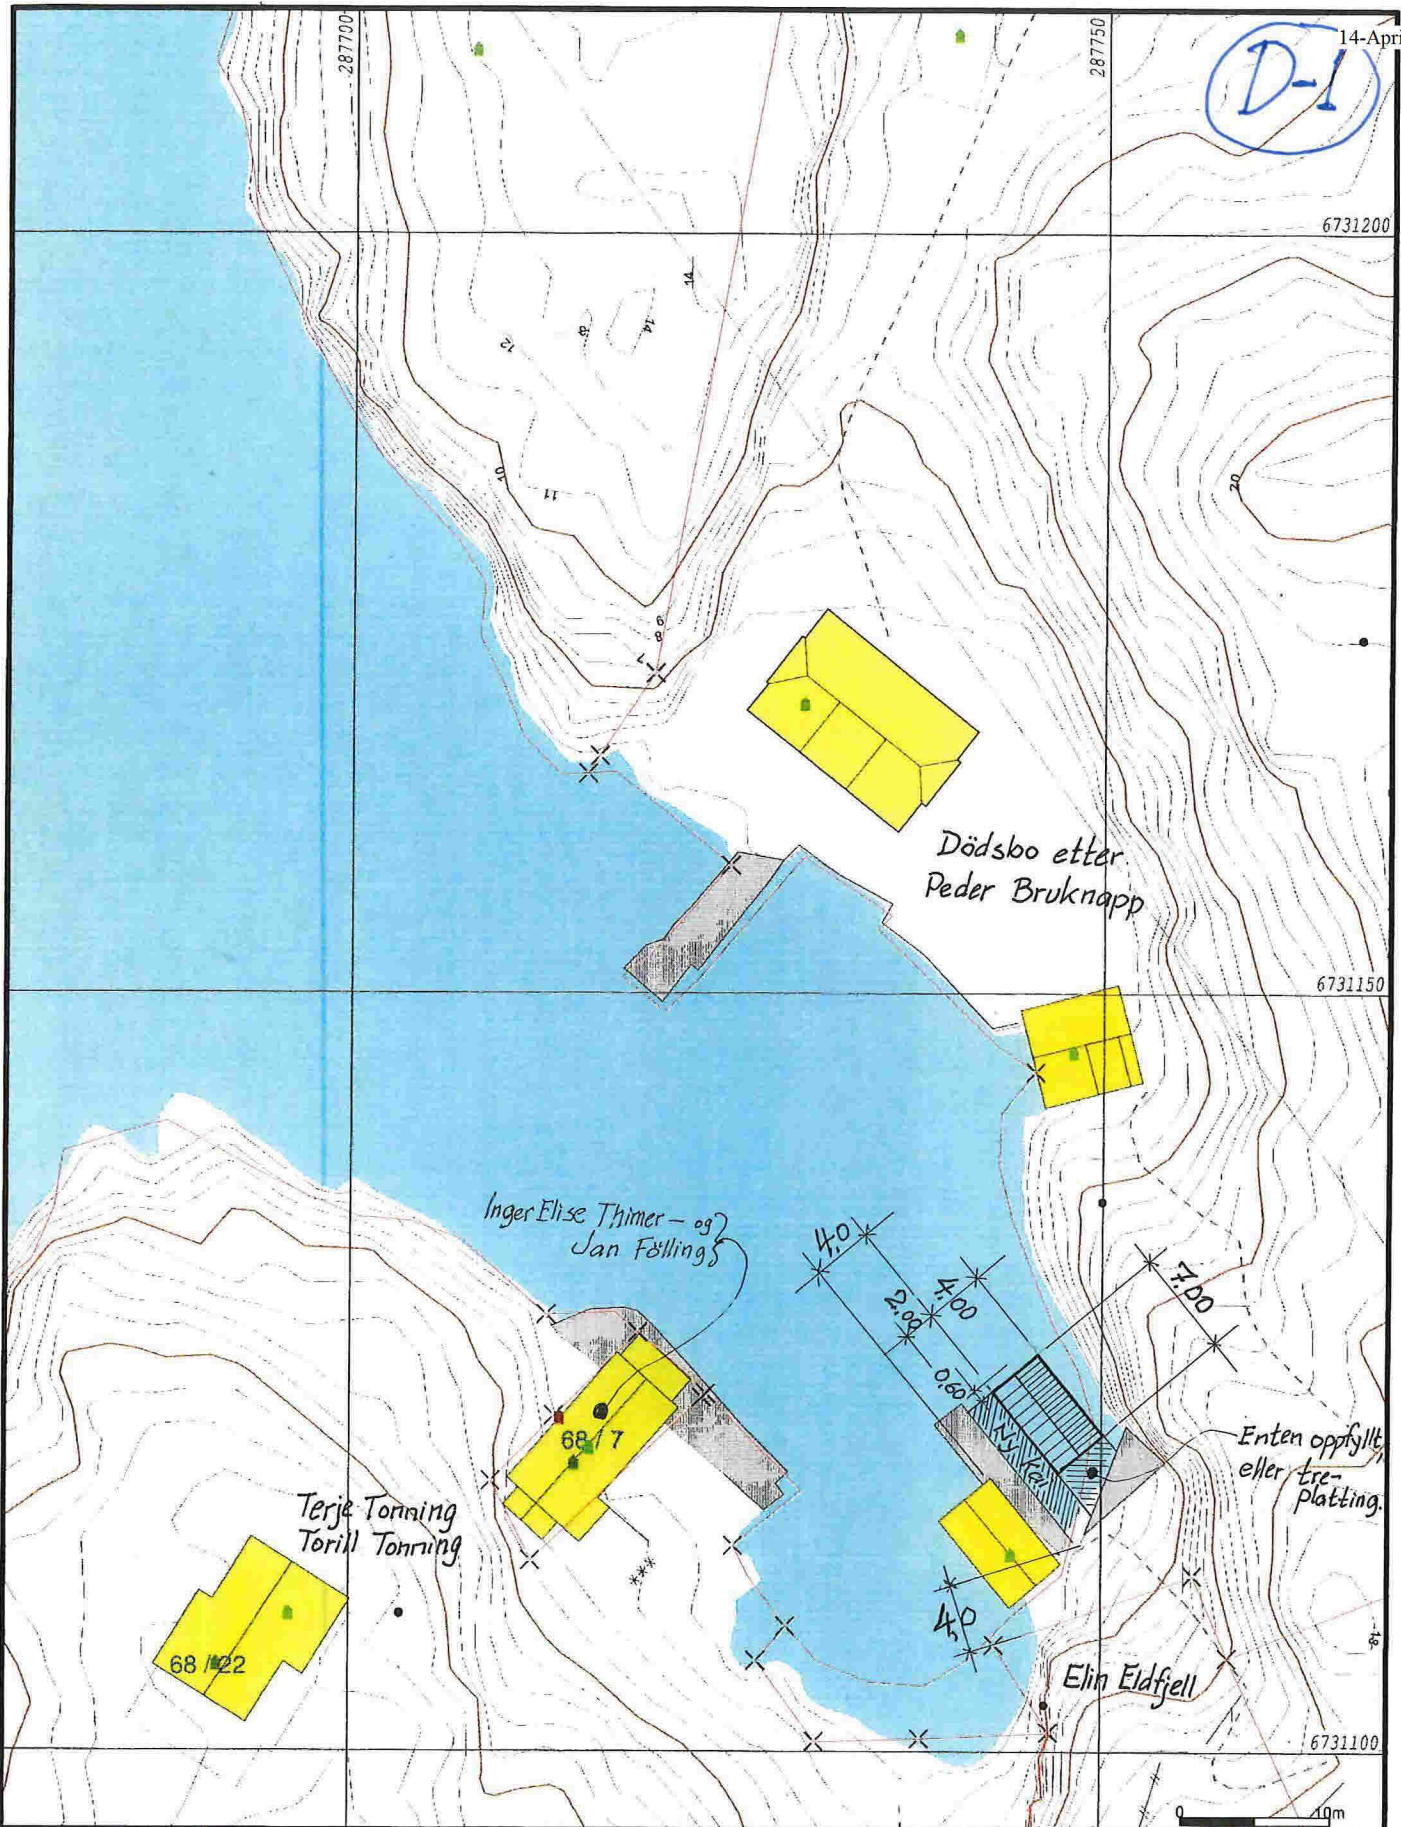

	Målte Grenser		Større bustader
	Registrerte Grenser		Hytte/feriehus
	Udefinert grenser		Garasje/uthus
	Terrengmålte grense		Industri/lager
	Konstruert grensepunkt		Andre bygg
	Bolig		
	Bustad m/leilighet		
	Våningshus		

Beliggighet og høyder må oppfattes som orienterende.



Lindås kommune
Geodata avdeling



Dato: 2013.10.25
Sign: liei

Gnr 68 bnr 10

Målestokk
1:500