
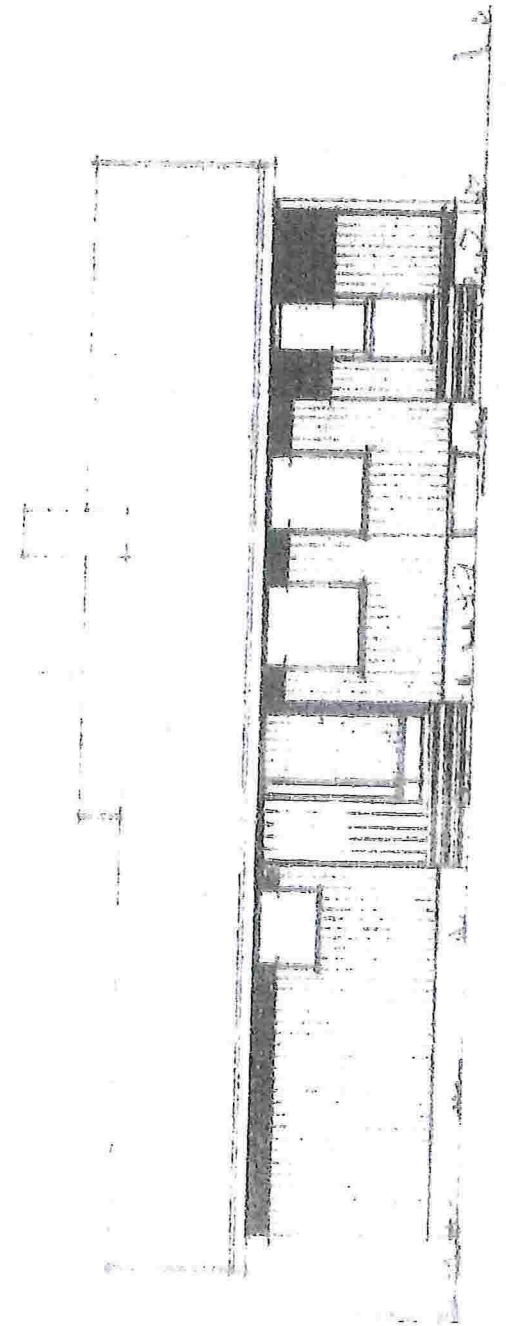


<ul style="list-style-type: none"> Målte Grenser Registrerte Grenser Udefinert grenser Terrengmålte grense Konstruert grensepunkt Bolig Bustad m/leilighet Våningshus 	<ul style="list-style-type: none"> Storre bustader Hytte/feriehus Garasje/uthus Industri/lager Andre bygg 		<p>Lindås kommune Geodata avdeling</p>	
<p>Belleggenhet og høyder må oppfattes som orienterende.</p>				

E-1

ARKIV

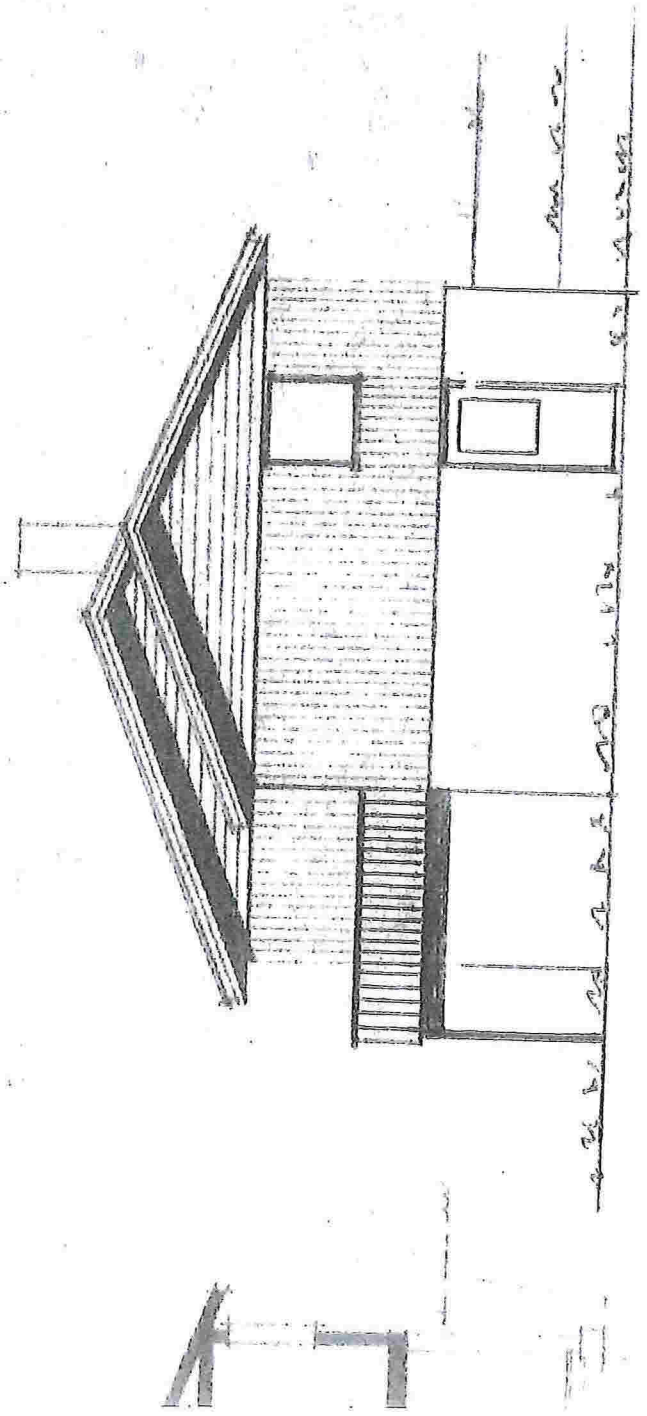


ARKIV

HARALD HEGGHEIM
4 NOV. 1981
BYGNINGSSJEFEN I LINDAS

Hordaland
HUS

01441 251001
Arkiv nr. 185

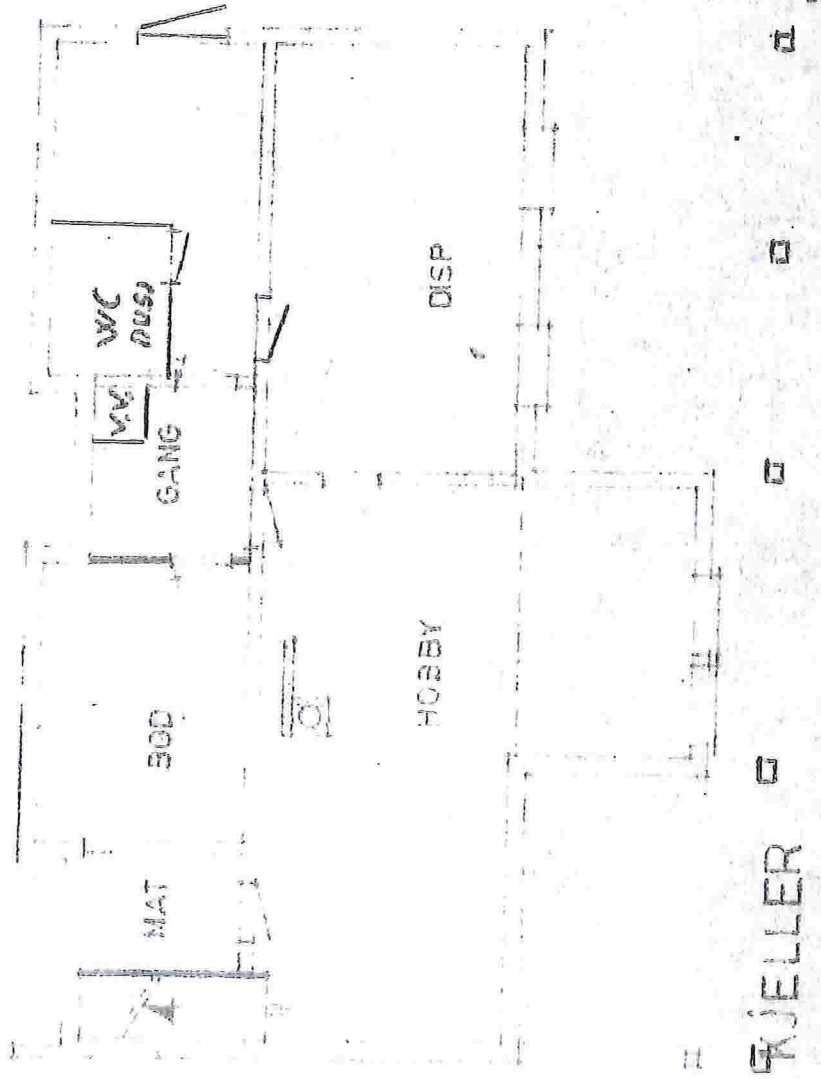

TYPE 66A.


LEIEAREAL 95,1 M²

HERLEIF OG TORILD KYAMME



ARKITENT
HARALD HEGGHEIM
240 LOSTEN

MÅL 1:100	DATA	13-8-75
	REV.	
	TEGN	

E-2

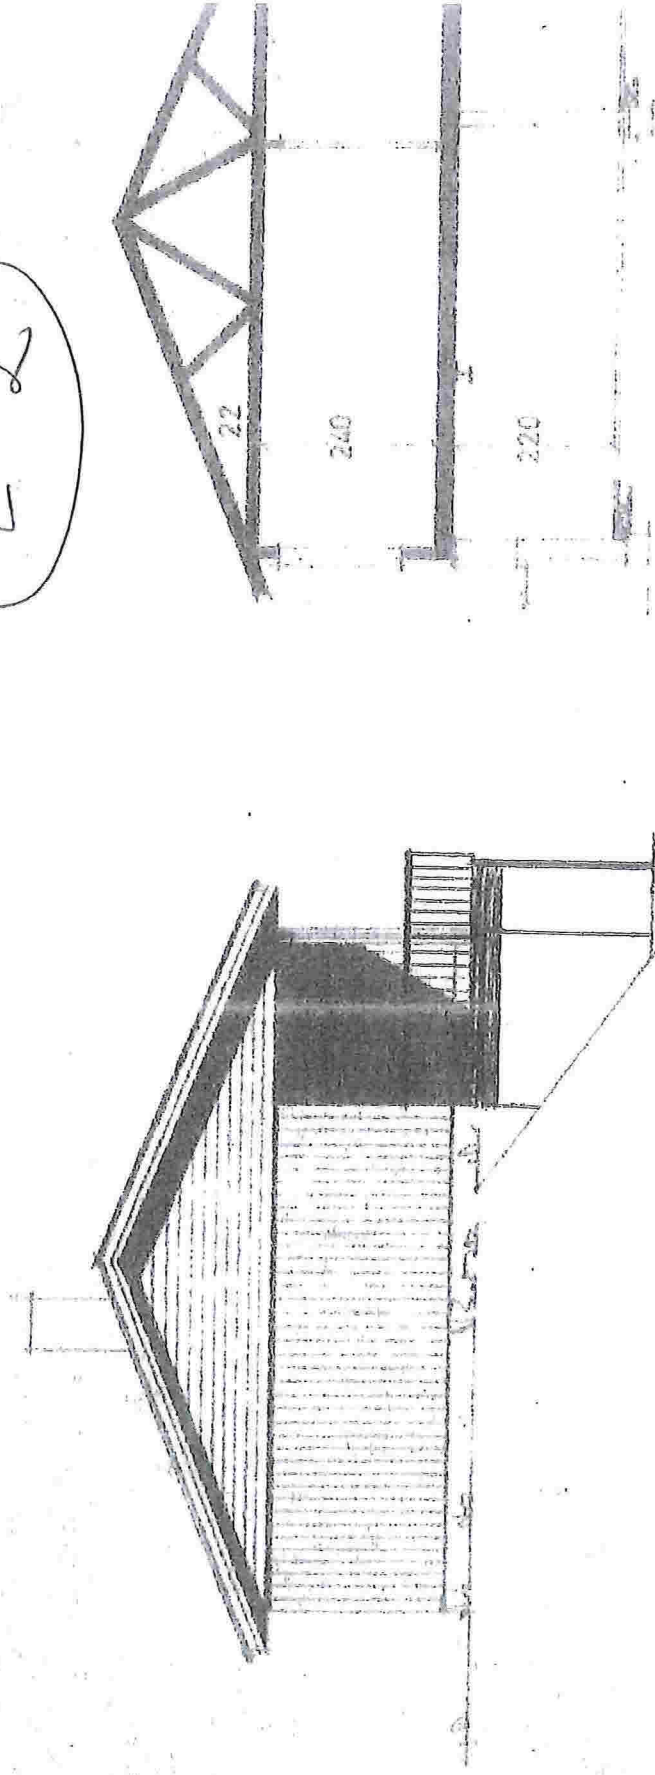


SNITT

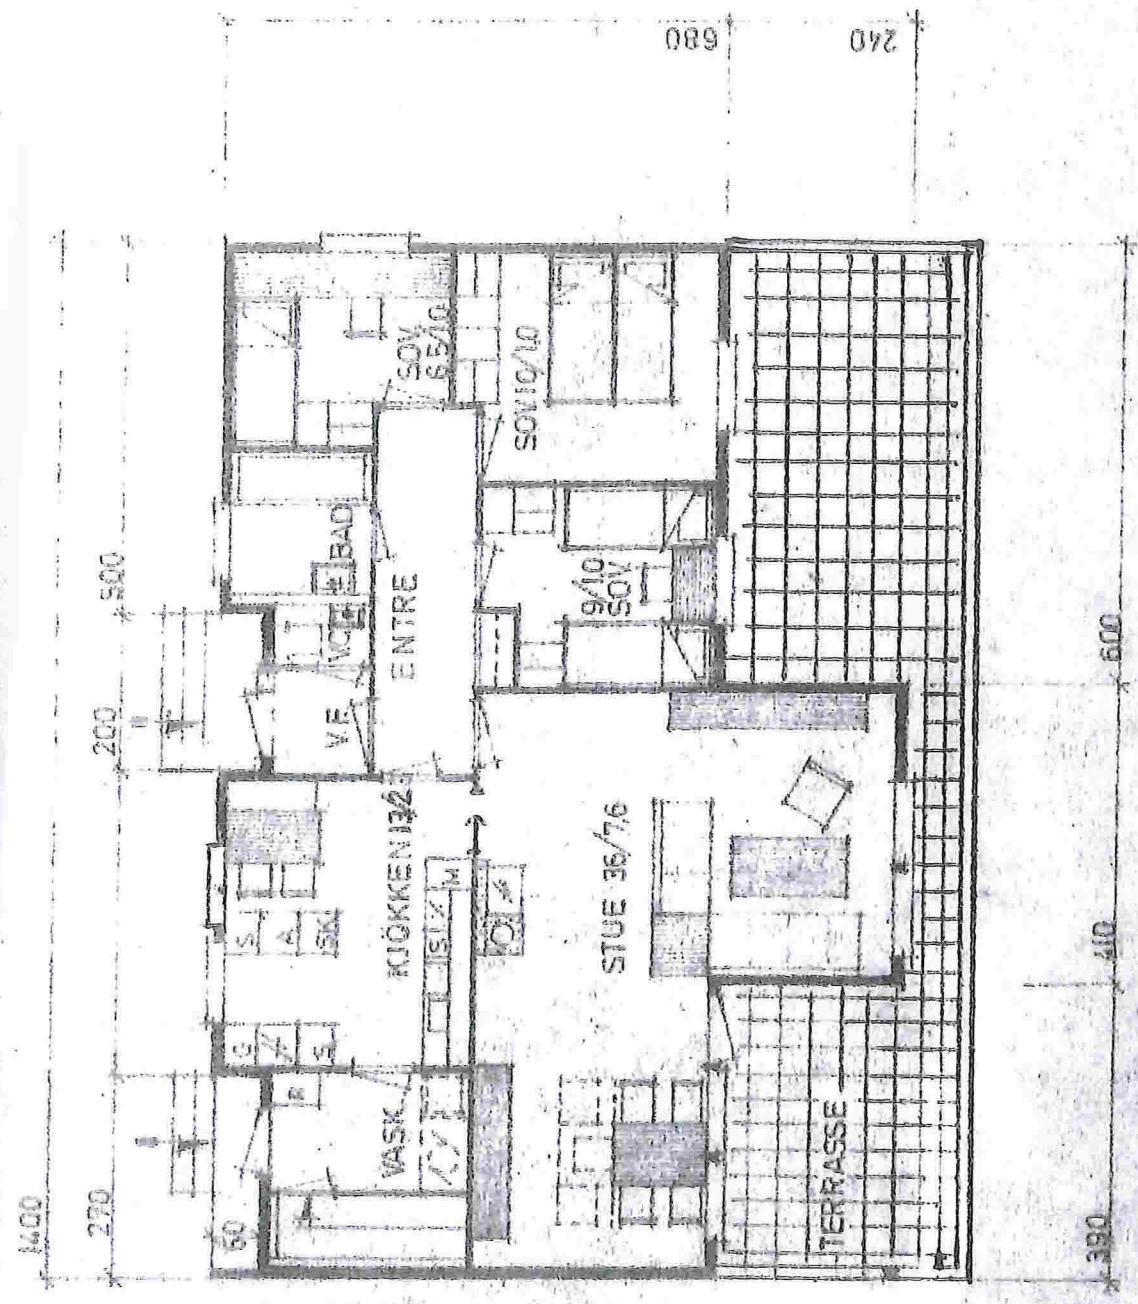
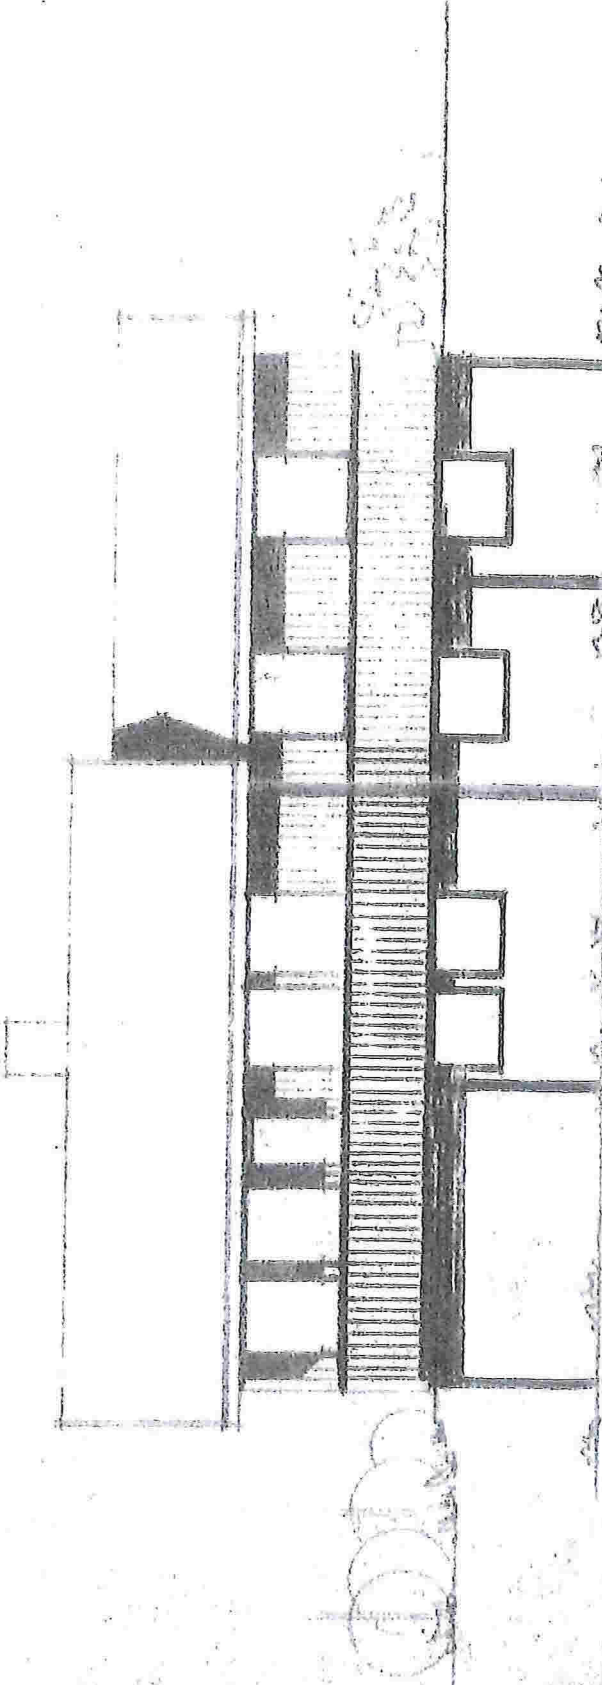


ETG.

E-3

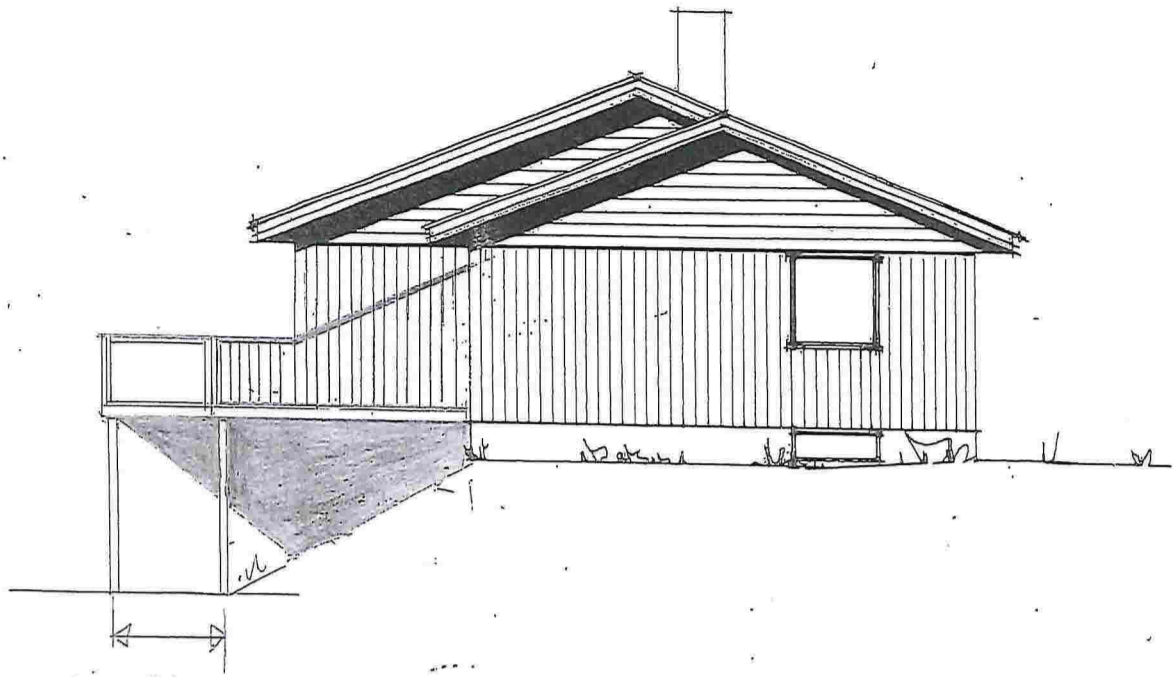


UTVINDELSE
ALTAN

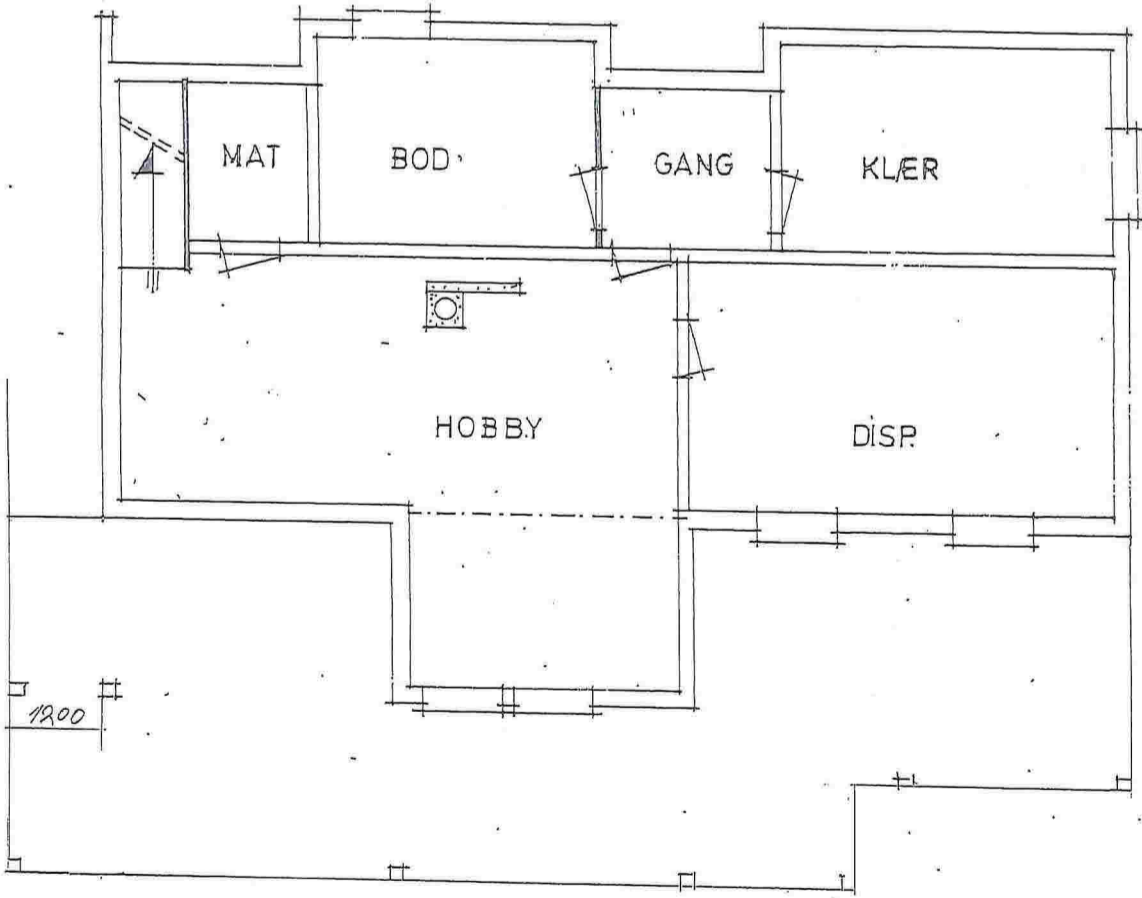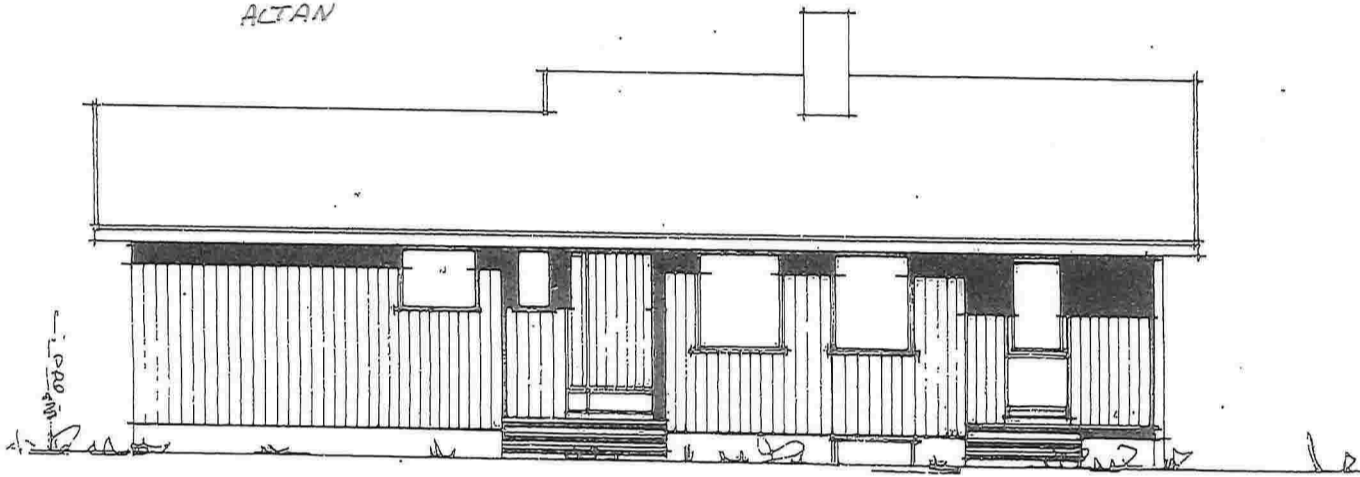



TYPE 66 A.

LEIEAREAL 95,1 m²




	MÅL	DATO	13-6
	1:100	REV.	
		TEGN.	<i>[Signature]</i>
ARKITEKT HARALD HEGGHEIM 2340 LØTEN			

E-4

UTVÆLSE ALTAN

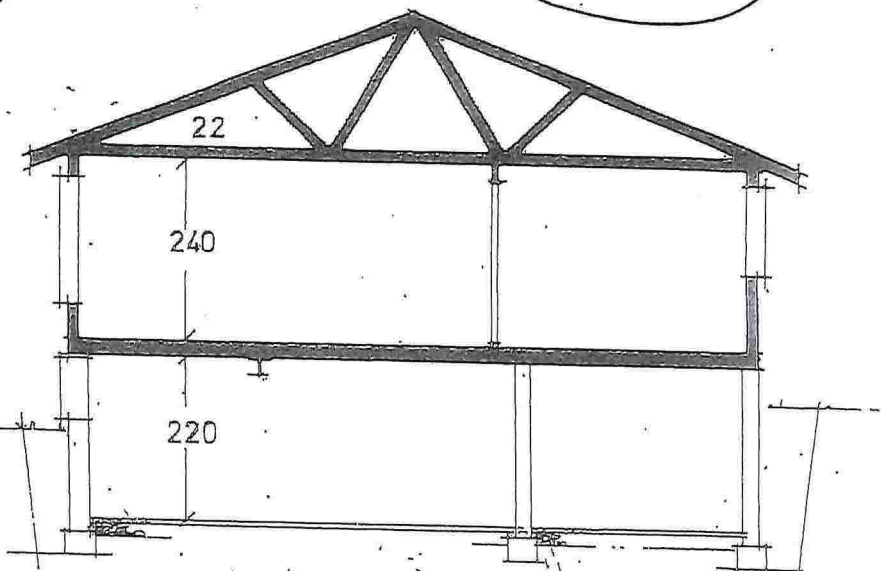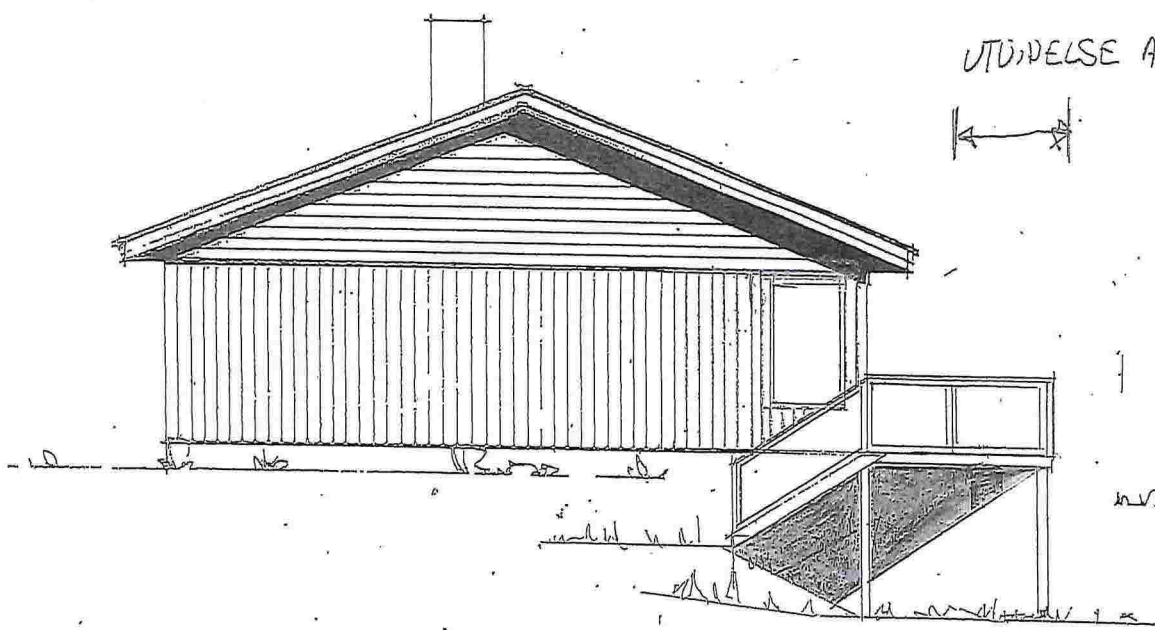

SNITT

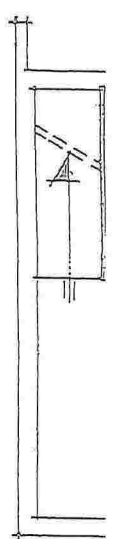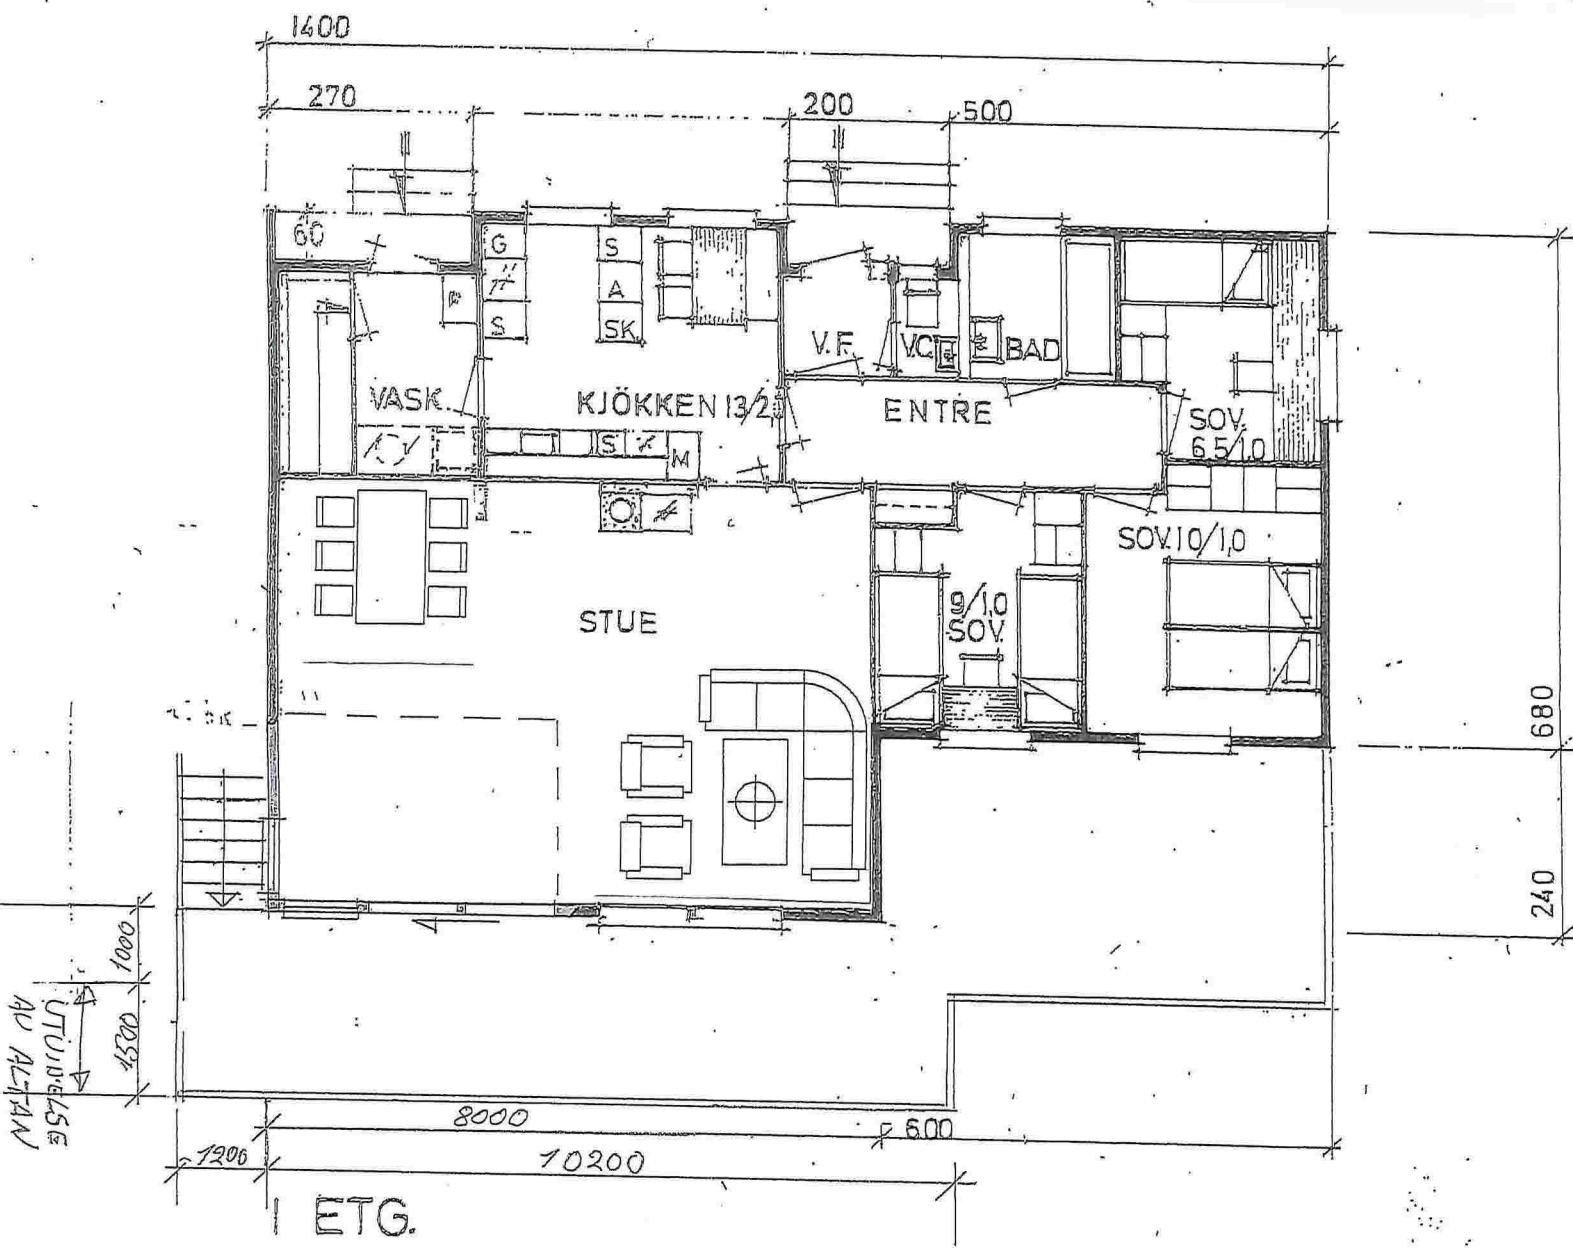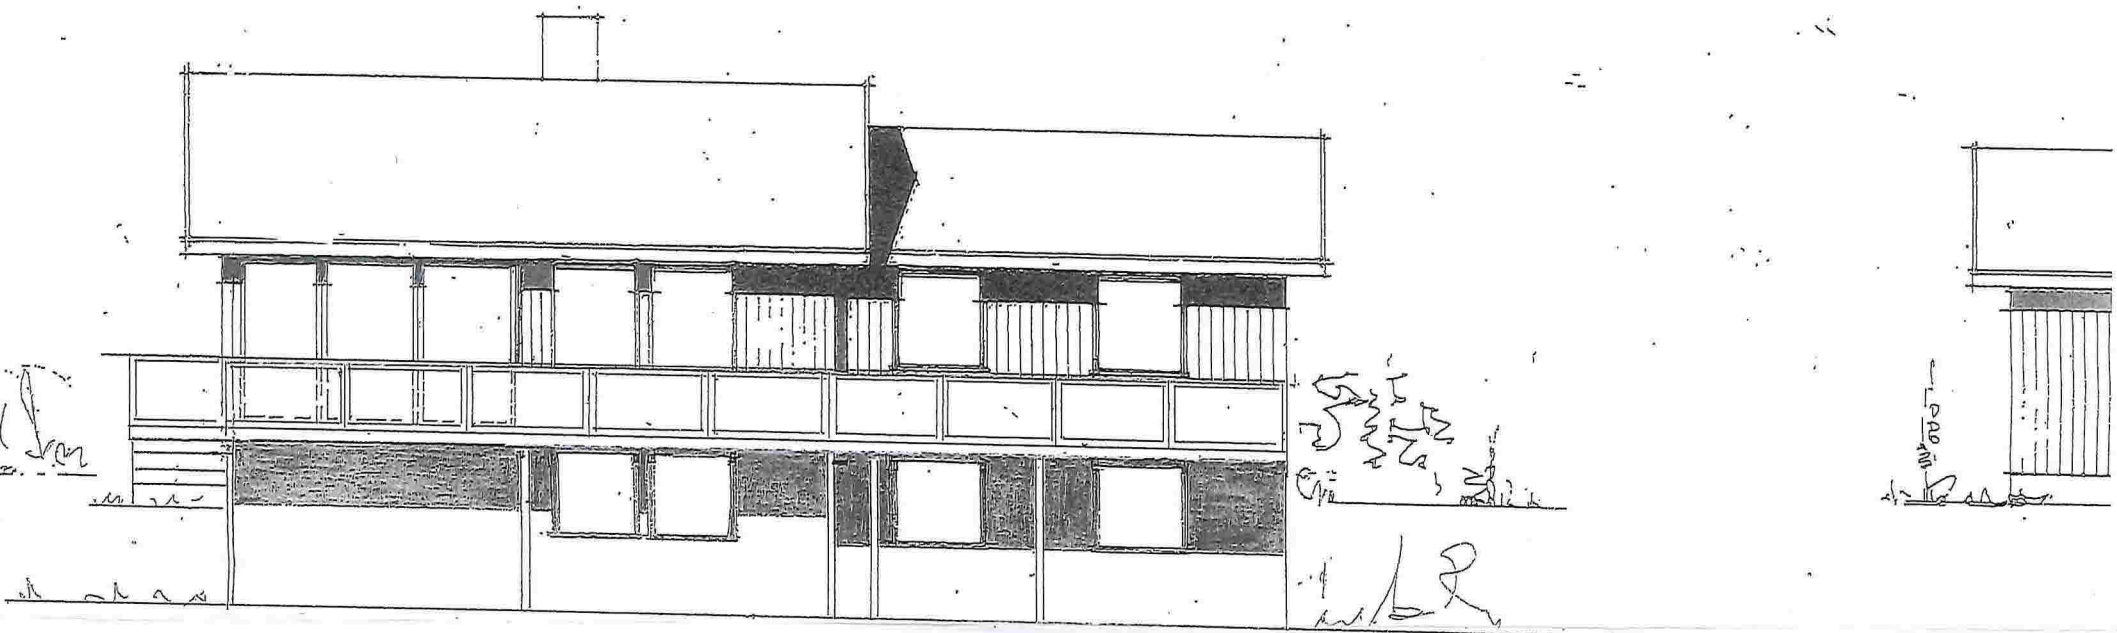

KJE