

SØKNAD OM GRAVETILLATELSE I OFFENTLIG VEG OG GATEGRUNN (eller kryssing med luftstrekk)

Etter bestemmelsene i Vegloven, §§ 32 og 57, og forskrifter om varsling av arbeid på offentlig veg søkes om gravetillatelse for legging/utskifting/reparasjon. (Stryk ut).

Kryss av:

- | | | |
|---|------------------------------------|-------------------------------------|
| <input checked="" type="checkbox"/> Vannledning | <input type="checkbox"/> Telekabel | <input type="checkbox"/> Eks. dekke |
| <input checked="" type="checkbox"/> Avløpsledning | <input type="checkbox"/> TV-kabel | <input type="checkbox"/> Asfalt |
| <input type="checkbox"/> El-kabel | <input type="checkbox"/> Annet | <input type="checkbox"/> Brostein |
| | | <input type="checkbox"/> Annet |

Off. veg nr.: KV 1110 Hp.: _____ Arbeidssted: Fyllingsnes v. km 112

Lengde på grøft/luftspenn langs veg: _____ m. Kryssinger: 1

Opplysninger om gravingen: Gjennom boring under veg bana med føringsrør - frostfritt

Fra eiendom grn.: 214 bar.: 227 Slik det er vist på vedlagt kart/skisse (M = 1:1000).

Arbeidet ønskes oppstartet: 23-3 og ventes avsluttet 28-4

Jeg er kjent med de plikter som gjelder for undersøkelse av gravestedet. Det er satt kryss for de typer anlegg/interesser som finnes på stedet.

- | | | | |
|------------------------------------|---|---------------------------------------|--|
| <input type="checkbox"/> El-kabel | <input checked="" type="checkbox"/> Vannledning | <input type="checkbox"/> Signalkabel | <input type="checkbox"/> Andre berørte |
| <input type="checkbox"/> Telekabel | <input type="checkbox"/> Avløpsledning | <input type="checkbox"/> Polygonpunkt | <input type="checkbox"/> Antikvarisk |
| <input type="checkbox"/> TV-kabel | <input type="checkbox"/> Skilt | <input type="checkbox"/> Grøntanlegg | |

Nødvendige opplysninger og direktiv vedr. anleggene er innhentet, og varsel om graving er gitt (kryss av) . Arbeidet skal utføres etter regler i offentlig veg- og gategrunn, og etter anvisning fra berørte parter. Jeg godtar de forpliktelser som graving i off. veg medfører etter reglene.

Entr.: F. Høngsvær maskin AS Adresse: 5981 Masfjordnes

Dato: 27-1-2015 Edmund Myklein
Underskrift
Tlf: 95220312

Kontaktperson hos entreprenør: Edmund Myklein

Som eier av og oppdragsgiver for anlegget påtar jeg meg det ansvar som reglene pålegger meg og garanterer for ferdigstillelse av anlegget uten utgift for vegetaten. Jeg godtar også de til enhver tid gjeldende betingelser for å ha anlegg i offentlig veg.

Eier/søker: RICHARD HANSEN Adresse: INDALSVEIEN 99, 5063 BERGEN


Dato: 30.01.2015 Richard Hansen
Underskrift
Tlf: 93006543

Kontaktperson hos eier/søker: RICHARD HANSEN

- Gravetillatelse er gitt med forbehold at det stilles garanti, etter reglene, pålydende kr. _____
- Endelig vegdekke skal utføres av: Godkjent entreprenør
- Spesielle vilkår gjelder: Arbeid skal utføres etter gjeldende regelverk "Retningslinjer for graving i off. veg" NKF-nettverksgr. Veg og Trafikk Hordaland Okt 2013
Kabelpøising fra BKK og Geomatikk skal ligge ferdig
- Gravetillatelse gitt Teknisk drift den 10/3 2015 Linda Folkestad
Etat
Underskrift
- Gravetillatelse avslått

LINDÅS KOMMUNE

Tillatelsen og godkjente planer skal oppbevares på arbeidsstedet og fremvises ved kontroll

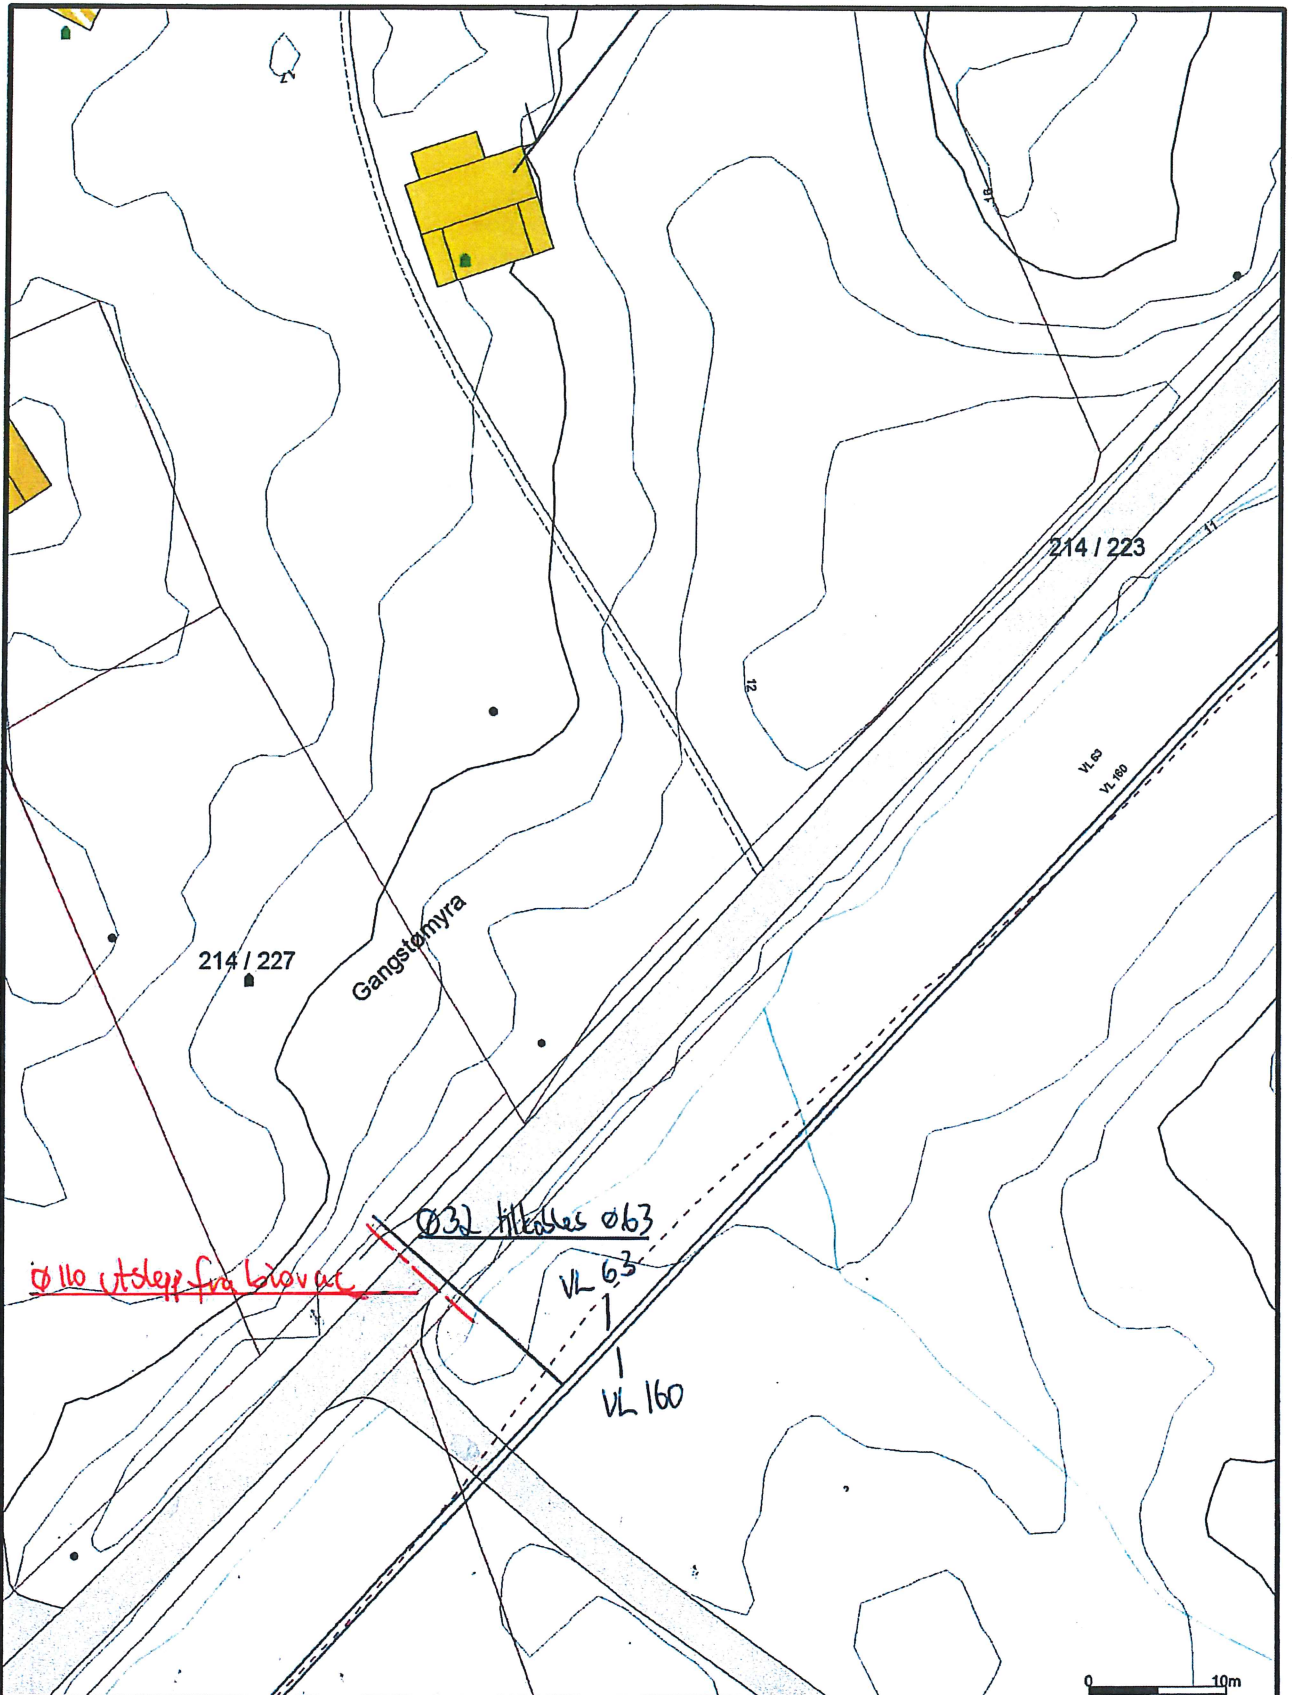

— Avløp felles	⚡ Terrengmålte grense	🏭 Industri/lager
— Drensløding	⚡ Konstruert grensepunkt	🏠 Andre bygg
— Overvann	🏠 Bolig	
→ Pumpeledning spillvann	🏠 Bustad m/leilighet	
→ Pumpeledning vann	🏠 Våningshus	
— Spillvann	🏠 Storre bustader	
— Vannledning	🏠 Hytte/feriehus	
⚡ Udefinert grenser	🏠 Garasje/uthus	

Beliggenhet og høyder må oppfattes som orienterende.




Lindås kommune
VVA-avdeling

Dato: 2014.10.02
Sign: liat




Målestokk
1:500

21.01.2015

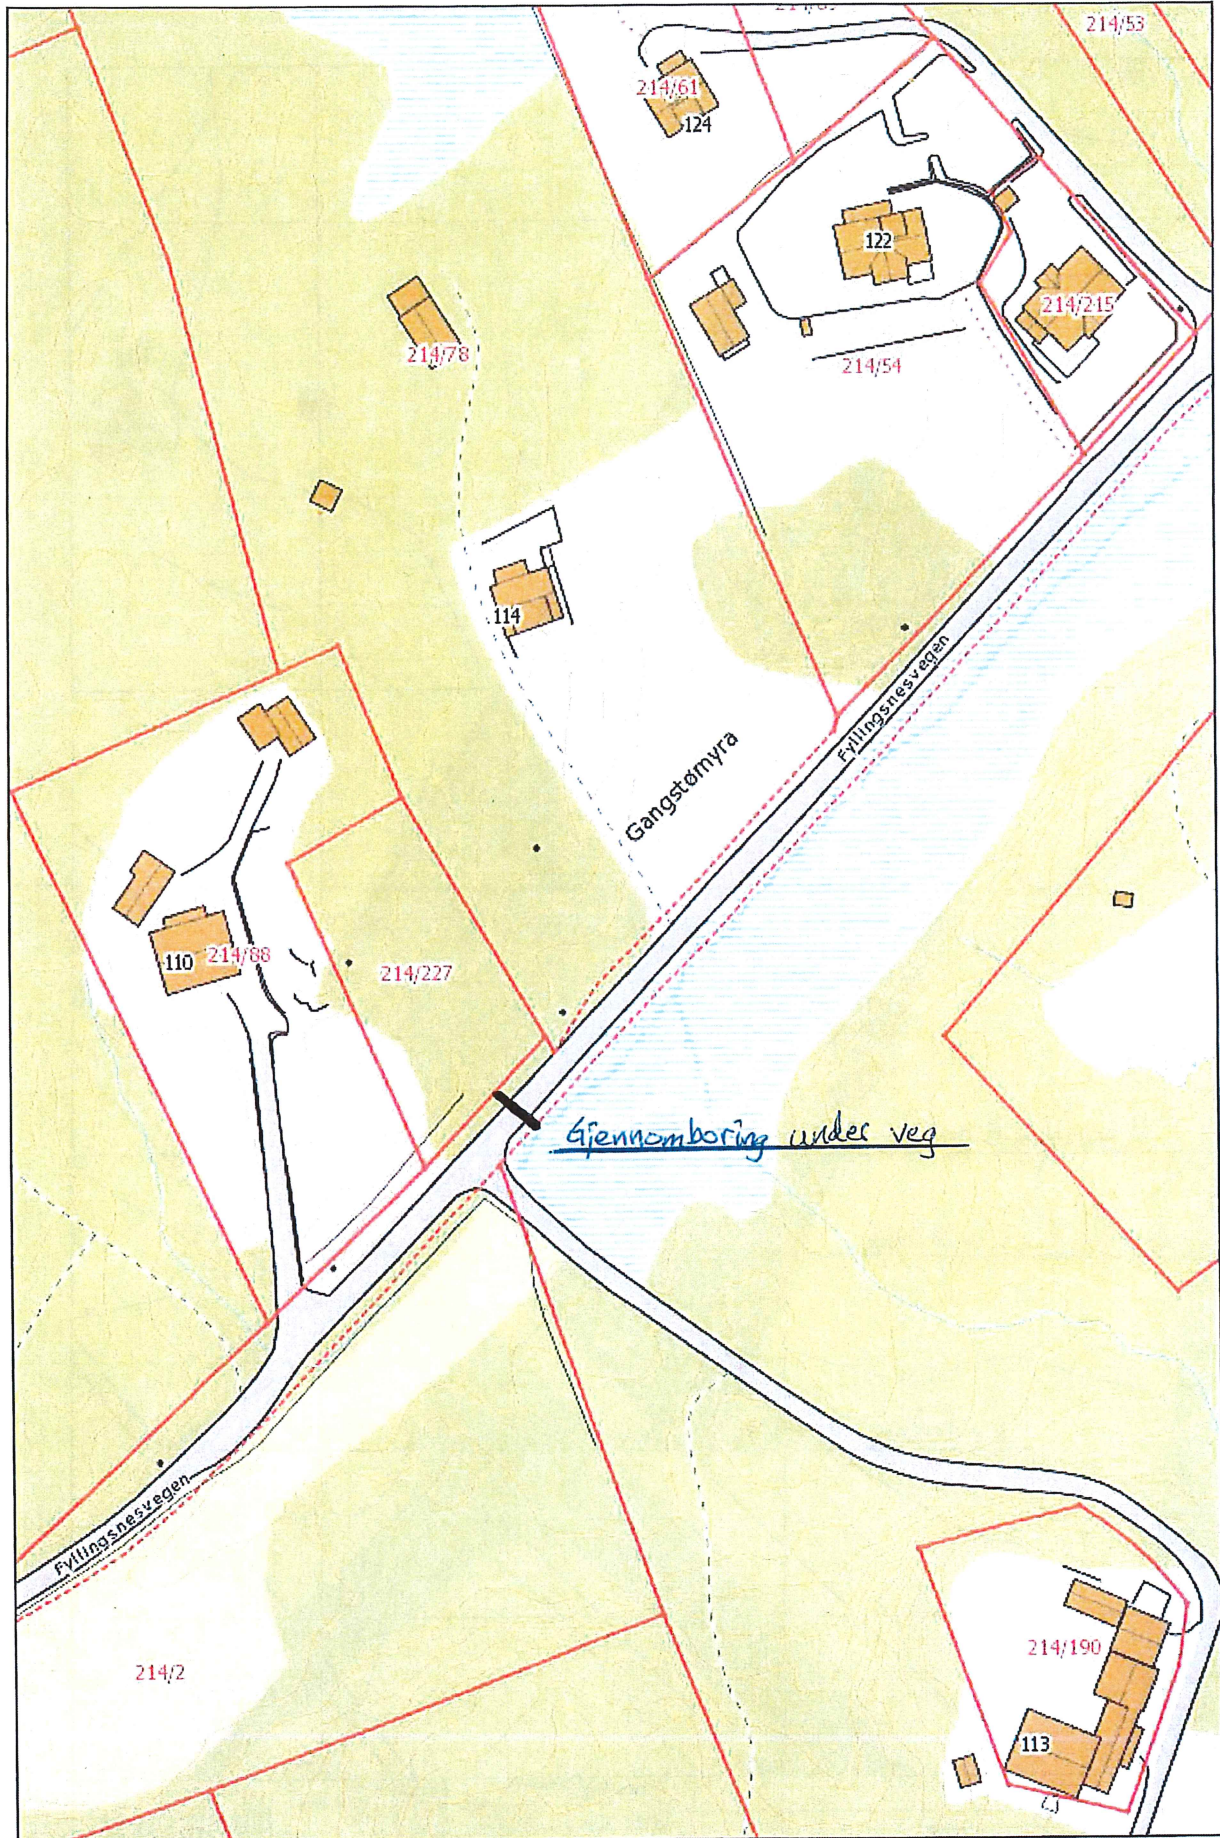

Målestokk: 1:1 000

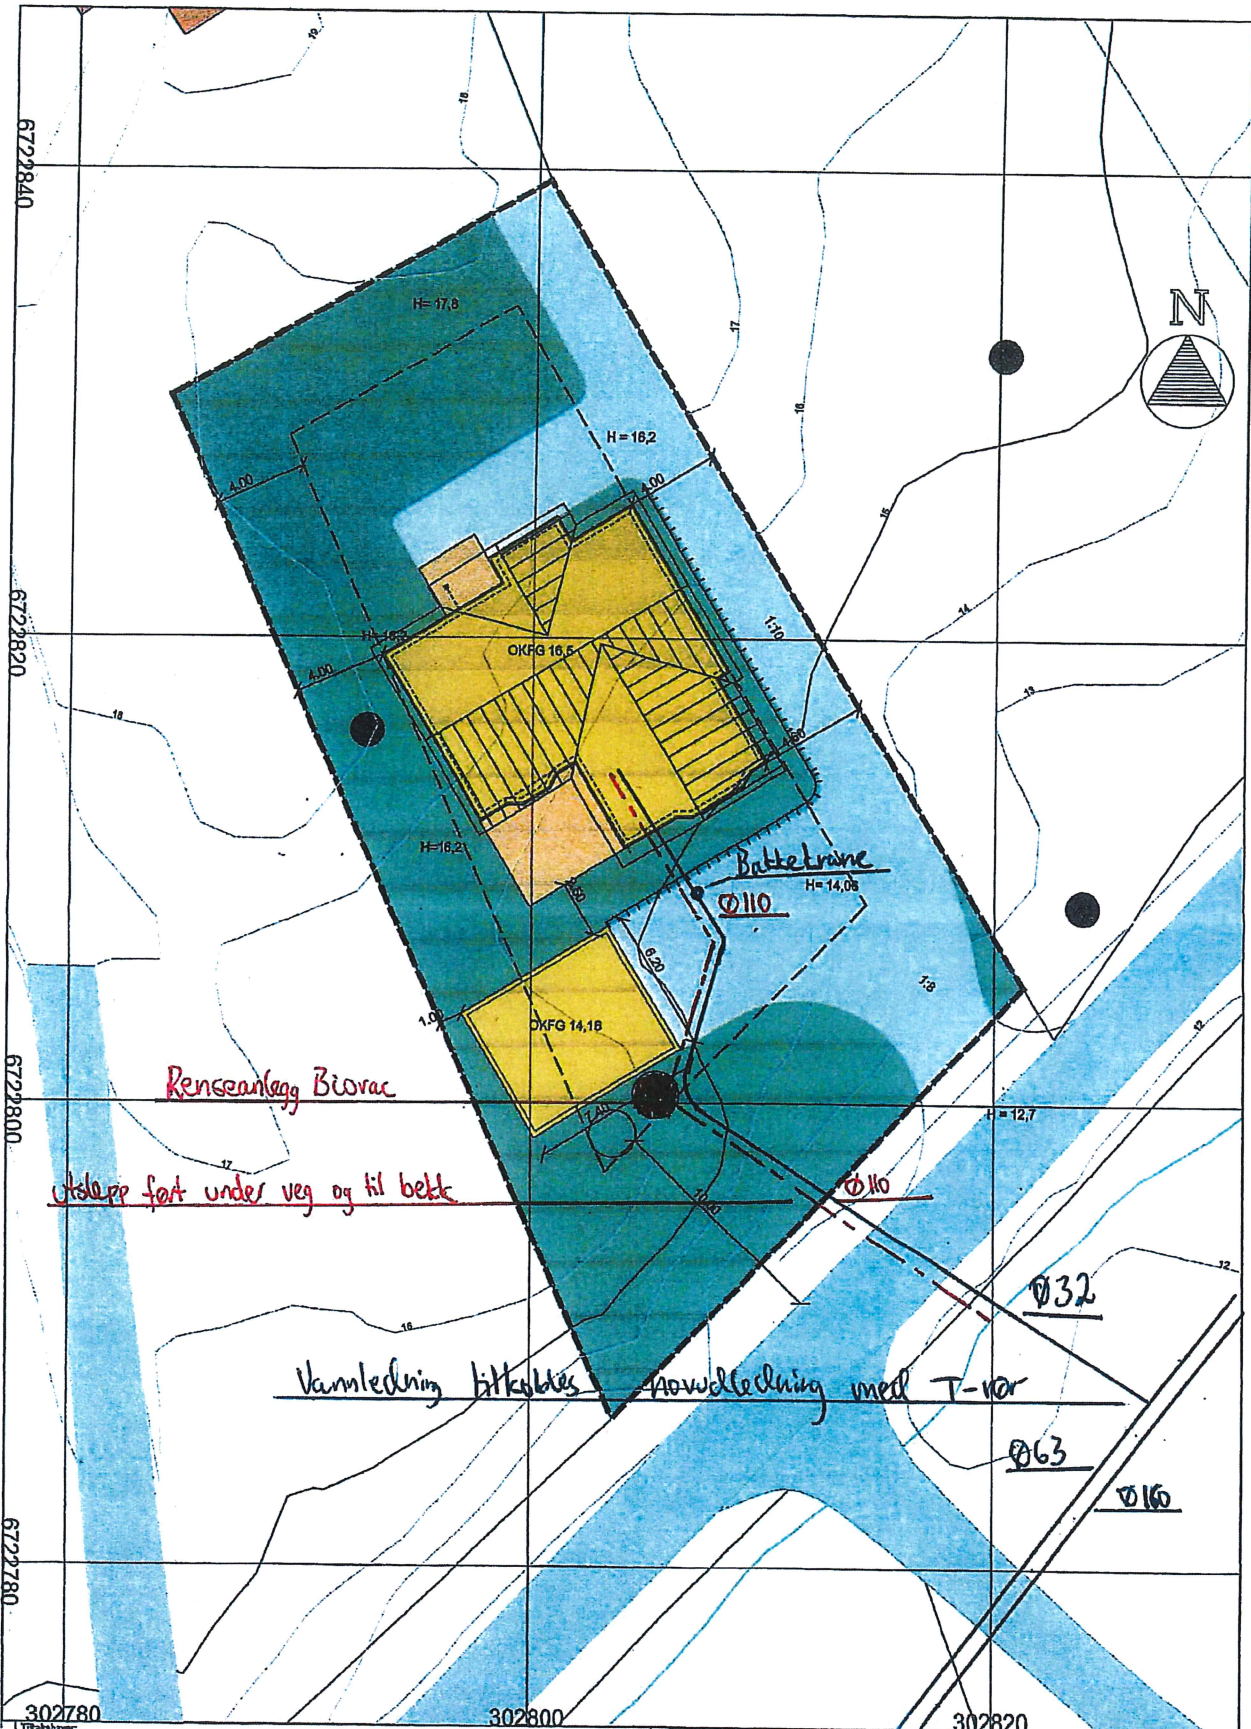

Renseanlegg Biorac

Utslipp fort under veg og til bekk


302780	302800	302820
Tiltaksnavn: Richard Hansen Byggeplasseffekt/Bygghet: Fyllingsnesvegen 110, Lindås Husstype: Utv. Steinvik spv		Målestokk: 1 : 200
Antak.: 214/227 902 Utombusplan		Utarbeidet av: Larsmyrvolden 12 4113 Sandnes 51 53 85 50 sluvagn@post.no
Prosjektnr.: 1014070		Tegner: 6657 Rev.:
Date: 20.08.2014 Sign.: ga		HEDALM ANEBYHUS

Utendelig for tegning 1/10-14 *ES*