



E-1

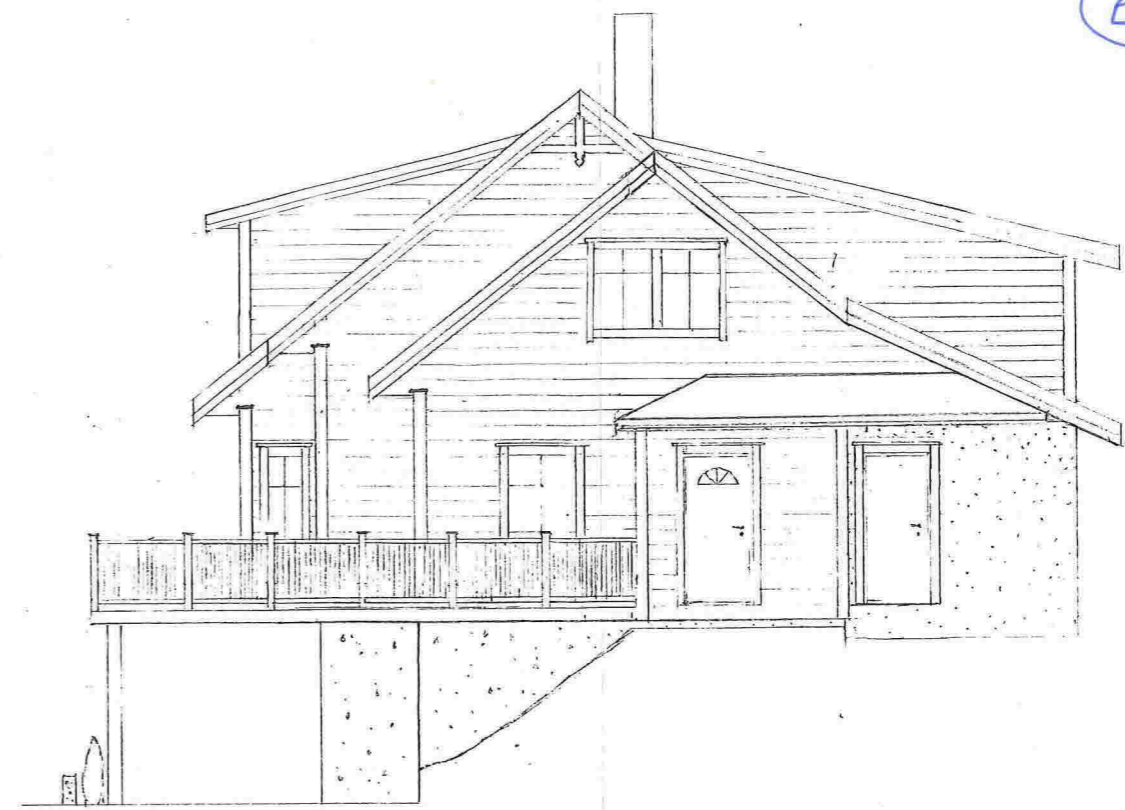


FASADE MOT VEST



FASADE MOT ØST

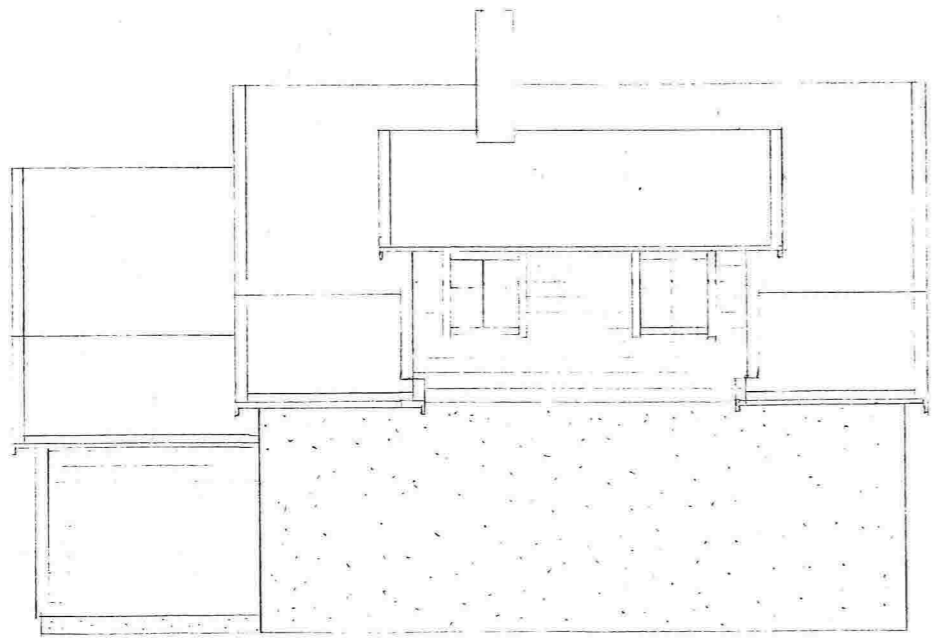

FASADE MOT ØST

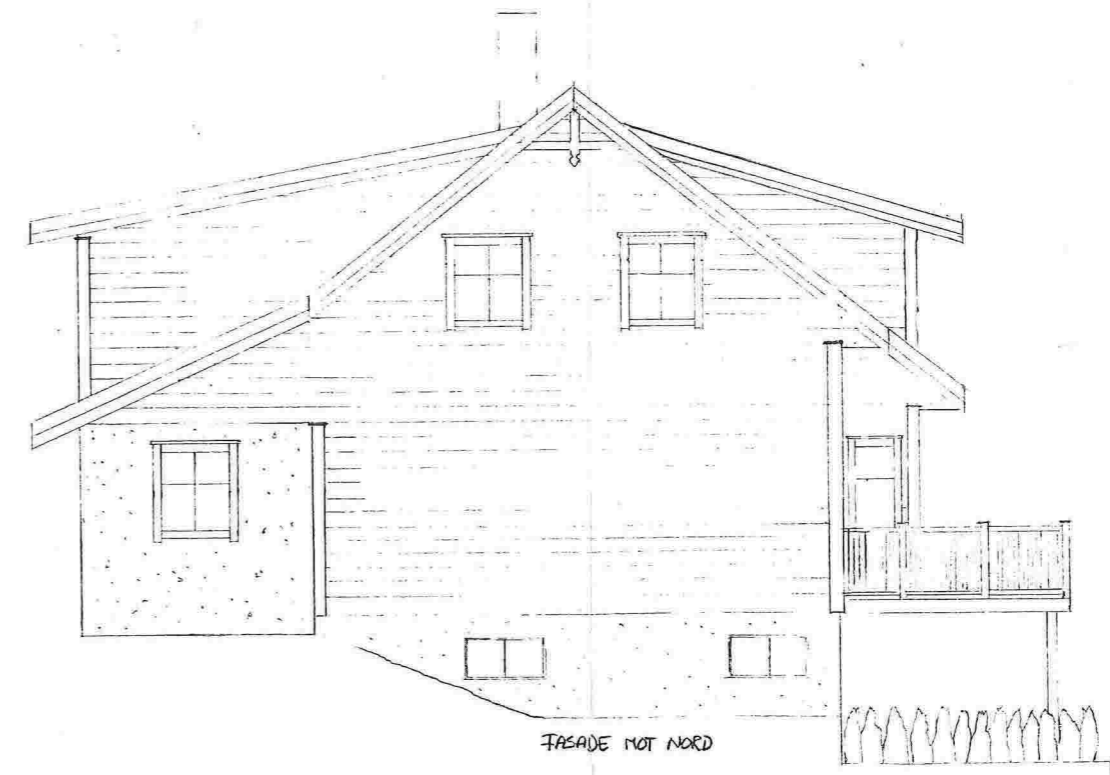

FASADE MOT NORD

TEGNING: TILBYGG, SAMT TERRASSE	MÅL: 1:100	TILTAKSHVER: SINDRE FØSS HØPLAND
UTARBEIDET AV: SINDRE FØSS HØPLAND	DRØYD: 17.02.12	BYGGEPLASS: SEIMSSTRANDA 68
REVIDERT: S.F.H. (TERRASSE I NORD FJERNET)	DRØYD: 06.04.12	ÅR / B.NR.: 173 / 25
S.F.H. Justeringer spes. i vedlegg A til feilsluttet.	DRØYD: 07.03.15	KOMMUNE: LINDÅS


E-2




FASADE MOT VEST



FASADE MOT ØST

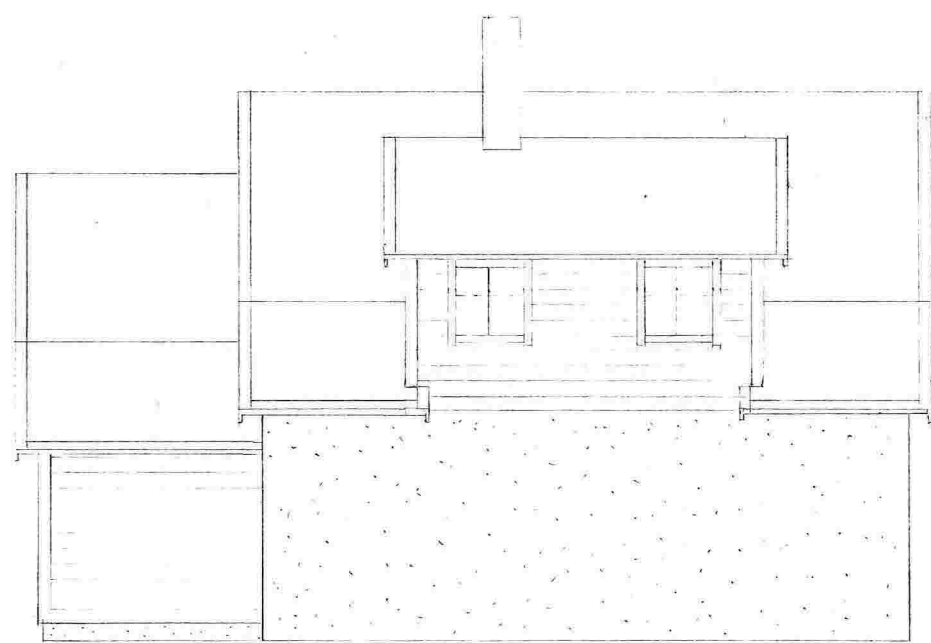

FASADE MOT NØST

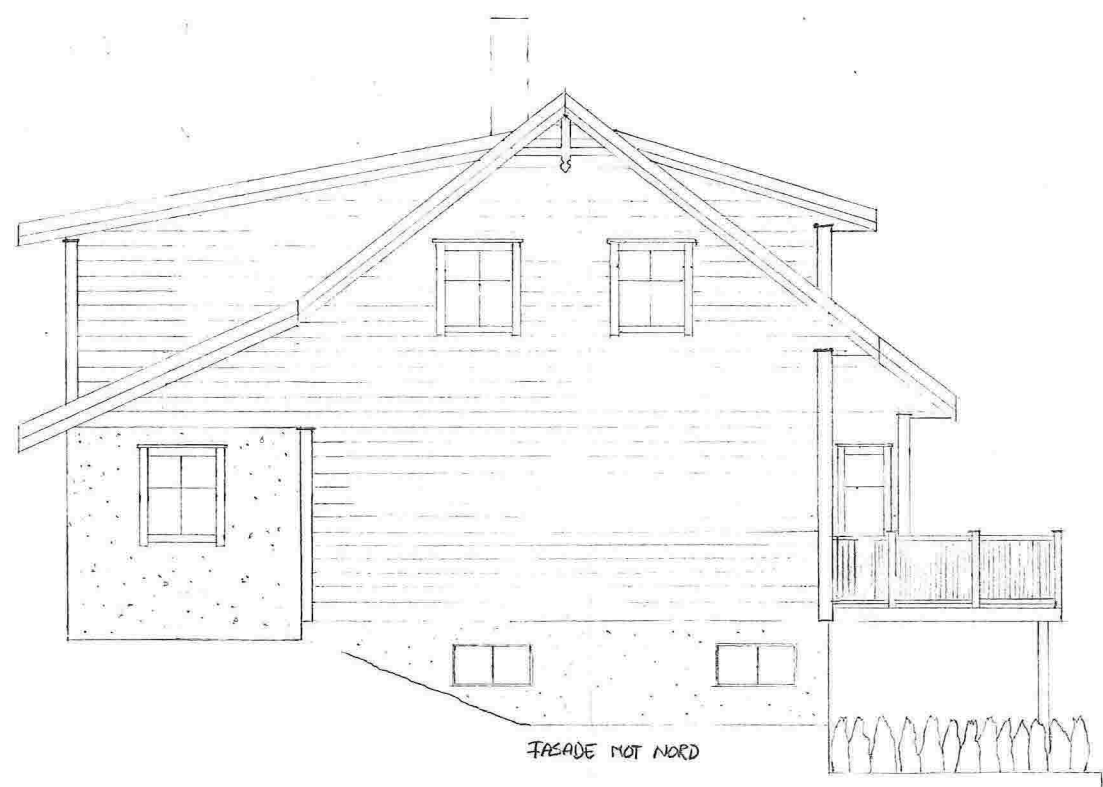


TEGNING:	TILBYGG, SAMT TERRASSE	MÅL:	1:100	TILTAKSHAVER:	SINDRE FØSS HØPLAND
UTARBEIDA AV:	SINDRE FØSS HØPLAND	DATO:	17.02.12	BYGGEPASS:	SEIMSSTRANDA 68
REVIDERT:	S.F.H. (TERRASSE I NØRD FJERNÅ)	DATO:	06.04.12	G.nr./B.nr.:	173/25
				KOMMUNE:	LINDÅS