


OBS! Ingen markering av skredfart på faresone-kartutsnitt fra NVE Atlas kart for skred hjå NVE.

- skrednett.no Faresonekart



Norges vassdrags- og e15-April-2015
 Postboks 5091 Majorstuen
 0301 Oslo
 tlf: 09575
 E-post: nve@nve.no

Kun obs-markering på aktsomhetskart

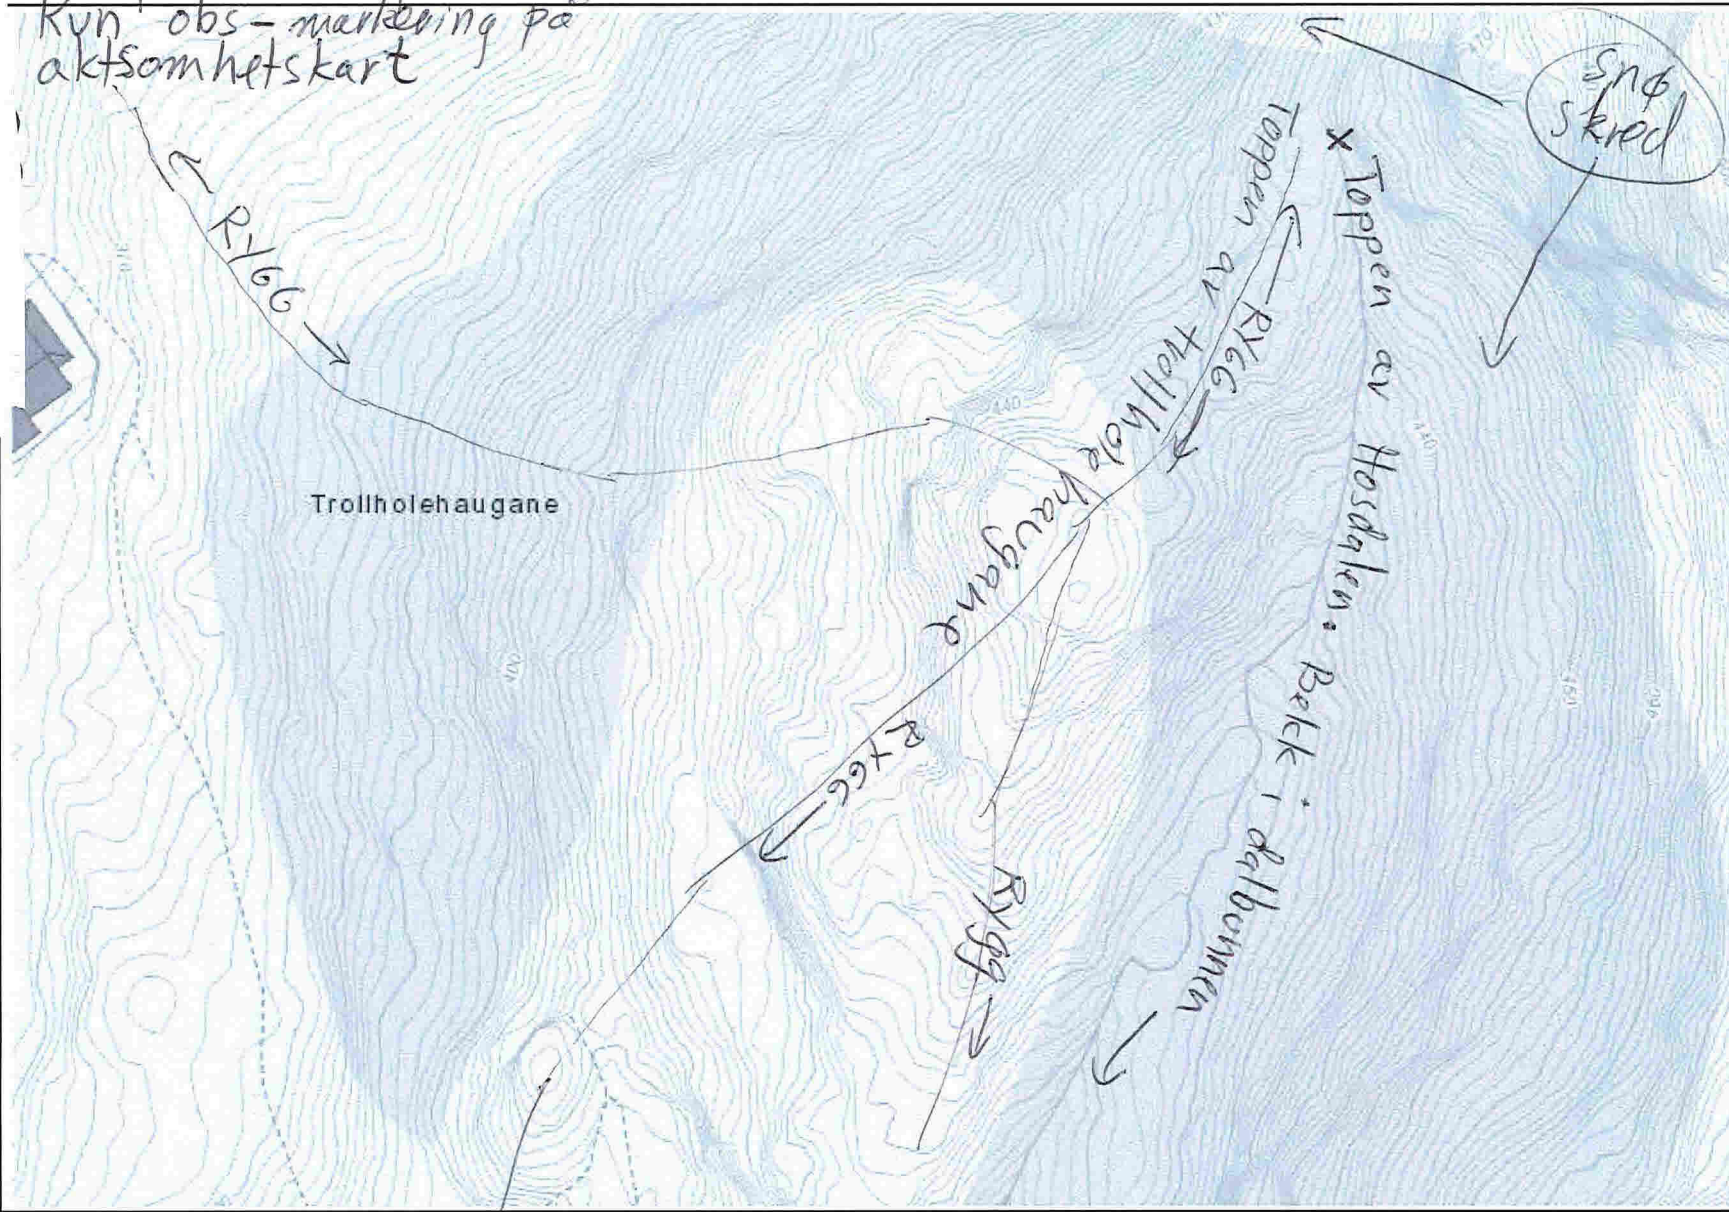

Tegnforklaring

- Skredanalyseomraade
- Skredsoner_100
- Skredsoner_1000
- Skredsoner_5000
- GeocacheGråtone

Høsdals-veit

1cm = 12,5m

Målestokk 1:1250
 NVEAtlas 4/12/2015



VEDLEGG 8

VEDTEC 8

VEDTEC 8