



Lindås kommune
Eining for teknisk drift

Ferdigmelding

Skjemaet skal nyttast ved arbeider som berører tilknytning til kommunale vass og avlaupsleidningar

Det skal sendast til Lindås kommune Teknisk drift Avd. for vatn og avlaup, så snart anlegget er ferdig

Gjeld byggjearbeid på følgjande eigedom:

Gnr/bnr 47/3	Adresse Vefjell 5957 Myking
-----------------	--------------------------------

Utførande røyrleggjar:

Føretaksnamn: Hjelma's VVS AS


Adresse: Leiknesvegen 883 5915 Hjelma's	Tlf: 56354058
--	------------------

Målsetting /beskriving av utført arbeid:

1. Utvendig stengeventil, tilkoplingsstad, kummer m.v. skal visast og målsettes nøyaktig, røyrdimensjonar skal førast på, også for offentlege leidningar
2. Godkjent føretak skal sørge for at det føreligg situasjonsplan som viser privat vass og avlaupsanlegg, **slik det er bygd**. Skal leverast med ferdigmelding til kommunen for arkivering.
3. Sjå spesielt KS. Tekniske bestemmelser Pkt. 2.5.1 og KS Administrative bestemmelser Pkt. 2.1

Privat utslapp - Avløpsrenseanlegg
Privat vannforsyning - Borchol

Underskrift av utførande røyrleggjar.
16/4-15 *Peder Hagerata*

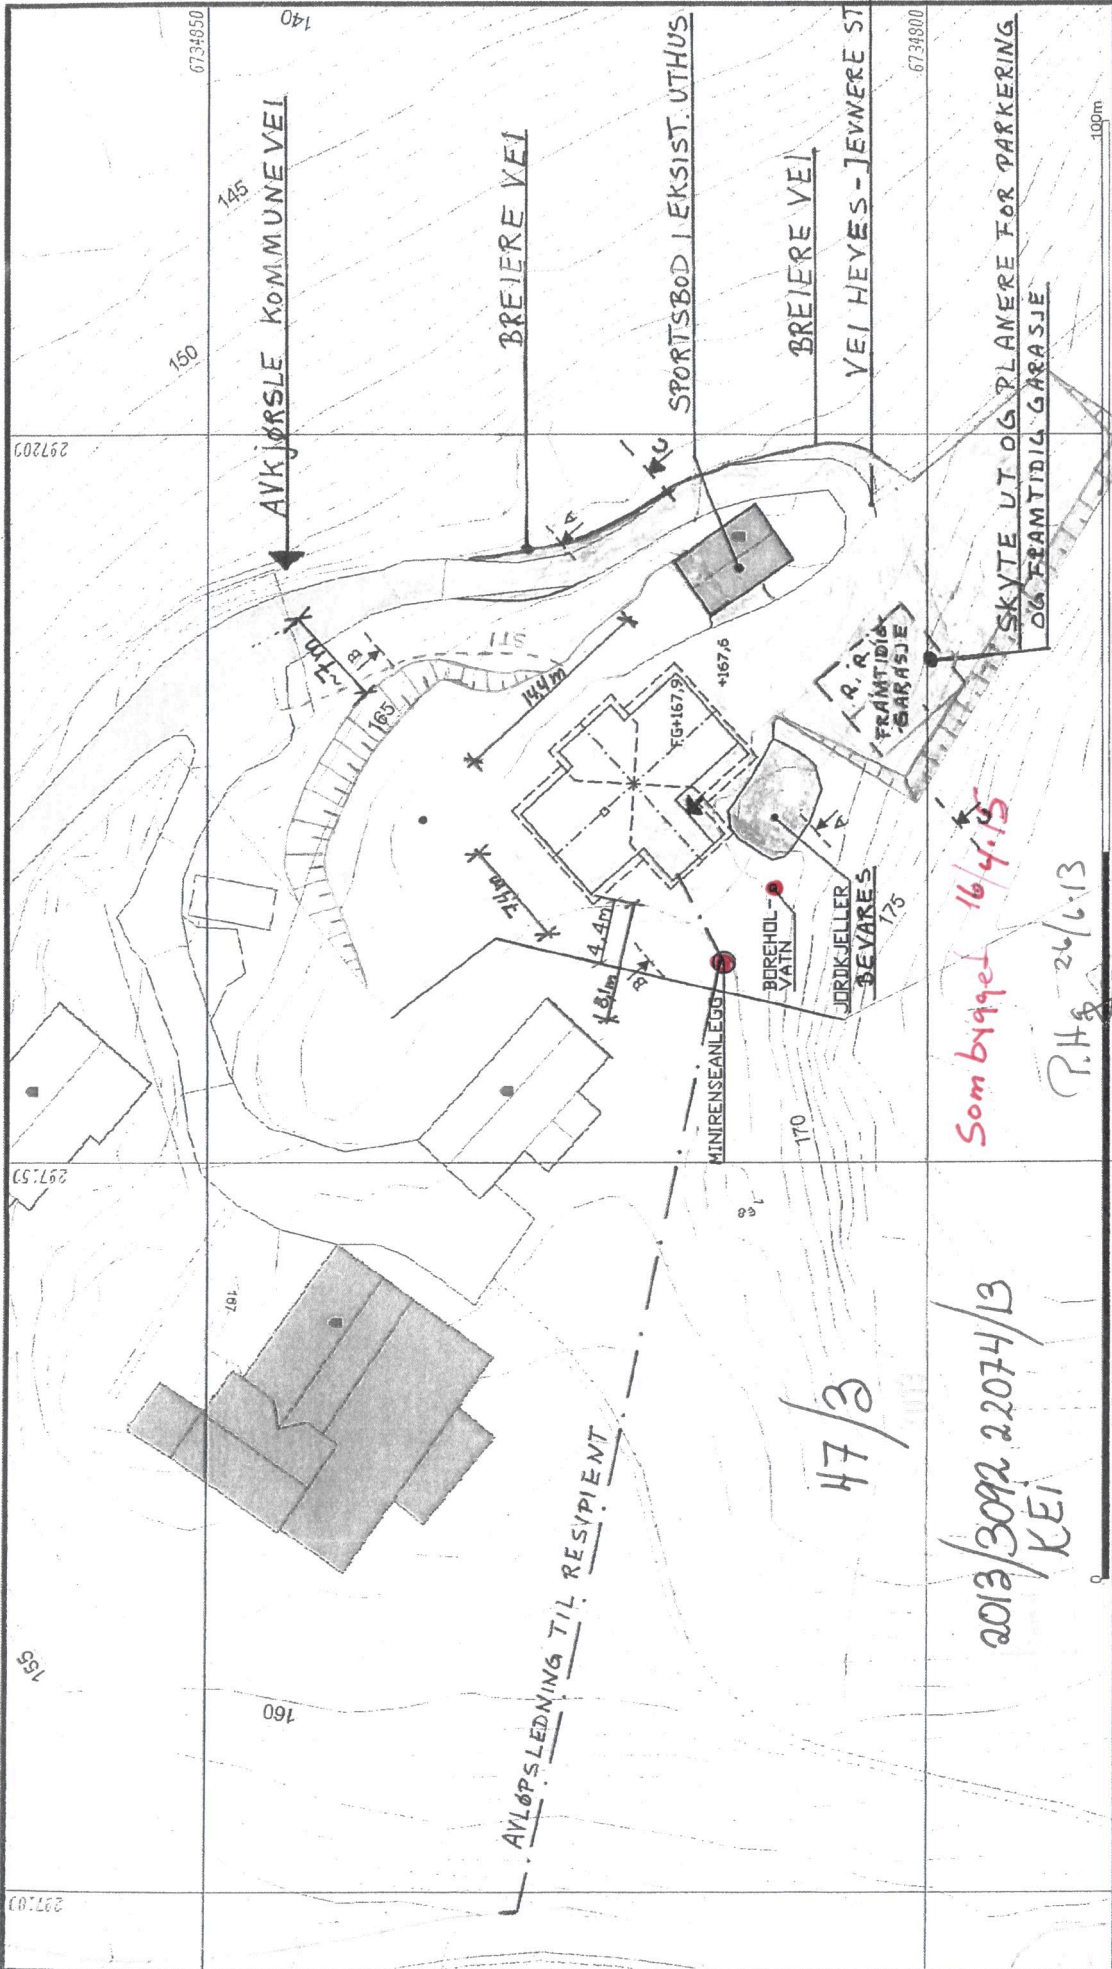

UTSÆTTERAVERT
ANNE S. OG JAN-MORTEN EIKEMO
 Tegning
SITUASJONSPLAN
 Saknr. 11.09.2013 Konstr./tegnert: DH Målestokk 1:500
 Rev. 05.04.13 Gnr/Bynr 47/3 Kommune Lindås

Lindås kommune
 Geodata avdeling

dato: 2013.02.21
 stn: e.l.l.

Gnr 47 bnr 3

Målte grenser
 Reservert grense
 Uteløst grense
 Tverrkanal grense
 Eksisterende grunnplan
 Poler
 Busetid i felighet

Vannledningsnett
 Store busketter
 Lyse leirehus
 Ujantet utthuss
 Inntatt luge
 Andre bygger

Kålås & Sønn byggevarehandel AS
 Sauvågen, 89, 5915 Hjeltnes
 Tlf 56353370, Faks 56353481

Beliggenhet og høyder må oppfattes som orienterende.

1:500
 100m

DI

Kommunens saksnr.

Prosjektnr.



Samsvarserklæring

Pbl § 24-1, SAK10 kapittel 12

Erklæringen gjelder							
Eiendom/ byggested	Gnr.	Bnr.	Festenr.	Seksjonsnr.	Bygningsnr.	Bolignr.	Kommune
	47	3					LINDÅS
	Adresse			Postnr.	Poststed		
	VEFJELL			5957	MYKING		

Foretak	
Foretakets navn	Organisasjonsnr.
Hjelmås VVS AS	988 410 586

Ansvarsrett gitt dato	Arbeidet innen ansvarsområdet er avsluttet
	<input checked="" type="checkbox"/> Ja <input type="checkbox"/> Nei

Ansvarsområde	
Hentet fra søknad om ansvarsrett	Funksjon (PRO, UTF) UTF tiltaksklasse 1
	Beskrivelse av ansvarsområde Rørinstallasjoner sanitæranlegg Rørledninger utvendig Installasjon av avløpsrenseanlegg

Ansvarlig for prosjektering:	
Det er ikke avdekket gjenstående arbeider innenfor ansvarsområdet som er til hinder for å gi:	
<input type="checkbox"/> Rammetillatelse	<input type="checkbox"/> Igangsettingstillatelse/ ett-trinns tillatelse
<input type="checkbox"/> Midlertidig brukstillatelse	<input type="checkbox"/> Ferdigattest

Ansvarlig for utførelse:	
<input type="checkbox"/> Midlertidig brukstillatelse – Gjenstående arbeider for denne delen av tiltaket frem mot ferdigattest	
Ange gjenstående arbeider av mindre vesentlig betydning, innenfor den delen av tiltaket det søkes midlertidig brukstillatelse for	
Ange resterende deler av tiltaket hvor det her ikke søkes om midlertidig brukstillatelse	
<input checked="" type="checkbox"/> Ferdigattest – Det er ikke avdekket feil eller mangler som hindrer ferdigattest	

Bekreftelser	
Det bekreftes at kvalitetssikring er utført og dokumentert i henhold til søknad om ansvarsrett og foretakets system.	
<input type="checkbox"/> Prosjektering verifisert i samsvar med ytelser i TEK10 alternativt TEK	
<input type="checkbox"/> Prosjektering verifisert i samsvar med dokumentasjon av løsninger i TEK10 alternativt TEK	
<input checked="" type="checkbox"/> Utførelse verifisert i samsvar med produksjonsunderlag.	

Erklæring og underskrift		
Foretaket er kjent med reglene om straff og sanksjoner i plan- og bygningsloven kap 32, og at det kan medføre reaksjoner dersom det er gitt uriktige opplysninger.		
Dato	Foretakets underskrift	Gjentas med blokkbokstaver
16,04,2015	<i>Peder Hagesæter</i>	PEDER HAGESÆTER