



Rørleggjarmelding

Skjemaet skal nyttast ved arbeid som vedkjem tilknytning til kommunale vass- og avlaupsleidningar, og private anlegg.

Utfylt skjema skal sendast:

Lindås kommune
Teknisk drift, VA-avdelinga,
Kvernhusmyrane 20
5914 ISDALSTØ

Før arbeidet vert sett i gang skal det liggje føre kommunal godkjenning av denne rørleggjarmeldinga og pålagt tilkoplingsgebyr skal vere innbetalt til kommunen.

Gjeld byggjearbeid på følgjande eigedom:

Gnr/Bnr. <i>196/136</i>	Adressa til eigedommen <i>Midtgård Leknes</i>
----------------------------	--

Utførande rørleggjar:

Foretaksnamn: <i>Hjelmas VVS AS</i>	
Adresse: <i>Leknesvegen 183</i>	Tlf <i>56354050</i>
Kontaktperson: <i>Peder Hagesøter</i>	MobilTlf (kontaktperson) <i>906 89 888</i>

Arbeidet vil foregå i perioden/type anlegg:

Frå og med dato:	Til og med dato:
<input type="checkbox"/> Offentleg anlegg	<input checked="" type="checkbox"/> Privat anlegg
<input checked="" type="checkbox"/> Tilkopl Vann	<input checked="" type="checkbox"/> Tilkopl Avl

Teikningar vedlagt:

<input checked="" type="checkbox"/> Situasjonsplan	<input type="checkbox"/> Kjellarplan	
<input checked="" type="checkbox"/> Installasjonsteikning	<input checked="" type="checkbox"/> Etasjeplan	Tal teikningar vedlagt <i>2</i>
<input type="checkbox"/> Andre teikningar, gje opp kva slag		

Merknader:





LINDÅS KOMMUNE

Eining for Teknisk drift

I Lindås kommune gjeld KS "Standard abonnementsvilkår for vann og avløp" Disse er delt i "Administrative bestemmelser" og i "Tekniske bestemmelser". Føretak som skal utføre arbeid på sanitæranlegg i Lindås kommune, skal være kjent med dette reglementet.

I tillegg har Lindås kommune sin egen VA norm. www.va-norm.no

Nokre viktige punkt i forhold til regelverket:

1. Lågast tillatne kjellargolvshøgde vert fastsett av stikkleidningen sin lengde, fall og andre krav i abonnementsvilkåra. Det skal alltid vere minst 90 cm mellom kjellargolv og/ eller vasstand i lavast monterte vasslås, og innvendig topp hovudleidning, målt i stikkleidningen sitt forgreiningspunkt på hovudleidningen. Aldri lågare enn kote + 3,00.
2. Dersom det må nyttast trykkauking/ reduksjonsventil grunna for lågt eller for høgt trykk, er det konsulent/ ansvarleg søkjar/ røyrleggjar/ abonnent sitt ansvar å undersøkje om det er naudsynt, og utførande røyrleggjar / abonnent sitt ansvar å sorgja for å koste dette. Utforming av anlegg for trykkauke skal beskrivast/ teiknast og godkjennast spesielt, før endeleg tilknytning vert utført.

Som utførande er eg kjend med dei vilkår som vedkjem tilknytning til kommunale vass- og avlaupsleidningar i Lindås kommune.

Hjelmås 15/4-15 *Redu Hagedøst*

Hjelmås
VVS

Stad, dato og underskrift utførande røyrleggjar


Som eigar av anlegg/ eigedom vil eg rette meg etter dei til ei kvar tid gjeldande sanitær- og avgiftsføresegner i Lindås kommune.

Gjevin 15/4-15 *Kjell-A Reigstøl*

Stad, dato og underskrift eigar av anlegg/ eigedom:

Rørleggarmeldinga må vere komplett utfylt, ha to underskrifter og alle vedlegg innlevert for handsaming vert utført.



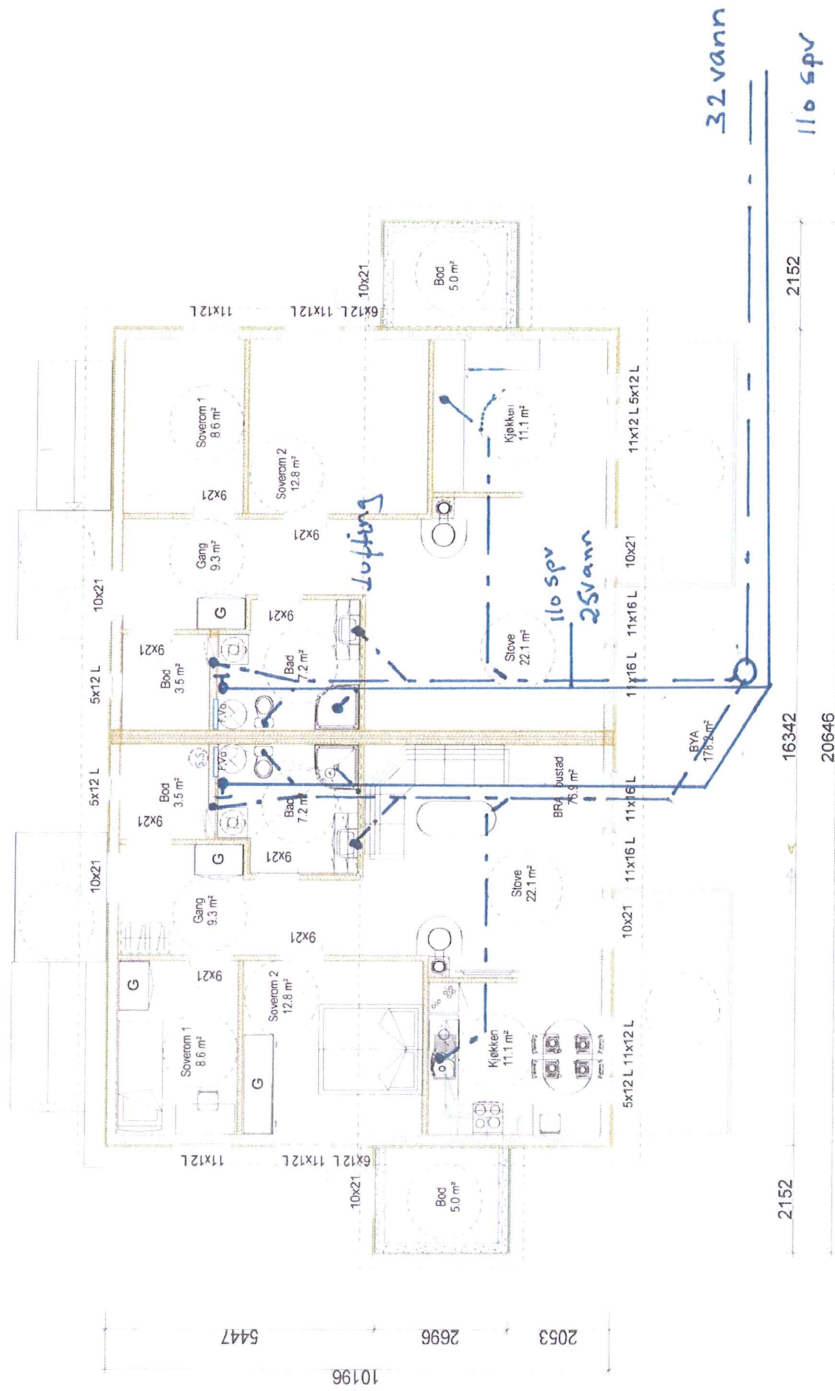

Tomannsbustad Leknes



Entrepreneur og Tomannsbustad
REIGSTAD
 BYGG OG EIGEDOM AS

Tilaksstaver: Reigstad bygg og eigedom as
 Byggeområde: Midtgård, Leknes
 Kommune: Lindås
 Gnr.: 196 Bnr.: 139 Mål: 1 : 100
 Planetaking-rammeløyve


DATA DESIGN SYSTEMS

Dato: 24.02.2014
 Teigr: Kjell
 Prosjekt: Tomannsbustad
 Teigr.nr.: 503

Tegningen er beskyttet i.h.t. lov om opphavsrett.

Hjelmås
 vvs%

P.Hj 15/4.15

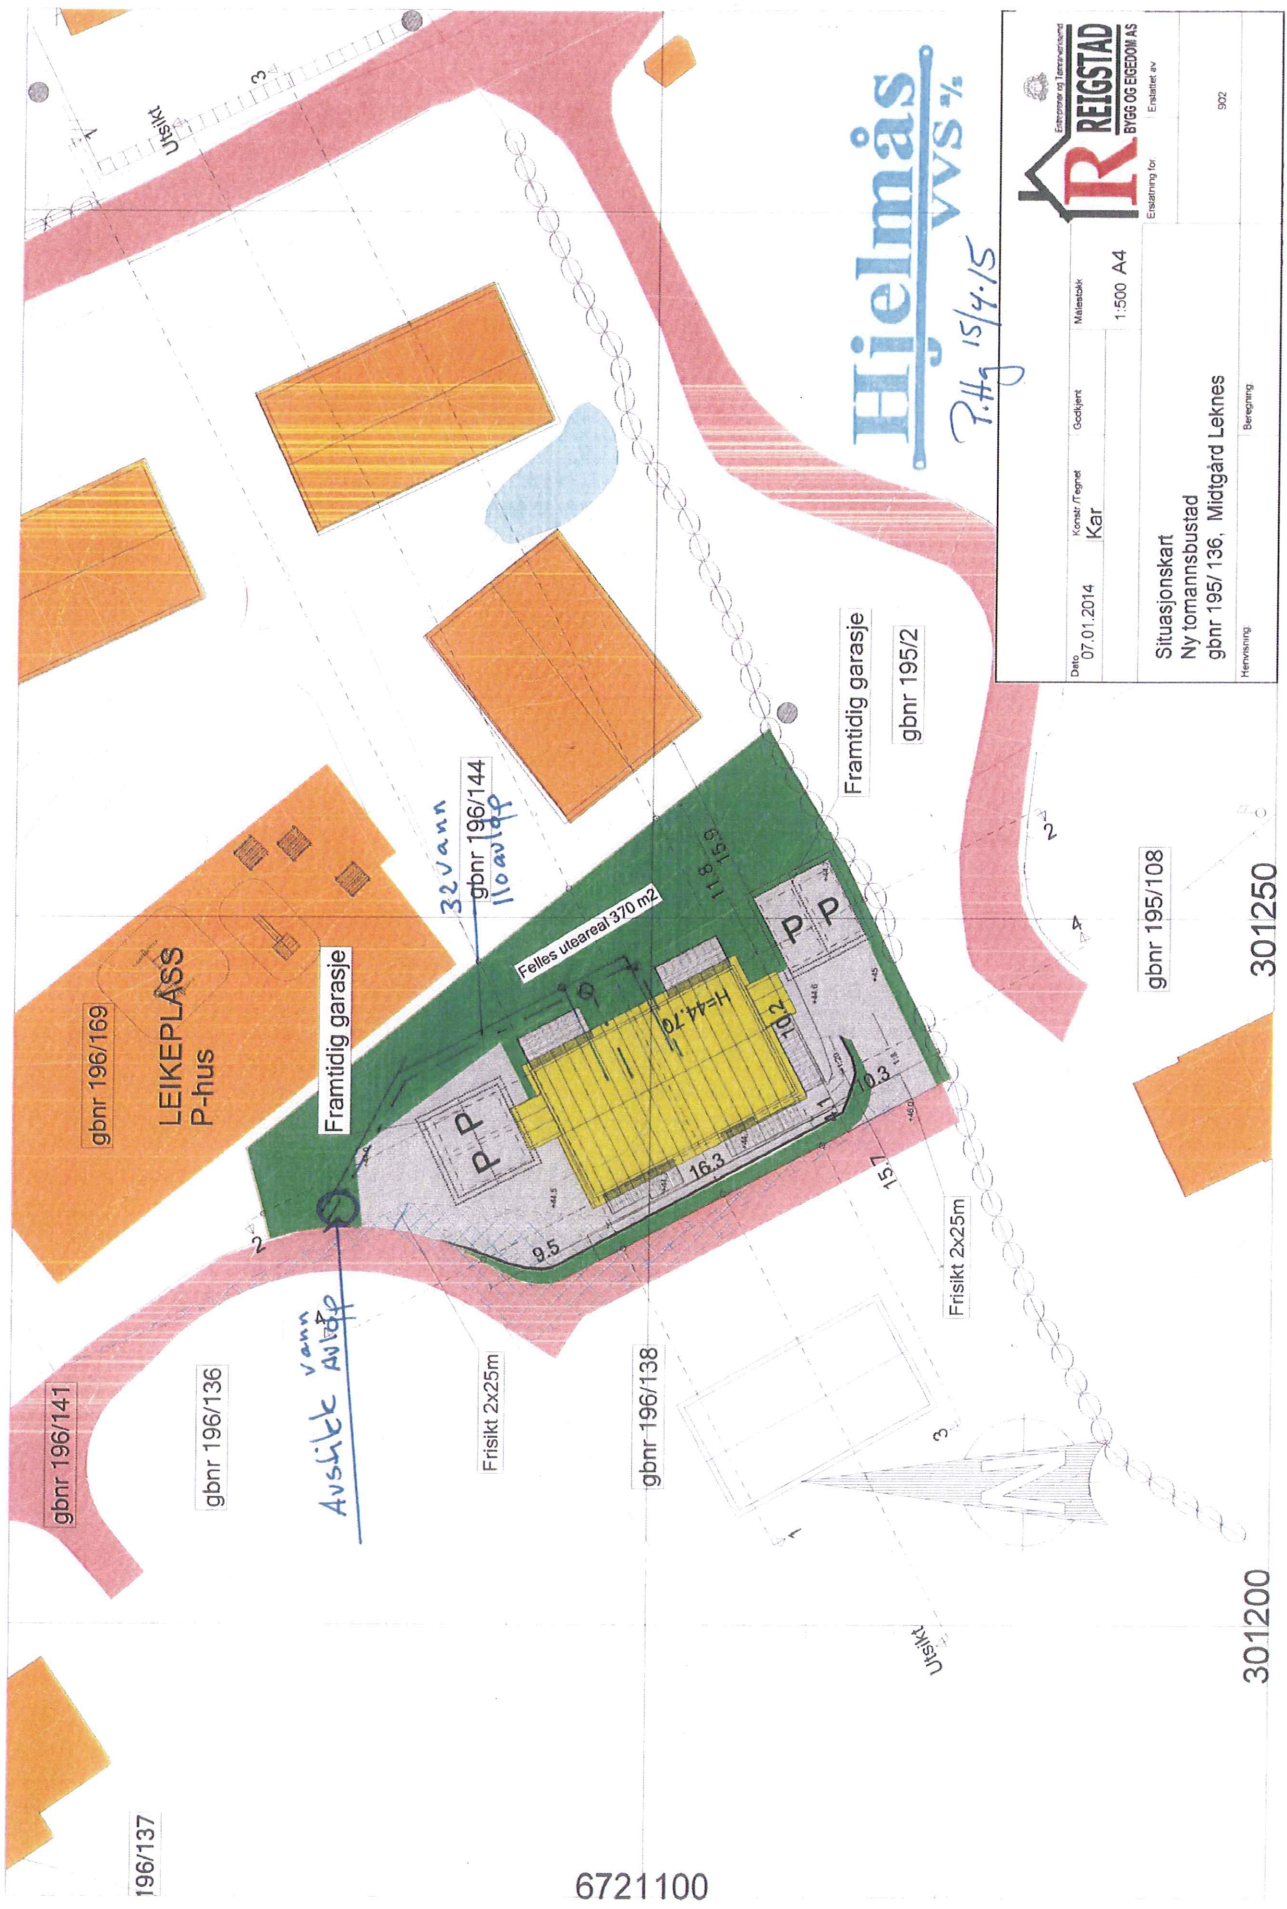

Hjelmås
P.Hj 15/4/15
 vvs%

	Dato: 07.01.2014	Koster / Tegnet: Kar
Målestokk: 1:500 A4	Situasjonskart Ny tomannsbustad gbnr 195/136, Midtgård Leknes	
Etablering for:	Henvisning:	Beregning:
902	301200	

gbnr 196/169

LEIKEPLASS
P-hus

Framtidig garasje

32 vann
 gbnr 196/144
110 avlapp

Felles utareal 370 m²

Framtidig garasje

gbnr 195/2

gbnr 195/108

301250

gbnr 196/141

gbnr 196/136

vann
Avslutt avlapp

Frisikt 2x25m

gbnr 196/138

Frisikt 2x25m

196/137

6721100

301200