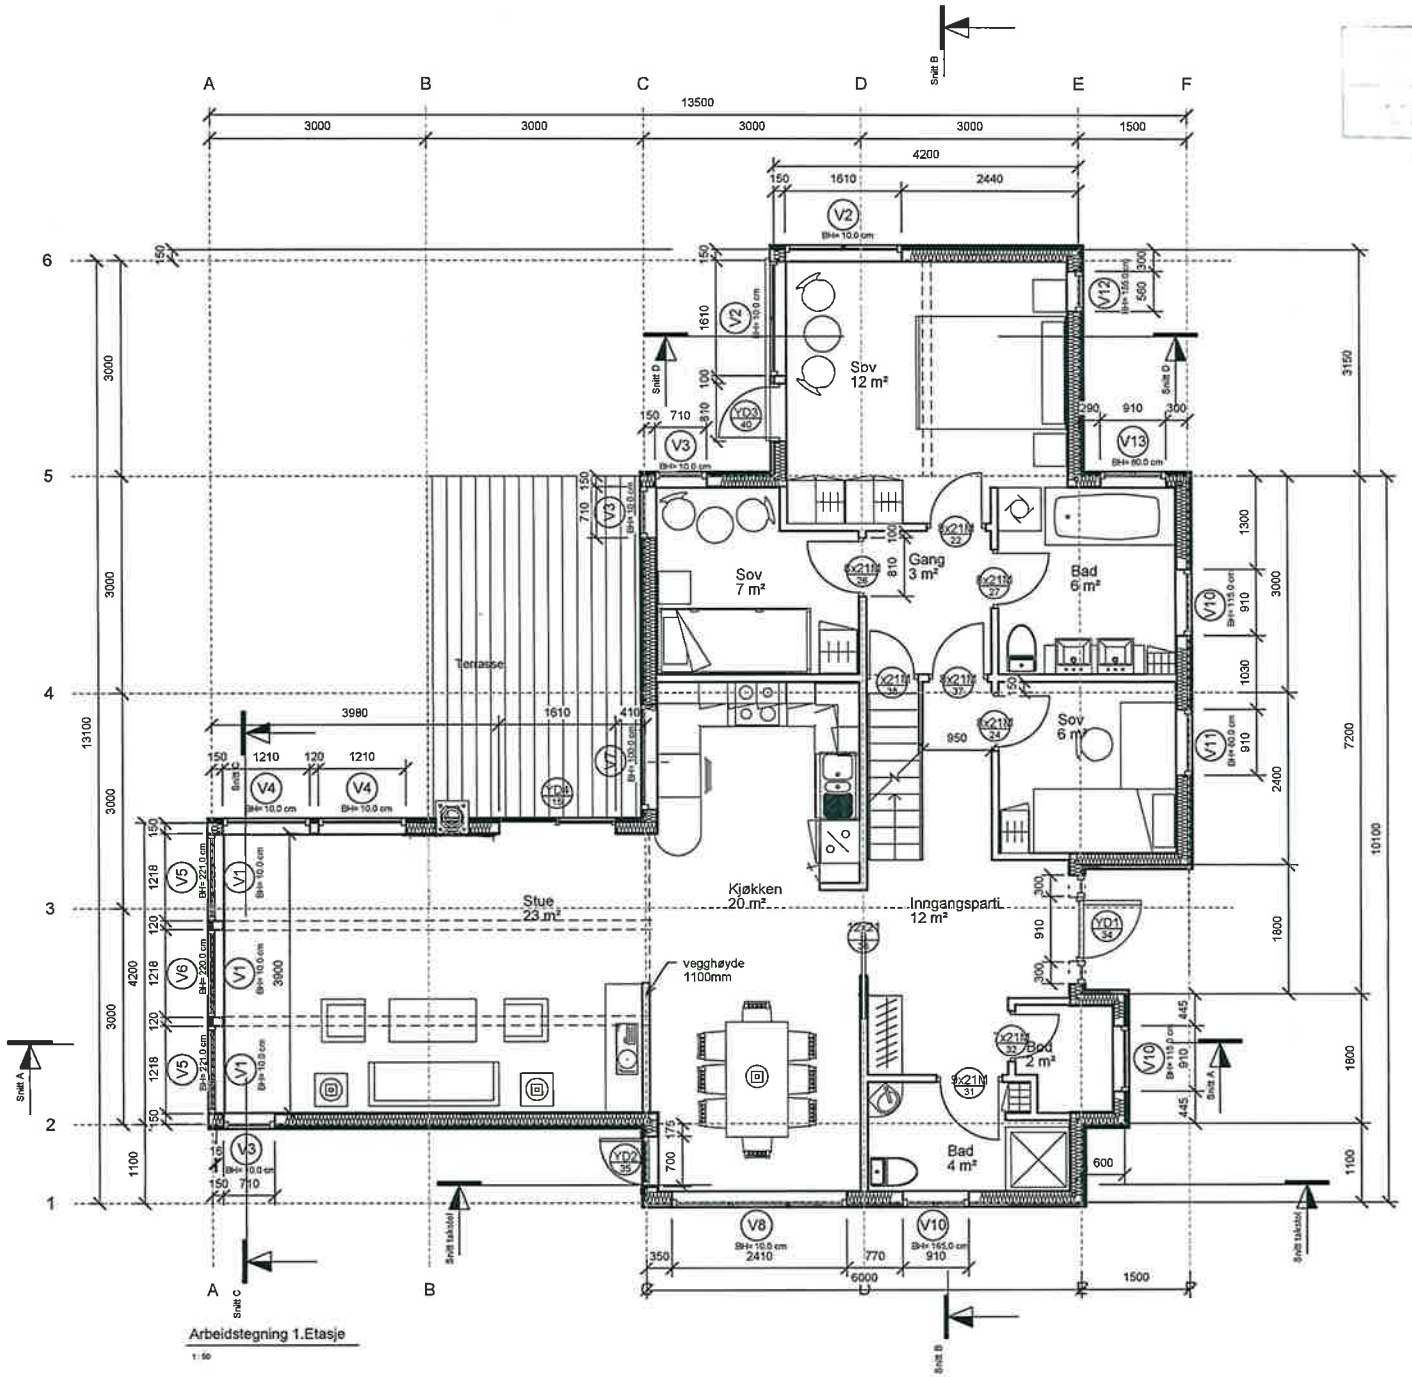

arkitektkontoret
vaardal-lunde as
Postboks 1309 Nordnes
5816 Bergen

17.10.14

rev.	ant.	endringen gjelder	dato	kontr.
A	1	diverse	14.01.08	

- ☐ foreløpig tegning
- ☐ anbudstegning
- ☐ forprosjekt
- ☒ arbeidstegning
- ☐ for søknad
- ☒ som bygget

VEDLEGG E L.

arkitektkontoret
vaardal-lunde as
pb.1809 Nordnes - 5816 Bergen - tlf 55 30 06 00 fax 55 30 06 01
e-post: arkitektkontoret@vaardal-lunde.no

prosjekt:	Hytteprosjekt Risøy
tiltakshaver:	Nils Paulsen
tegn.art:	1. etasje Arbeidstegning
målf: 1 : 50	dato: 12/21/07
tegnet av: jang	
ansvarlig: hvl	kontr: -
format:	

07010 007 A

oppdragsnummer: tegningsnummer: revisjon

Fasade - Nord

1:50

Fasade - Vest

1:50

arkitektkontoret
vaardal-lunde as
Postboks 1609 Nordnes
5816 Bergen

17.10.14

rev.	ant.	endringen gjelder	dato	kontr.

- ☐ foreløpig tegning
- ☐ anbudstegning
- ☐ forprosjekt
- ☒ arbeidstegning
- ☐ for søknad
- ☒ som bygget

VEDLEGG E2

arkitektkontoret
vaardal-lunde as
pb.1609 Nordnes - 5816 Bergen - tlf 55 30 08 00 fax 55 30 08 01
e-post: arkitektkontoret@vaardal-lunde.no

prosjekt: Hytteprosjekt Risøy

tegningsnr: Nils Paulsen

tegning: Fasader Nord og Vest

målestokk:	dato:	tegnet av:
1 : 50	08-01-21	jang

arkivref.:	kontr:	format:
hvl		

07010 012 A

oppdragsnummer: tegningsnummer: revisjon:

Fasade - Øst

1:50

Fasade Sør

1:50

Postboks 1809 Nordnes
5816 Bergen

17.10.17

rev.	ant.	endringen gjelder	dato	kontr.

- ☐ foreløpig tegning
- ☐ forprosjekt
- ☐ for søknad
- ☐ anbudstegning
- ☒ arbeidstegning
- ☒ som bygget

VEDLEGG E3

arkitektkontoret
vaardal-lunde as
pb.1809 Nordnes - 5816 Bergen - tlf 55 30 06 00 fax 55 30 06 01
e-post: arkitektkontoret@vaardal-lunde.no

prosjekt: Hytteprosjekt Risøy

tiltakshaver: Nils Paulsen

tegn.art: Fasader øst og sør

målestokk: 1 : 50	dato: 08-01-28	tegnet av: jang
arkivskilt: hvl	kontr:	format:

07010 013 A

oppdragsnummer: tegningsnummer: revisjon:

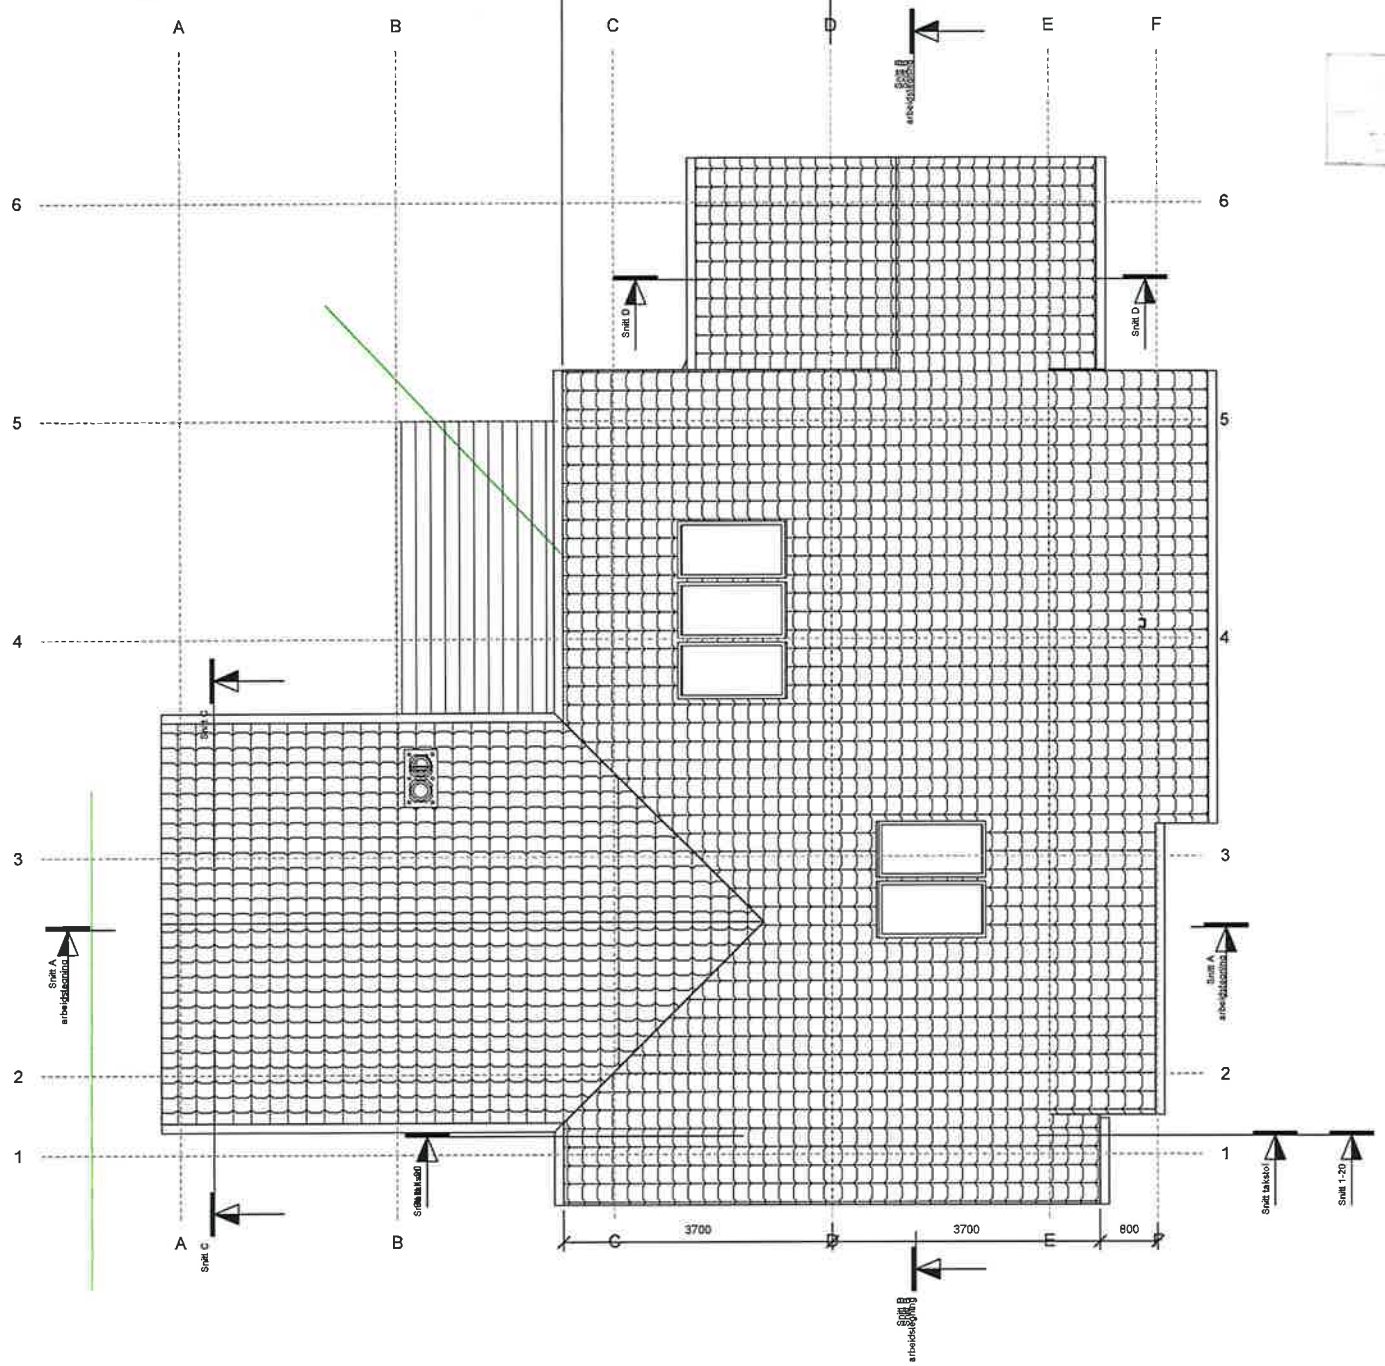

Arbeidstegning Takplan

1 : 50

Postboks 1809 Nordnes
5816 Bergen

17.10.14

rev.	sht.	endringen gjelder	dato	kontr.

- ☐ foreløpig tegning
- ☐ forprosjekt
- ☐ for søknad
- ☐ anbudstegning
- ☒ arbeidstegning
- ☒ som bygget

VEDLEGG E4.

arkitektkontoret vaardal-lunde as

pb.1809 Nordnes - 5816 Bergen - tlf 55 30 06 00 fax 55 30 06 01
e-post: arkitektkontoret@vaardal-lunde.no

prosjekt: Hytteprosjekt Risøy

tiltakshaver: Nils Paulsen

tegn.art: Takplan

mål	dato	tegnet av
1 : 50	08-01-29	jang

ansvarlig	kontr	format
hvl	-	

07010 016 A

oppdragsnummer | tegningsnummer | revisjon