

Til kommune: Lindås

Til vegavdelinga /VA

SØKNAD OM DISPENSASJON FRÅ Avstand til Kommunal VA Ledningsnett

Arbeida på eigedomen kan ikkje settast i gang før løyve frå kommunen er gjeve.

Tiltakshavar Kurt Natås	Tlf.
Ansvarleg søkjar/utførande Villanger & Sønner AS	Tlf. 92685032
Byggeplassadresse Orresteinen 4	Gnr./bnr 185/290
Vegstrekning Orresteinen	Stad Isdalstø
Tiltaket ligg i område med reguleringsplan Nei <input type="checkbox"/> (Søknaden vert handsama hjå vegmynde). Ja <input checked="" type="checkbox"/> Namn på planen: (Søknaden vert handsama hjå Byggesak).	

reguleringsplan for gnr. 185 bnr. 1 m. fl.


Søknad om dispensasjon frå byggegrensa langs kommunal veg.

- Det vert søkt om dispensasjon frå byggegrense som er 15 m frå midt kommunal veg.
- Det vert søkt om dispensasjon frå Avstand til kommunal VA ledningsnett som er 0 m frå
- vegkant på regulert veg Vedlagt følgjer grunngjeving for særleg grunn i samsvar med PBL§19-1.
- Naboar er varsla om at det er søkt om dispensasjon.
- Vedlagt følgjer vedlagt kart/skisse i målestokk 1:500, med påteikna målsett tiltak, som viser AVSTAND TIL LEDNINGSNETT.

Kva tiltak dispensasjonen gjeld (garasje, tilbygg m.v.).	GARASJE OG MURER ..
Minste avstand frå planlagt bygg - til nabogrense mot veg	
Minste avstand frå planlagt bygg - til kommunale va Ledningsnett	Garasje 9,89m/mur 1,96m

Signatur

Eg er kjend med at vanlege fristar for handsaming ikkje gjeld før løyve til avkøyring er avklart.

Dato: 28.04.15	Tiltakshavar for Tiltakshaver:  Rune Kristoffersen
-------------------	---


Søknad motteke hos kommunens vegmynde, Dato

- Uttale Søknad godkjent Søknad avslått

Merknader/vilkår

- Det skal være mogeleg å snu på eige grunn.
- Plassering av tiltaket må ikkje hindre sikt for andre trafikktilhøve på staden.
- Tiltaket må plasserast slik at krav til sikt for eigen avkøyring vert teke vare på.
- Tiltaket må plasserast _____ m frå ledningstracè.
- Tiltaket må plasserast _____ m frå midt kommunal veg.
- Anna:

Kommunens vegmynde Dato.....sign.

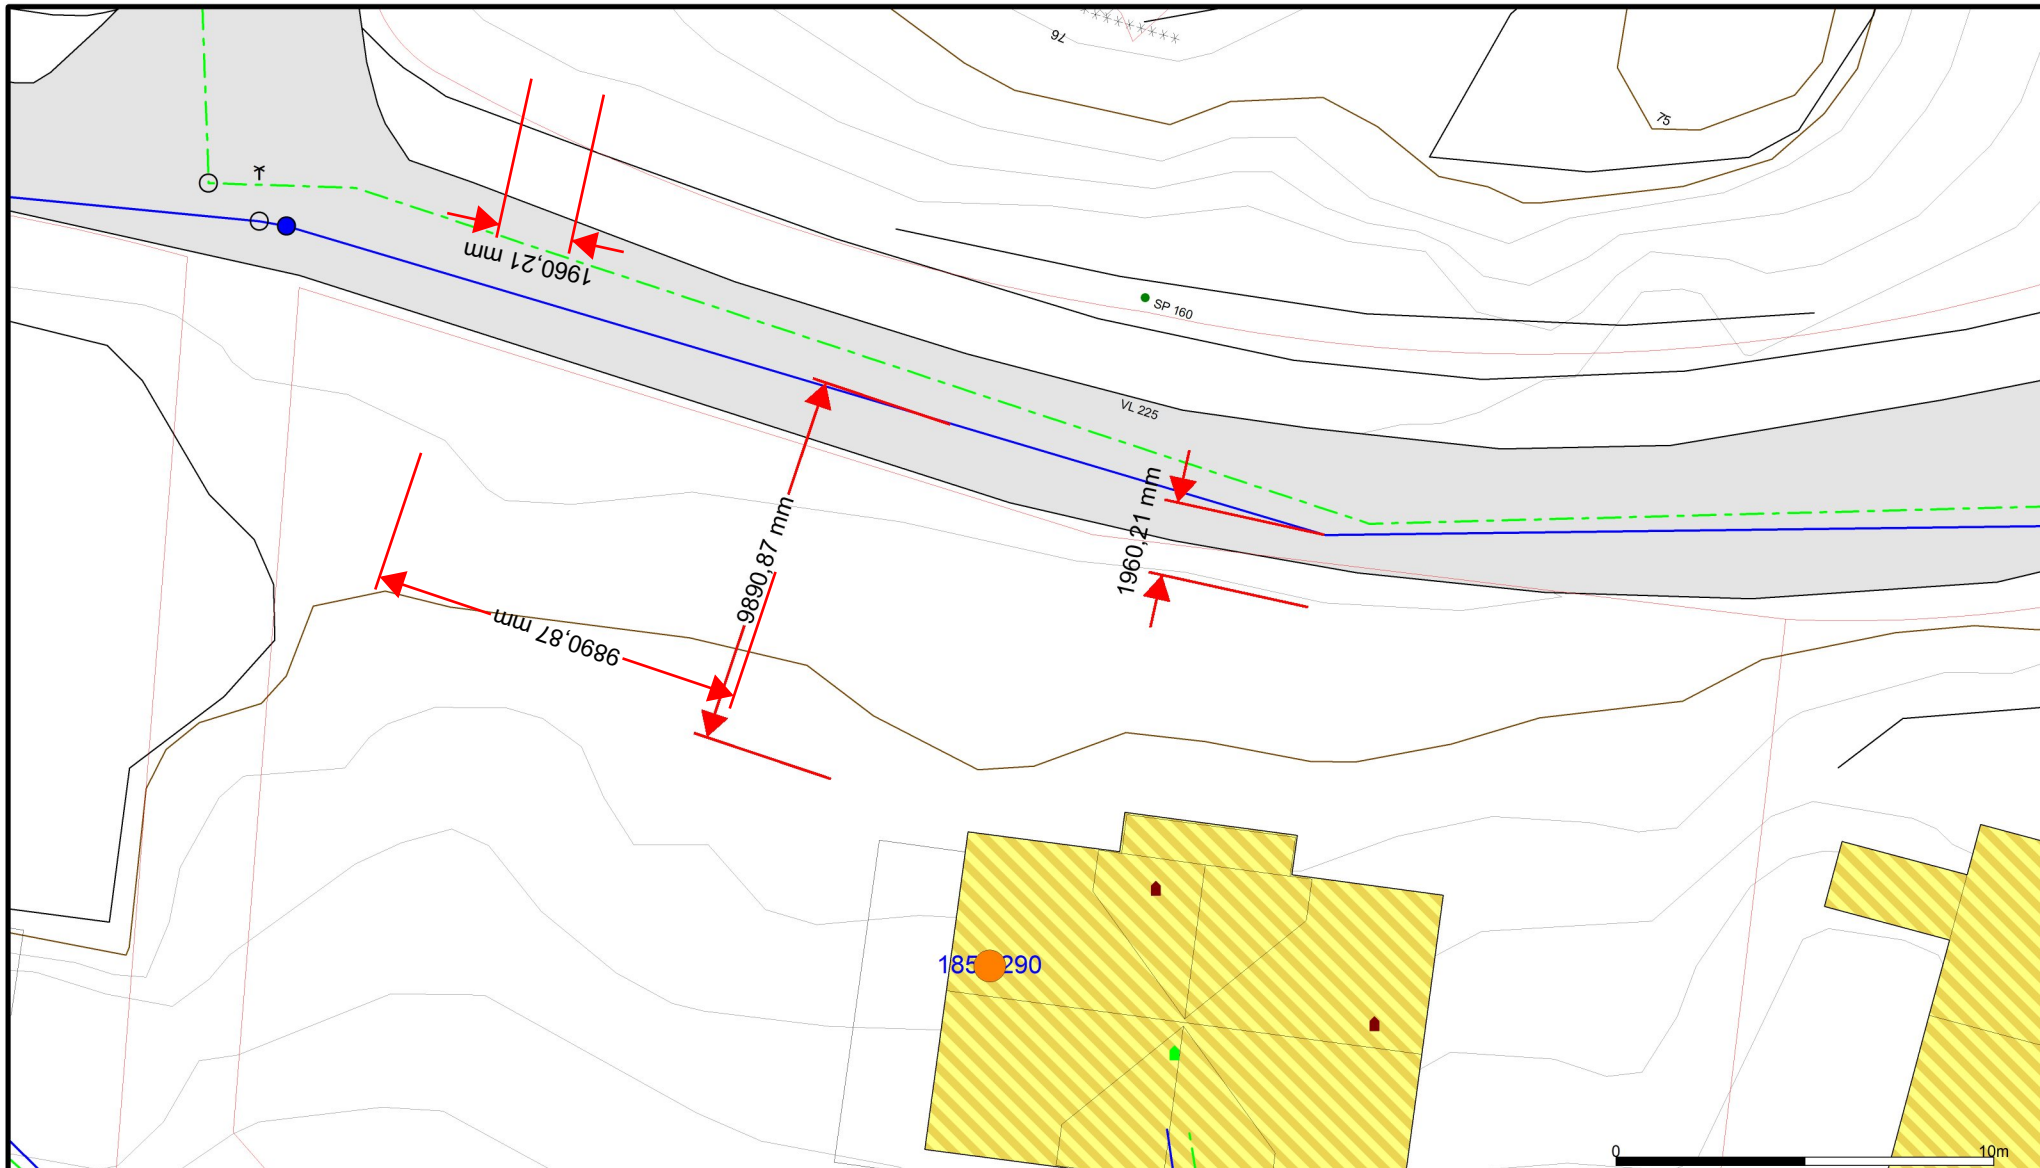

- | | | |
|--------------------------|------------------------|-----------------|
| - - Avlop felles | Udefinert grenser | Hytte/feriehuis |
| - - Drensledning | Terrengmålte grense | Garasje/uthus |
| - - Overvann | Konstruert grensepunkt | Industri/lager |
| → Pumpeledning spillvann | Bolig | Andre bygg |
| → Pumpeledning vann | Bustad m/leilighet | |
| → Spillvann | Våningshus | |
| → Vannledning | Større bustader | |

Beliggenhet og høyder må oppfattes som orienterende.



Lindås kommune
Geodata avdeling



Dato: 2015.04.27
Sign: liei

Målestokk
1:200