



EKSISTERENDE HYTTE PÅ Gnr. 56 bnr 73, HUNDVIN Tilhørende Berit og Audun Tveito


Areal = 59,36 m²

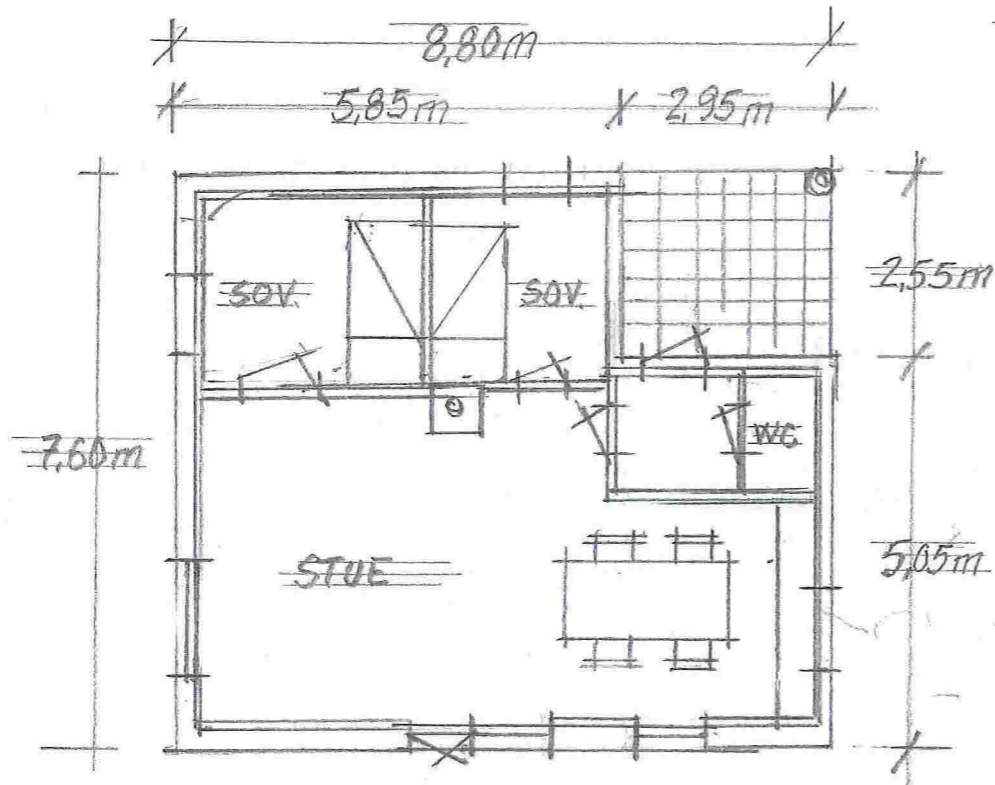


PLAN EKSIKST. HYTTE

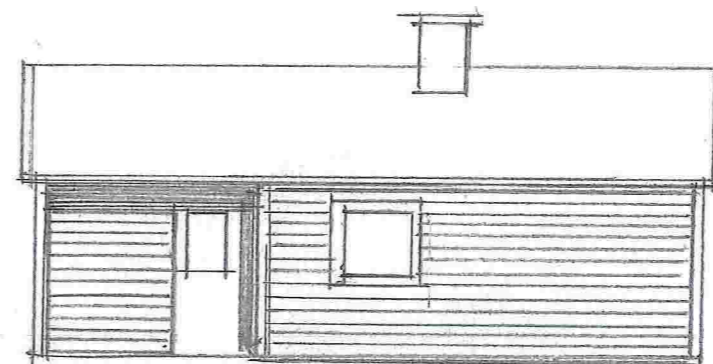


FASADE MOT NORD

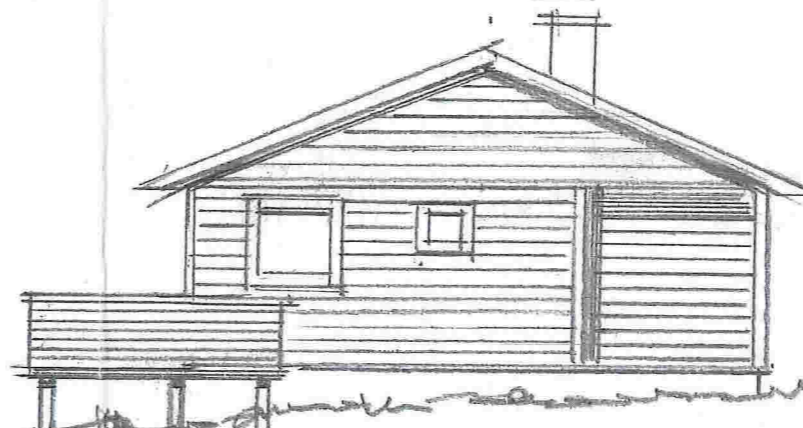

FASADE MOT ØST

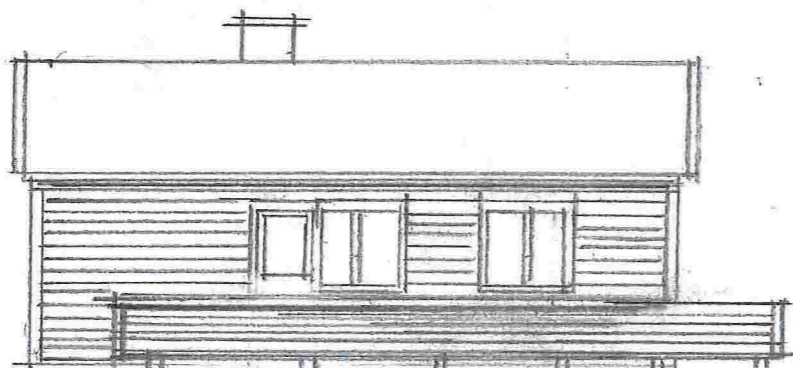


FASADE MOT SYD



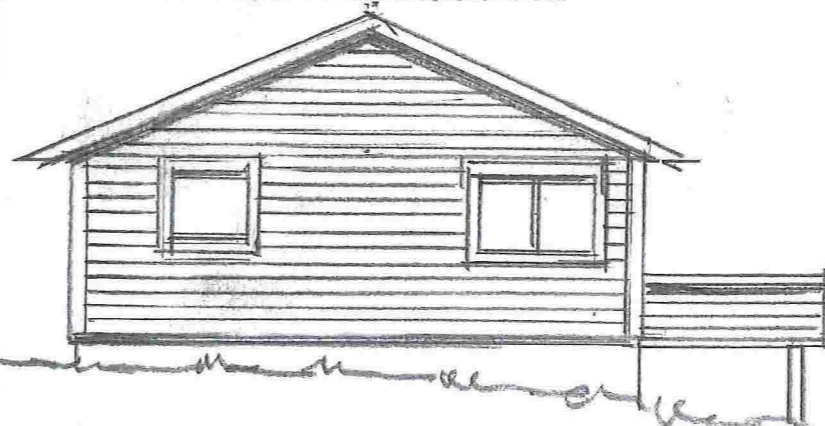


FASADE MOT

Godvik 07.08.14 GMR

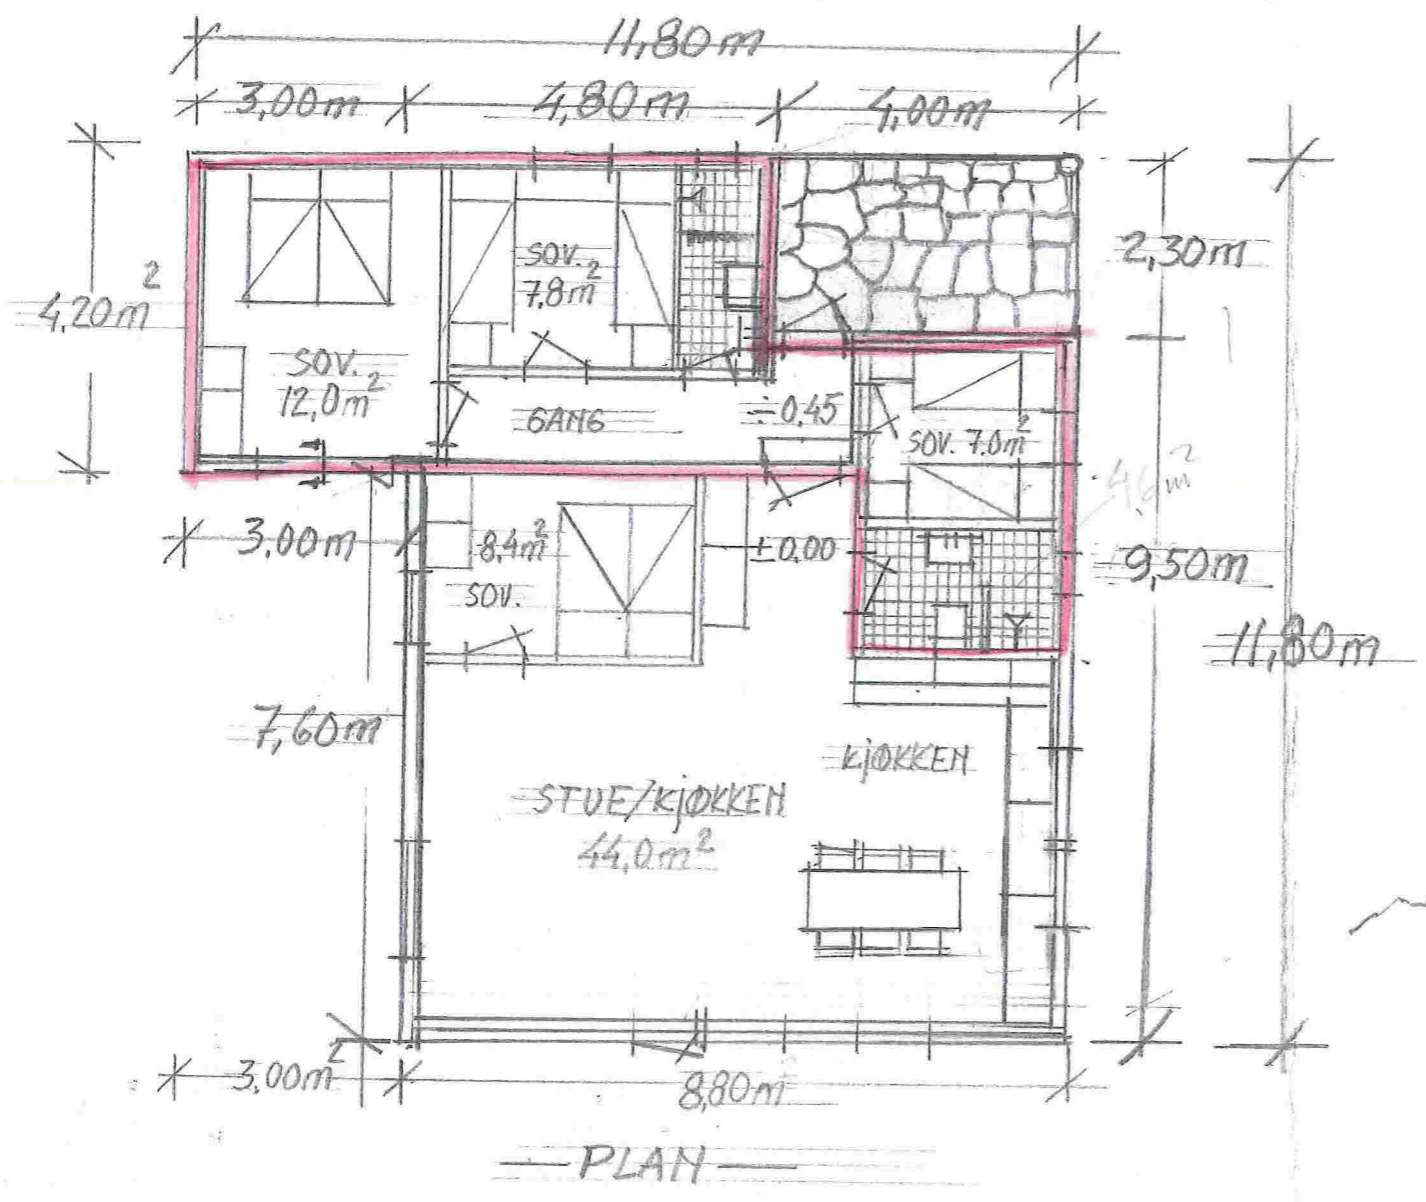


UTVIDELSE AV HYTTE PÅ Gnr 56 bnr 73
TILHØRENDE BERIT OG AUDUN TVEITO
M = 1:100 Nytt areal = 107,24 m²
 Utvidelse = 47,9 m²

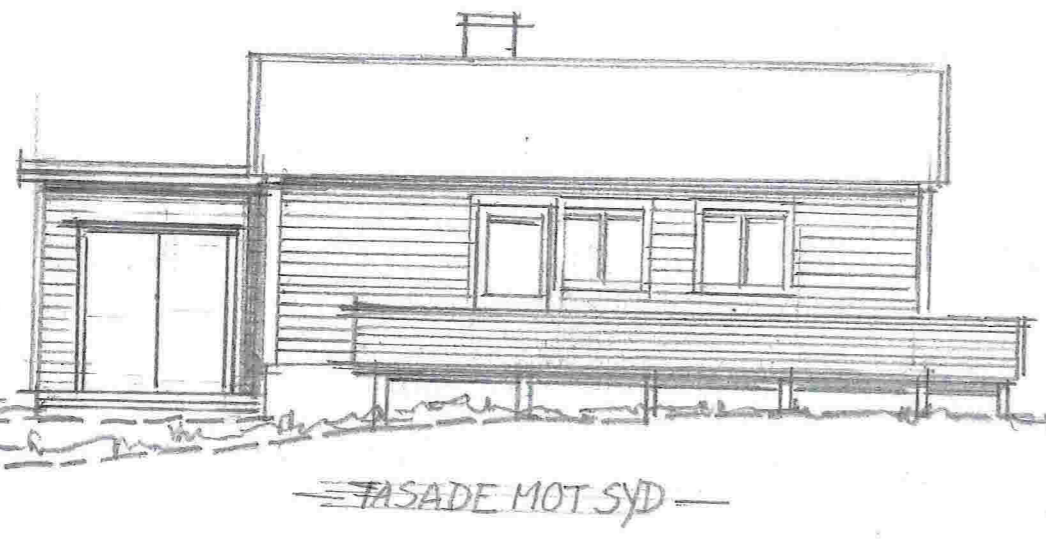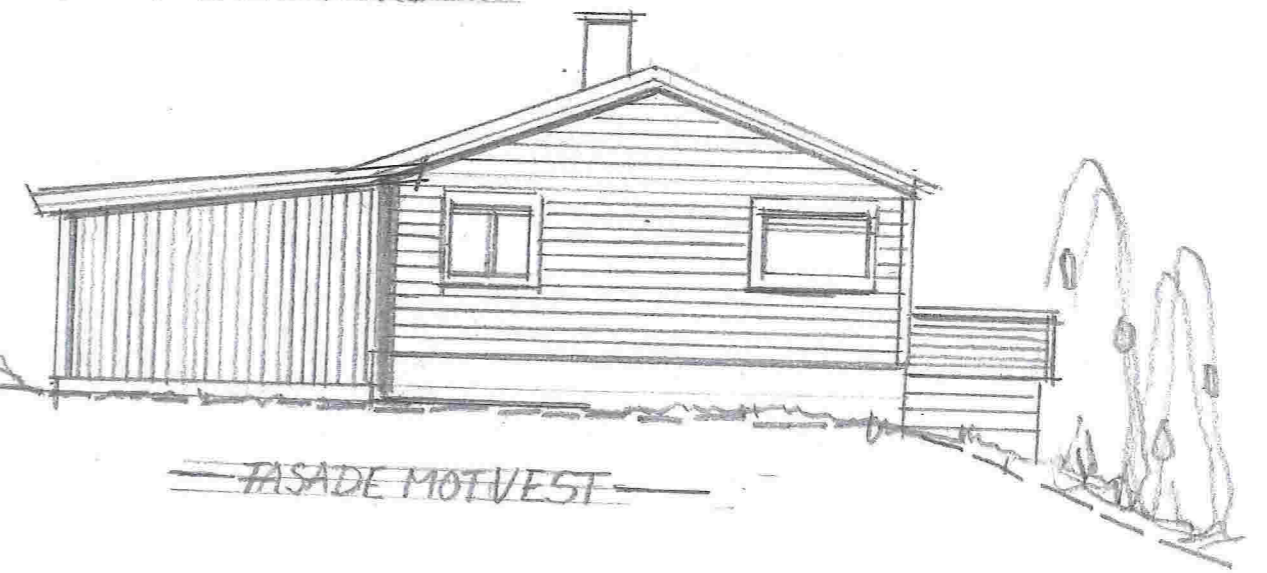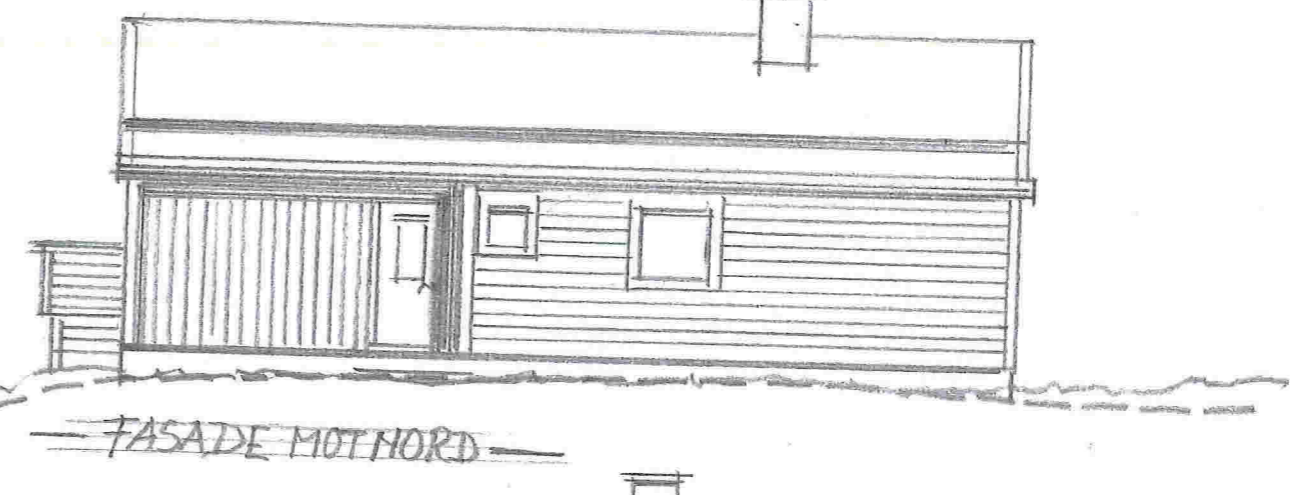

Godvik 4. febr. 013 DR

4

SNITT OVER TILBYGG HYTTE PÅ Gnr 56 bnr 73, Hunduin
Berit og Audun Tverto

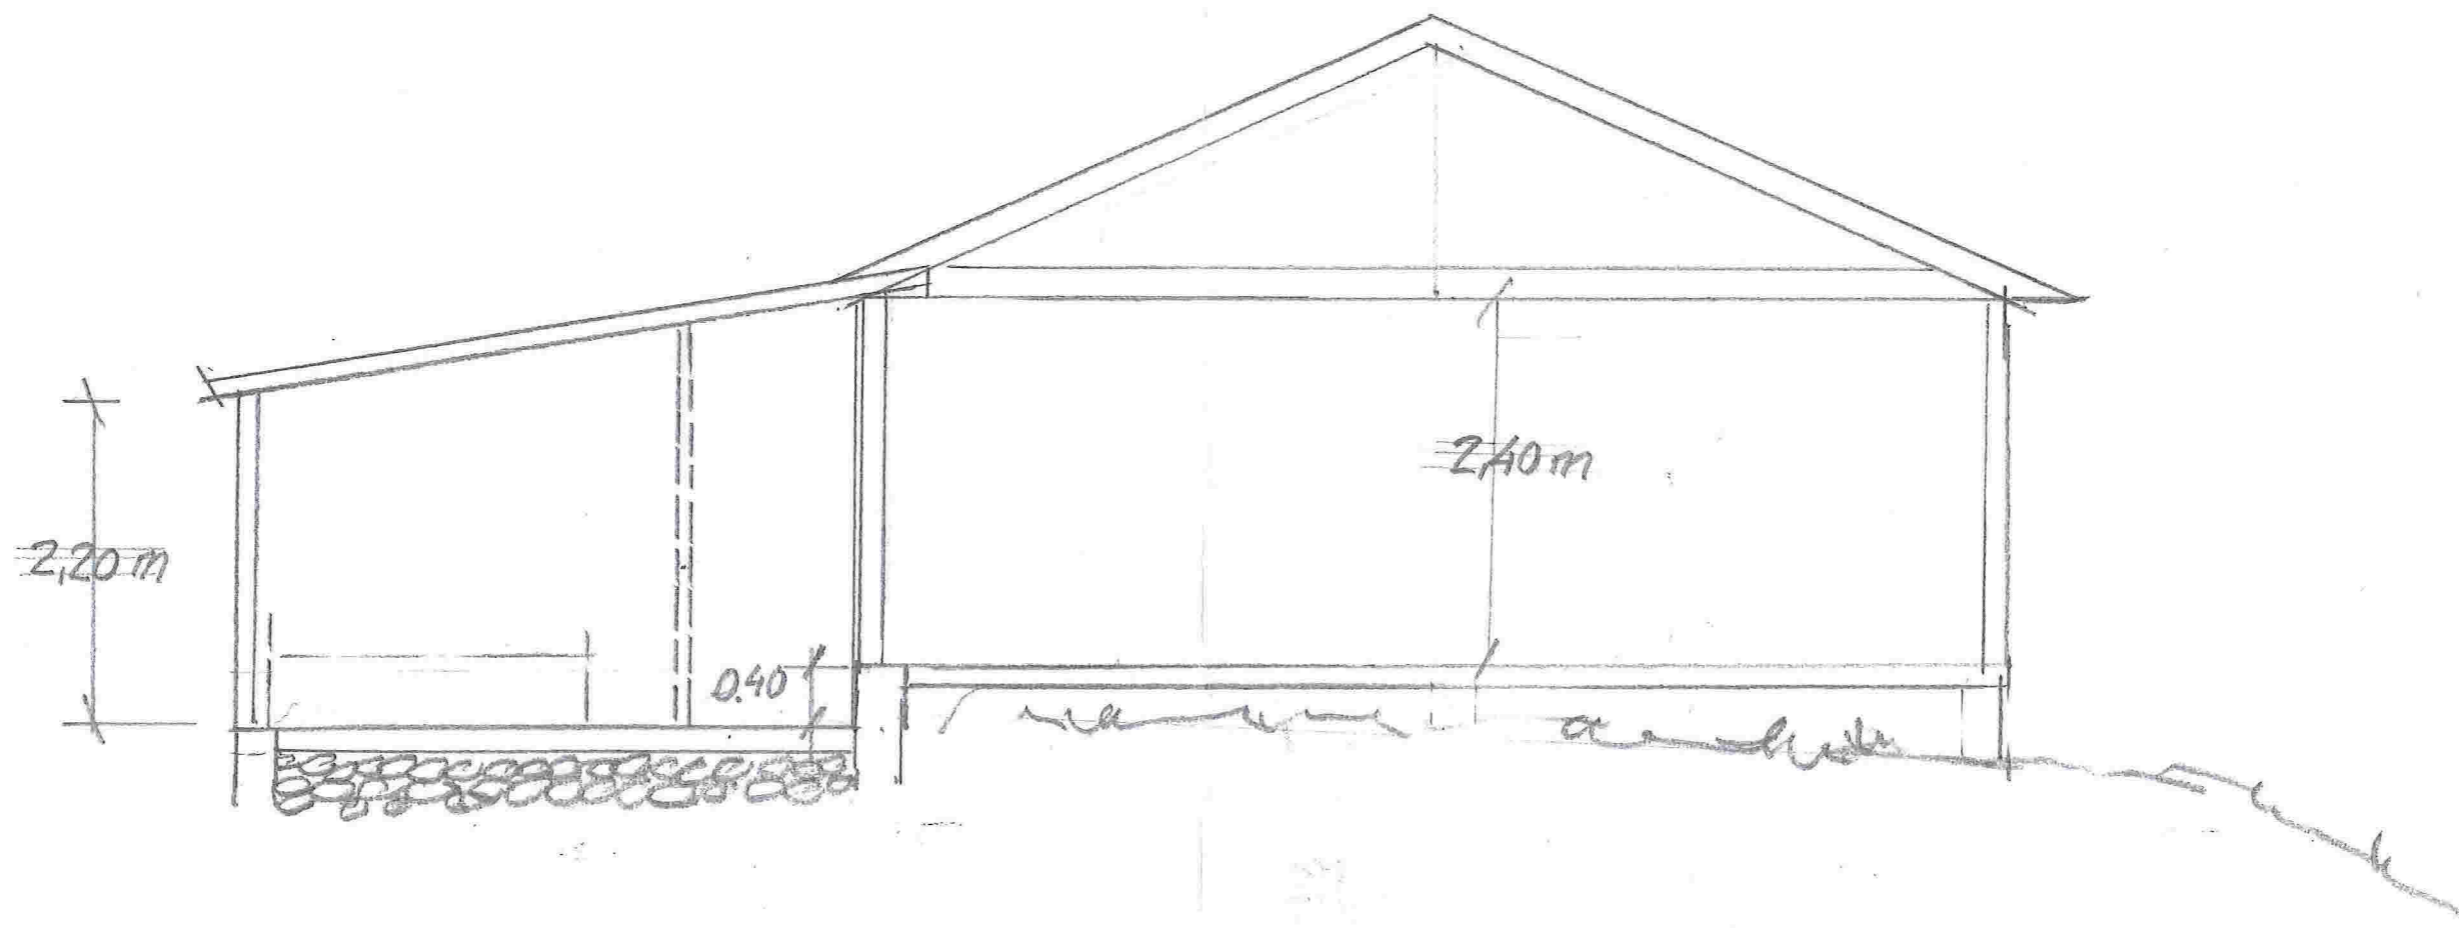

SNITT I MÅL 1:50

Eodvik 03.02.15
O.M.R.