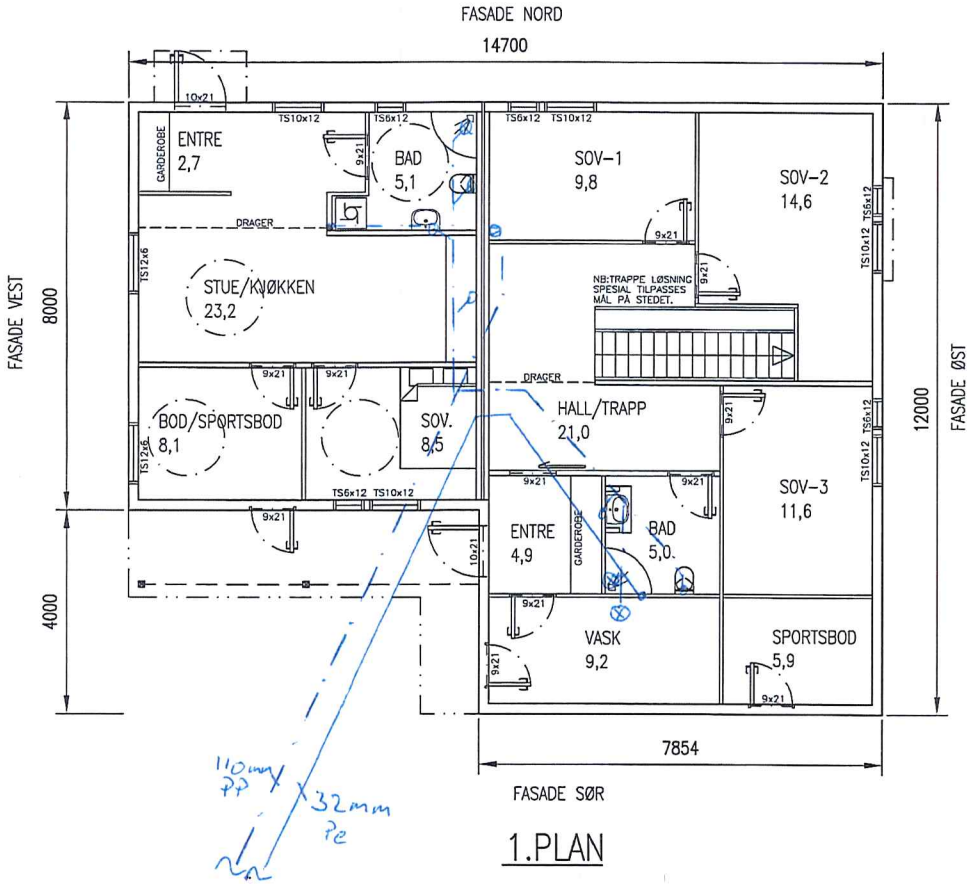

1.PLAN

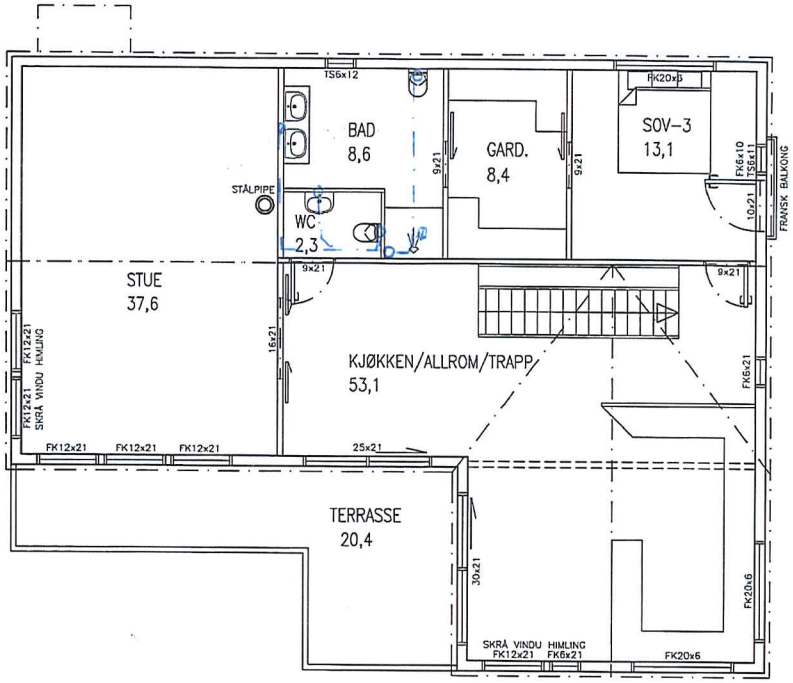

2.PLAN

BYA: 158,9 m2 + GARASJE 54,4 m2
BRA 1. PLAN: 90,4 m2 + UTLEIE: 49,8 m2 = 140,2 m2
BRA 2. PLAN: 130,5 m2
BRA LOFTSPLAN: 34,8 m2
BRA GARASJE: 49,7 m2
BRA TOTALT INKLUSIV GARASJE: 355,6 m2
BYA INKLUSIV GARASJE: 213,3 m2 = 33,89%

REV.	DESCRIPTION	DATE/SIGN
A	ENDRINGER ETTER E POST 19.12.14	05.01.15/LAH

NOTE!
* PART OF DRAWING MAY NOT BE SHOWN IN SCALE
* DO NOT TAKE MEASURES ON DRAWING
* ONLY RELAY ON GIVE DIMENSIONS

ACCORDING TO INTERNATIONAL LAWS, THIS DRAWING IS THE PROPERTY OF ARKOCONSULT AS. THE DRAWING CAN NOT BE USED, MADE PUBLIC OR HANDED OVER TO A THIRD PART WITHOUT OUR WRITTEN CONSENT. ANY INFRINGEMENT WILL LEAD TO LEGAL PROCEEDINGS.

RUNE ALVER NILSEN
NY ENEBOLIG, GNR 188/BNR 784

REVISION/DATE: A/05.01.15
PROJECT NO.: 2013166

PLAN 1 OG 2

DRAWING NO.: 37913166A01

COMFORT KNARVIK
AS Haugland VVS
Lyngveien 2,
5914 ISDALSTØ
56 35 77 90
knarvik@comfort.as
www.comfort.no

SCALE: 1:100	FORMAT: A3
DRAWN: LAH	DATE: 11.10.2013
CHECKED:	DATE: