



For matrikkelenhhet:

Kommune: 1263 - LINDÅS
Gårdsnummer: 24
Bruksnummer: 146

Utskriftsdato/klokkeslett: 30.04.2015 kl. 14:00
Produsert av: Liv Berit Ones
Attestert av: Lindås kommune

Liv Berit Ones

Lindås kommune

Orientering om matrikelbrev

Matrikelbrevet er hjemlet i «Lov om eigedomsregistrering» (matrikellova) av 17. juni 2005. Etter definisjonen i matrikellovens § 3 d) er matrikelbrevet en attestert utskrift av matrikkelen som viser alle registrerte opplysninger om en matrikelenhhet ved oppgitt dato.

Om fullstendighet og nøyaktighet i matrikelbrevet

Matrikkelen ble etablert ved konvertering av data fra tidligere registre. Det kan variere hvor gode disse dataene er med hensyn på fullstendighet og nøyaktighet. I enkelte tilfeller kan grensepunkt og grenselinjer mangle helt eller delvis eller være feil registrert. Det kan også være feil og mangler ved registrert bygnings- og adresseinformasjon. Fullstendighet og stedfestingsnøyaktighet er generelt bedre innenfor enn utenfor tettbygd strøk. Vær oppmerksom på at for mange matrikelenheter og bygg hefter usikkerhet ved arealet som oppgis.

For utfyllende informasjon: www.kartverket.no/matrikelbrev

Matrikkelenhet

Matrikkelenhetstype: Grunneiendom
Bruksnavn: Fammestad
Etableringsdato: 01.09.2011
Skyld: 0
Er tinglyst: Ja
Har festegrunner: Nei
Er seksjonert: Nei

Arealrapport

Tekst
Beregna areal for 24 / 146

Areal (m2) Kommentar
1 475,4

Eierforhold

Tinglyste eierforhold

Rolle	Status	Føds.d./org.nr	Navn	Bruksenhet	Adresse	Andel
Hjemmelshaver		141270	KVAMME JAN GUNNAR	MYKINGVEGEN 535 5913 EIKANGERVÅG		1 / 2
Hjemmelshaver		160779	NYSTRAND MARGUNN	MYKINGVEGEN 535 5913 EIKANGERVÅG		1 / 2

Forretninger

Forretningstype	Arsak til feilretting	Tinglysningsstatus	Tinglysningsstatusdato	Forretningsdato	Matrikkelføringsdato	Signatur
Oppmålingsforretning/arealoverføring		Sendt til tinglysing	21.04.2015	04.02.2015	21.04.2015	1263onl
			Rolle	Matrikkelenhet	Arealendring	
			Avgiver	1263 - 24/5	-166	
			Mottaker	1263 - 24/146	166	
Annen forretningstype			24.05.2011	12.10.2011	1263sos	
			Rolle	Matrikkelenhet	Arealendring	
			Avgiver	1263 - 24/146	0	
Oppmålingsforretning			24.05.2011	12.10.2011	1263sos	
Oppmålingsforretning		Tinglyst	06.09.2011	24.05.2011	31.08.2011	1263sos
			Rolle	Matrikkelenhet	Arealendring	
			Avgiver	1263 - 24/5	-1 309,2	
			Mottaker	1263 - 24/146	1 309,4	

30.04.2015 14.00

Matrikkelbrev for 1263 - 24 / 146

Side 2 av 6

Adresser

Adresstype	Adressenavn	Adressekode	Adressenr	Kretser
Vegadresse	Adressetilleggsnavn Mykingvegen	1161	535	Grunnkrets Valgkrets: 0401 KLØVE Kirkesogn: 2 KLØVHEIM Postnr.område: 07070302 Myking Tettsted: 5913 EIKANGERVÅG

Bygning og bygningensdring

Bygningsnr: 300 397 687

Løpenr: Bebyggd areal: 108 Ant. boliger: 1 Datoer:
Bruksareal bolig: 173 Ant. etasjer: 2 Rammetillatelse:
BRA annet: 0 Vannforsyning: Privat innlagt Igangsettingsstillatelse: 05.03.2013
Bruksareal totalt: 173 Avløp: Privat kloakk Tatt i bruk:
Alternativt areal: 0 Har heis: Nei Midl. brukstillatelse:
Alternativt areal 2: 0 Ferdigattest: 28.07.2014
Oppvarming:

Etasje

Etasje	Antall boenheter	BRA bolig	BRA annet	BRA totalt
L01	0	65.0	0.0	65.0
H01	1	108.0	0.0	108.0

Bruksenheter


Adresse	Bruksenhetsnummer	Bruksenhetsstype	Bruksareal	Ant. rom	Kjøkkentilgang	Bad	WC	Matrikkelenhet
1161 Mykingvegen 535	H0101	Bolig	174	6	Kjøkken	2	2	24/146


Kontaktpersoner

Rolle	Føds.dato/org.nr	Navn	Bruksenhet	Adresse
Kontaktperson	945549483	Kaland Trelast AS		Kellevegen 45 5953 FONNES
Tiltakshaver	141270	KVAMME JAN GUNNAR		MYKINGVEGEN 535 5913 EIKANGERVÅG

Oversiktskart for 24 / 146

Målestokk 1:1 000
EUREF89 UTM Sone 32

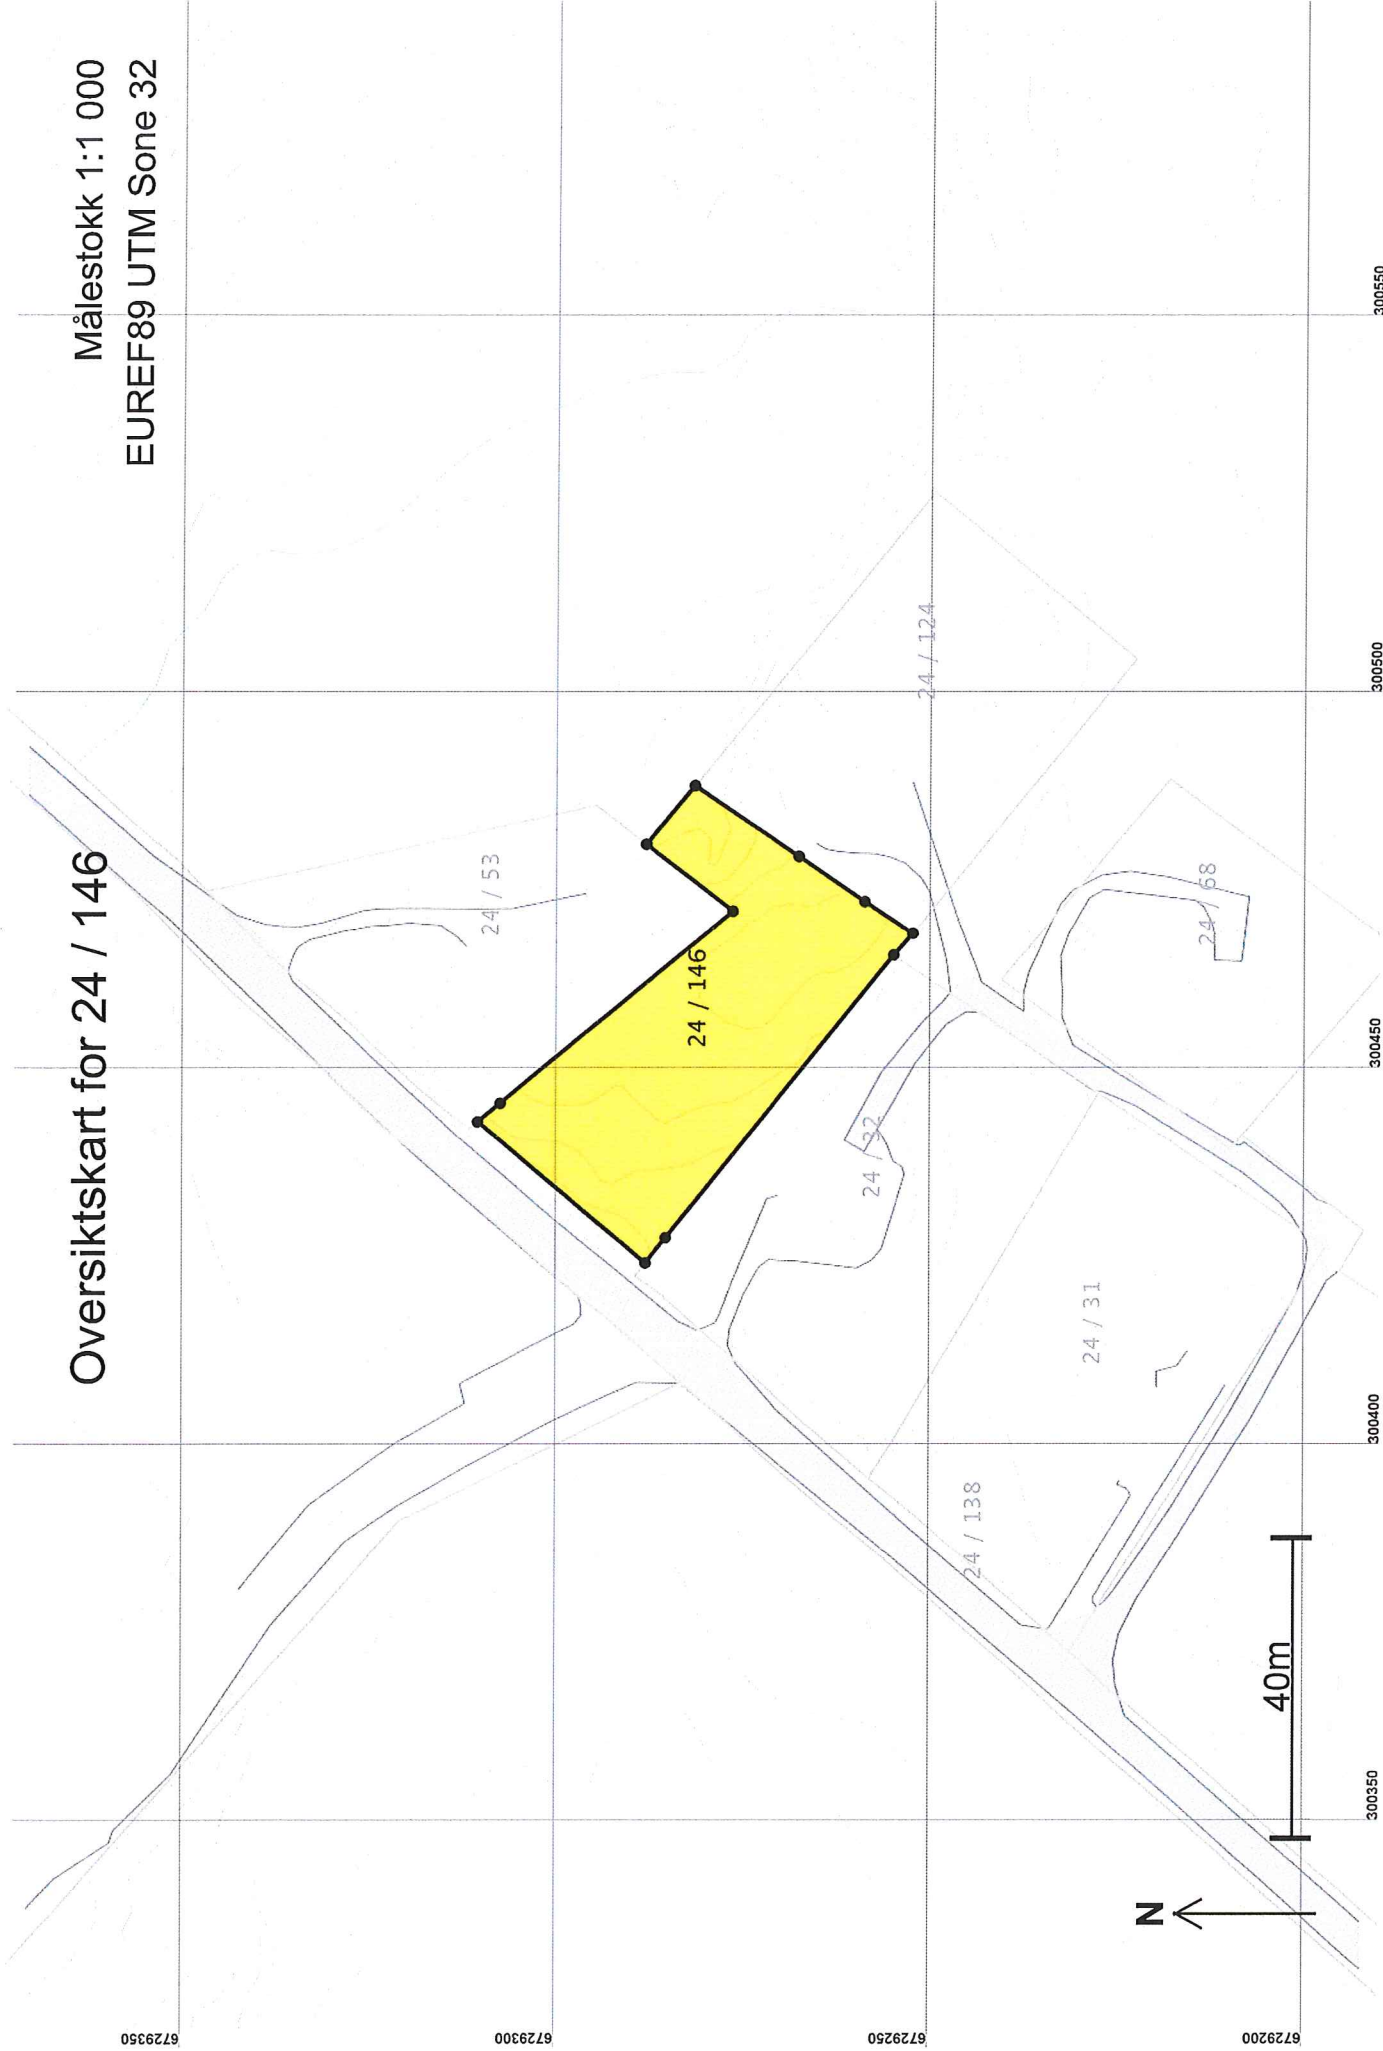

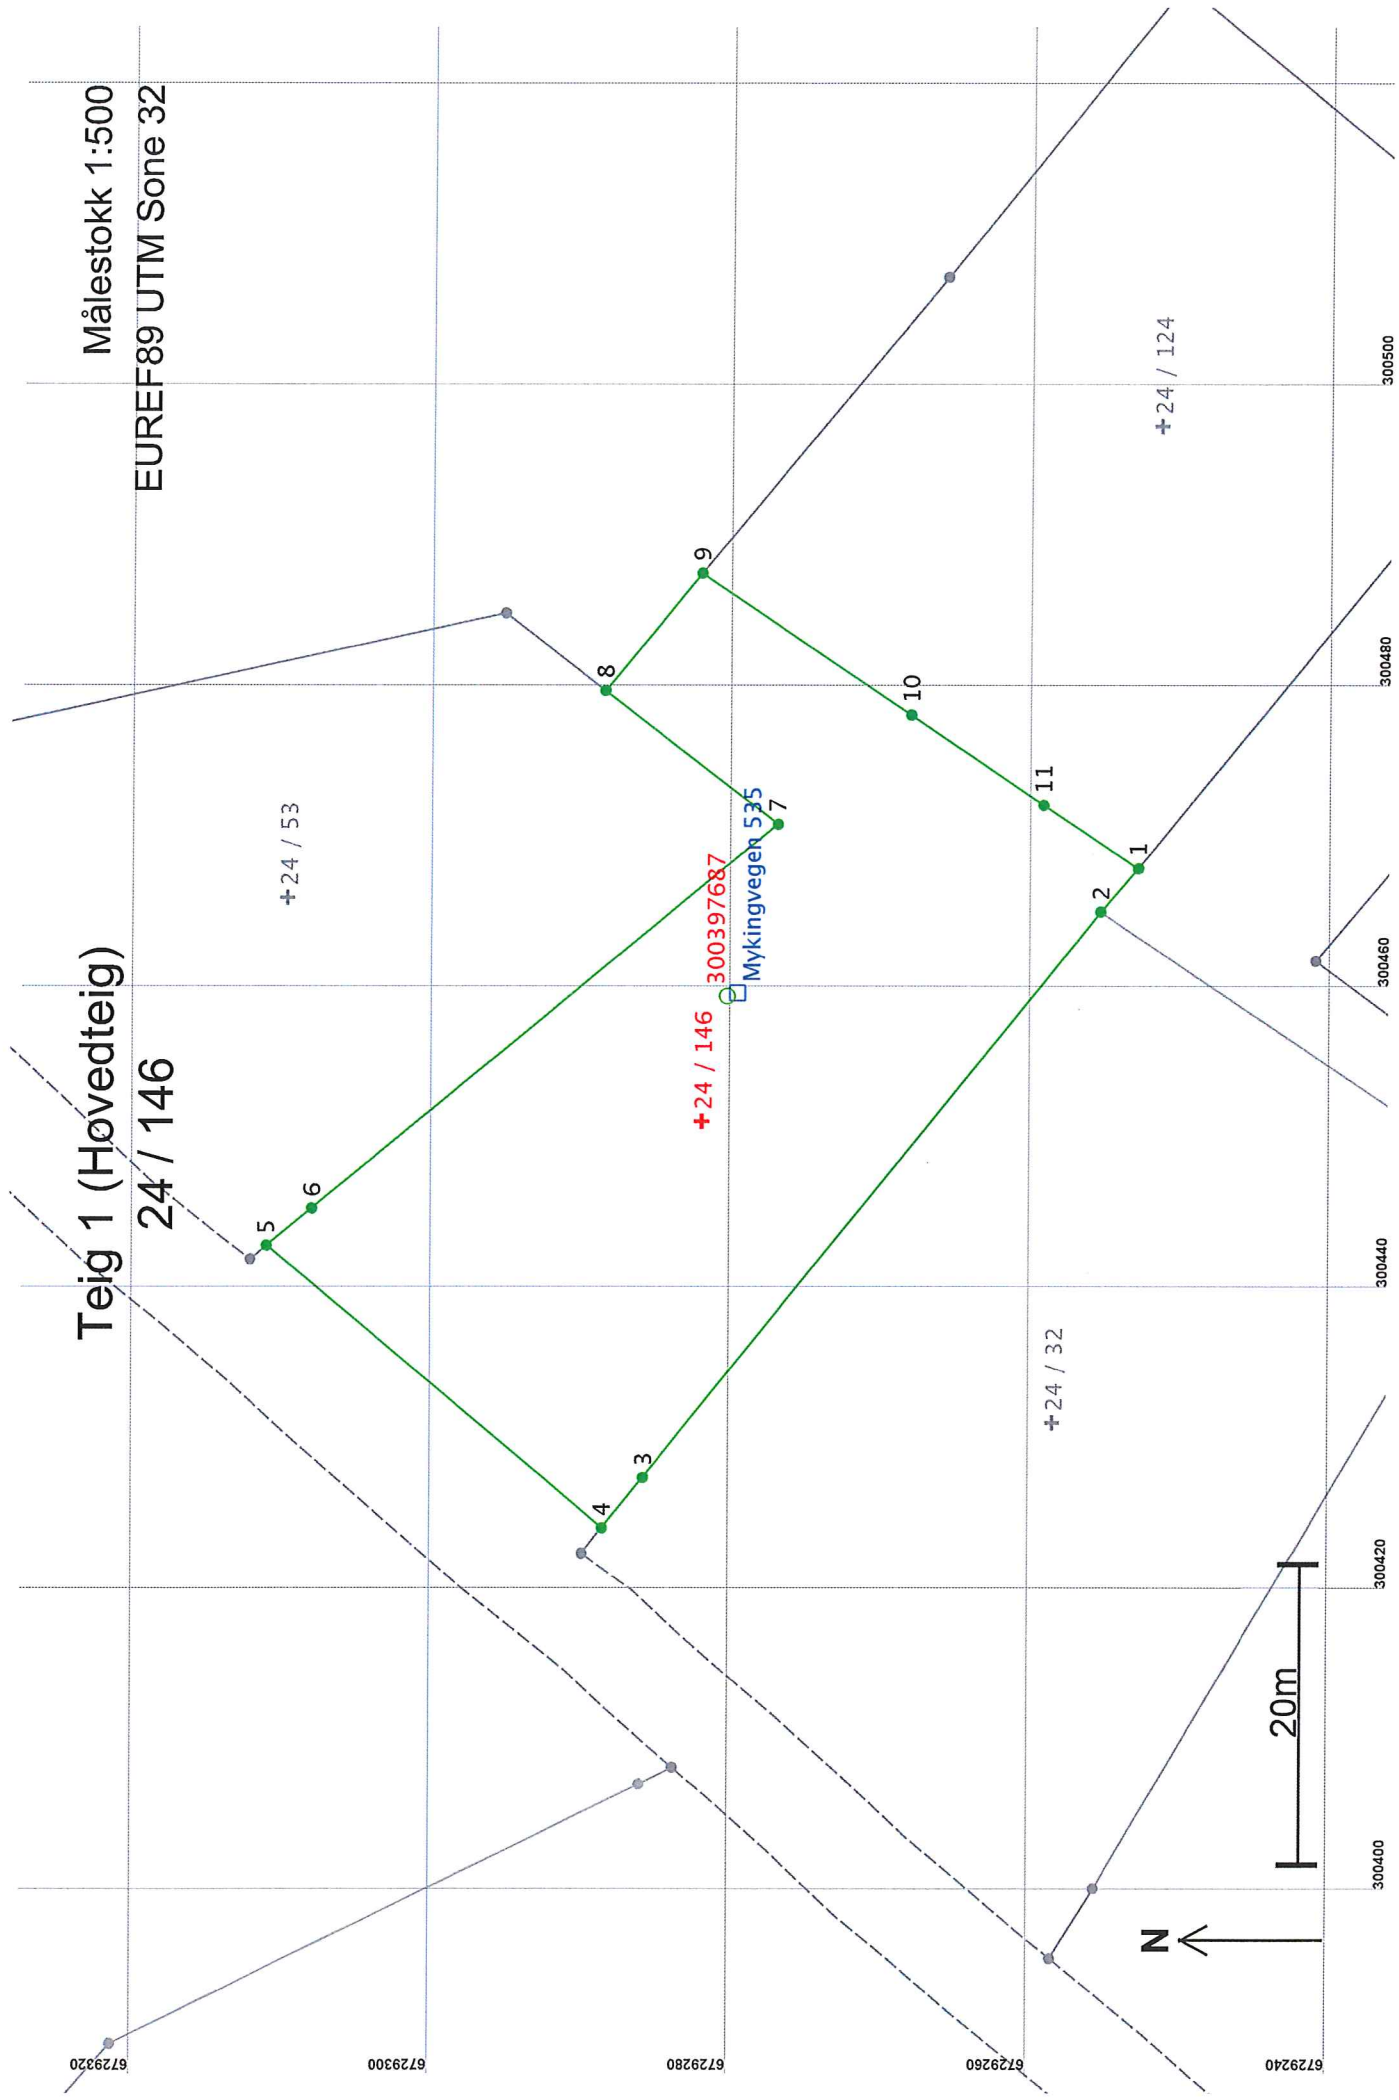

Teig 1 (Hovedteig)
24 / 146

Målestokk 1:500
EUREF89 UTM Sone 32

Areal og koordinater

Areal: 1 475,4

Arealmerknad:

Representasjonssystem: EUREF89 UTM Sone 32

Nord: 6729282

Øst: 300451

Grensepunkt / Grenselinje**Ytre avgrensing**

Løpenr	Nord	Øst	Grensemerke nedsatt i / Lengde Hjelpelinjetype	Målemetode	Nøyaktighet	Radius
1	6729253,18	300467,76	Fjell Offentlig godkjent grensemerke 12 Terrengmålt: Teodolitt med elektronisk avstandsmåler	12 Terrengmålt: Teodolitt med elektronisk avstandsmåler	13	
2	6729255,71	300464,88	Fjell Offentlig godkjent grensemerke 48,34 Ikke hjelpelinje	96 GPS kinematisk (Real time kinematic)	13	
3	6729286,11	300427,30	Fjell Offentlig godkjent grensemerke 4,31 Ikke hjelpelinje	96 GPS kinematisk (Real time kinematic)	13	
4	6729288,82	300423,95	Fjell Offentlig godkjent grensemerke 29,27 Ikke hjelpelinje	96 GPS kinematisk (Real time kinematic)	13	
5	6729311,30	300442,71	Fjell Offentlig godkjent grensemerke 3,89 Ikke hjelpelinje	96 GPS kinematisk (Real time kinematic)	13	
6	6729308,30	300445,17	Fjell Offentlig godkjent grensemerke 40,17 Ikke hjelpelinje	96 GPS kinematisk (Real time kinematic)	13	
7	6729277,27	300470,69	Fjell Offentlig godkjent grensemerke 14,59 Ikke hjelpelinje	96 GPS kinematisk (Real time kinematic)	13	
8	6729288,85	300479,57	Jord Offentlig godkjent grensemerke 10,11 Ikke hjelpelinje	69 Beregnet	13	
9	6729282,40	300487,36	Jord Offentlig godkjent grensemerke 16,83 Ikke hjelpelinje	96 GPS kinematisk (Real time kinematic)	13	
10	6729268,44	300477,96	Fjell Offentlig godkjent grensemerke 10,70 Ikke hjelpelinje	96 GPS kinematisk (Real time kinematic)	13	
11	6729259,58	300471,97	Fjell Offentlig godkjent grensemerke 7,66 Ikke hjelpelinje	12 Terrengmålt: Teodolitt med elektronisk avstandsmåler	13	