

Kommunens saksnr.

Naustområde Nf.
Harald Vaardal-Lunde.
naust nr. 6.



Søknad om ferdigattest

Pbl § 21-10, SAK10 §§ 8-1 og 8-2

Søknaden gjelder							
Eiendom/ byggested	Gnr.	Bnr.	Festenr.	Seksjonsnr.	Bygningsnr.	Bolignr.	Kommune
	81	67		6.			LINDÅS KOMMUNE
	Adresse				Postnr.	Poststed	
	RISØY				5955	LINDÅS	

Ferdigattest	
Tilfredsstillert tiltaket kravene til ferdigattest?	<input checked="" type="checkbox"/> Ja <input type="checkbox"/> Nei Hvis nei, fyll ut informasjonen nedenfor.
Det gjenstår følgende arbeider av mindre vesentlig betydning som vil bli utført innen 14 dager:	Dato
Type arbeider	
Bekreftelse på at disse arbeidene er utført vil være kommunen i hende innen:	Dato

Oppdatert dokumentasjon	
Er det foretatt ikke søknadspåtliggende endringer/justeringer i forhold til tillatelsen?	
<input checked="" type="checkbox"/> Ja <input type="checkbox"/> Nei	Hvis ja, vedlegg oppdatert situasjonsplan, tegninger eller dokumentasjon som viser hva som er utført.

Sluttrapport for avfall		
Sluttrapport av	Dato	vedlegges søknaden
Ansvarlig søker forplikter seg til å påse at sluttrapporten blir ajourført og oppbevart.		Vedlegg nr. K -

Varmesystem				
Energiforsyning		Varmefordeling		<input checked="" type="checkbox"/> Ikke relevant
<input type="checkbox"/> Elektrisitet	<input type="checkbox"/> Sol	<input type="checkbox"/> Vannbåren gulvvarme	<input type="checkbox"/> Luftoppvarming	
<input type="checkbox"/> Biobrensel	<input type="checkbox"/> Gass	<input type="checkbox"/> Vannbåren radioator	<input type="checkbox"/> Kamin/ovn/peis	
<input type="checkbox"/> Varmepumpe - luft	<input type="checkbox"/> Olje/parafin	<input type="checkbox"/> Elektriske varmekabler	<input type="checkbox"/> Annet	
<input type="checkbox"/> Varmepumpe - berg/sjø	<input type="checkbox"/> Annet	<input type="checkbox"/> Elektriske panelovner		
<input type="checkbox"/> Fjernvarme/spillvarme				

Erklæring	
<input checked="" type="checkbox"/>	Det bekreftes at tilstrekkelig dokumentasjon som grunnlag for driftsfasen er overlevert byggeverketts eier


Vedlegg				
Beskrivelse av vedlegg	Gruppe	Nr. fra – til	Ikke relevant	
Situasjonsplan, avkjøringsplan	D	1 –	<input type="checkbox"/>	
Tegninger, plan, snitt, fasade	E	–	<input checked="" type="checkbox"/>	
Redegjørelser/kart	F	1 –	<input type="checkbox"/>	
Gjennomføringsplan	G	1 – 4	<input type="checkbox"/>	
Sluttrapport for avfallsplan og miljøsaneringsbeskrivelse	K	–	<input checked="" type="checkbox"/>	
Boligspesifikasjon i matrikkelen	H	–	<input checked="" type="checkbox"/>	
Uttalelser fra andre offentlige myndigheter	I	–	<input checked="" type="checkbox"/>	
Andre vedlegg	Q	–	<input checked="" type="checkbox"/>	

Underskrifter					
Ansvarlig søker for tiltaket (for tiltak etter pbl § 20-1)			Tiltakshaver (bare for tiltak uten ansvarlig søker pbl § 20-2)		
Foretak Arkitektkontoret Vaardal-Lunde AS			Navn		
Kontaktperson Harald Vaardal-Lunde	Telefon 55300600	Mobiltelefon 93419623	Kontaktperson	Telefon	Mobiltelefon
E-post harald@vaardal-lunde.no			E-post		
Dato 26.02.2014	Underskrift <i>Harald Vaardal-Lunde</i>		Dato	Underskrift <i>[Signature]</i>	
Gjentas med blokkbokstaver HARALD VAARDAL-LUNDE			Gjentas med blokkbokstaver		

*Tiltakshaver:
Herald Vaardal-Junde.

Naustområde N1
Gnr. 81 Bnr. 67
Tomteareal 0,79 daa

Naust nr. 6.

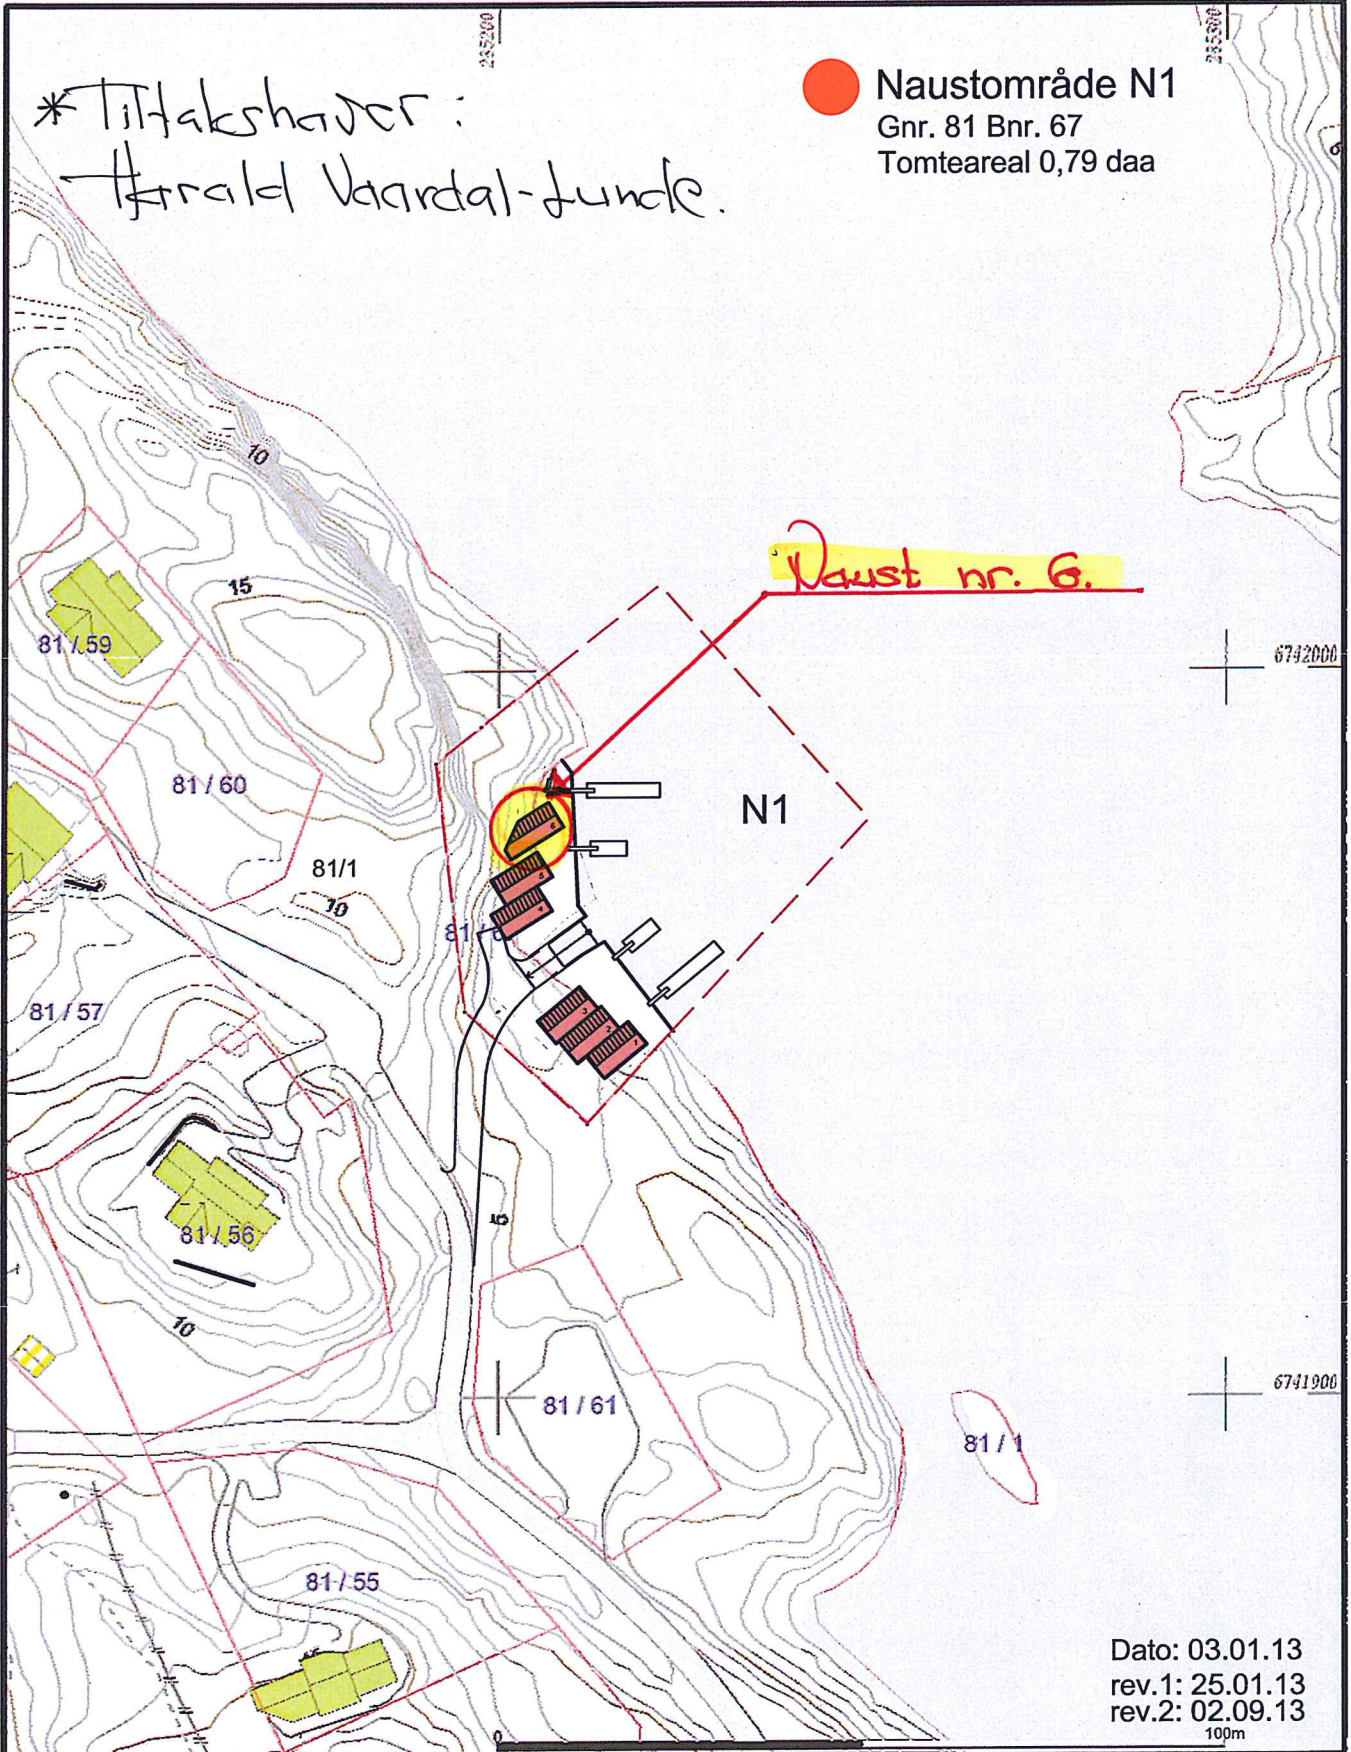

Dato: 03.01.13
rev.1: 25.01.13
rev.2: 02.09.13
100m

Målte Grenser	Storre busader
Registrerte Grenser	Hytte Grønbus
Ufernlige grenser	Garasje hus
Terrengpadike grense	Indusri lager
Konstruert grensepunkt	Andre bygg
Bøtje	
Bursad anlegg	
Våningsbus	



Lindås kommune
Geodata avdeling




Dato: 2012.07.09
Skjema: Euf

Målestokk
1:1000

Beliggighet og høyder må oppfattes som orienterende.

Naustområde N1
Gnr. 81 Bnr. 67
Tomteareal 0,79 daa

VEDLEGG: D2

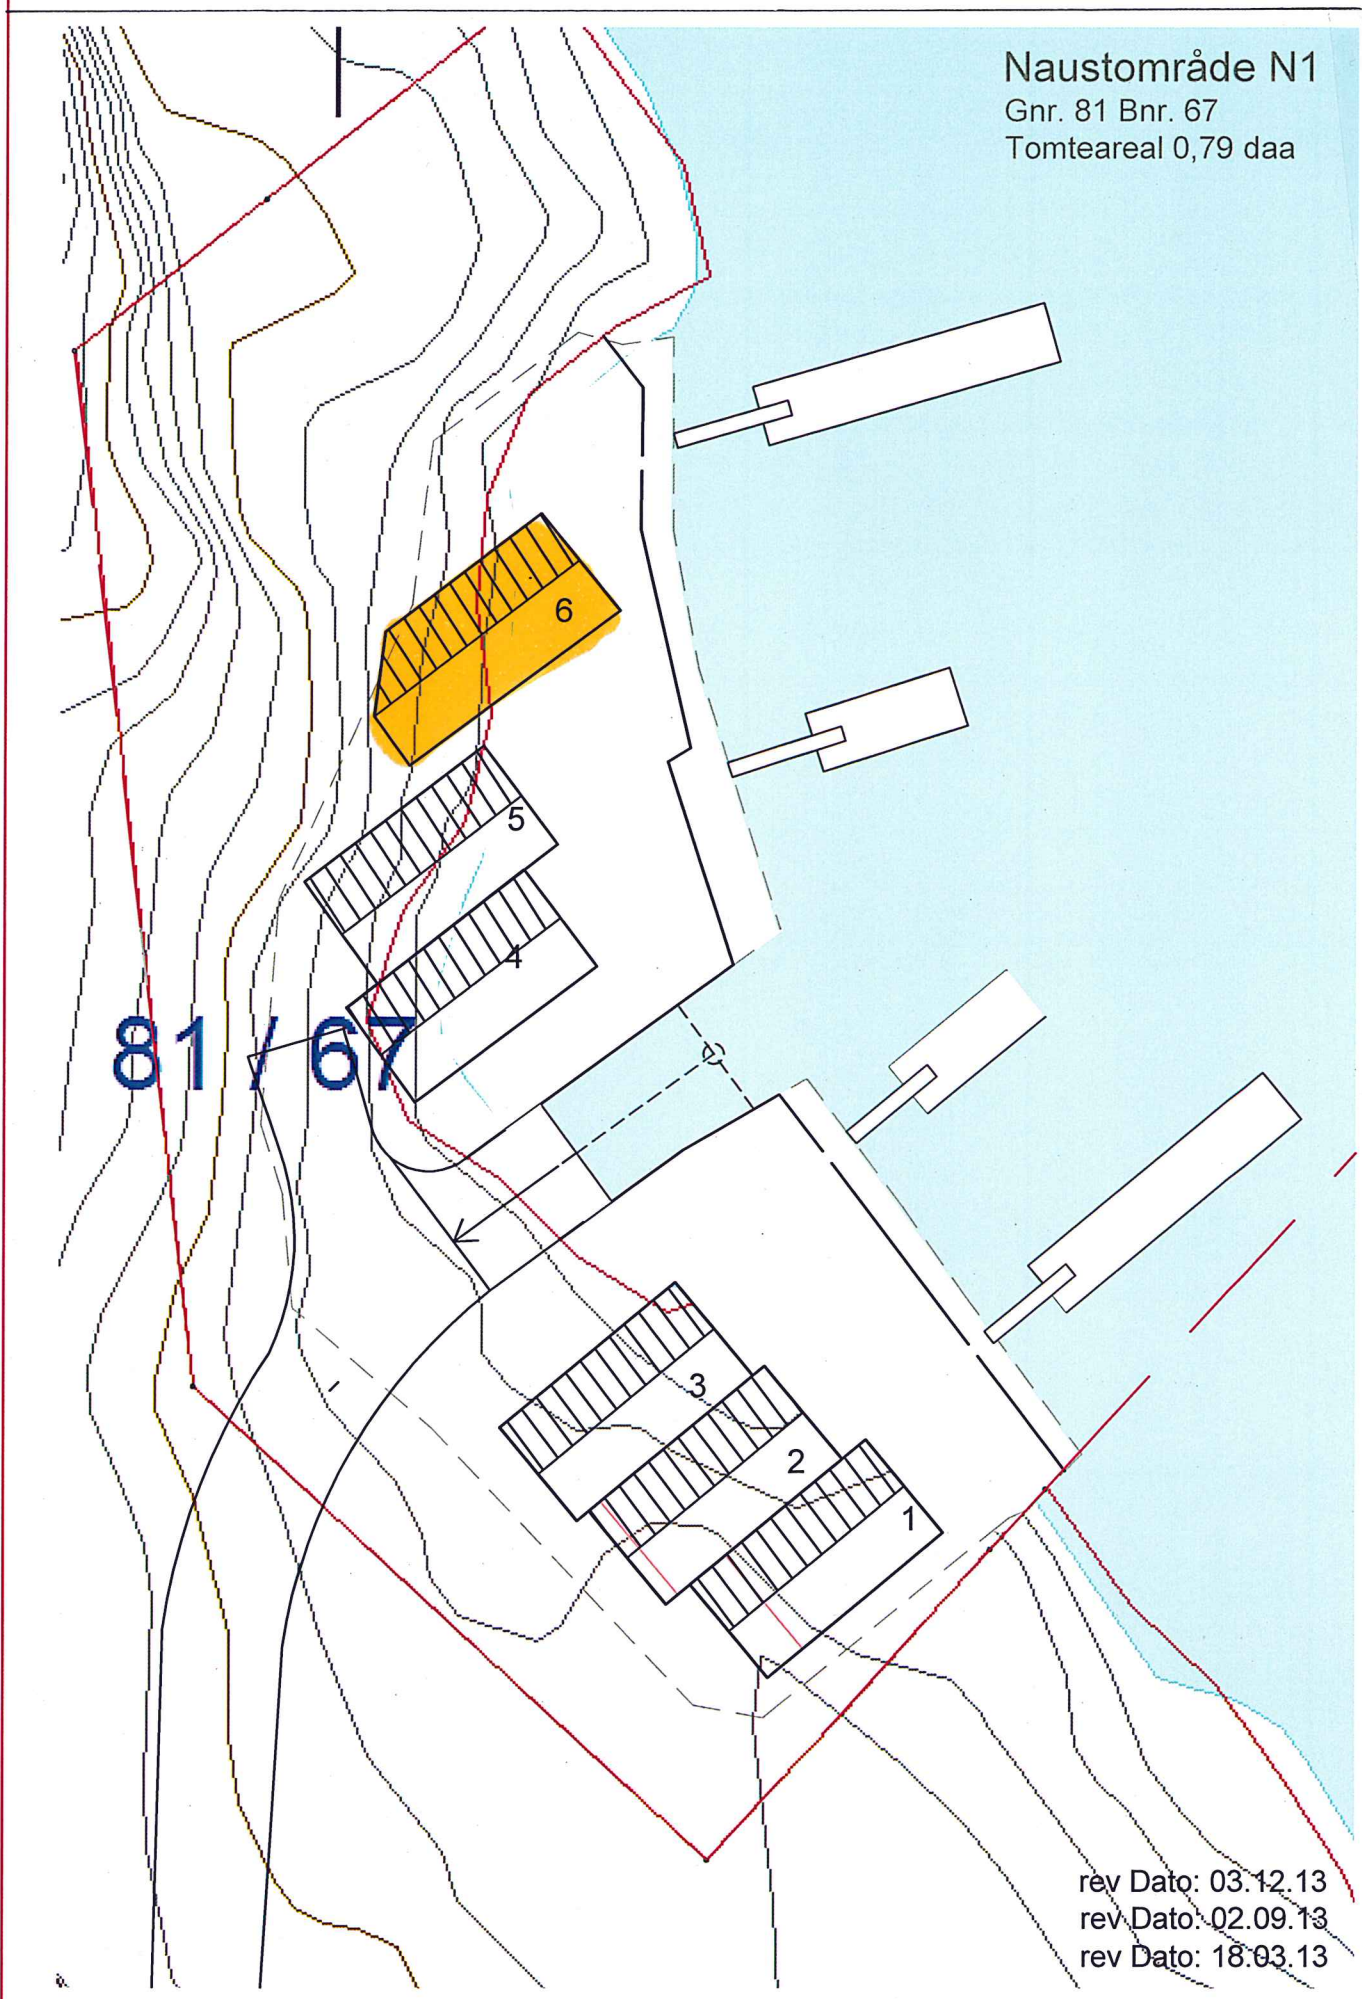

81 / 67

rev Dato: 03.12.13
rev Dato: 02.09.13
rev Dato: 18.03.13


Seksjon

M=1:250

Dato: 03.01.13
Original

arkitektkontoret

vaardal-lunde as

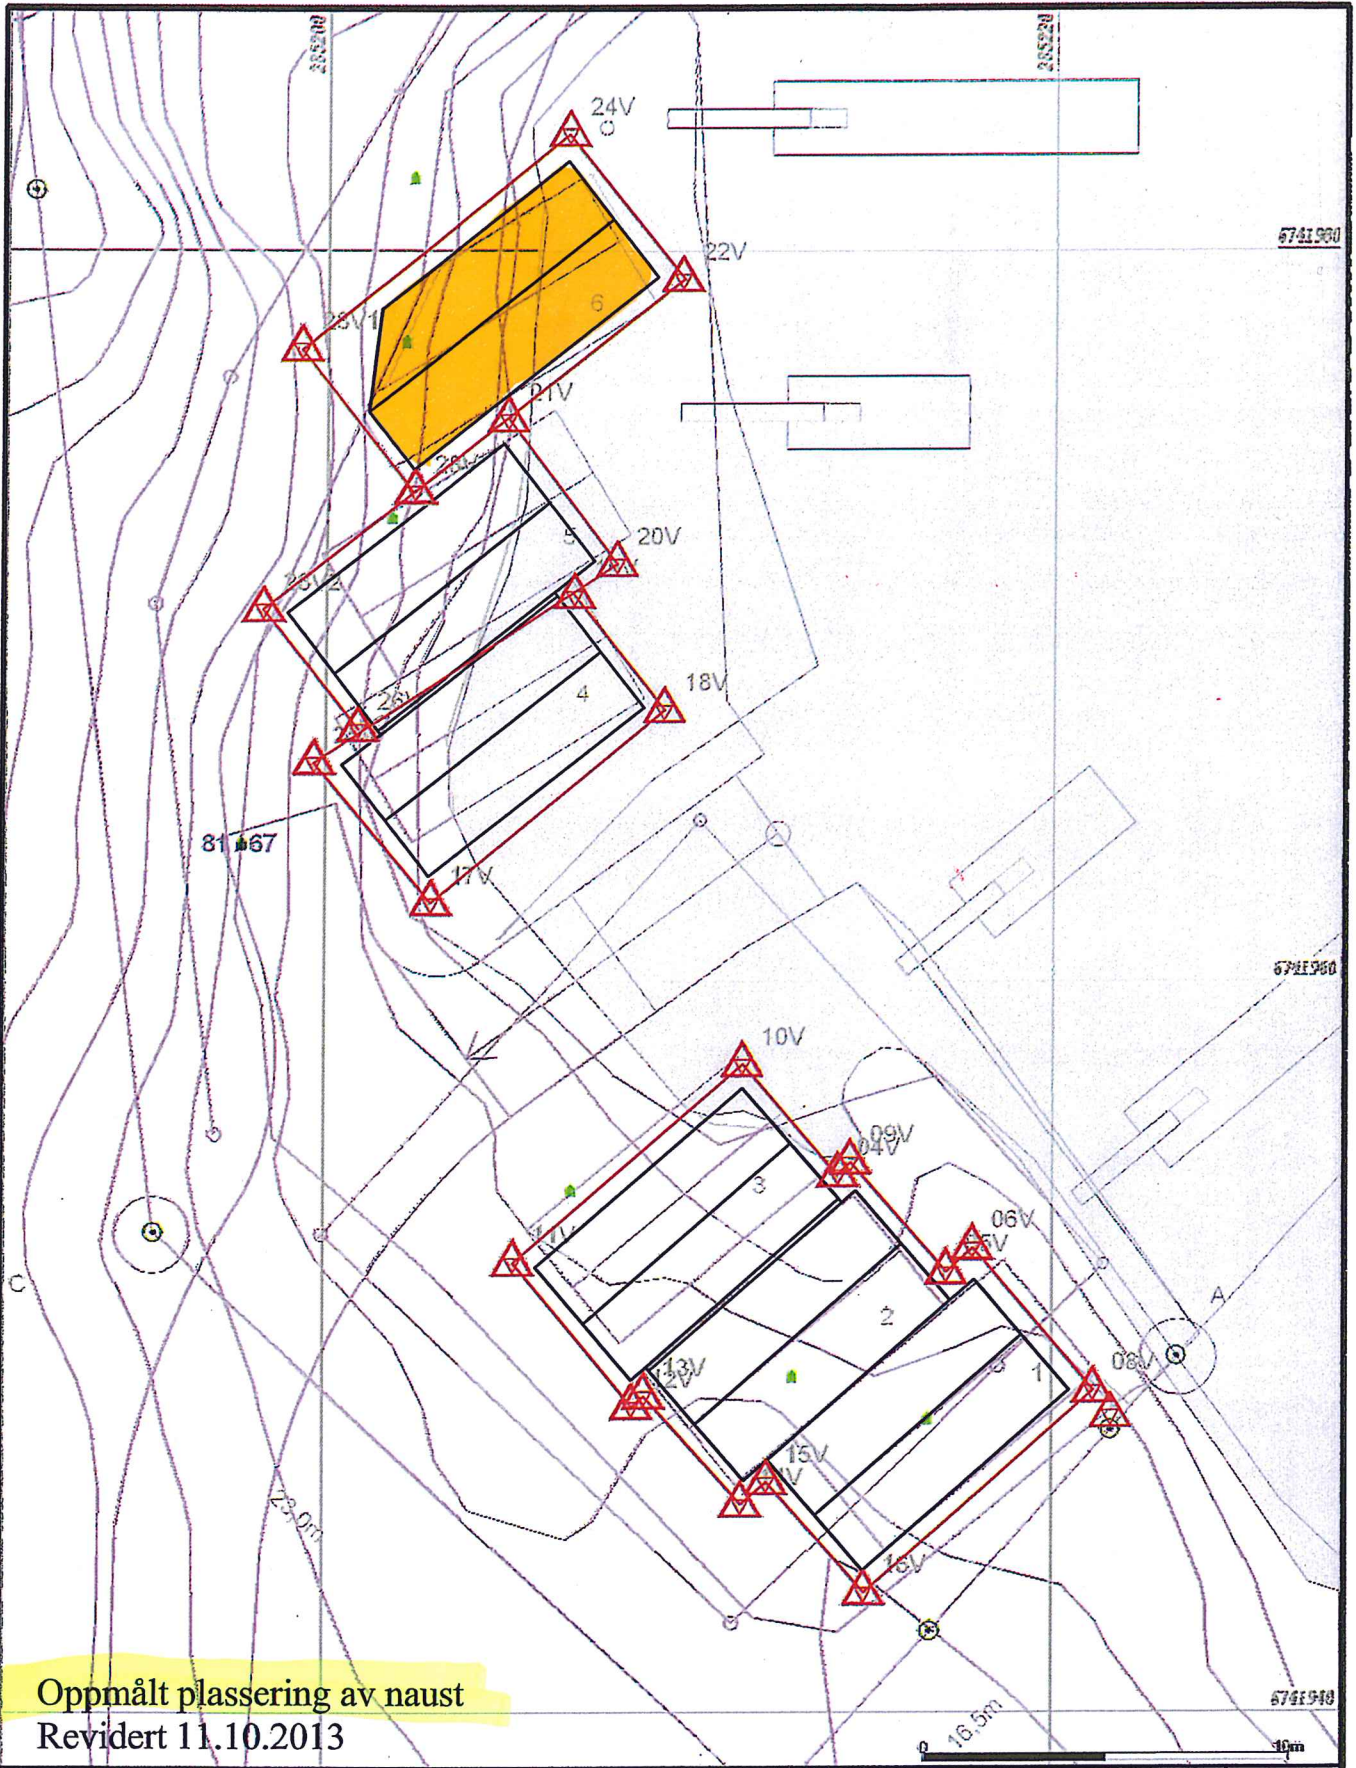

Oppmålt plassering av naust
Revidert 11.10.2013


Beliggenhet og høyder må oppfattes som orienterende.



Lindås kommune
Geodata avdeling

Kontrollmåling Taksjegg



dato: 2013.09.11
skrevet: 012

Gnr 81 bnr 67

1:200

Gjennomføringsplan


Dust område N2.



Etendom/ byggested	Gnr. 81	Bnr. 67	Festnr.	Saksj.nr. 6	Bygn.nr.	Kommune LINDÅS KOMMUNE
Versjonsnr. 2			Dato 26.02.2014		Signatur, ansv. søker <i>[Signature]</i>	
Adresse RISØY			Postnr. 5955	Poststed LINDÅS		

Alle fagområder i tiltaket	Beskrivelse av fagområde, ansvarsområde, tiltaksklasse (i hhv. prosjektering, utførelse og uavhengig kontroll)					Kryss for planlagt samsvarserklæring / kontrollertklæring erstattes med dato når denne foreligger					Seit kryss når arbeidet innen ansvarsområdet er avsluttet
	Beskrivelse hentet fra søknad om ansvarsrett	Tiltaks-klasse	Foretakets navn og org.nr.			Søknad om rammetillatelse	Søknad om igangsettings-tillatelse/ett-trinnsøknad	Søknad om midlertidig brukstillatelse	Søknad om ferdiggjøst	Søknad om ferdiggjøst	
(1) SØK	(2) Anasvarlig søker	(3) 1	(4) Arkitektkontoret Vaardal-Lunde AS, 936238742	(5) X	(6) X	(7) X	(8) 26.02.14	(9) X			
PRO	Arkitekturprosjektering	1	Arkitektkontoret Vaardal-Lunde AS, 936238742				26.02.14	X			
UTF	Byggplassering og kontrollmåling	1	Lindås kommune Geodata avd., 935084733				26.02.14	X			
UTF	Grunn, anleggstiltak og betongarbeider	1	Haugenmaskin AS, 953498685				26.02.14	X			
UTF	Tømmerar, snekker og betongarbeider	1	Ahora prosjekt AS, 982753589				26.02.14	X			

rev. 2.02.2014

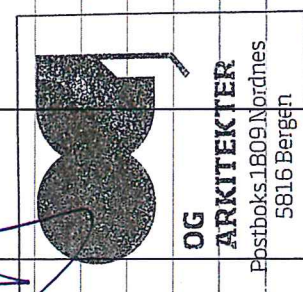

Kommunen sitt saksnr.	Prosjektnr. 62
-----------------------	-----------------------



Samsvarserklæring

Pbl § 24-1, SAK10 kapittel 12

Erklæringa gjeld							
Eigedom/ byggjestad	Gnr.	Bnr.	Festenr.	Seksjonsnr.	Bygningsnr.	Bustadnr.	Kommune
	81 67						Lindås
	Adresse			Postnr.	Poststad		
	Rissøy			5955	Lindås		

Føretak	
Namn på føretaket	Organisasjonsnr.
Lindås Kommune Geodata a.s.d.	935084733

Ansvarsrett gitt dato	Arbeidet innan ansvarsområdet er avslutta	<input checked="" type="checkbox"/> Ja	<input type="checkbox"/> Nei
-----------------------	---	--	------------------------------

Ansvarsområde	
Henta frå søknad om ansvarsrett	Funksjon (PRO, UTF)
	UTF
	Beskriving av ansvarsområde
	Byggplassing og kontrollmåling

Ansvarleg for prosjektering:			
Det er ikkje avdekt arbeid som står att innanfor ansvarsområdet som er til hinder for å gi:			
<input type="checkbox"/> Rammeløyve	<input type="checkbox"/> Igangsetjingsløyve/ eittstegsløyve	<input type="checkbox"/> Mellombels bruksløyve	<input type="checkbox"/> Ferdigattest

Ansvarleg for utføring:	
<input type="checkbox"/> Mellombels bruksløyve – Arbeid som står att for denne delen av tiltaket fram mot ferdigattest	Angi arbeid som står att av mindre vesentleg betydning, innanfor den delen av tiltaket det blir søkt mellombels bruksløyve for
<input type="checkbox"/> Ferdigattest - Det er ikkje avdekt feil eller manglar som hindrar ferdigattest	Angi resterande delar av tiltaket der det her ikkje blir søkt om mellombels bruksløyve

Stadfestingar	
Ein stadfestar at kvalitetssikring er utført og dokumentert i medhald av søknad om ansvarsrett og føretaket sitt system.	
<input type="checkbox"/> Prosjektering verifisert i samsvar med ylingar i TEK10	
<input type="checkbox"/> Prosjektering verifisert i samsvar med dokumentasjon av løysingar i TEK10	
<input checked="" type="checkbox"/> Utføring verifisert i samsvar med produksjonsunderlag	

Erklæring og underskrift		
Føretaket er kjent med reglane om straff og sanksjonar i plan- og bygningslova kap 32, og at det kan medføre reaksjonar dersom det er gitt urette opplysningar.		
Dato	Føretaket si underskrift	Gjenta med blokkbokstavar
7/3 14	<i>Emil Rydland</i>	EINAR RYDLAND

Kommunens saksnr.

Prosjektnr.

120475

GS



Samsvarserklæring

Pbl § 24-1, SAK10 kapittel 12

Erklæringen gjelder							
Eiendom/ byggested	Gnr.	Bnr.	Festenr.	Seksjonsnr.	Bygningsnr.	Bolignr.	Kommune
	81	67					LINDÅS KOMMUNE
	Adresse			Postnr.	Poststed		
	RISØY			5955	LINDÅS		
Foretak							
Foretakets navn						Organisasjonsnr.	
Odd Haugen Maskinstasjon AS						953498685	
Ansvarsrett gitt dato	24.07.2012		Arbeidet innen ansvars- området er avsluttet		<input checked="" type="checkbox"/> Ja <input type="checkbox"/> Nei		
Ansvarsområde							
Hentet fra søknad om ansvarsrett	Funksjon (PRO, UTF)						
	UTF						
	Beskrivelse av ansvarsområde						
	Utførende anlegstiltak/grunn og betongarbeider.						
Ansvarlig for prosjektering:							
Det er ikke avdekket gjenstående arbeider innenfor ansvarsområdet som er til hinder for å gi:							
<input type="checkbox"/> Rammetillatelse	<input type="checkbox"/> Igangsettingstillatelse/ ett-trinns tillatelse	<input type="checkbox"/> Midlertidig brukstillatelse	<input type="checkbox"/> Ferdiggattest				
Ansvarlig for utførelse:							
<input type="checkbox"/> Midlertidig brukstillatelse – Gjenstående arbeider for denne delen av tiltaket frem mot ferdiggattest							
Angi gjenstående arbeider av mindre vesentlig betydning, innenfor den delen av tiltaket det søkes midlertidig brukstillatelse for							
Angi resterende deler av tiltaket hvor det her ikke søkes om midlertidig brukstillatelse							
<input checked="" type="checkbox"/> Ferdiggattest – Det er ikke avdekket feil eller mangler som hindrer ferdiggattest							
Bekreftelser							
Det bekreftes at kvalitetssikring er utført og dokumentert i henhold til søknad om ansvarsrett og foretakets system.							
<input type="checkbox"/> Prosjektering verifisert i samsvar med ytelser i TEK10 alternativt TEK							
<input type="checkbox"/> Prosjektering verifisert i samsvar med dokumentasjon av løsninger i TEK10 alternativt TEK							
<input checked="" type="checkbox"/> Utførelse verifisert i samsvar med produksjonsunderlag.							
Erklæring og underskrift							
Foretaket er kjent med reglene om straff og sanksjoner i plan- og bygningsloven kap 32, og at det kan medføre reaksjoner dersom det er gitt uriktige opplysninger.							
Dato	Foretakets underskrift			Gjentas med blokkbokstaver			
27.09.2013				ODD HAUGEN MASKINSTASJON AS			

Kommunens saksnr.

Prosjektnr.
12047

GA.



Samsvarserklæring

Pbl § 24-1, SAK10 kapittel 12.

Kaustrråde NL

Erklæringen gjelder							
Eiendom/ byggested	Gnr.	Bnr.	Festernr.	Seksjonsnr.	Bygningsnr.	Bolignr.	Kommune
	81	67					LINDÅS KOMMUNE
	Adresse			Postnr.	Poststed		
	RISØY			5955	LINDÅS		

Foretak	
Foretakets navn	Organisasjonsnr.
Abora prosjekt AS	982753589

Ansvarsrett gitt dato	24.04.2013	Arbeidet innen ansvars- området er avsluttet	<input checked="" type="checkbox"/> Ja	<input type="checkbox"/> Nei
--------------------------	------------	---	--	------------------------------

Ansvarsområde	
Hentet fra søknad om ansvarsrett	Funksjon (PRO, UTF) UTF
	Beskrivelse av ansvarsområde UTF ra. Betong og Snekkerarbeider

Ansvarlig for prosjektering:	
Det er ikke avdekket gjenstående arbeider innenfor ansvarsområdet som er til hinder for å gi:	
<input type="checkbox"/> Rammetillatelse	<input type="checkbox"/> Igangsettningstillatelse/ ett-trinns tillatelse
<input type="checkbox"/> Midlertidig brukstillatelse	<input type="checkbox"/> Ferdiggattest

Ansvarlig for utførelse:	
<input type="checkbox"/> Midlertidig brukstillatelse	Gjenstående arbeider for denne delen av tiltaket frem mot ferdiggattest
Angi gjenstående arbeider av mindre vesentlig betydning, innenfor den delen av tiltaket det søkes midlertidig brukstillatelse for	
Angi resterende deler av tiltaket hvor det her ikke søkes om midlertidig brukstillatelse	
<input checked="" type="checkbox"/> Ferdiggattest – Det er ikke avdekket feil eller mangler som hindrer ferdiggattest	

Bekreftelser	
Det bekreftes at kvalitetssikring er utført og dokumentert i henhold til søknad om ansvarsrett og foretakets system.	
<input type="checkbox"/>	Prosjektering verifisert i samsvar med ytelser i TEK10 alternativt TEK
<input type="checkbox"/>	Prosjektering verifisert i samsvar med dokumentasjon av løsninger i TEK10 alternativt TEK
<input checked="" type="checkbox"/>	Utførelse verifisert i samsvar med produksjonsunderlag.

Erklæring og underskrift	
Foretaket er kjent med reglene om straff og sanksjoner i plan- og bygningsloven kap 32, og at det kan medføre reaksjoner dersom det er gitt uriktige opplysninger.	
Dato	Gjentas med blokkboksletter
26.02.2014	SVEIN ERIK AKSELBERG