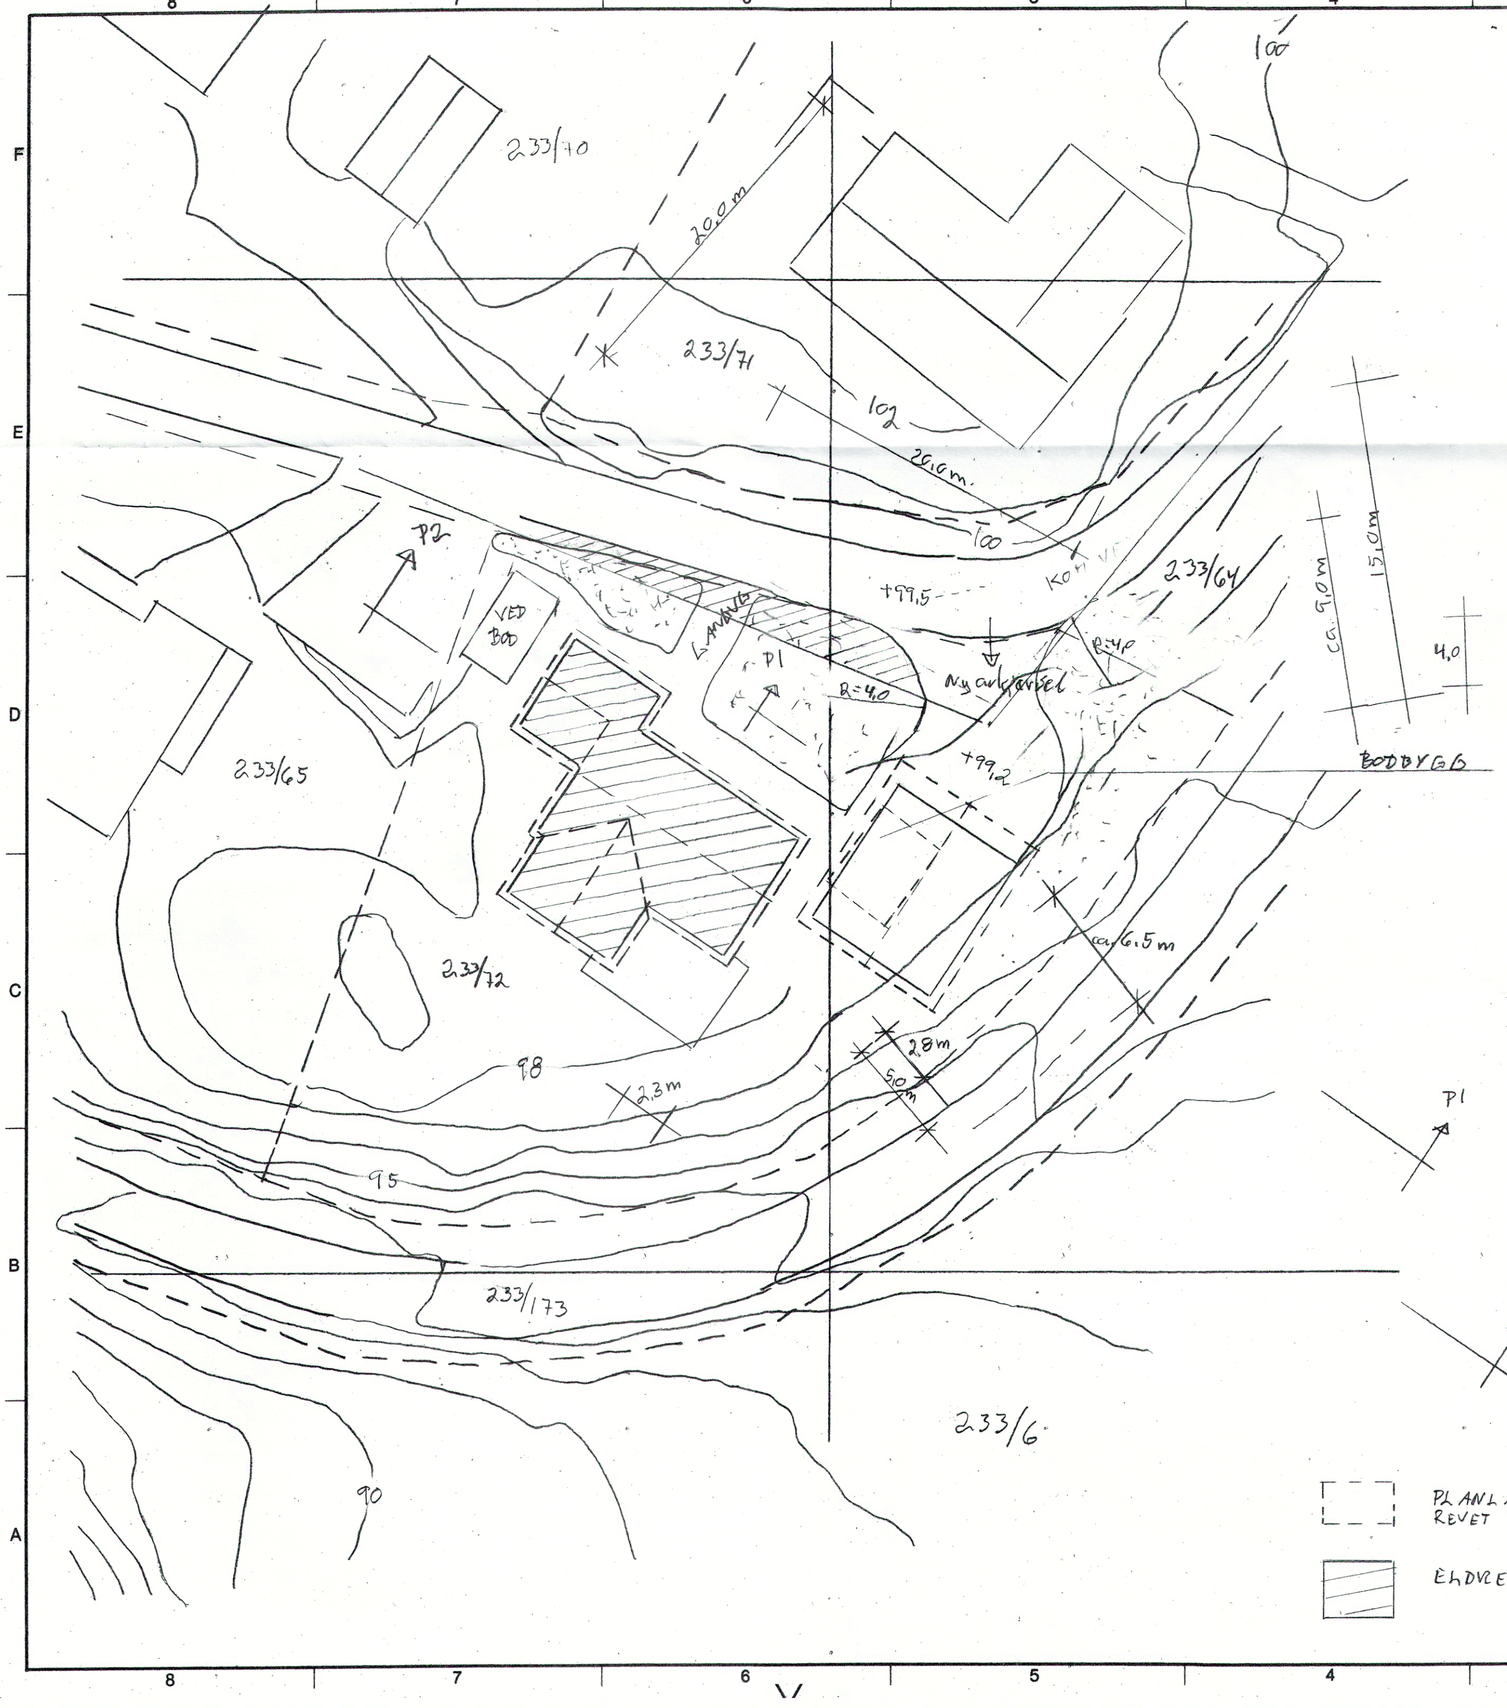

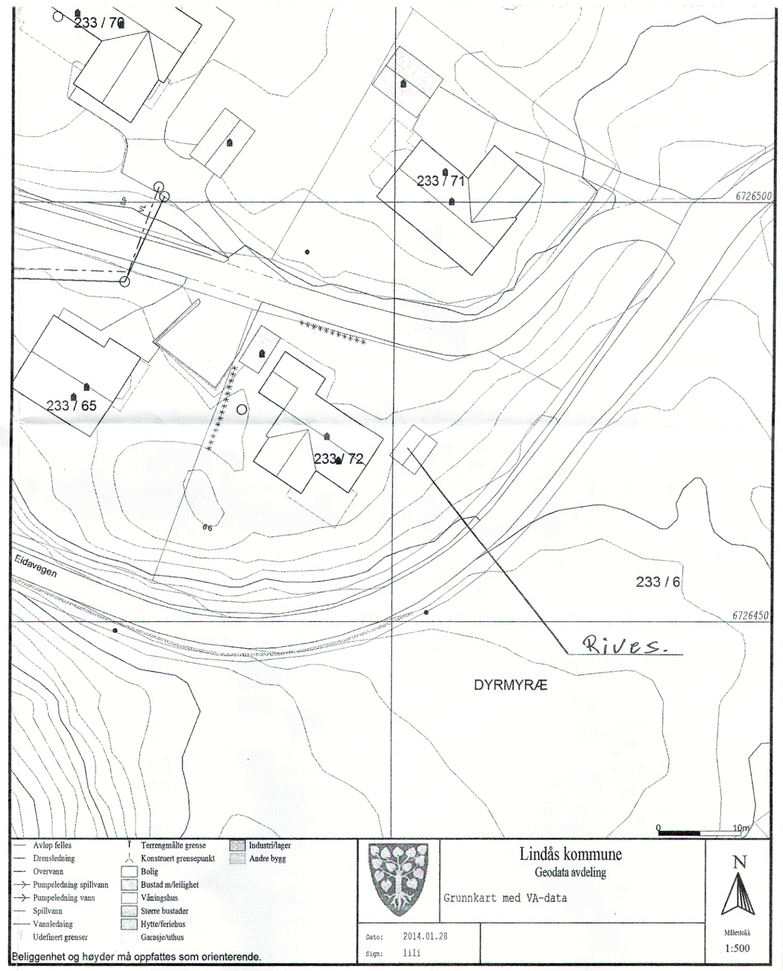

Rev.	Dato	Endring	Sign.
Rev. B	22.03.14	Skrift avkjørsel + Selvigrad. lagt.	
Rev. A.	03.02.14	Forenget tasiskart	

Tiltakshaver: Frode Gravdal, Eidaveien 598, 5993 OSTEREIDET

Dato	Konstr./tegnet	Godkjent	Målestokk
21.01.14			1:200 / 1:1000

Eidaveien 598

SITUASJONSPLANER

Erstatning for:	Erstattet av:

Gnr/Bnr – 233/72
Lindås Kommune

Henvisning:

Beregning: