


D-1

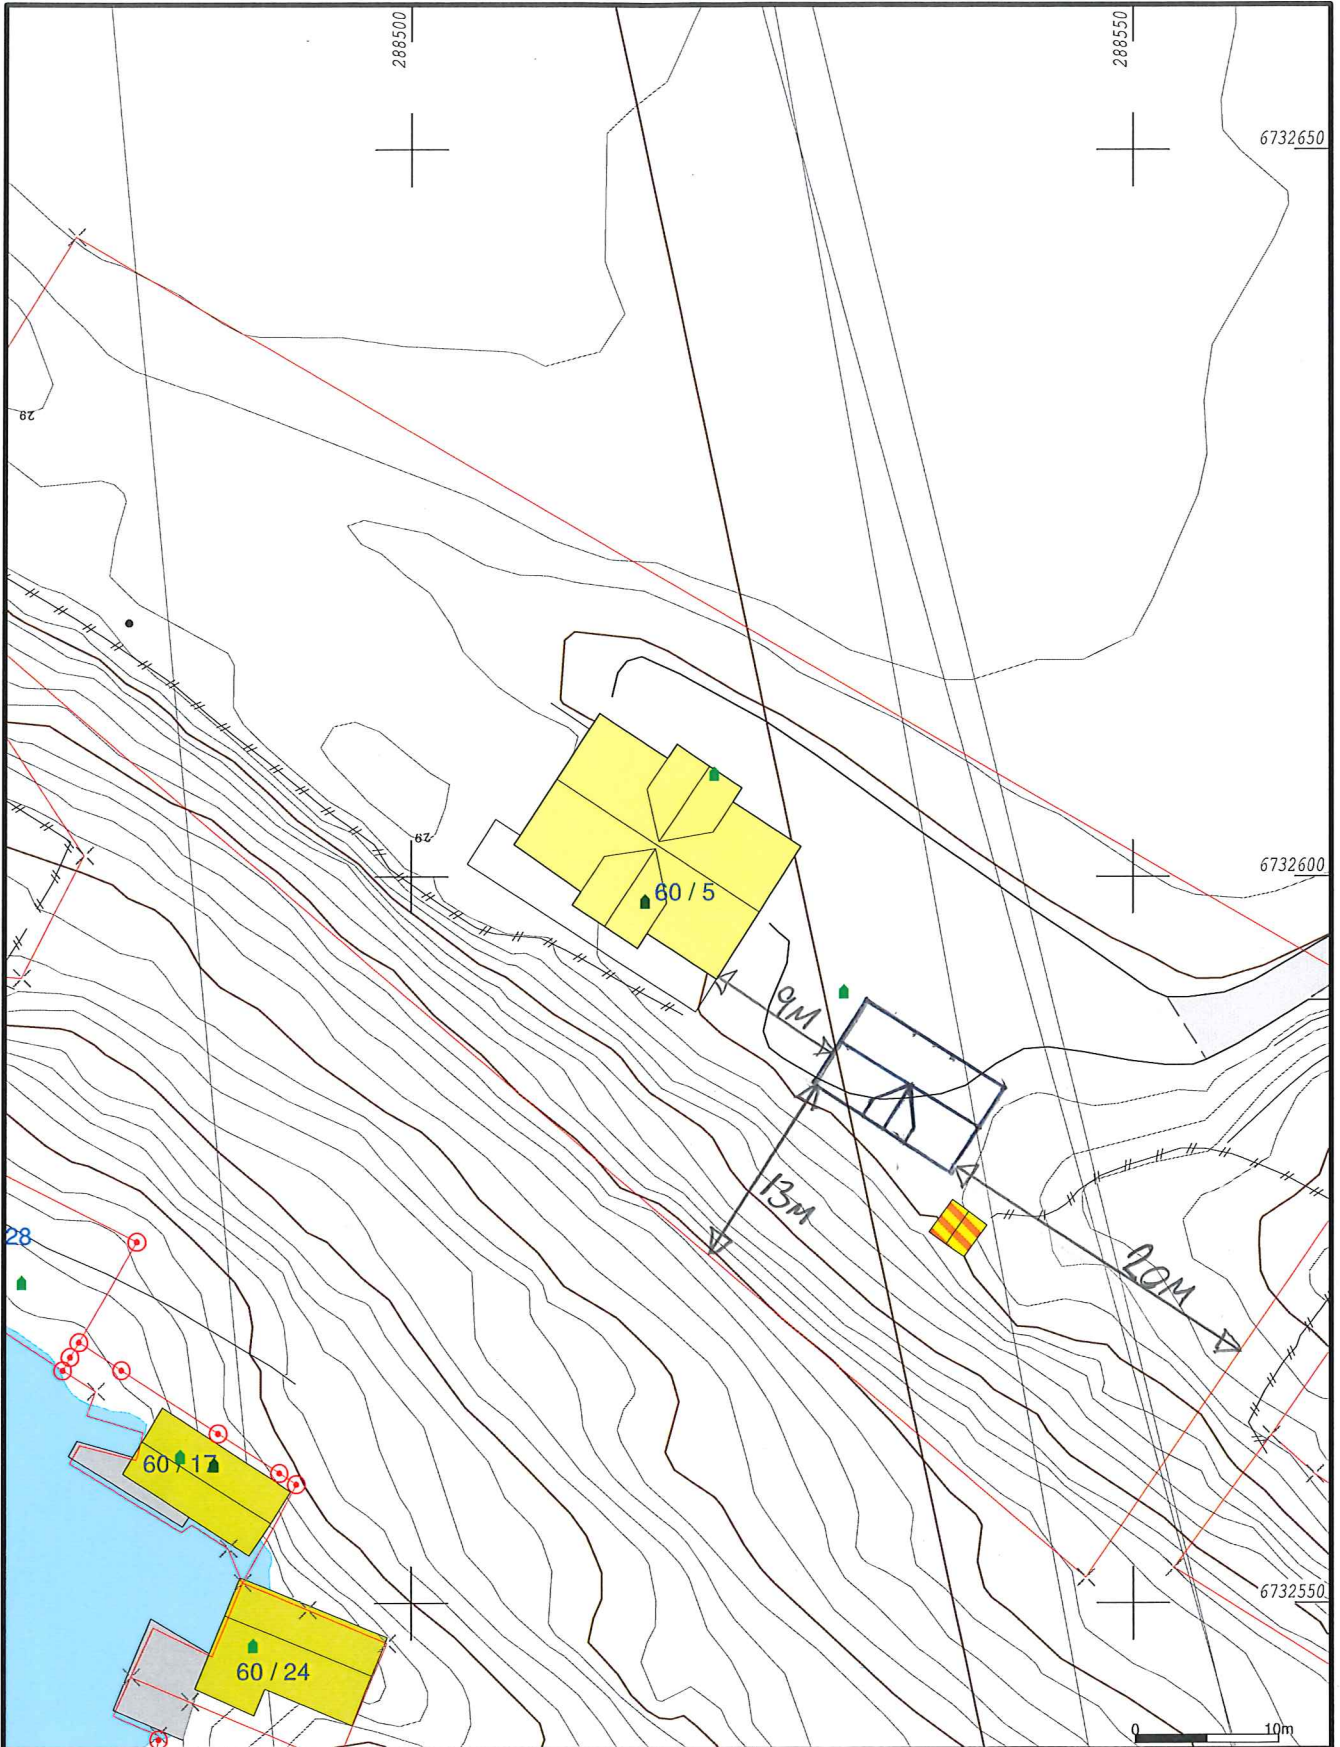

Målte Grenser	Større bustader
Registrerte Grenser	Hytte/feriehuis
Udefinert grenser	Garasje/uthus
Terrengmålte grense	Industri/lager
Konstruert grensepunkt	Andre bygg
Bolig	
Bustad m/leilighet	
Våningshus	

Beliggenhet og høyder må oppfattes som orienterende.



Lindås kommune
Geodata avdeling



Dato: 2015.03.09
Sign: SUP

G.nr.60 B.nr.5

Målestokk
1:500