



LINDÅS KOMMUNE

Eining for Teknisk drift

Rørleggjarmelding

Skjemaet skal nyttast ved arbeid som vedkjem tilknytning til kommunale vass- og avlaupsleidingar, og private anlegg.

Utfylt skjema skal sendast:

Lindås kommune
Teknisk drift, VA-avdelinga,
Kvernhusmyrane 20
5914 ISDALSTØ

Før arbeidet vert sett i gang skal det liggje føre kommunal godkjenning av denne rørleggjarmeldinga og pålagt tilkoplingsgebyr skal vere innbetalt til kommunen.

Gjeld byggjearbeid på følgjande eigedom:

Gnr/Bnr.: 129 / 14	Adressa til eigedommen: Titlandsvegen
-----------------------	------------------------------------------

Utførande rørleggjar:

Føretaksnamn: Stendal VUS AS		Blombakken 1
Adresse: 5911 Alversund		Tlf:
Kontaktperson: Thorleif Stendal		Mobiltilf: (kontaktperson) 906 22 713

Arbeidet vil føregå i perioden/type anlegg:

Frå og med dato:	Til og med dato:
<input type="checkbox"/> Offentleg anlegg	<input checked="" type="checkbox"/> Privat anlegg
<input type="checkbox"/> Tilkopl. Vatn	<input type="checkbox"/> Tilkopl. Avl

Teikningar vedlagt:

<input checked="" type="checkbox"/> Situasjonsplan	<input type="checkbox"/> Kjellarplan	
<input checked="" type="checkbox"/> Installasjonsteikning	<input checked="" type="checkbox"/> Etasieplan	Tal teikningar vedlagt: 3
<input type="checkbox"/> Andre teikningar, gje opp kva slag		

Merknader:

Barehull vann
Utskip beste grunn.





LINDÅS KOMMUNE

Eining for Teknisk drift

I Lindås kommune gjeld KS "Standard abonnementsvilkår for vann og avløp" Desse er delt i "Administrative bestemmelser" og i "Tekniske bestemmelser". Føretak som skal utføre arbeid på sanitæranlegg i Lindås kommune, skal være kjent med dette reglementet.

I tillegg har Lindås kommune sin eigen VA norm, www.va-norm.no

Nokre viktige punkt i forhold til regelverket:

1. Lågast tillatne kjellargolvshøgde vert fastsett av stikkleidningen sin lengde, fall og andre krav i abonnementsvilkåra. Det skal alltid vere minst 90 cm mellom kjellargolv og/ eller vasstand i lavast monterte vasslås, og innvendig topp hovudleidning, målt i stikkleidningen sitt forgreiningspunkt på hovudleidningen. Aldri lågare enn kote + 3,00.
2. Dersom det må nyttast trykkauking/ reduksjonsventil grunna for lågt eller for høgt trykk, er det konsulent/ ansvarleg søkjar/ røyrleggjar/ abonnent sitt ansvar å undersøkje om det er nandsynt, og utførande røyrleggjar / abonnent sitt ansvar å sørgja for å koste dette. Utforming av anlegg for trykkauke skal beskrivast/ teiknast og godkjennast spesielt, før endeleg tilknytning vert utført.

Som utførande er eg kjend med dei vilkår som vedkjem tilknytning til kommunale vass- og avlaupsleidningar i Lindås kommune.


Akersund 6/5-2015 Heidi Meland
.....
Stad, dato og underskrift utførande røyrleggjar

Som eigar av anlegg/ eigedom vil eg rette meg etter dei til ei kvar tid gjeldande sanitær- og avgiftsføresegner i Lindås kommune.

6/5.15 TJK SA
.....
Stad, dato og underskrift eigar av anlegg/ eigedom:

Rørleggarmeldinga må vere komplett utfylt, ha to underskrifter og alle vedlegg innlevert for handsaming vert utført.



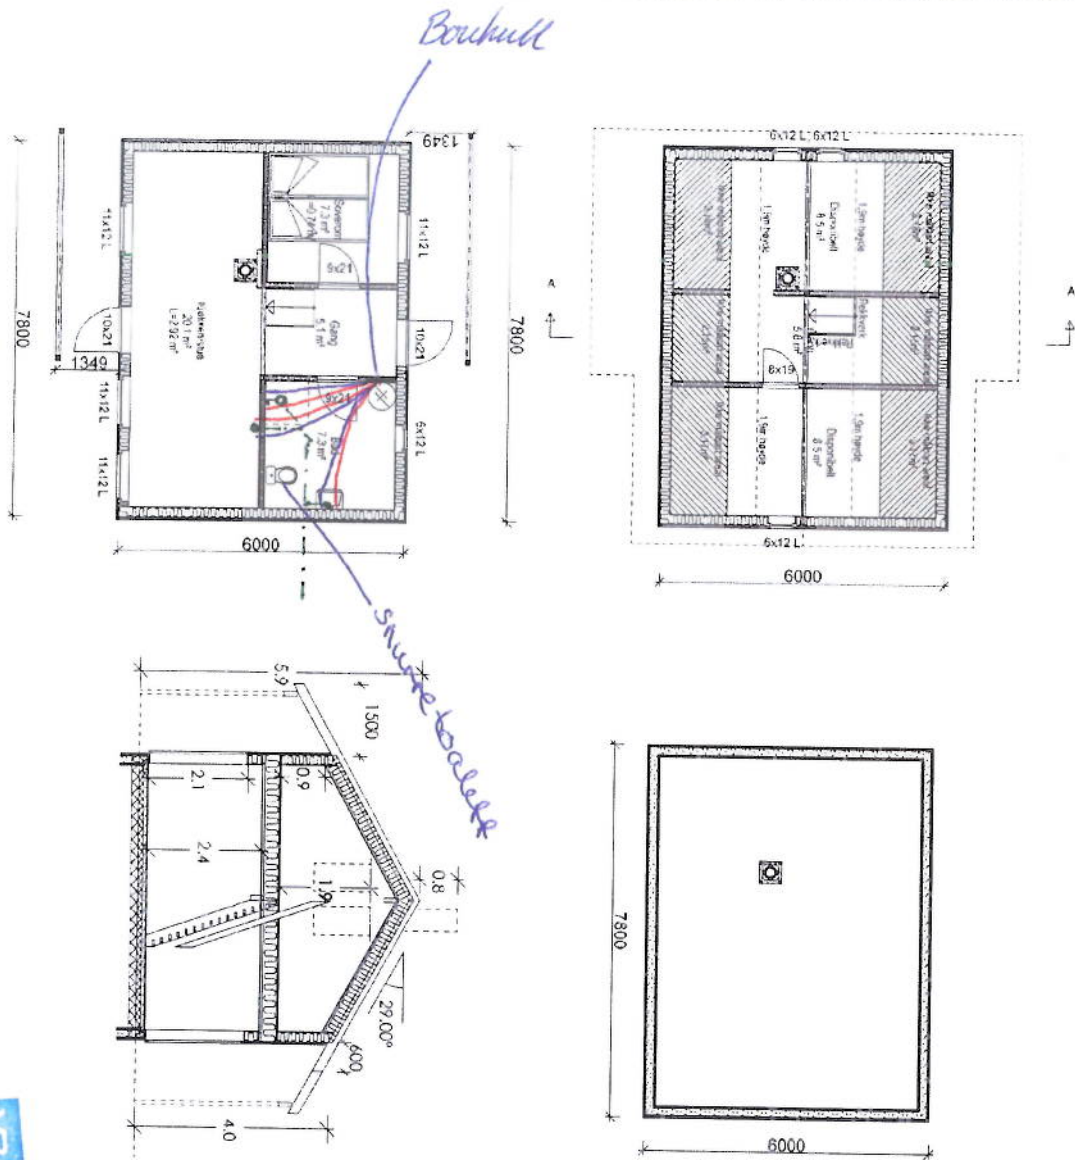

Stendal VVS AS
 Blombakken 1 - 5911 ALYERSUND
 E-post: stendalvvs@online.no
 Org.nr. 980 626 180

AREALER	BTA	BRA
Løft		23,3m ²
Etasjeflan		41,2m ²
Hovedetasje		
Underetasje		
Kjeller		
Etasje 1		
Etasje 2		
Sannsynl.	BTA	64,5m ²

BYGGESØKNADSTEGNINGER
 1. og 2. ETG, FUNDAMENT og SNITT

TILDRAGTAVNER
 Ivar Skippervold

TITTEL
 Hytte på Nappane i Lindås kommune
 GNR. BAKT. 127 14

BYGGMANN

MÅL 1:100
 PROJEKT NO. 1095-14

LEVERANDØR
 Seim Bygg AS
 Nesbrekka 28
 5912 Seim

ANVÄLTS-PROJEKTERENDE
 DakArk AS

DRUKFORMAT
 A3

DATE 11.09.2014

INT. PROSJEKT








TEGNER OMK
 www.byggmann.no

ENG. NO. 976598407
 ARK. 503



TEGNINGENE MÅ IKKE KOPIERES ELLER BENYTTES VED UTFØRELSE AV ARBEIDER UTEN MEDDELRING FRA GIBAKK AS
 TEGNINGENE ER IKKE GYLDEG UTEN KVALITETSSIKRINGSYSTEMET TIL DAKARK AS

Tegnforklaring



-  Planlagt hytte
 -  Innkjørsel/tun
 -  Øvrig tomteareal
 -  Innkjørsel på annen grunn
- Linjesymbol
-  Takkant
 -  Omriss av planlagt bebyggelse
 -  Måle-/avstandslinje


Stendal VVS AS
 Hordalandveien 11 5911 ALVERSUND
 T: 980 626 180 E: post@stendalvvs.no online.no
 Org. nr. 980 626 180



Kubskjøp til Eker lukket vest

Seim Bygg AS Nesbrekka 28 5912 Seim		Målestokk 1:500		Ersattlet av: 901	
Dato 24.09.2014	Konstr./tegn. OMK	Godkjent	Ersattlet for: 901		
129/14 i Lindås kommune Hytte til Ivar Skippervold DakArk AS for Seim Bygg AS			Situasjonskart 1095-14		
Henvisning:			Beregning:		


Lindås kommune
 Gardsvesen
 Gnr 129 Fnr 14
 1:500

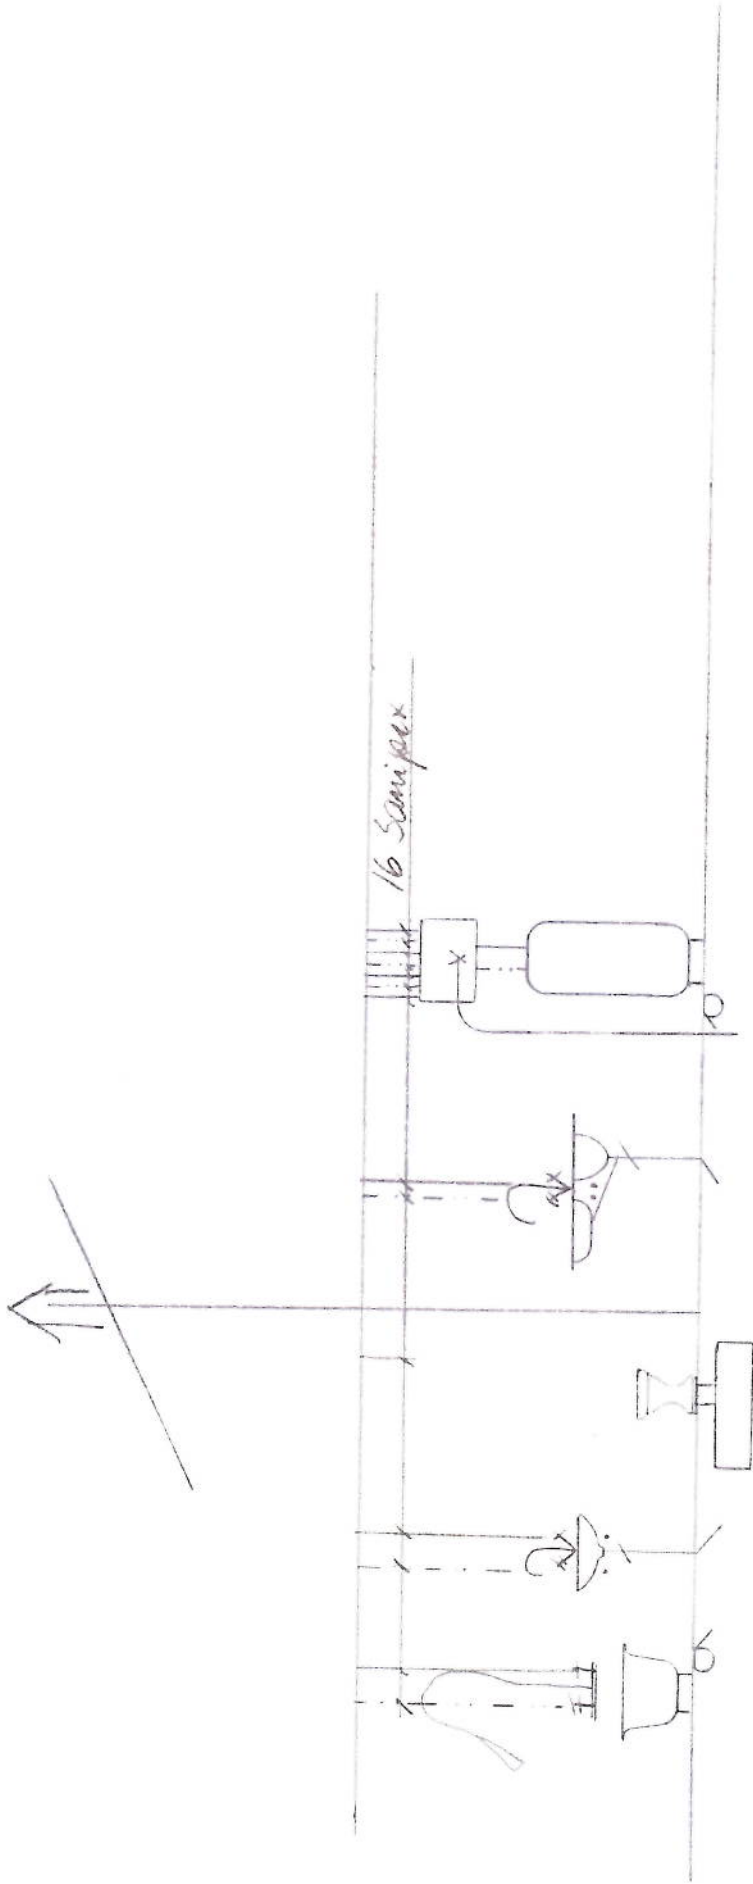


Oppleggssystema	129/14
Kvar Skippervold	
Hytte Titlandsvegen	
6/5-15	Thore/Sundal