


Grensejustering fra 172/184 til 172/4


EIR

		<input type="checkbox"/> Søknad om tiltak; oppretting eller endring av matrikkelening (deling). Pbl § 20-1 m <input type="checkbox"/> Krav om matrikulering <sup>2</sup> av eining(ar) som ikke krever handsaming etter Pbl § 20-1 m, eller oppmålingsforretning etter MI § 33. MI § 5, siste ledd og matrikkelforskrift §§ 43-48 <input checked="" type="checkbox"/> Rekvisisjon av oppmålingsforretning	Journalforingsstempel:
Til kommune:  <i>Lindås</i>			
Søknaden/rekvisisjonen gjelder: <sup>3</sup>		Plan- og byggeslova (Pbl.), Matrikkellova (MI.)	
Elgedom(ar)	Gnr: <i>172</i> Bnr: <i>184</i> Fnr:    Snr:		
	Gnr: <i>172</i> Bnr: <i>4</i> Fnr:    Snr:		
Søknad om tiltak (deling) etter Pbl. § 20-1 m og matrikulering etter MI. § 5.	Salstypen, Pbl. § 20-1 m: <input type="checkbox"/> A Ny grunnelgedom <input type="checkbox"/> B Ny festegrunn over 10 år <input type="checkbox"/> C Arealoverføring <input type="checkbox"/> D Nytt jordsameige <input type="checkbox"/> E Ny anleggseigedom	Søknad om dispensasjon jf. pbl. § 20-1 m: <input type="checkbox"/> Plan- og byggeslov <input type="checkbox"/> Kommuneplan <input type="checkbox"/> Reguleringsplan <input type="checkbox"/> Utbyggingsplan (eldre lovverk)	
Deling i samsvar med: <input type="checkbox"/> Reguleringsplan <input type="checkbox"/> Utbyggingsplan (eldre lovverk) <input type="checkbox"/> Privat forslag <input type="checkbox"/> Anna:			
Krav om matrikulering av einingar som ikke krever handsaming etter Pbl. § 20-1 m, eller oppmålingsforretning etter MI. § 33. <sup>4</sup>	<input type="checkbox"/> Matrikulering av einingar, og tellar (festehold, bruksrettar o.a.) som er tildelt matrikkelnummer eller tidligere regelverk (MI. § 5, siste ledd) <input type="checkbox"/> Samanstling (MI. § 18) <input type="checkbox"/> Føring av referanse til eksisterende grense, (MI. § 19) <input type="checkbox"/> Matrikulering av eksisterende umatrikulert eining (MI. § 13) <input type="checkbox"/> Registrering av uregistret jordsameige (MI. § 14) <input type="checkbox"/> Registrering av samla eigedom (MI. § 20)		
Rekvisisjon av oppmålingsforretning, MI. § 33.	Oppmålingsforretning for matrikkelening(ar) i medhald av løyve (delingsvedtak) etter Pbl. 20-1 m: <input type="checkbox"/> Grunnelgedom <input type="checkbox"/> Anleggseigedom <input type="checkbox"/> Jordsameige <input type="checkbox"/> Festegrunn <input type="checkbox"/> Arealoverføring Må fyllest ut dersom alternativ B eller C er ønskt: A) <input checked="" type="checkbox"/> Ønsker gjennomført utan ugunnig opphald (frist 16 veker etter pbl.-vedtak, § 20-1 m + eventuell vinterforskrift, MI. § 15,3) B) <input type="checkbox"/> Ønsker å utsette oppmåling og matrikulering. Skal sjølv gjere tilbakemelding når det er ønskeleg å få utført arbeidet. (Etter 3 år får godkjenning fellt gjere løyve etter pbl. bort.) C) <input type="checkbox"/> Ønsker av særlege årsaker å gjennomføre matrikulering men utsett fullføring av oppmålingsforretninga i medhald av matrikkellova § 6. (Kommunen fastset frist for fullføring, ikkje lenger enn 3 år)		
	For alt C); oppgje særlege grunnar (eventuelt i eige vedlegg):		
	Oppmålingsforretning for matrikkelening(ar) som ikke krever løyve (delingsvedtak) etter pbl. 20-1 m: <input type="checkbox"/> Oppmålingsforretning over eksisterande matrikkelening (MI. § 33) <input type="checkbox"/> Klatlegging av eksisterande grenser (MI. § 33) <input checked="" type="checkbox"/> Grensejustering (MI. § 16) <input type="checkbox"/> Uteareal til eigarselskap (jf. eigarselskapslova § 7 og matrikkelforskrifta § 35)		



Andre opplysninger og underskrift(er):			
Andre opplysninger (f.eks. rettshaver, av betydning)	Rettshaver		
Hjemmelshaver (nr)	Navn:		TIT
	Adresser:		
	Postnr:	Stad:	
Underskrift	Stad:		Dato:
	E-post:		Underskrift:
Hjemmelshaver(nr)	Navn:		TIT
	Adresser:		
	Postnr:	Stad:	
Underskrift	Stad:		Dato:
	E-post:		Underskrift:
Kan nyttast til utfyllande merknader:			
<p>Genejentesen i sly vedlagt kart utskrift.</p>			



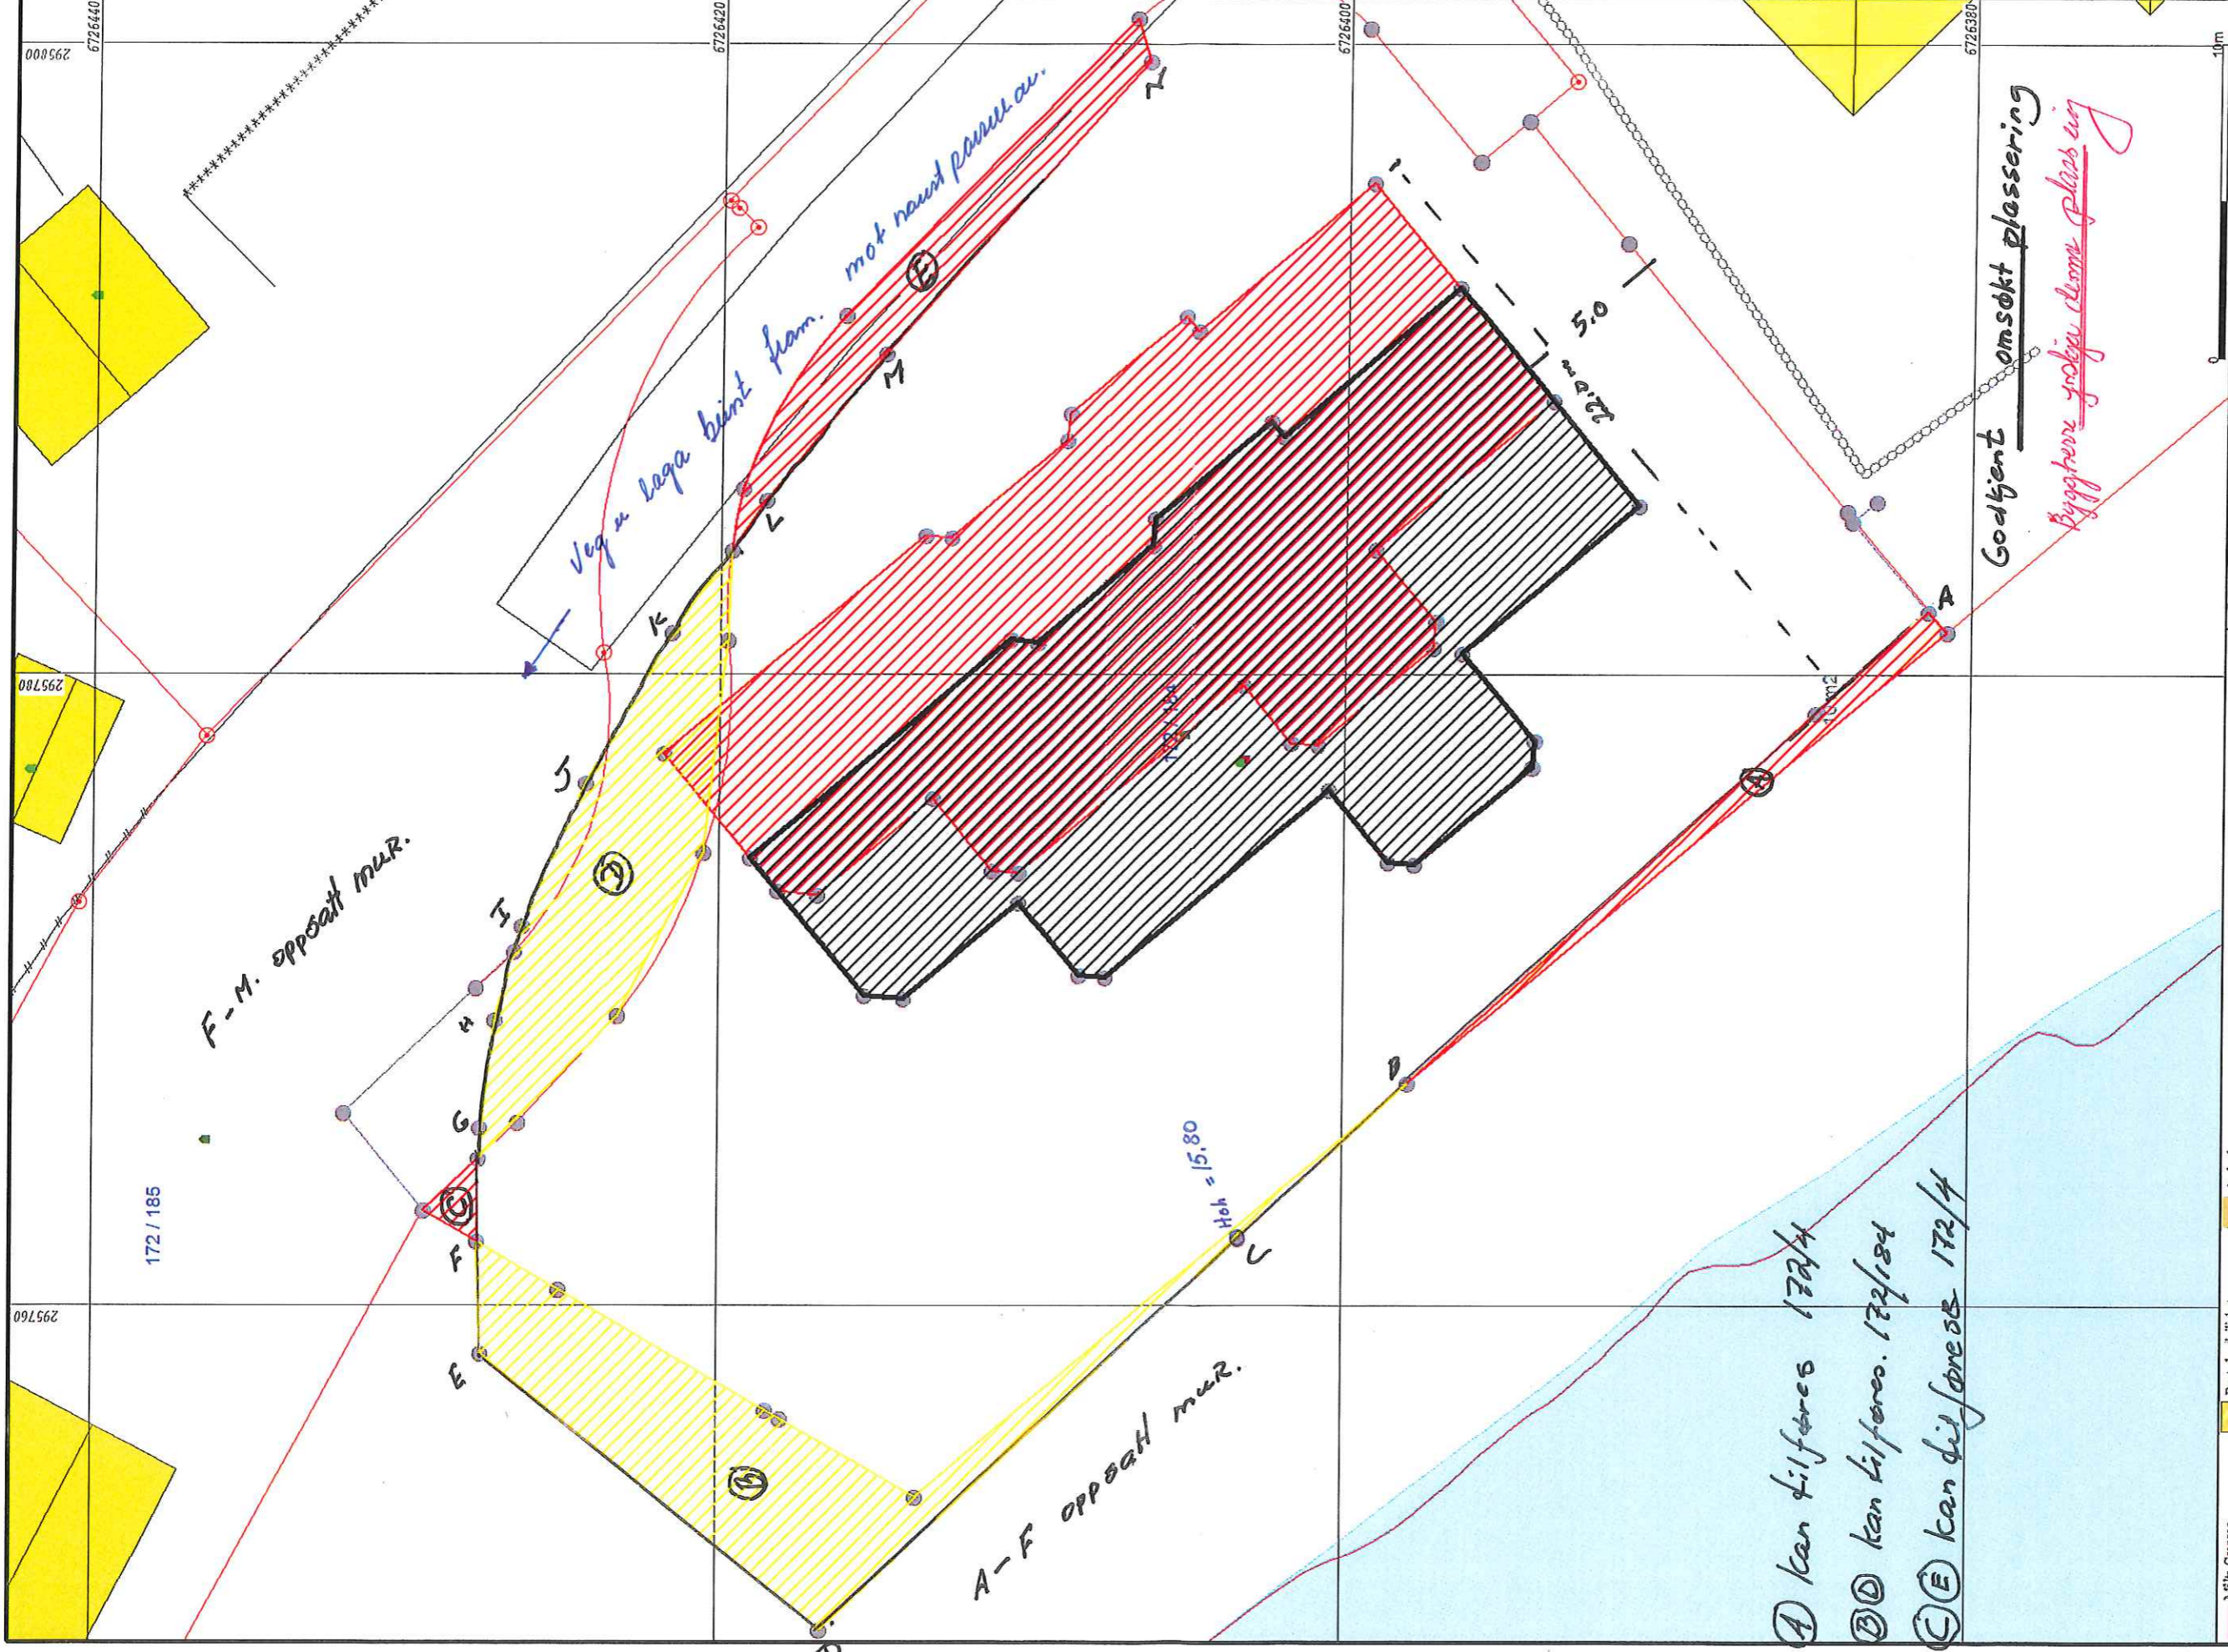

10m

N

Lindås kommune  
Geodata avdeling

2015.04.23  
Lindås kommune

mess: Lie  
sign: P. Lyngby

Beliggenhet og høyder må opplyttes som orienterende.

—	Nålle Grenser	■	Andre bygg
- - -	Registrerte Grenser	■	Byggestad m/leilighet
⊕	Udeformert grense	■	Våningshus
⊕	Terrengmåle grense	■	Større busadler
⊕	Konstruert grensepunkt	■	Hytte/feriehuis
⊕	Bolig	■	Garasje/tidhus
		■	Industri/lager