

grunnsjost eig. fra 172/4 til 172/184

Eir.

15/2191

NORDHORDLAND Digital		<input type="checkbox"/> Søknad om tiltak; oppretting eller endring av matrikkelceldning (deling). Pbl § 20-1 m	Journalføring/stempel:
Til kommune: <i>Lindås</i>		<input type="checkbox"/> Krav om matrikulering ² av eining(ar) som ikkje løyv handsaming etter Pbl § 20-1 m, eller oppmålingsforretning etter MI § 33, MI § 5, siste ledd og matrikkeforskrift §§ 43-48	
		<input checked="" type="checkbox"/> Rekvisisjon av oppmålingsforretning	
Søknaden/rekvisisjonen gjeld: ³		Plan- og bygingslova (Pbl), Matrikkelova (MI)	
Eiendom(ar)	Gnr: <i>172</i> Bnr: <i>4</i> Fnr: Snr:		
	Gnr: <i>172</i> Bnr: <i>184</i> Fnr: Snr:		
Søknad om tiltak (deling) etter, Pbl. § 20-1 m og matrikulering etter MI. § 5.	Søknadtype, Pbl. § 20-1 m:	Søknad om dispensasjon jf. pbl. § 20-1 m:	
	<input type="checkbox"/> A Ny grunncegdøom <input type="checkbox"/> B Ny festegrunn over 10 år <input type="checkbox"/> C Arealoverføring <input type="checkbox"/> D Nytt jordsameige <input type="checkbox"/> E Ny anleggscegdøom	<input type="checkbox"/> Plan- og bygingslov <input type="checkbox"/> Kommuneplan <input type="checkbox"/> Reguleringsplan <input type="checkbox"/> Utbyggingsplan (eldre lovverk)	
Deling i samsvar med: <input type="checkbox"/> Reguleringsplan <input type="checkbox"/> Utbyggingsplan (eldre lovverk) <input type="checkbox"/> Privat forslag <input type="checkbox"/> Anna:			
Krav om matrikulering av einingar som ikkje løyv handsaming etter Pbl. § 20-1 m, eller oppmålingsforretning etter MI. § 33. ⁴	<input type="checkbox"/> Matrikulering av einingar, og rettår (festeforhold, bruksrettar o.a.) som er tildelt matrikkelnummer etter tidligere regelverk (MI. § 5, siste ledd)		
	<input type="checkbox"/> Samanlikning (MI. § 13) <input type="checkbox"/> Føring av referanse til eksisterande grense, (MI. § 19) <input type="checkbox"/> Matrikulering av eksisterande unmatrikulert eining (MI. § 13) <input type="checkbox"/> Registrering av uregistret jordsameige (MI. § 14) <input type="checkbox"/> Registrering av samla eiendom (MI. § 20)		
Rekvisisjon av oppmålingsforretning, MI. § 33.	Oppmålingsforretning for matrikkelceldning(ar) i medhald av løyve (delingsvedtak) etter Pbl. 20-1 m:		
	<input type="checkbox"/> Grunncegdøom <input type="checkbox"/> Anleggscegdøom <input type="checkbox"/> Jordsameige <input type="checkbox"/> Festegrunn <input type="checkbox"/> Arealoverføring		
	Må fyllest ut dersom alternativ B eller C er ønskt:		
	A) <input checked="" type="checkbox"/> Ønskjer gjennomført utan ugunns opphald (frist 16 veker etter pbl.-vedtak, § 20-1 m + eventuell vinterforskrift, MI. § 18,3)	B) <input type="checkbox"/> Ønskjer å utsette oppmåling og matrikulering. Skal sjølv gje tilbakemelding når det er ønskeleg å få utført arbeidet. (Etter 3 år får godkjenning fell gjeve løyve etter pbl. birt.)	C) <input type="checkbox"/> Ønskjer av særlege årsaker å gjennomføre matrikulering men utsett fullføring av oppmålingsforretninga i medhald av matrikkelova § 6. (Kommunen festsset frist for fullføring, ikkje lenger enn 3 år)
	For alt C); oppgje særlege grunnar (eventuelt i eige vedlegg):		
	Oppmålingsforretning for matrikkelceldning(ar) som ikkje løyv løyve (delingsvedtak) etter pbl. 20-1 m:		
	<input type="checkbox"/> Oppmålingsforretning over eksisterande matrikkelceldning (MI. § 33) <input type="checkbox"/> Klårlegging av eksisterande grenser (MI. § 33) <input checked="" type="checkbox"/> Grensejustering (MI. § 16) <input type="checkbox"/> Utareal til eigarsesjon (jf. eigarsesjonslova § 7 og matrikkeforskrifta § 35)		


Spesifikasjon av parsell(er) som vert søkt oppretta som matrikkeløysning(ar):

Parcell nr.	Areal ca. m ²	Arealtype for deling	Eventuelt journal nr	Eventuelt namn og adresse på kjøper/festar

Opplysningar om ansøkt tilfoll; bruk, tilkomst, vassforsyning og avløp:

Parcellene/ane skal nyttast til ⁵	<input type="checkbox"/> Sjølvstendig brukseining	<input checked="" type="checkbox"/> Tilleggsareal til	GNR: 172 BNR: 184 FNR: SNR:
	<input type="checkbox"/> Bustadlaus	<input type="checkbox"/> Offentleg verksemd	<input type="checkbox"/> Offentleg friluftsområde
	<input type="checkbox"/> Fritidslus	<input type="checkbox"/> Landbruk/Fiske	<input type="checkbox"/> Offentleg veg
	<input type="checkbox"/> Industri/Beigverk	<input type="checkbox"/> Naturveim	<input type="checkbox"/> Kommunikationsareal / teknisk anlegg
	<input type="checkbox"/> Varehandel/bank/forsikring/tutell/restaurant/anna:		
Tilkomst Pbl. § 27-4	<input type="checkbox"/> Riks-/fylkesveg	<input type="checkbox"/> Kommunal veg	<input type="checkbox"/> Privat veg
Veglov §§ 40-43	<input type="checkbox"/> Ny avkjørsel frå offentleg veg <input type="checkbox"/> Utvida bruk av eksisterande avkjørsel		
	<input type="checkbox"/> Avkjørselsloyve gjeve (vedlagt) <input type="checkbox"/> Søknad om avkjørselsloyve (vedlagt) <input type="checkbox"/> Tilkomst sikra i følge vedlagt dokument		
Vass- forsyning Pbl. § 27-1 og -3	<input type="checkbox"/> Offentleg vassverk <input type="checkbox"/> Privat fellesvassverk. Tilknytingloyve lagt ved		
	<input type="checkbox"/> Anna:		
Avløp Pbl. § 27-2 og -3	<input type="checkbox"/> Offentleg avløpsanlegg <input type="checkbox"/> Privat enkeltanlegg		Beskriv:
	<input type="checkbox"/> Privat fellesanlegg		
	<input type="checkbox"/> Utleppsløyve gjeve (vedlagt) <input type="checkbox"/> Søknad om utleppsløyve (vedlagt) <input type="checkbox"/> Avløp sikra ifølge		
Vedlegg ⁶			
		Nr. frå - til	Idtje relevant
Partliste/aboliste (alternativt kan nyttast s 4 eller kvitteringskjema for rekommandert sending)			<input type="checkbox"/>
Kart og situasjonsplanar			<input type="checkbox"/>
Avtale om veg/tilkomst, inkl. kart			<input type="checkbox"/>
Private servituttar			<input type="checkbox"/>
Uttale/samtykke frå andre offentlege myndigheter			<input type="checkbox"/>
Andre avtalar, dokumentasjon			<input type="checkbox"/>
Andre vedlegg			<input type="checkbox"/>
			<input type="checkbox"/>

Andre opplysninger og underskrift(er):			
Andre opplysninger (f.eks. rettshavere av betydning)	Rettshavner		
Hjemmelshaver (nr)	Navn:		TIT:
	Odellaug Aune Hopland		
	Adresse:	Postnr:	Stad:
	Nesbukka 2	5912	Seim
	E-post:		
	x		
Underskrift	Stad:	Dato:	Underskrift:
	x Seim	x 27/4-15	x Odellaug Aune Hopland
	Navn:		TIT:
	Sigurd Hopland		
Hjemmelshaver(nr)	Adresse:		Stad:
	Nesbukka 2		Seim
	Postnr:	E-post:	
	5912	x	
Underskrift	Stad:	Dato:	Underskrift:
	x Seim	x 26/4.15	x Sigurd Hopland
	Kan nyttast til utfyllande merknader:		
	Grunnejerligning isteg vedlagt kartutskrift.		

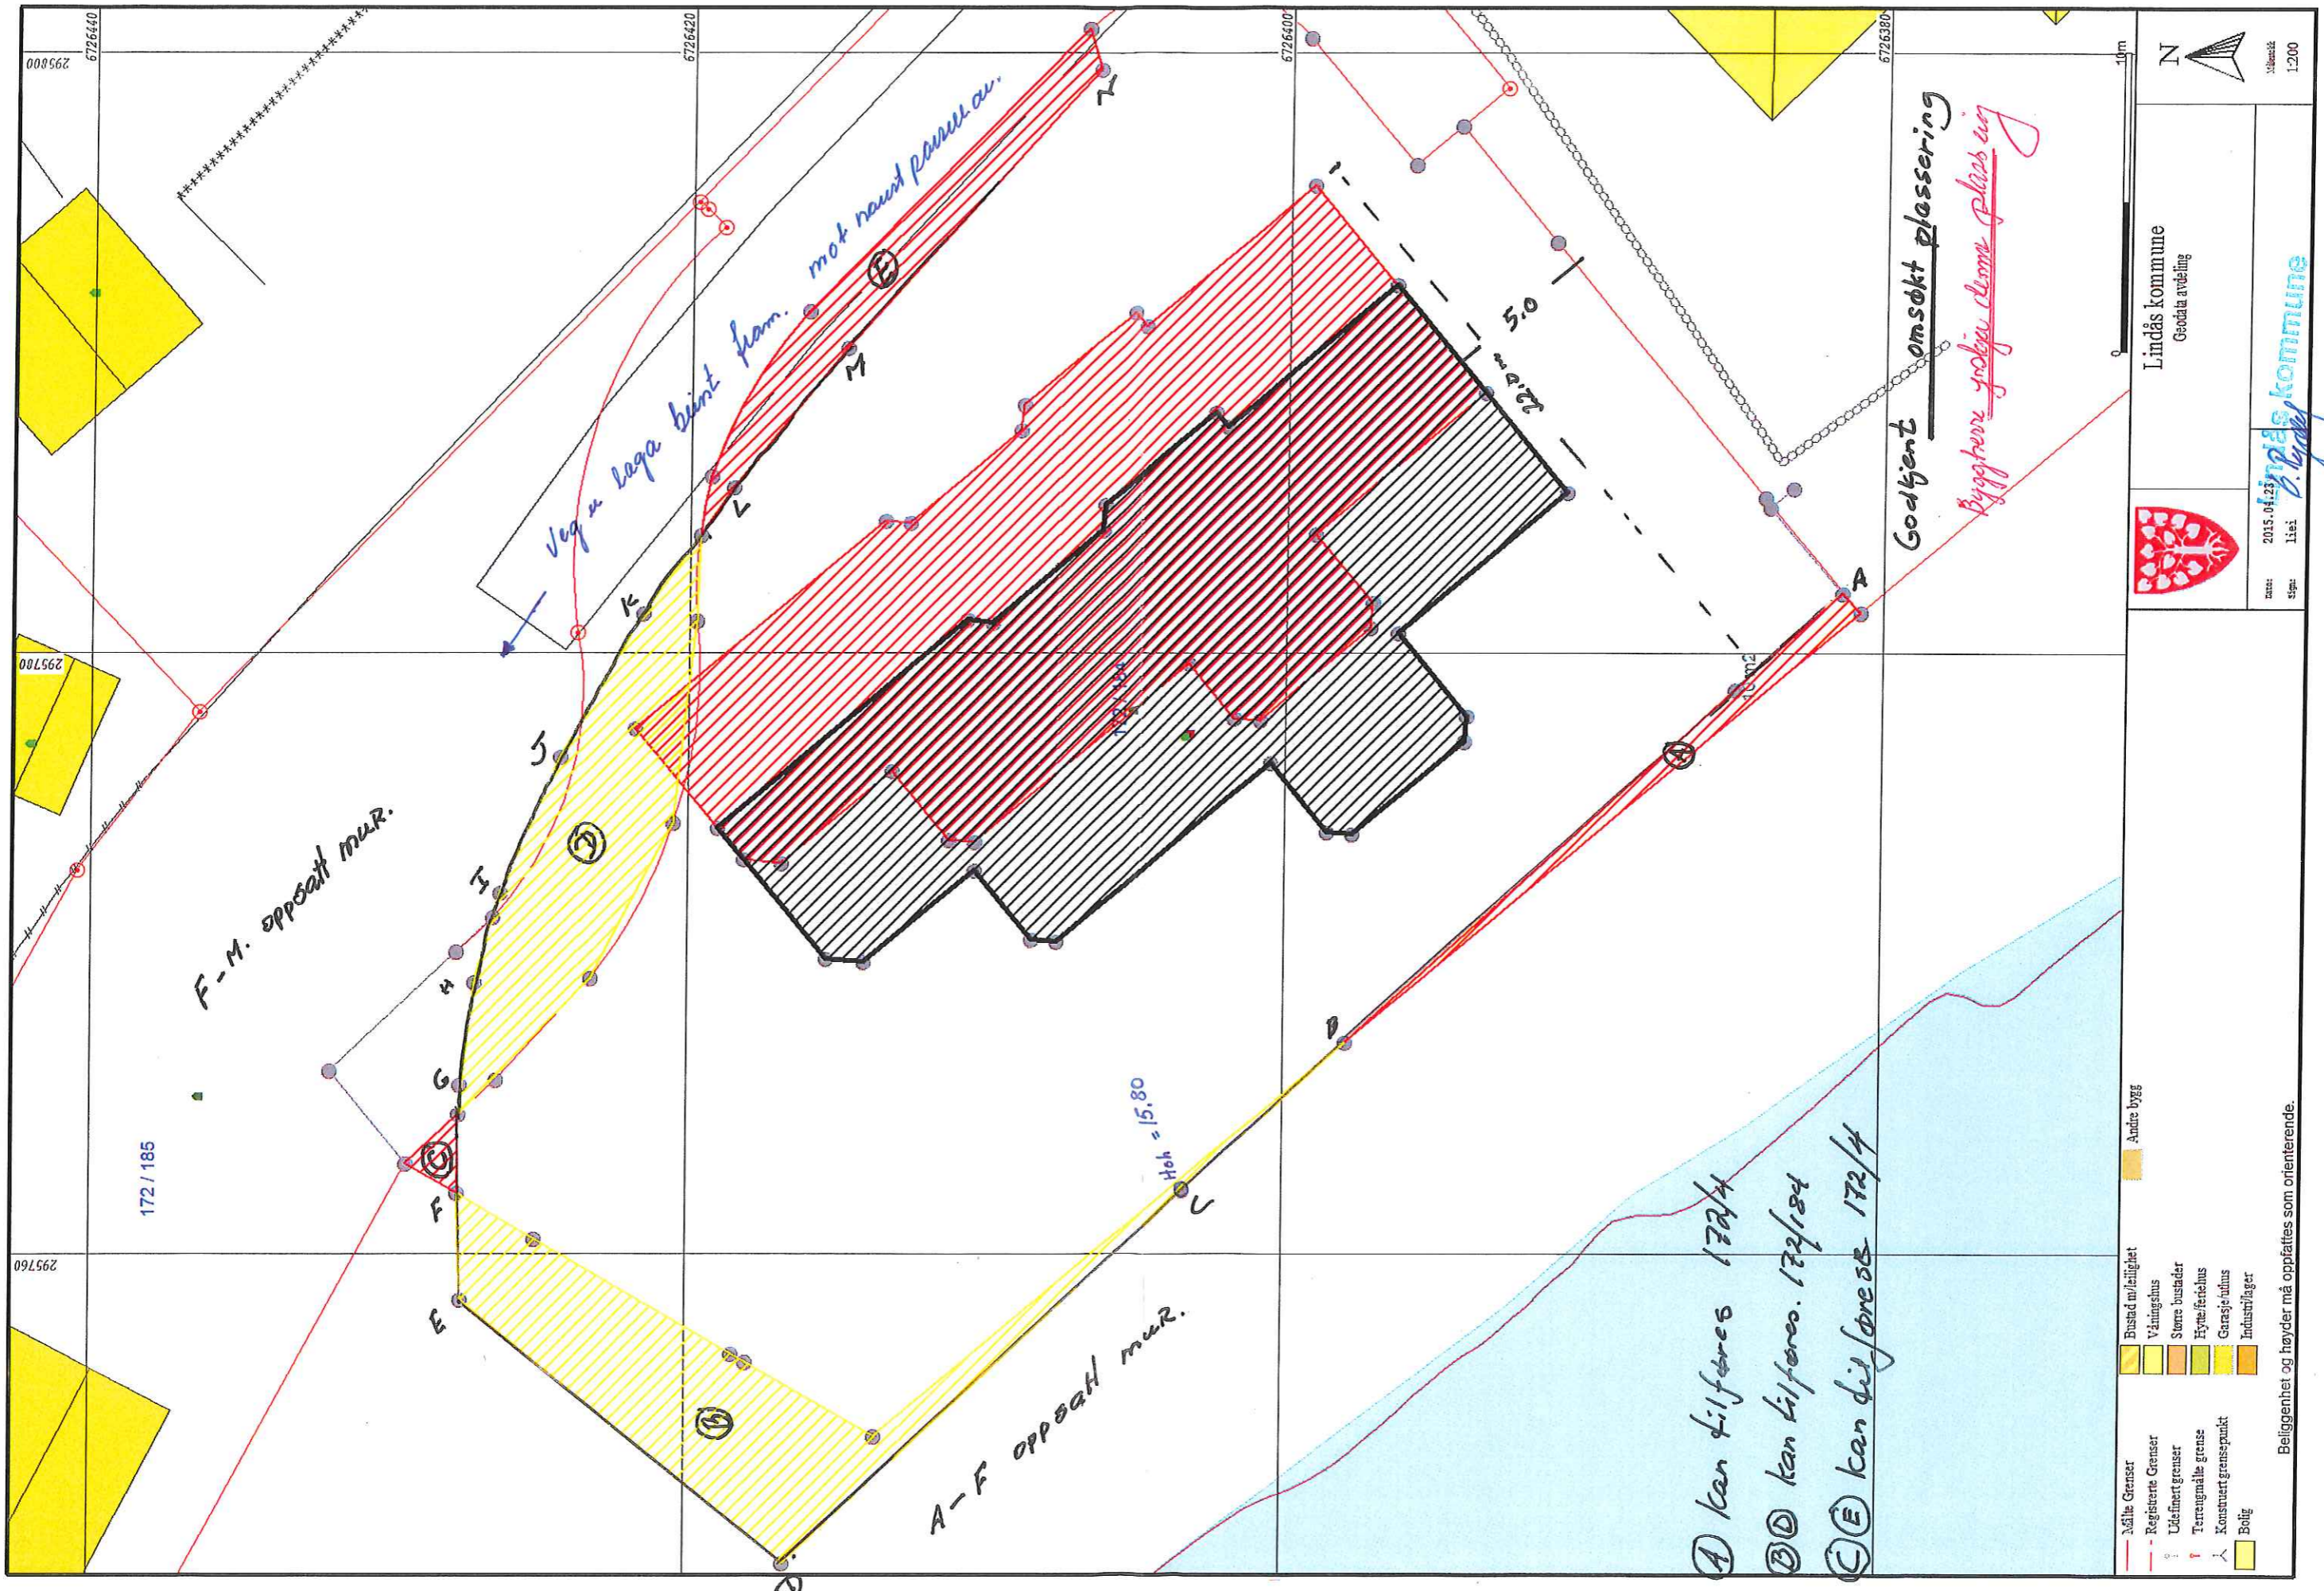

F-M. oppsett mur.

A-F oppsett mur.

Veg x laga bint fram. mot naut parku au.

Godtjent omsøkt plassering

Bygghovet ystige klom. plassering

- Ⓐ kan tilføres 172/4
- ⒷⒹ kan tilføres. 172/184
- ⒸⒺ kan tilføres 172/4

- - - Registrerte Grenser
- ! Ute finert grenser
- ! Terrengmåle grense
- ⋈ Konstruert grensepunkt
- Bolig
- Busstad m/leilighet
- Våningshus
- Industri/lager
- Andre bygg

Beliggenhet og høyder må oppfattes som orienterende.



Lindås kommune
Geodata avdeling

2015-04-23
Ist
Lindås kommune



1:200