

Region	DNR	Bakgrunn	Utskrevet	Oppgave
LINDÅS RØR & SANITÆR AS				
FELLES VA ANLEGG MED SEPTIKTANK OG KLOAKKUPPESTASJON LINDÅS KOMMUNE, RISØY HYTTELAG BNR 81				
Dato	10 01 2014	Utskrevet nr		
JP		Geogrid nr		
GT				
Kilometer	1,2000	A3		
Prosjektnr	2012318			
Tegningsnr	002			
Etappesnr				



- VL
- SP
- PS



vedl. D-1

N 6741100

Prosjekt:

Koordinatsystem: UTM(EUREF89) - SONE 32

27.08.2013

vedlegg D-2

PunktID	Tema	N-koord.	Ø-koord.	Høyde	Geoide H	Status
SEPTIKK01	8271	6 741 544,787	285 085,859	5,257		K
SEPTIKK02	8271	6 741 540,739	285 085,028	5,477		K
SEPTIKK03	8271	6 741 533,921	285 084,002	5,484		K
SP01	8250	6 741 532,520	285 083,548	4,157		K
SP02UT	8250	6 741 546,252	285 086,300	5,050		K
VL01	8201	6 741 530,942	285 083,568	4,257		K
SP03BRUDD	8250	6 741 515,423	285 064,013	15,703		K
SP04	8250	6 741 545,096	284 979,560	6,849		K
SP05	8250	6 741 508,526	284 979,023	10,366		K
SP06	8250	6 741 560,423	284 965,644	2,153		K
PUMPEST01	8264	6 741 561,399	284 965,579	3,667		K
SP07BRUDD	8250	6 741 548,924	284 927,698	5,426		K
SP08_BOREH	8250	6 741 463,722	284 977,632	7,639		K
SP09	8250	6 741 401,195	285 019,043	8,378		K
SP10	8250	6 741 295,802	285 028,862	9,413		K
SP11	8250	6 741 263,206	285 031,679	16,371		K
STUBB	8204	6 741 251,262	285 025,470	19,724		K
SP12_BRUDD	8204	6 741 246,586	284 965,524	25,688		K
SP13	8250	6 741 277,350	284 911,217	8,893		K
SP14	8250	6 741 249,517	284 873,659	3,801		K
SP15	8250	6 741 275,188	284 876,002	3,261		K
PUMPEST02	8264	6 741 274,977	284 875,324	4,705		K
KUM01	8250	6 741 320,420	284 985,683	10,730		K
SP16	8250	6 741 513,745	285 122,992	11,475		K
SP17	8250	6 741 454,374	285 142,163	25,013		K
SP18	8250	6 741 407,901	285 212,909	25,374		K
STUBB02	8203	6 741 419,223	285 217,842	24,921		K
SP20	8250	6 741 422,531	285 244,375	21,560		K
SP21	8250	6 741 479,432	285 218,965	16,127		K
_PAAKOBL01	8250	6 741 490,550	285 230,615	17,372		K
SP22	8250	6 741 508,757	285 177,785	14,440		K
VL02	8250	6 741 521,835	285 167,878	13,994		K

DYKKERAPPORT

Ordrenummer: 708
Oppdragsgiver: Lindås rør og sanitær.
Object: Utslipsledning.
Dato: 28.02.2013
Sted: Risøy

Mannskap:

Dykkeleder: Frode Johannessen
Dykker 1: Erik Haugland
Dykker 2: Håvard Sando
Dykker 3:
Dykker 4:

Dykkemetode: Overflateforsynt utstyr

Jobbtype: Nybygg

Dokumentasjon:

Foto

Video

Lydkommentar

Rapport

Oppdrag:

Senke Ø-110 ,sdr 17 utslipsledning på 250 m lengde.

Utførelse/resultat:



Ledningen ligger på sandbunn i fra landtak og ut til utslippsende på -20m vanndybde.
Rørenden ligger 30 cm over bunn.

Tilleggsbemerkninger:

IMC Diving AS, 28.02.2013

Frode Johannessen
Dykkeleder


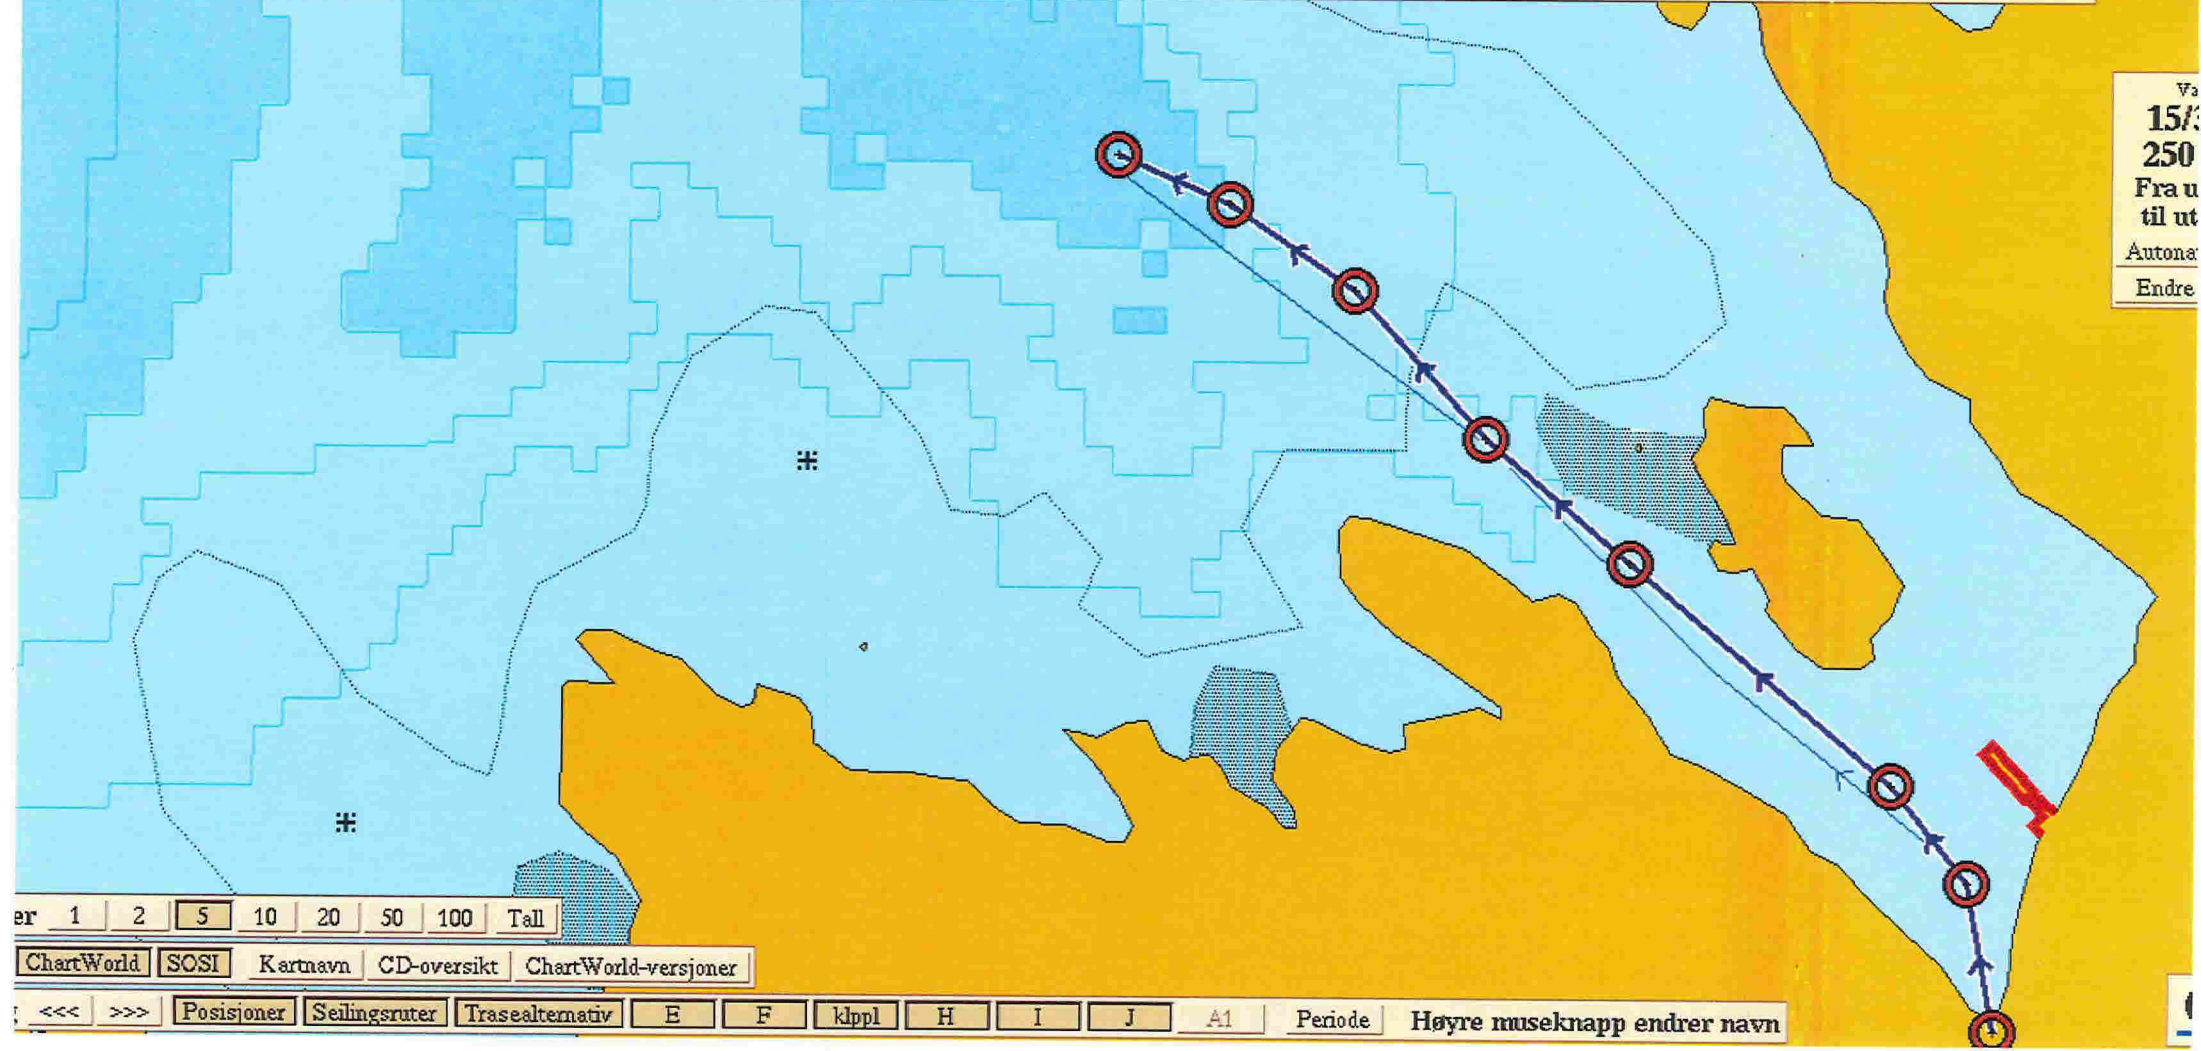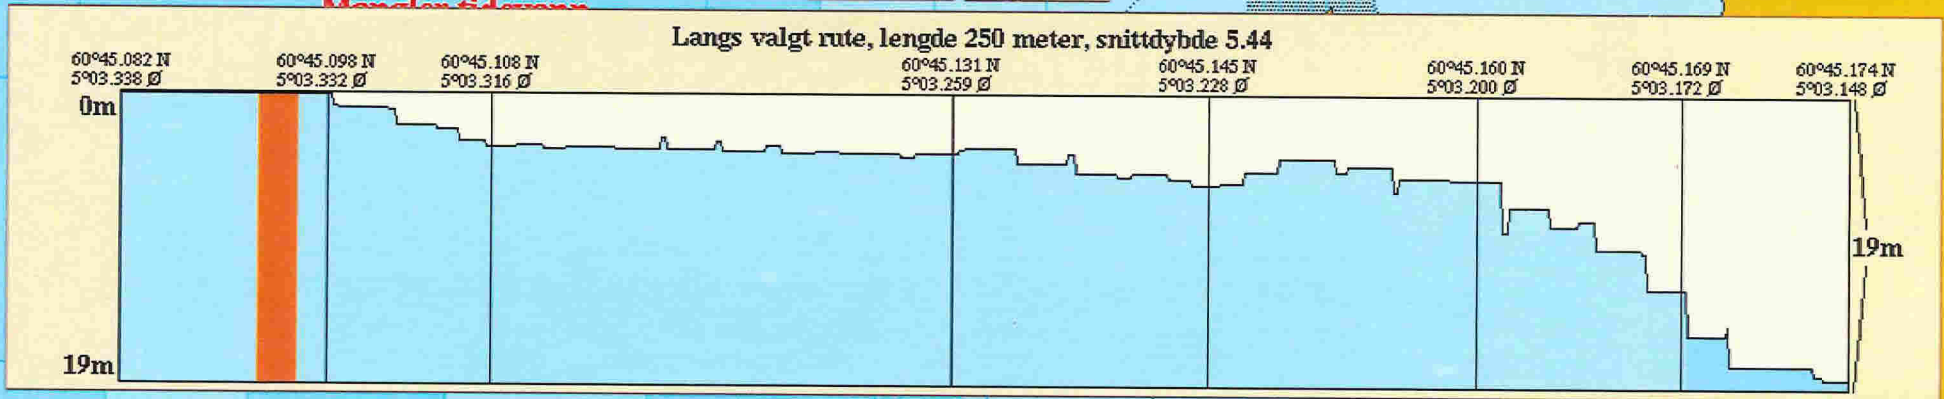

V₃
15%
250
 Fra u
 til ut
 Automa
 Endre

er 1 2 5 10 20 50 100 Tall

[ChartWorld](#) [SOSI](#) [Kartnavn](#) [CD-oversikt](#) [ChartWorld-versjoner](#)

<<< >>> [Posisjoner](#) [Seilingsruter](#) [Trasealternativ](#)
E F klpl H I J A1
Periode
Høyre museknapp endrer navn

Vår dato: 8. oktober 2012
Emnekode.: HAV-543
Vår ref.: 201217894-2
Saksbeh.: Camilla Lous
Telefon: 55 56 89 52
E-post: camilla.lous@bergen.kommune.no
Deres ref.:

Risøy hyttelag
v/ formann Helge Selvik
Burkhovdane 1
5914 ISDALSTØ

49 -/1, Vedtak om utlegging av utslippsledning fra 28 hytter i Risøy hyttelag. gnr-bnr 81-1, Risøy, Lindås kommune, Risøy hyttelag v/ formann Helge Selvik

Vi viser til Deres søknad av 01/10/2012 vedrørende ovennevnte tiltak.

Tiltakshaver

Risøy hyttelag v/ formann Helge Selvik

Ansvarlig søker

Lindås Rør & Sanitær AS

Eiendom

Gnr. 81, bnr. 33, 23, 21, 24, 36, 34, 30, 38, 32, 25, 31, 41, 26, 29, 27, 28, 44, 12, 15, 13, 18, 20, 40, 42, 16, 19, 10, 48, Lindås kommune.

Beskrivelse av saken

Utlegging av felles utslippsledning (110 mm pe100 SDR 17) fra 28 hytter i Risøy Hyttelag. Ledningen skal være lagt med betonglodd, gå ut til minimum 10 meter under fjæra sjø, og være lagt til ca. minus 10 meter.

Aktuelle bestemmelser

Tiltaket faller inn under havne- og farvannsloven (hfl.) av 17.04.09 nr. 19 § 27 første ledd, som lyder:

"Bygging, graving, utfylling og andre tiltak som kan påvirke sikkerheten eller fremkommeligheten i kommunens sjøområde, krever tillatelse av kommunen hvor tiltaket skal settes i verk. Som tiltak regnes bl.a. fortøyningsinstallasjoner, kaier, brygger, broer, luftspenn, utdypning, dumping, akvakulturanlegg, opplag av fartøy, lyskilder, kabler og rør. Kommunen kan ikke gi tillatelse til tiltak som vil stride mot bestemmelser gitt i eller i medhold av loven her".

Kommunens myndighet til å fatte vedtak i slike saker er delegert til Bergen og Omland havnevesen iht. § 10, 1. ledd.

Vurdering

I vurderingen av om tillatelse skal gis, skal det legges vekt på havne- og farvannslovens formål som fremgår av § 1:

"Loven skal legge til rette for god fremkommelighet, trygg ferdsel og forsvarlig bruk og forvaltning av farvannet i samsvar med allmenne hensyn og hensynet til fiskeriene og andre næringer".

Lindås kommune har opplyst at det omsøkte tiltaket er i samsvar med plan for sjøområdet. Bergen og Omland havnevesen kan dermed fatte vedtak i saken.

Bergen og Omland Havnevesen kan ikke se at tiltaket vil komme i konflikt med alminnelig ferdsel eller sikkerhet til sjøs. Vi minner imidlertid om plikten til å merke sjøledninger med skilt, se vilkår nr.8 samt vedlagte kopi av gjeldende skiltnorm.

Vedtak

Med hjemmel i havne- og farvannsloven § 27 første ledd har Bergen og Omland havnevesen fattet følgende vedtak:

Det gis tillatelse til utlegging av felles utslippsledning (110 mm pe100 SDR 17) fra 28 hytter i Risøy Hyttelag. Ledningen skal være lagt med betonglodd, gå ut til minimum 10 meter under fjæra sjø, og være lagt til ca. minus 10 meter, som vist på vedlagt tegning, på gnr.81 bnr. som vist til under punkt «eiendom», i Lindås kommune. Tiltaket eller bruken av dette må ikke hindre tilflott til eller annen utnyttelse av naboeiendommer.

Det presiseres at saken er behandlet utelukkende under hensyn til reglene i havne- og farvannsloven, og ikke annet regelverk. Hensynet til naboeiendommer er ikke vurdert da dette reguleres av plan- og bygningsloven som forvaltes av kommunen. Det er søkerens ansvar å avklare om tiltaket er søknadspliktig etter andre regelverk. Det kan for eksempel kreves tillatelse til tiltaket etter plan- og bygningsloven, forurensingsloven, kulturminneloven etc. Dette må søker selv avklare med vedkommende myndighet.

Søker er selv ansvarlig for å innhente nødvendig samtykke fra grunneiere og andre rettighetshavere. Privatrettslige tvister mellom partene avgjøres enten gjennom avtale eller på andre måter, for eksempel av domstolene.

Vilkår

Tillatelsen gis på følgende vilkår:

"§ 26 Alminnelige krav til tiltak

Tiltak som krever tillatelse etter dette kapittelet, skal planlegges, gjennomføres, drives og vedlikeholdes slik at hensynet til god fremkommelighet og trygg ferdsel i farvannet samt hensynet til liv og helse, miljø og materielle verdier, blir ivare tatt på en forsvarlig måte.

Departementet kan i forskrift fastsette nærmere krav til planlegging, gjennomføring, drift og vedlikehold av tiltak.

Departementet kan i forskrift gi regler om minste tillatte avstand i høyde, bredde eller dybde for tiltak som kan innskrenke farledene".

Med hjemmel i havne- og farvannsloven § 29 gjelder i tillegg følgende standardvilkår så langt de passer:

1. Arbeidet skal utføres som beskrevet i søknaden og som vist på fremlagte kartutsnitt og tegninger.
2. Det må ikke foretas endringer uten at dette på forhånd er godkjent av havnevesenet.

Begrunnelse til punkt 1 og 2:

Endringer på anlegget kan gi en annen virkning på farvannet, og dette har ikke vært vurdert i forbindelse med tillatelsen.

3. Det må sørges for at tiltaket til enhver tid er forsvarlig vedlikeholdt.

Begrunnelse:

Vilkåret er satt ut fra sikkerhetsmessige hensyn.

4. Eventuelt erstatningsansvar som følge av tiltaket påhviler søkeren.

Begrunnelse:

Dette vilkåret er satt for at havnevesenet ikke skal bli ansvarlig for tiltak der nytten ligger hos andre.

5. Av hensyn til sjøkartenes ajourhold og kunngjøring i "Etterretning for sjøfarende" ber vi om at underretning, vedlagt kart der ledningens trasè er nøyaktig inntegnet, sendes til **Statens kartverk Sjø**, Postboks 60, 4001 Stavanger, så snart arbeidet er utført. Gjenpart med referanse til dette vedtaket sendes til Bergen og Omland Havnevesen.

Begrunnelse:

Vilkåret er satt ut fra ferdsels- og sikkerhetsmessige hensyn for de sjøfarende, og for ajourhold og oppdatering av sjøkartene.

6. Ledninger på sjøbunnen skal plasseres i henhold til vedlagte kartutsnitt med nøyaktig inntegnet trasé. De må følge bunntopografien (uten heng) og legges forsvarlig slik at de ikke forandrer leie eller flyter opp. Eventuelle fester eller søkker skal ha en slik utforming at de ikke hefter fiskeredskaper.

Det skal så langt som mulig unngås bruk av frie spenn og sidestøtter. Der frie spenn ikke kan unngås, skal de utføres med så korte spenn som mulig.

Begrunnelse:

Vilkåret er satt ut fra sikkerhetsmessige hensyn samt hensynet til fiske.

7. Dersom det på grunn av utslipp fra ledningen skulle vise seg nødvendig med mudring ved ledningens utløp, må dette bekostes av tiltakshaver.

Begrunnelse:

Det er tiltakshaver som får fordelene av tillatelsen, derfor er det naturlig at tiltakshaver bærer utgiftene ved behov for mudring.

8. Tiltakshaver plikter å merke ledninger med skilt ved landfeste iht. gjeldende skiltnorm som er vedlagt. Tiltakshaver er ansvarlig for vedlikehold av merkingen.

Begrunnelse:

Vilkåret er satt ut fra sikkerhetsmessige hensyn.

9. Ledningen må legges ut i samråd med eier(e) av eventuelle andre kabler/ledninger eller andre installasjoner som omsøkte ledning kommer til å krysse.

Begrunnelse:

En tillatelse etter havne- og farvannsloven vil ha rettsvirkninger etter sitt innhold så langt dette rekker innenfor de rammer loven setter. Hfl. regulerer ikke nabo- og eiendomsforhold og har ingen betydning for disse.

10. Bergen og Omland havnevesen kan kreve at eier/tiltakshaver sørger for at ledninger på sjøbunnen som ikke lenger er i bruk, helt eller delvis blir flyttet fjernet, nedgravd eller overdekket, dersom det anses nødvendig av hensyn til sikkerhet, miljø og fremkommelighet. Kostnader ved dette må bæres av eier/tiltakshaver.

Begrunnelse:

Vilkåret er satt ut fra sikkerhetsmessige hensyn, samt miljøhensyn.

Bortfall av tillatelse

Iht. hfl. § 31 faller tillatelsen bort hvis arbeidet med tiltaket ikke er satt i gang senest tre år etter at tillatelsen ble gitt. Det samme gjelder hvis arbeidet med tiltaket blir innstilt i mer enn to år. Tillatelsen kan forlenges én gang med inntil tre år.

Klage

Dette er et enkeltvedtak som kan påklages etter reglene i forvaltningsloven av den som er part i saken og av andre med rettslig klageinteresse, jfr. Forvaltningsloven av 10. februar 1967 § 28, 1.ledd, 1.setning. Klagefristen er i utgangspunktet tre - 3 - uker fra det tidspunkt underretning om vedtaket er kommet fram til vedkommende, jfr. fvl. § 29. Kystverkets hovedkontor er klageinstans, jfr. hfl. § 12, men klagen skal sendes til Bergen og Omland Havnevesen.

Selv om søker eller andre har klagerett kan vedtaket vanligvis gjennomføres før klagen er avgjort. Det er imidlertid adgang til å søke om at iverksetting blir utsatt. Dersom slik søknad kommer fra søker eller andre parter vil utsettelse bli vurdert. Dette betyr at eventuelle arbeider som er satt i gang eller skal settes i gang kan måtte stoppe.

Nærmere opplysninger om retten til å klage over forvaltningsvedtak finnes i vedlagte skjema. Spørsmål angående en eventuell klage kan også rettes til oss.

Med hilsen
BERGEN OG OMLAND HAVNEVESEN



Per-Christian Klem
Avd. leder farvannsforvaltning



Camilla Lous
Juridisk rådgiver