

---

**Fra:** Linda Folkestad  
**Sendt:** 17. mars 2015 09:16  
**Til:** Benjamin Hicks  
**Emne:** 137/771 førehandsuttale til byggesak  
**Vedlegg:** 20150317091443.pdf

Hei

Det ligg i dag i føre løyve til etablering av avkjørsle. Tidlegare løyve er gått ut. Teknisk drift kan godkjenne avkjørsle som tidlegare dersom søknad vert sendt inn i byggesaka.

Det vil ikkje verte høve til å etablere avkjørsle nr. 2. Gangveg vert å sjå på som avkjørsle.

mvh



LINDÅS KOMMUNE

**Linda Folkestad**

teknisk drift – veg, vatn og avlaup

Tlf: 56 37 51 70/ 975 85 285

[www.lindas.kommune.no](http://www.lindas.kommune.no)

---

Lik oss på



Følg oss på



Kikk oss i kartene




**Fra:** Linda Folkestad

**Sendt:** 17. mars 2015 09:15

**Til:** Linda Folkestad

**Emne:**

# Situasjonsplan for avkjørsel

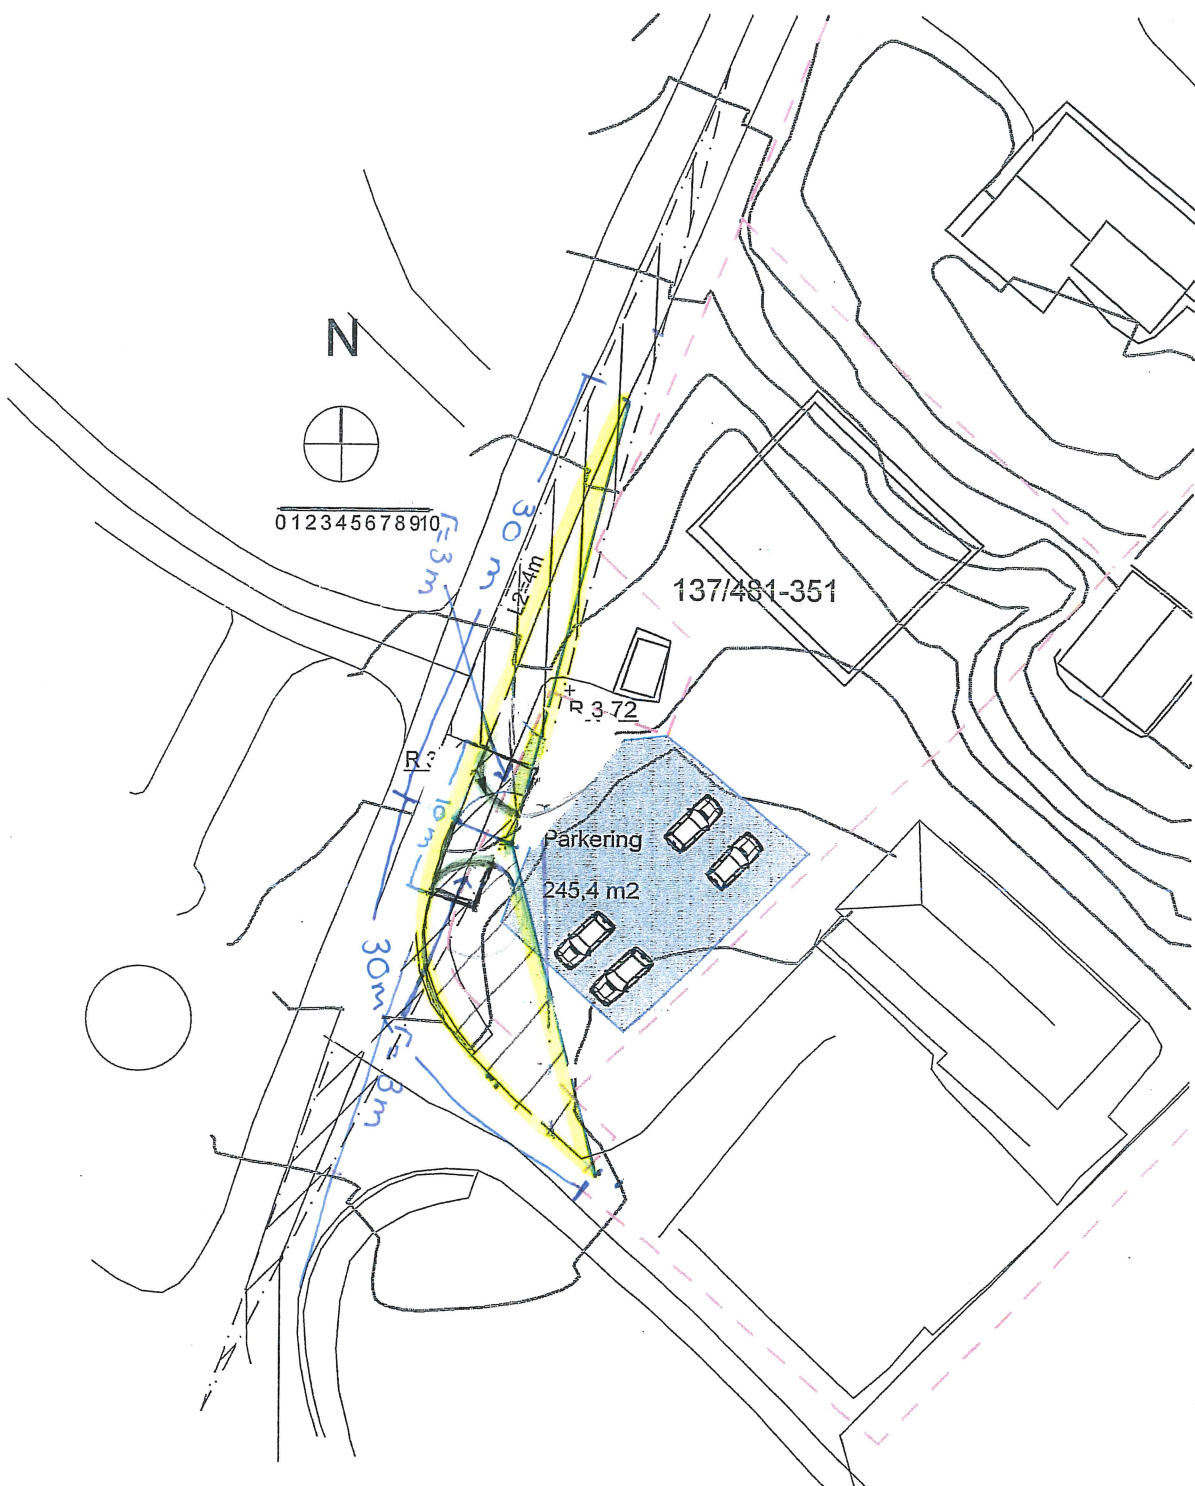

**LINDÅS KOMMUNE**  
**Teknisk drift VVA**

04.04.2011

Prosjekt Villanger & Sønner Tomannsbolig - Alvermarka 2 Gnr 137 Bnr 481/351	KORRIGERT DATO	TEGNET ØS	KONTROLL	MÅLESTOKK 1:500	Alver Tegnekontor Ikenberget 10 56 35 00 36 - 922 89 719
	TEGNET DATO 300311	PROSJEKTNR. 2011015	MÅL		