



Lindås kommune
Kvernhusmyrane 20
5914 ISDALSTØ

15/5-2015

Att: ass. rådmann Hogne Haugsdal

Alternative anleggsmodeller lokalitet Rekeviki – sak 14/7124

Viser til møte onsdag 13 mai på rådhuset ang vår klagesak som skal behandles i PMU 19 mai. Det er av avgjørende betydning for oss å komme frem til en løsning for anlegget på Rekeviki som kommunen kan leve med i forhold til gjeldende kommuneplan og de øvrige innspill/klager som har kommet til vår søknad. Vi har samtidig beskrevet i vår dispensasjonssøknad som ble avslått og vår klage på vedtaket hva som er vår store utfordring. Det regulerte akvakulturområdet er i knappest laget for de merd og anleggstyper som i dag nyttes i oppdrettsnæringen. For å få et optimalt miljø for fisk og sjømiljøet trenger vi å komme oss litt lengre ut samt å få større avstand mellom nøtene.


Vi ser at det kan virke overveldende på kommunen og nærmiljøet med den endringen vi søker om, samt at det blir et relativt stort avvik fra gjeldende arealplan. Vi har derfor sett på hvordan vi kan endre på dette for å komme kommunen og naboene i møte med de innspill som belyses i avslaget.

Støy og trafikk:


Tiltaket vil ikke føre til mer støy eller trafikk hverken til sjøs eller til lands utover det som er gjeldende idag.

Reduksjon av omsøkt arealbruk/antall merder.

Vi har i vår søknad søkt om å legge ut 6 ringer. Dette vil da strekke seg 600m utover i 100m i bredden. Vi kan redusere lengden på dette ved å gå ned til 3 eller aller helst 4 ringer. 3 ringer (300m) er et minimum. Får vi lagt ut 4 (400m) kan vi få en mer optimal drift med at vi hele tiden kan ha en tom ring til å flytte fisk internt i anlegget med. Dette er et poeng som er viktig siden Blom har nå begynt med en ny miljøvennlig metode for avlusing der vi avluser fisken med lunkent vann. Da må vi pumpe fisken fra en merd til en annen, og da er vi avhengig av å alltid ha en tom merd. Å gå fra 6 til 4 merder vil være en reduksjon på 33 % av omsøkte areal. Se kartskisse.

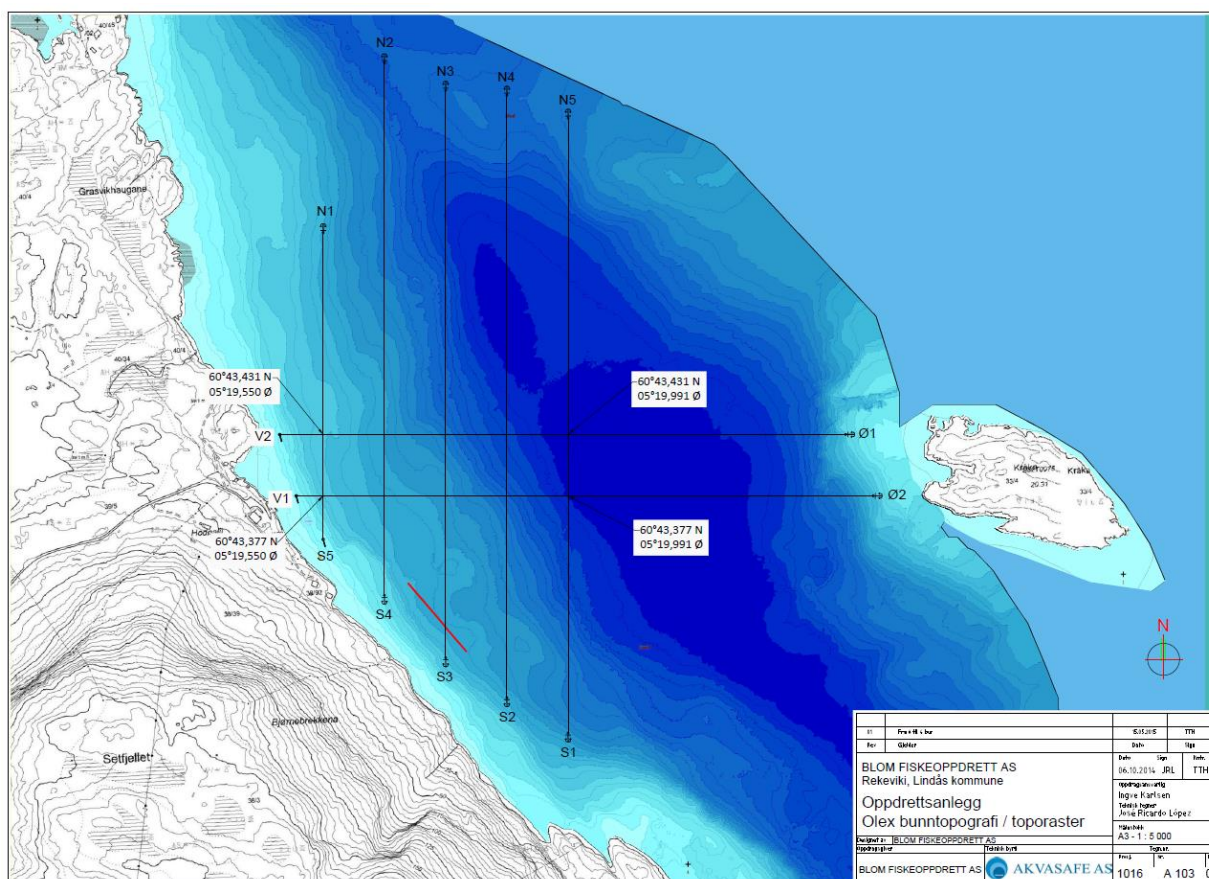

Omsøkt med 33 % reduksjon av areal til 4 ringer inkl fortøyningskisse

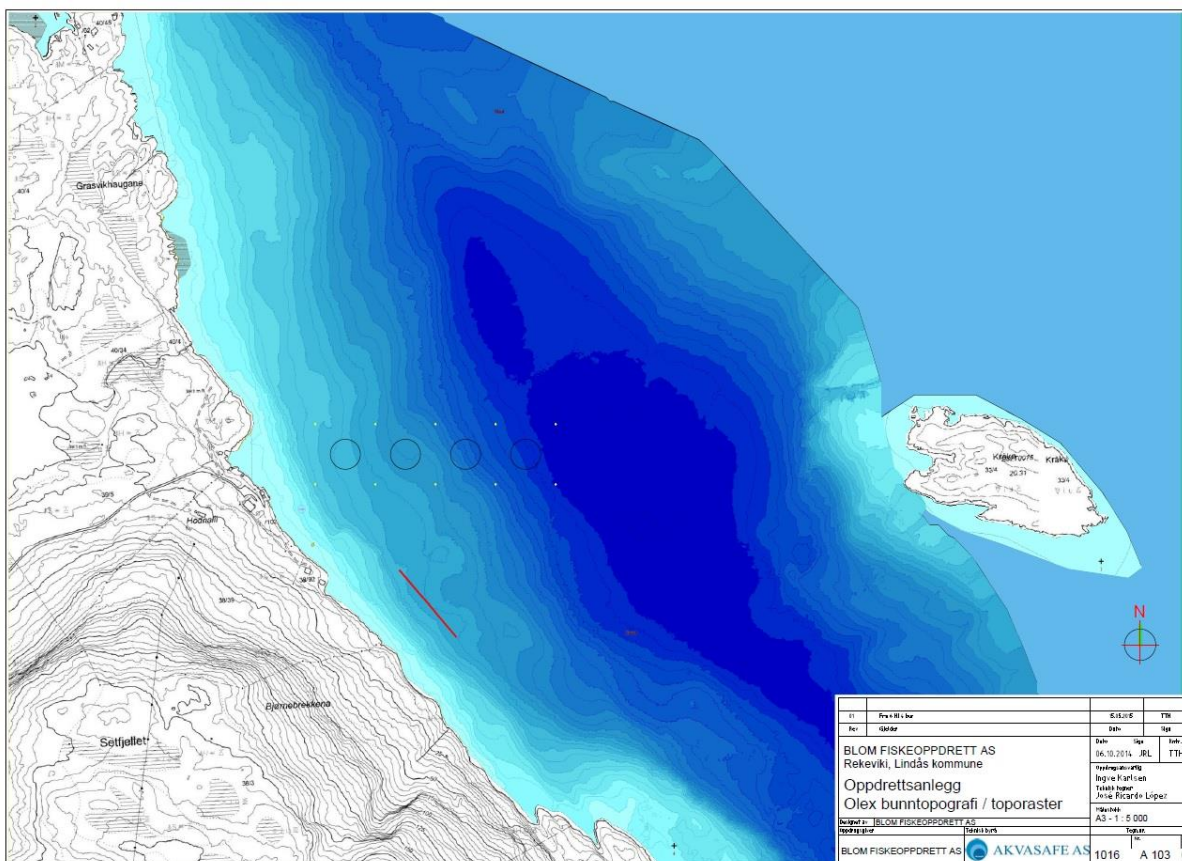

Omsøkt med 33 % reduksjon av areal til 4 ringer eks. fortøyningskisse. Dette er det som vil vise på overflaten.

Vi har også registrert at retningen på anlegget kan være problematisk for kommunen. Vi har vridd anlegget ut i søknaden vår med en retning som går direkte mot «Kråka». Dette er som vi har beskrevet en bedre løsning for fiskevelferden. Dersom kommunen ikke kan leve med det kan vi vri merdene mer mot land slik at det får mer samme retning som dagens anlegg har. Dette vil være ugunstig i forhold til strøm og vindretning, men vi kan gå for en slik løsning for å komme i mål. Se vedlagte kart som viser 4 merder med en sørlig justert retning på anlegget.



Gyteområde:

Vi ser også av administrasjonenes saksframlegg til vår klagesak at man er opptatt av gyteområdet i kommuneplanen. Her vil vi bare bemerke at Fiskeridirektoratet som forvalter dette faglig uttaler i sitt høringssvar 26/2-15 at de ikke går imot etableringen så lenge vi avkorter fortøyningene mest mulig. Det vil vi jo selvsagt gjøre, men må jo forholde oss til NYTEK regelverket og legge ut sertifiserte fortøyninger.

Oppsummering:

1. Blom Fiskeoppdrett kan redusere omfanget av tiltaket med 33 % (4 ringer) eller 50 % (3 ringer). Å gå ned til 3 ringer er i knappest laget og vi ber kommunen om å se om man kan akseptere 4 ringer. Da blir totallengden 400 m.
2. Vi kan dreie anlegget lenger mot sør dersom man fortsatt mener det vil være problematisk i forhold til ferdselen på innsiden av «Kråka». Det er viktigere for oss å få ut 4 ringer, så vi endre heller retningen på anlegget enn å bare legge ut 3 ringer.

Det vil medføre betydelige økonomiske tap for vårt selskap dersom vi ikke finner en løsning på dette. Vi skal sette ut smolt i august og har ikke mer enn tid og veg for å få skiftet ut merdene, og vi ber om at kommunen gjør alt for å hjelpe oss på veg. Vi skal være så tilpasningsdyktige som overhodet mulig.

Vi vil avslutningsvis bemerke at vi skal ha et møte med alle 7 grunneiere v/ Jan Eirik Andersen i dag fredag 15/5-15 på lokaliteten for å samtale og diskutere disse alternativ. Andersen vil også få kopi av dette brevet slik at både kommune og grunneierne får samme informasjon.

Mvh

Blom Fiskeoppdrett AS

Øyvind Blom

Daglig leder