


124-5 lindås kommune

© www.avinet.no

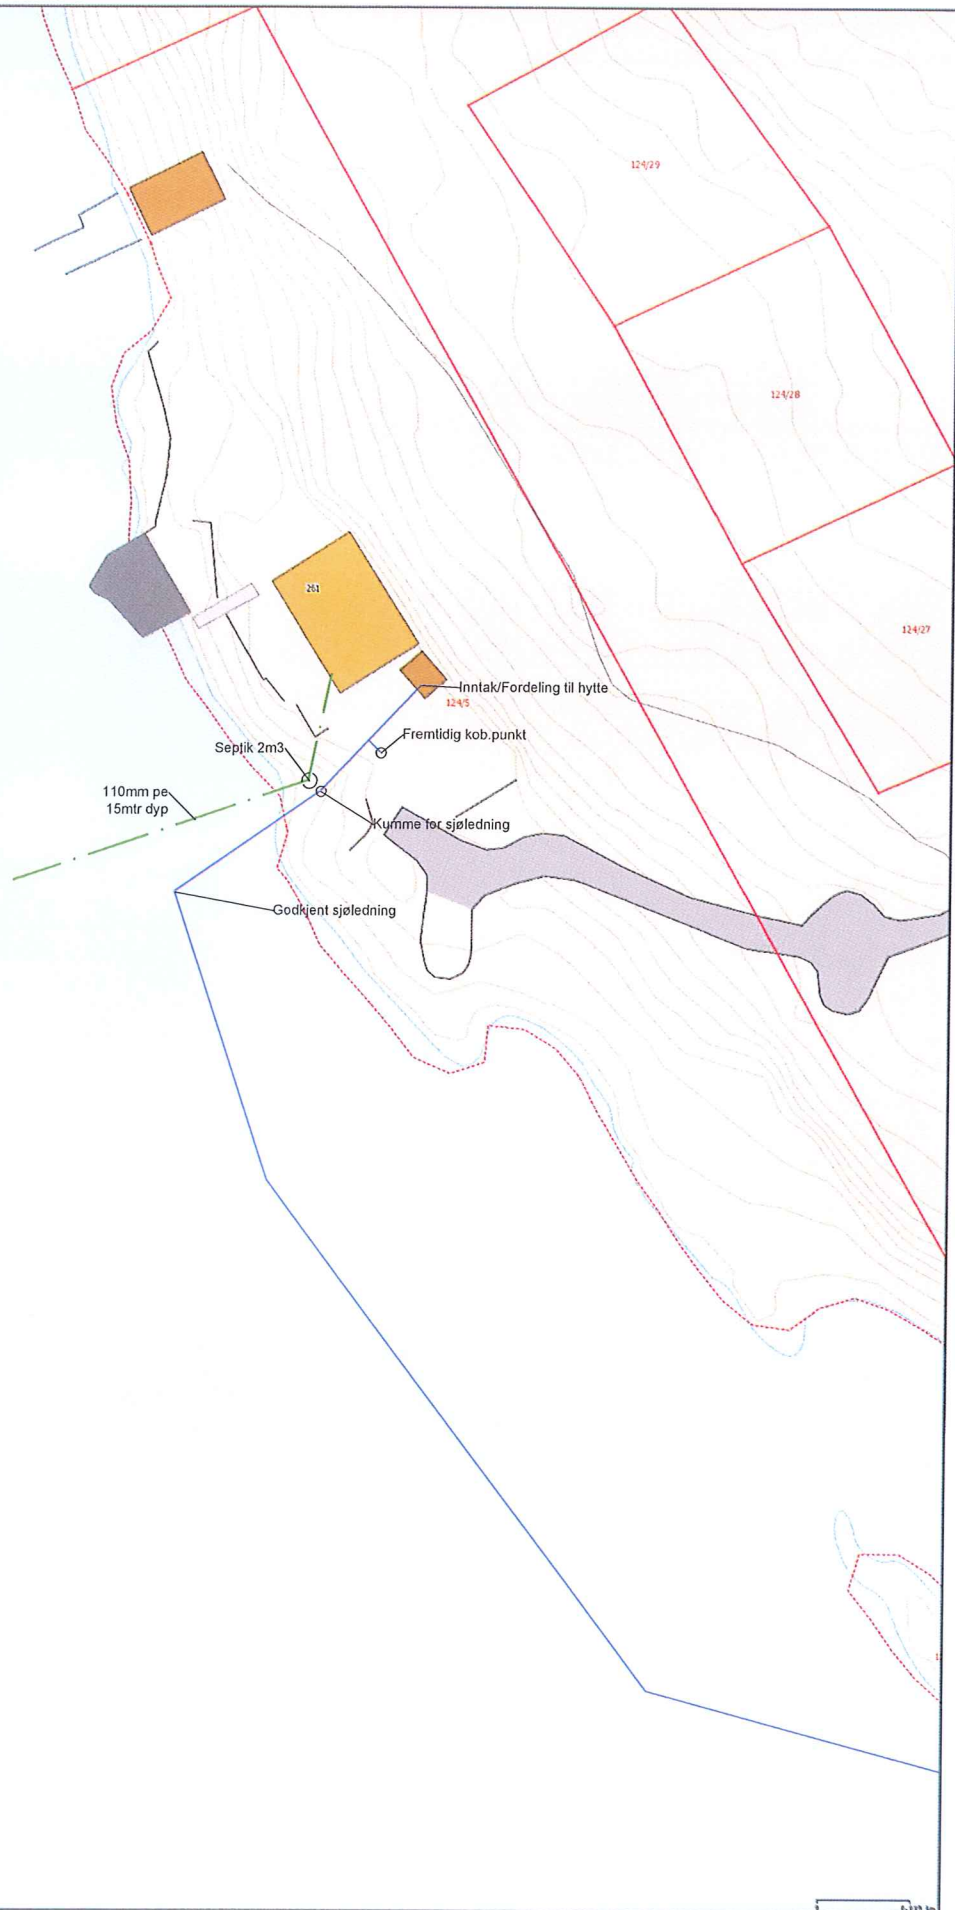

Målestokk: 1:500

