



David Hilton


Referanser:
Dykkar:
Vår: 14/7819 - 15/20002

Saksbehandlar:
Benjamin Hicks
Benjamin.Hicks@lindas.kommune.no

Dato:
22.05.2015

Forlengt frist - etablering av flytebrygge Gbnr 225/1 og 3 Haukøy

Du ber om utsatt frist for å komme tilbake til saka, då de trenger tid for å finne ei løysing med involverte naboar.

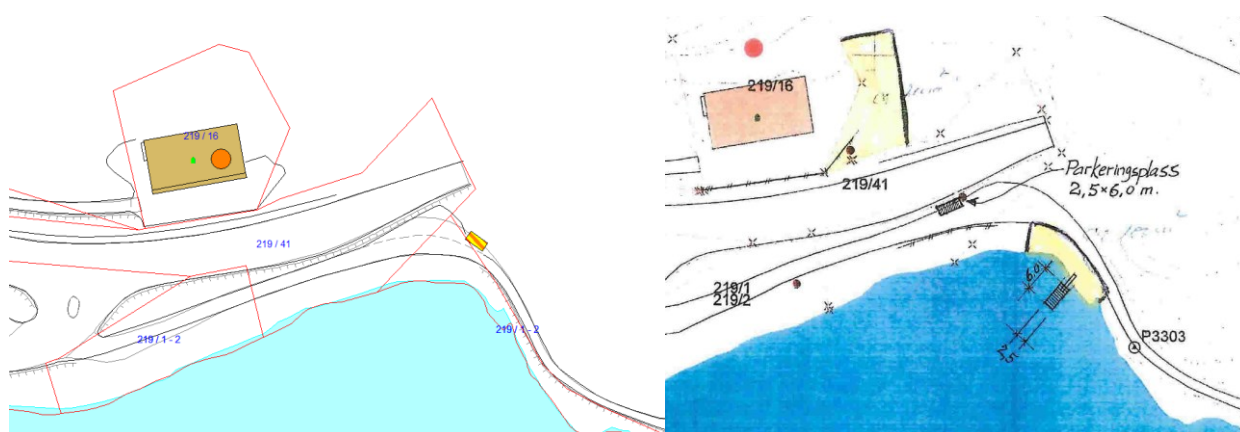

Kart med eigedomsgrenser

Innsendt situasjonsplan med kryss for grenser

Du skriver også at det ikkje er riktig at parkeringsplass «er anvist på Gnr 219 Bnr 41. Vi har skrive at: «Vi kan ikkje sjå at det er dokumentert rett til plassering av biloppstillingsplass på gnr. 219 bnr. 41 som vist på innsendt situasjonsplan.» Som du ser av situasjonsplanen overfor til høgre er skildra parkeringsplass plassert over grensa og på bnr. 41. Vi kan ikkje at dei opplysningane vi har lagt fram i vårt skriv av 08.04.2015 er uriktige.

Fristen vert forlenga til den 15.07.2015.

Med helsing

Tor Hegle
einingsleiar

Benjamin Hicks
rådgjevar

Dette dokumentet er elektronisk godkjent og har difor ingen signatur.



Kopi til:
Roal Vatnøy

Litlevika 33

5914

ISDALSTØ

Mottakarar:
David Hilton