GRUPPE D VEDLEGG 4

02-April-2014

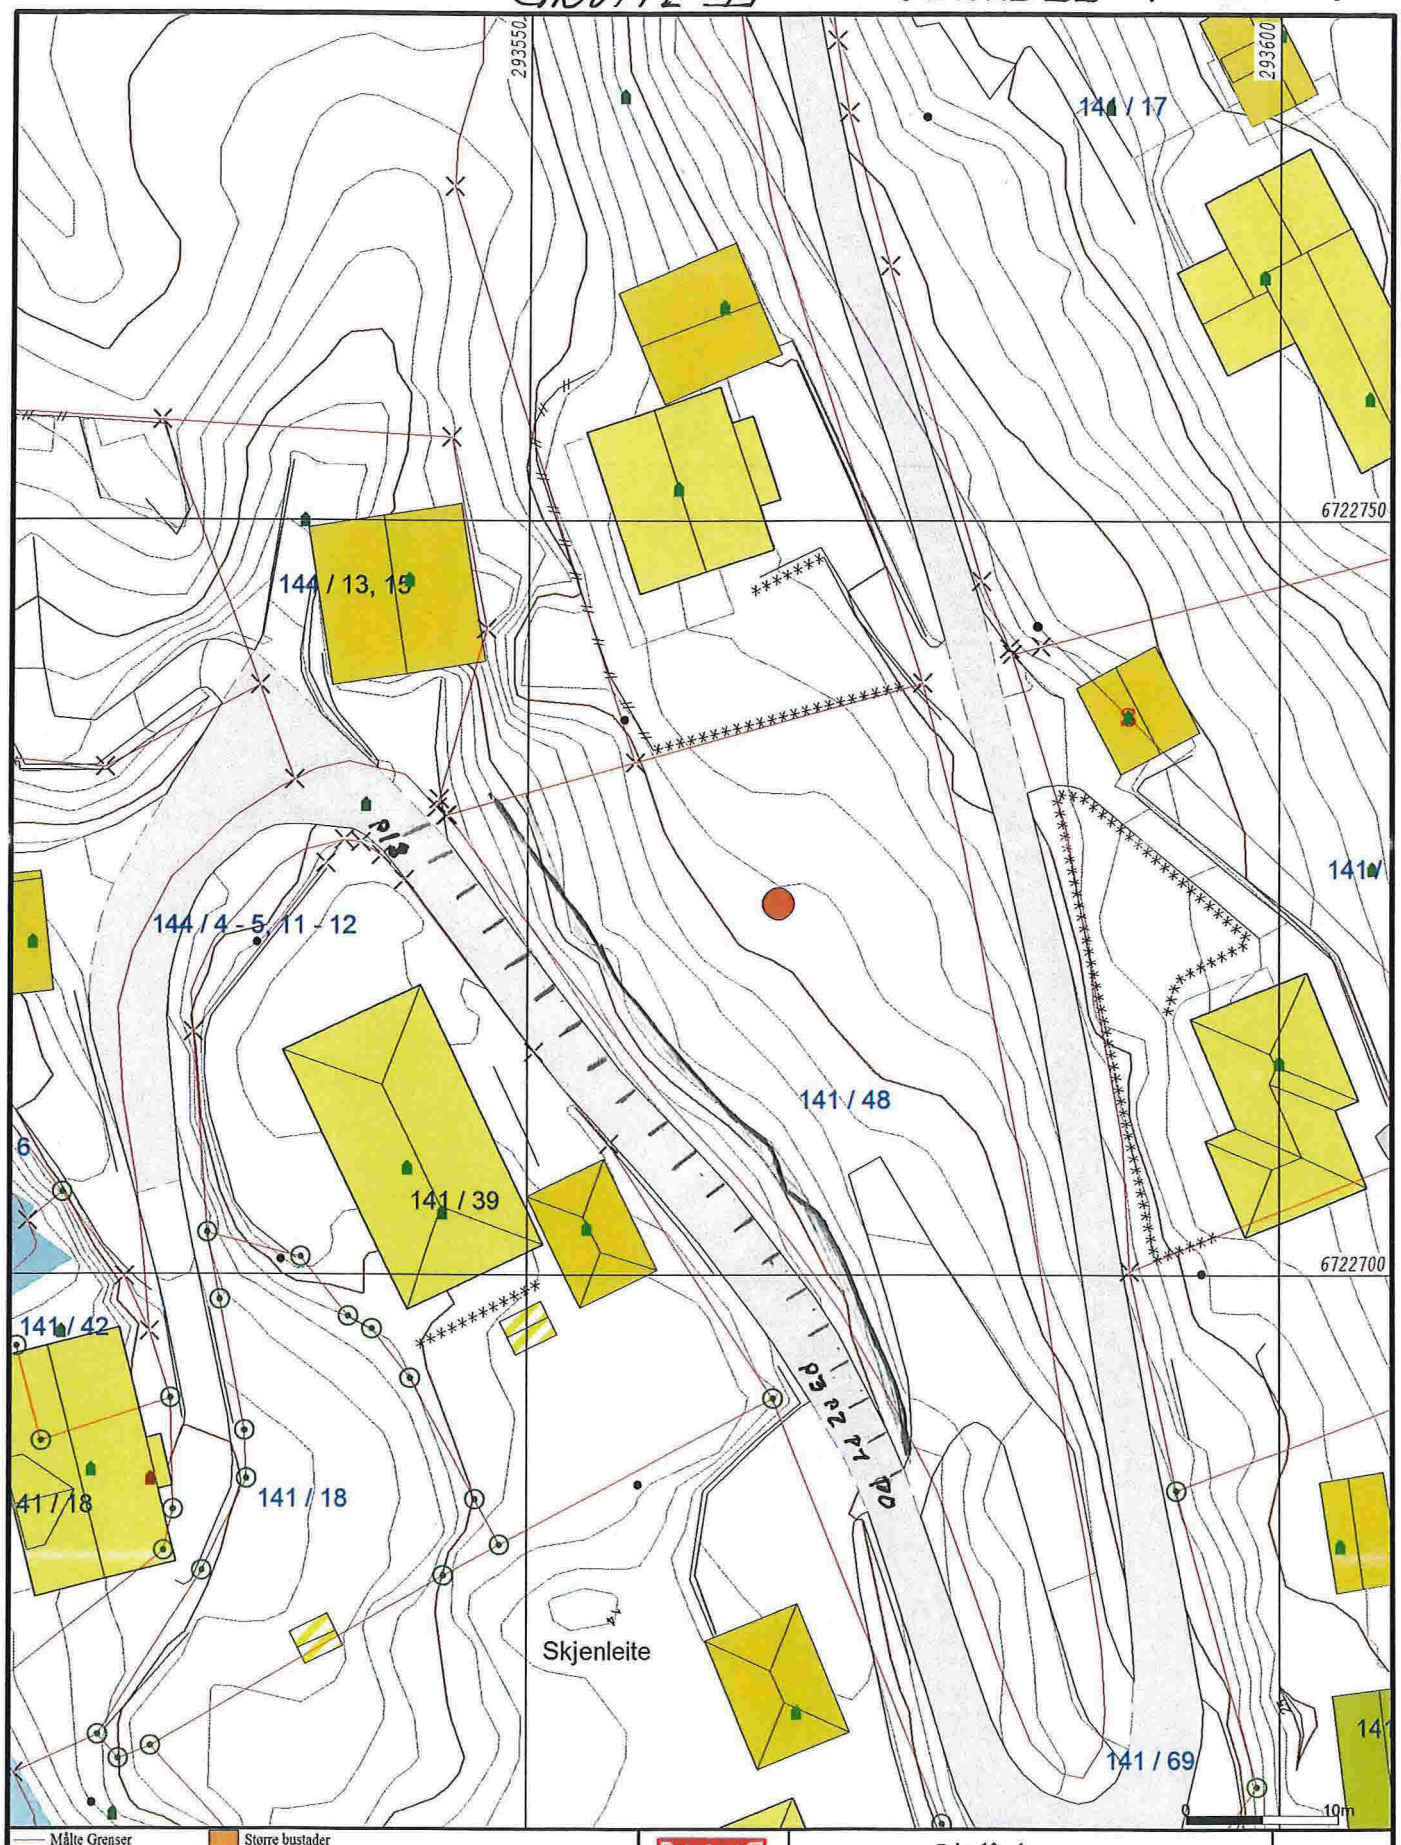


- Målte Grenser
- Registrerte Grenser
- Udefinert grenser
- Terrengmålte grense
- Konstruert grensepunkt
- Bolig
- Bustad m/leilighet
- Våningshus
- Større bustader
- Hytte/ferielhus
- Garasje/uthus
- Industri/lager
- Andre bygg

Beliggenhet og høyder må oppfattes som orienterende.

Lindås kommune
Geodata avdeling

Dato: 2014.03.13
Sign: lima

Situasjonskart

N

Målestokk
1:500