

Grunnleidninger og innv. oppleg. Vassleidn. 27/3-14

Solstjerne

LINDÅS RØR & SANITER
www.lindas-ror.no

DATA DESIGN SYSTEM

Tiltakshaver: **13027 - Haakon Gunby - Plan 1 etg.**

Byggeplass: **Buskeneset**

Kommune: **Lindås**

Gnr: 58 Bnr: 124 Mål: 1: 50 Ca

Dato: **27.01.2014**


Tegn: **Eveli**

Prosjekt: **solstjerne**

Tegn.nr: **507**

Arbeidstegning BINDINGSVERK 1 etg. © Tegningen er beskyttet i.h.t. lov om opphavsrett.



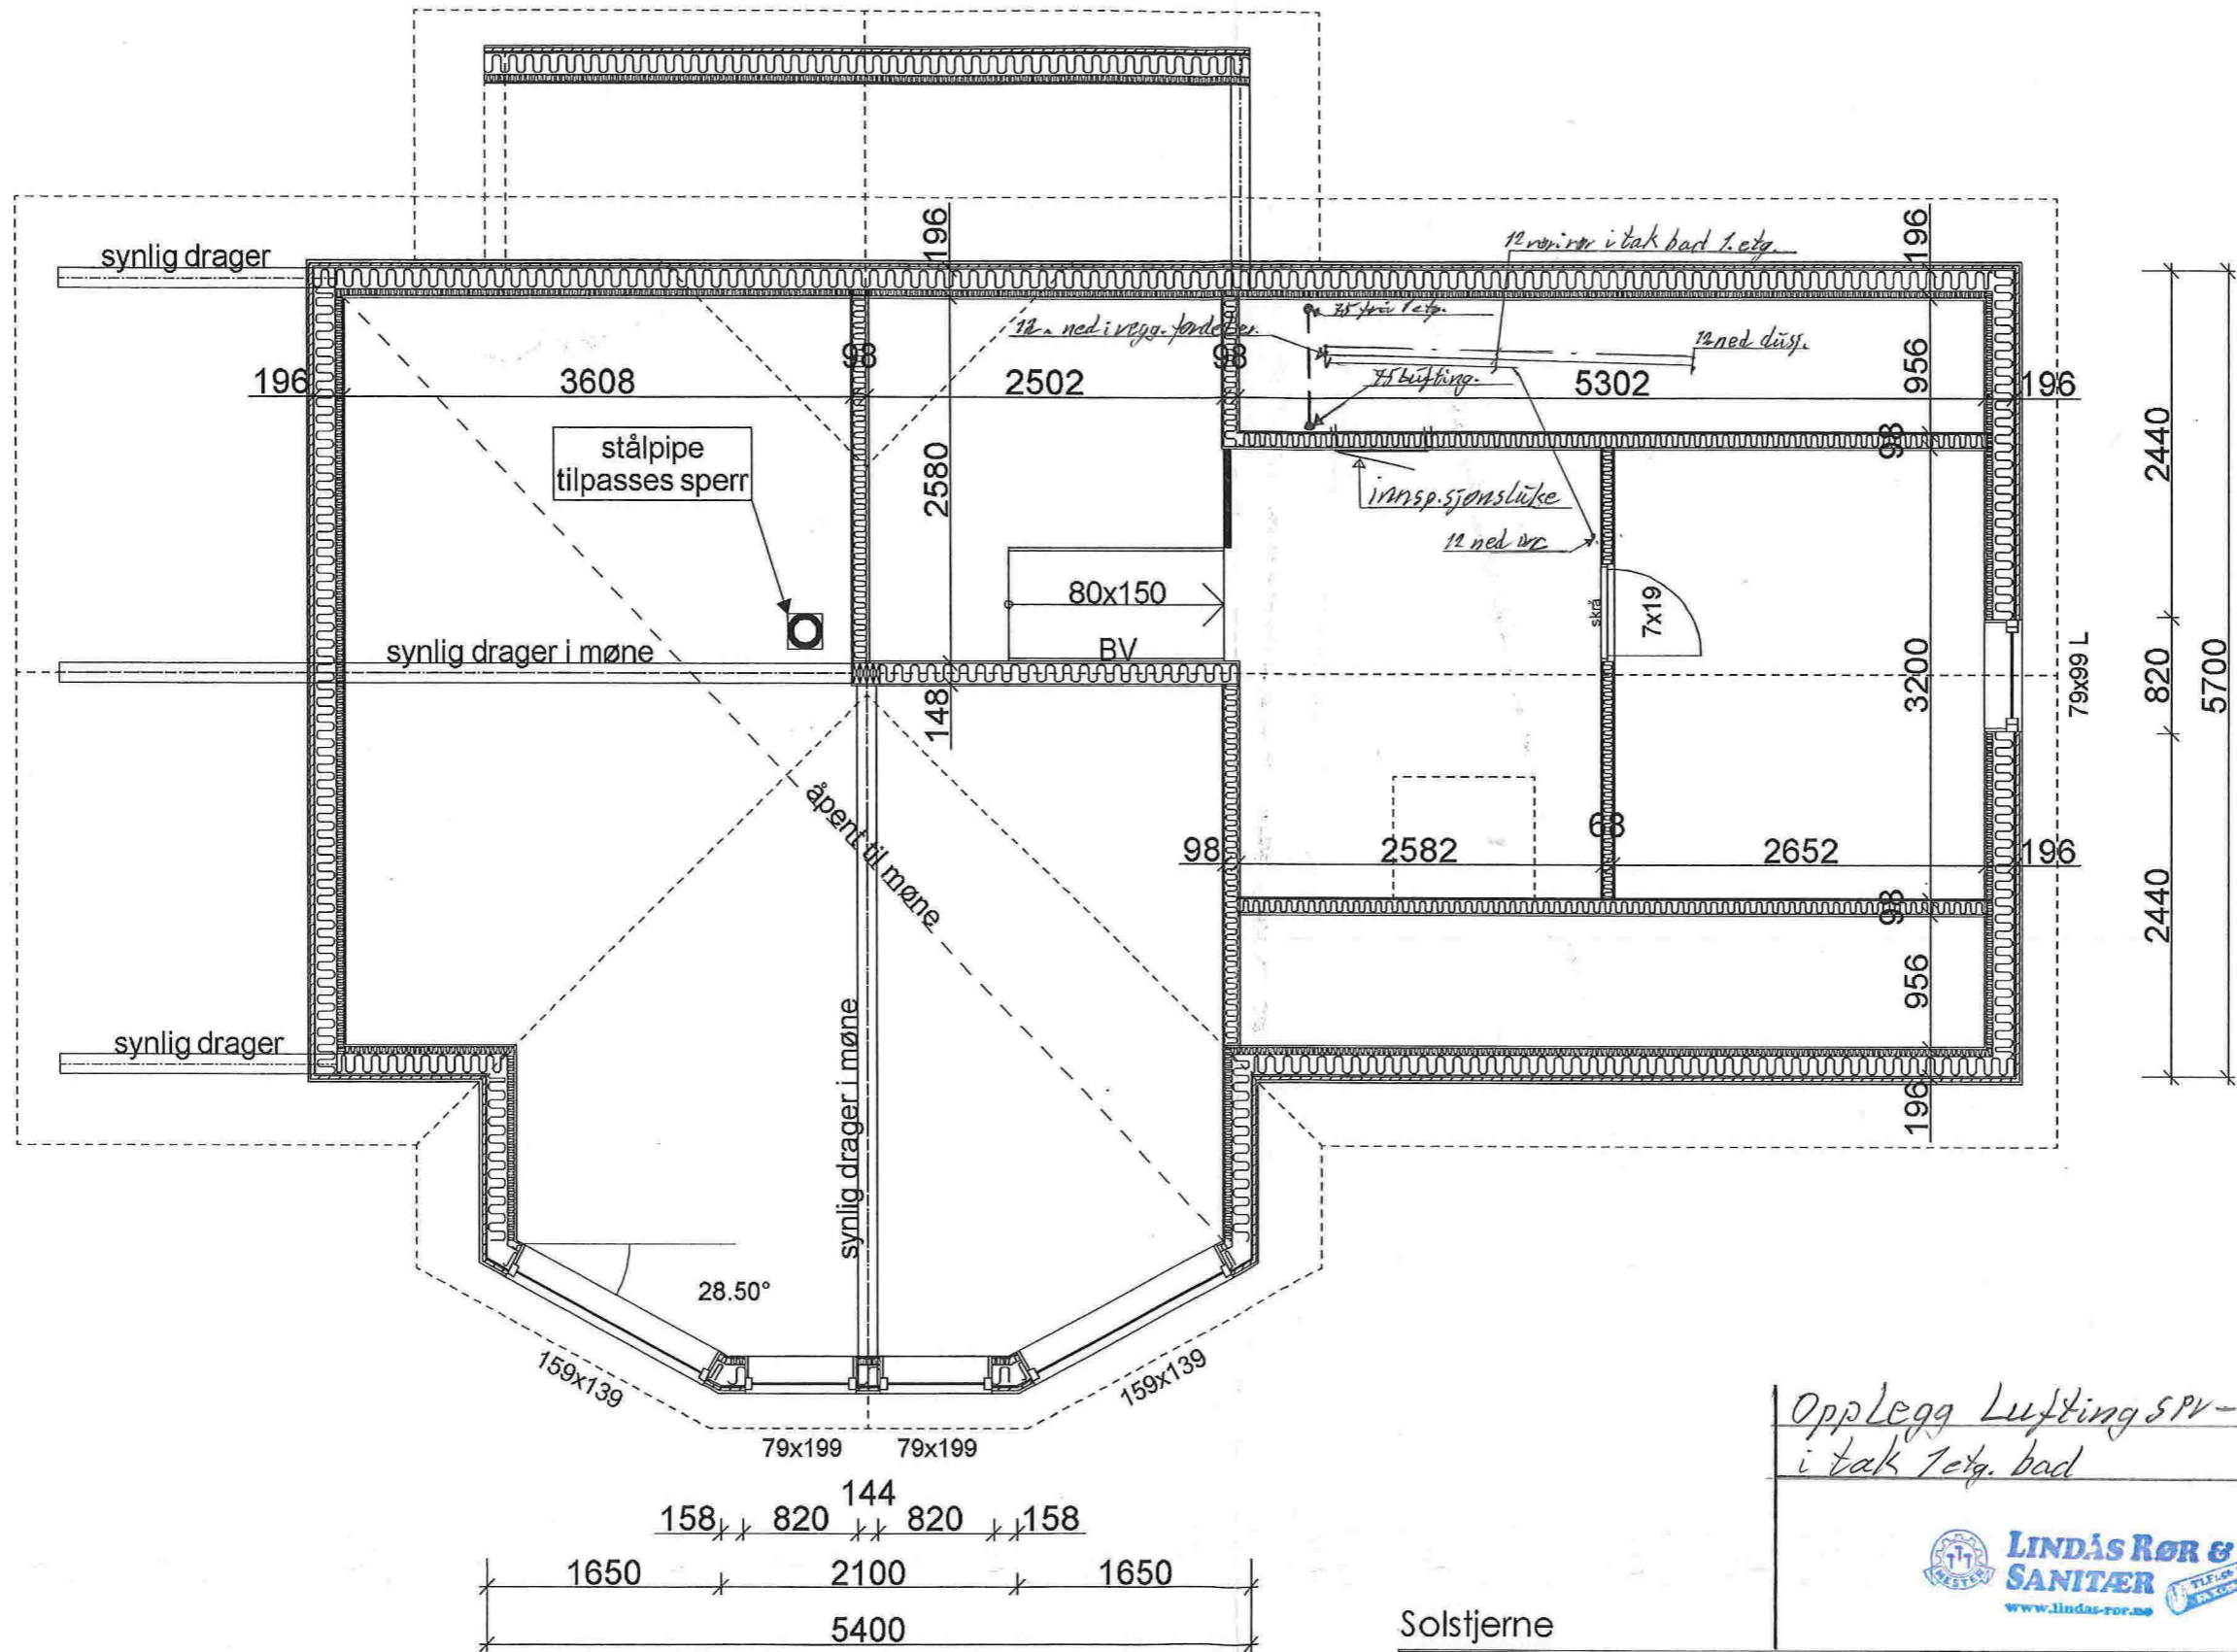

Opplegg Lufting SPV - Vassleidninger
i tak 1. etg. bad



DATA DESIGN SYSTEM

Solstjerne



Tiltakshaver:	13027 - Haakon Gunby - Plan Loft.	Dato:	27.01.2014
Byggeplass:	Buskeneset	Tegn:	Eveli
Kommune:	Lindås	Prosjekt:	solstjerne
Gnr. 58	Bnr. 124	Mål. 1 : 50	Tegn.nr. 508

Arbeidstegning BINDINGSVERK 2 etg.

© Tegningen er beskyttet iht. lov om opphavsrett.