

14/2346

27-May-2015



Statens vegvesen

LINDÅS KOMMUNE	
Klassering	
27.05.2015	
Ark saksnr	Løpent
Saksh	Tilgangskode

Behandlende enhet:
Region vest
Vegavdeling Hordaland

Saksbehandler/innvalgsnr:
Remy Rune Furevik - 55516378

Vår referanse:
2015/006744-003

Deres referanse:

Vår dato:
13.05.2015

Fv. 389 - Vedtaksbrev særskilt fartsgrense - Høylandsmyr

Vedtaks nr. : V32 R-15
Dato. : 13.05.2015
Arkiv nr. : 821
Kommune. : Lindås

Veg: Fv. 389

Sted: Søreidet – Høylandsmyr

Uttale er innhenta frå:

Hordaland politidistrikt i brev datert 11.02.2015 utan merknadar.

Lindås kommune har ikkje meldt tilbake merknadar innan høyringsfristen 15.03.2015.

Regionvegkontoret gjer med dette følgjande vedtak:

Med heimel i skiltforskrifta av 7. oktober 2005, § 26 nr. 1, anna ledd fastset regionvegkontoret at det på fylkesveg 389 skal gjelde følgjande fartsgrensar:

50 km/t frå km. 1,750 – hp. 01, til km. 3,494 – hp. 01

Skiltplassering for den nye fartsgrensa er vist i vedlagt plan datert 18.01.2015.

Vedtaket erstattar V78 R-87.

Vedtaket gjeld frå den dato dei naudsynte skilt er sette opp og avdekka.

Med hilsen


Olav Finne
Avdelingsdirektør


Sindre Lillebø

Postadresse
Statens vegvesen
Region vest
Askedalen 4
6863 Leikanger

Telefon: 02030
Telefaks: 57 65 59 86
firmapost-vest@vegvesen.no
Org.nr: 971032081

Kontoradresse
Spelhaugen 12
5147 FYLLINGSDALEN

Fakturaadresse
Statens vegvesen
Landsdekkende regnskap

9815 Vadsø
Telefon:

1 vedlegg

Kopi: Lindås kommune, Kvernhusmyrane 20, 5914 ISDALSTØ
Hordaland politidistrikt, Felles operativ enhet, Postboks 285 sentrum, 5804 BERGEN
Hordaland fylkeskommune, samferdselsavdelinga, postboks 7900, 5807 BERGEN

SKILTOVERSIKT									
POSISJONSNUMMER	SKILTTEGNING	SKILT NR.	STØRRELSE	FOLIEKLASSE	ANTALL NYE SKILT	HØYDE	Eks skilt Flyttes	Eks skilt Fjernes	MERKNAD
①		364.50							Skiltplate fjernes.
②		362.50							Skiltplate i pos. 4 roteres til denne posisjon. 364.50 plate fjernes.
③		362.50							Ingen endring.
④		362.50							Roteres til pos.2
⑤ ⑩ ⑪ ⑫		362.50	MS	1	4	200cm			
⑥ ⑦		364.50	MS	1	2	200cm			
⑧ ⑨		362.50	MS	1	2	200cm			
⑬		362.50							Roteres til pos. 15.
⑭		362.50	MS						Ingen endring.
⑮		362.50							Skiltplate i pos. 13 roteres til denne posisjon. 364.50 plate fjernes.
⑯		364.50							Skiltplate fjernes.

ANNMERKNING

Alle skilt skal plasseresr/monteres i hht. håndbok V320 og håndbok N300.

Alle eksist. skilt skal flyttes / fjernes og erstattes med nye skilt slik skiltplanen viser.

Alle stolperør i 89 mm tykkelse monteres på betongfundament

Skilt og oppsett	
Ny skiltposisjon	
Eks. skiltposisjon	
Eks. skilt	
Eks. skilt fjernes	



Revisjon	Revisjonen gjelder	Uttarb	Kontr	Godkjent	Rev. dato
 Statens vegvesen Fv. 389 / Fv. 397 Høylandsmyr i Lindås kommune		Tegningsdato 19.01.2015 Bestilt av Remy Furevik Produsert for Region vest Produsert av PøF Bergen		PROF-nummer Arkivnummer Byggesaksnummer Våreprosjekt A1 13000 0 A10	
Farlsørensne endring Utarbeidet av Remy Furevik		Kontrollert av	Godkjent av	Konsulentarkiv	Tegningsnummer/ revisjonsnummer L004

SKILTOVERSIKT

POSISJONSNUMMER	SKILTTEGNING	SKILT NR.	STØRRELSE	FOLIEKLASSE	ANTALL NYE SKILT	HØYDE	Eks skilt Flyttes	Eks skilt Fjernes	MERKNAD
①		364.50							Skiltplate fjernes.
②		362.50							Skiltplate i pos. 4 roteres til denne posisjon. 364.50 plate fjernes.
③		362.50							Ingen endring.
④		362.50							Roteres til pos.2
⑤ ⑩ ⑪ ⑫		362.50	MS	1	4	200cm			
⑥ ⑦		364.50	MS	1	2	200cm			
⑧ ⑨		362.50	MS	1	2	200cm			
⑬		362.50							Roteres til pos. 15.
⑭		362.50	MS						Ingen endring.
⑮		362.50							Skiltplate i pos. 13 roteres til denne posisjon. 364.50 plate fjernes.
⑯		364.50							Skiltplate fjernes.



ANNMERKNING

Alle skilt skal plasseresr/monteres i hht. håndbok V320 og håndbok N300.

Alle eksist. skilt skal flyttes / fjernes og erstattes med nye skilt slik skiltplanen viser.

Alle stolperør i 89 mm tykkelse monteres på betongfundament

Skilt og oppsett
 Ny skiltposisjon
 Eks. skiltposisjon
 Eks. skilt
 Eks. skilt fjernes

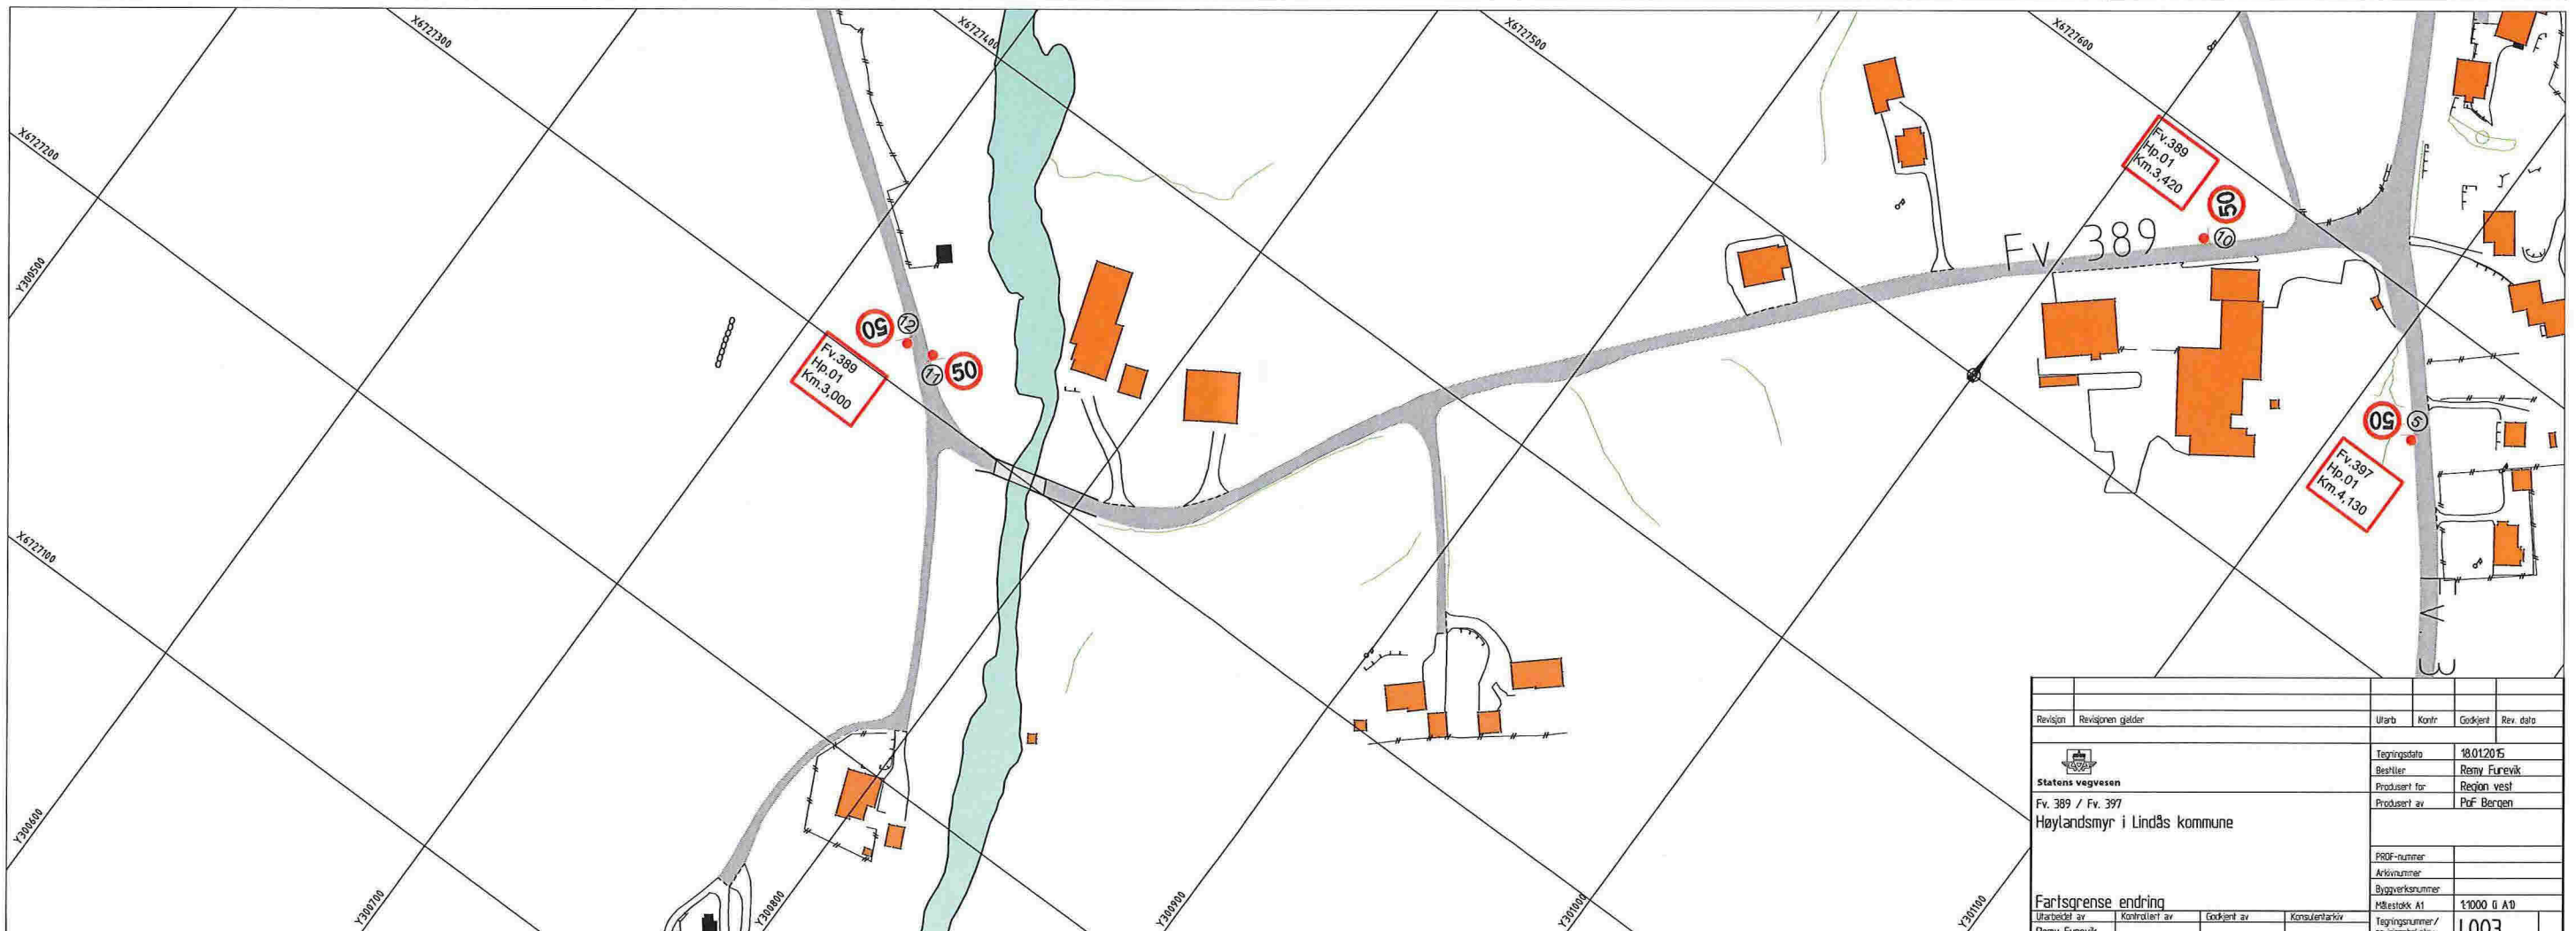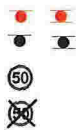

Revisjon	Revisjonen gjelder	Utlarb	Kont	Godkjert	Rev. dato
 Fv. 389 / Fv. 397 Høylandsmyr i Lindås kommune		Tegningsdato	18.01.2015		
Statens vegvesen		Bestiller	Remy Furevik		
Fv. 389 / Fv. 397 Høylandsmyr i Lindås kommune		Prosjekt for	Region vest		
		Prosjekt av	Pof Bergen		
		PROF-nummer			
		Arkivnummer			
		Byggesaksnummer			
		Målestokk A1	1:1000 til A10		
		Tegningsnummer / revisjonsnummer	L003		
Fartsgrense endring Utarbeidet av Remy Furevik		Kontrollert av	Godkjert av	Konsulentarkiv	

SKILTOVERSIKT

POSISJONSNUMMER	SKILTTEGNING	SKILT NR.	STØRRELSE	FOLIEKLASSE	ANTALL NYE SKILT	HØYDE	Eks skilt Flyttes	Eks skilt Fjernes	MERKNAD
①		364.50							Skiltplate fjernes.
②		362.50							Skiltplate i pos. 4 roteres til denne posisjon. 364.50 plate fjernes.
③		362.50							Ingen endring.
④		362.50							Roteres til pos.2
⑤ ⑩ ⑪ ⑫		362.50	MS	1	4	200cm			
⑥ ⑦		364.50	MS	1	2	200cm			
⑧ ⑨		362.50	MS	1	2	200cm			
⑬		362.50							Roteres til pos. 15.
⑭		362.50	MS						Ingen endring.
⑮		362.50							Skiltplate i pos. 13 roteres til denne posisjon. 364.50 plate fjernes.
⑯		364.50							Skiltplate fjernes.

ANNMERKNING

Alle skilt skal plasseresr/monteres i hht. håndbok V320 og håndbok N300.

Alle eksist. skilt skal flyttes / fjernes og erstattes med nye skilt slik skiltplanen viser.

Alle stolperør i 89 mm tykkelse monteres på betongfundament



Skilt og oppsett

Ny skiltposisjon

Eks. skiltposisjon

Eks. skilt

Eks. skilt fjernes

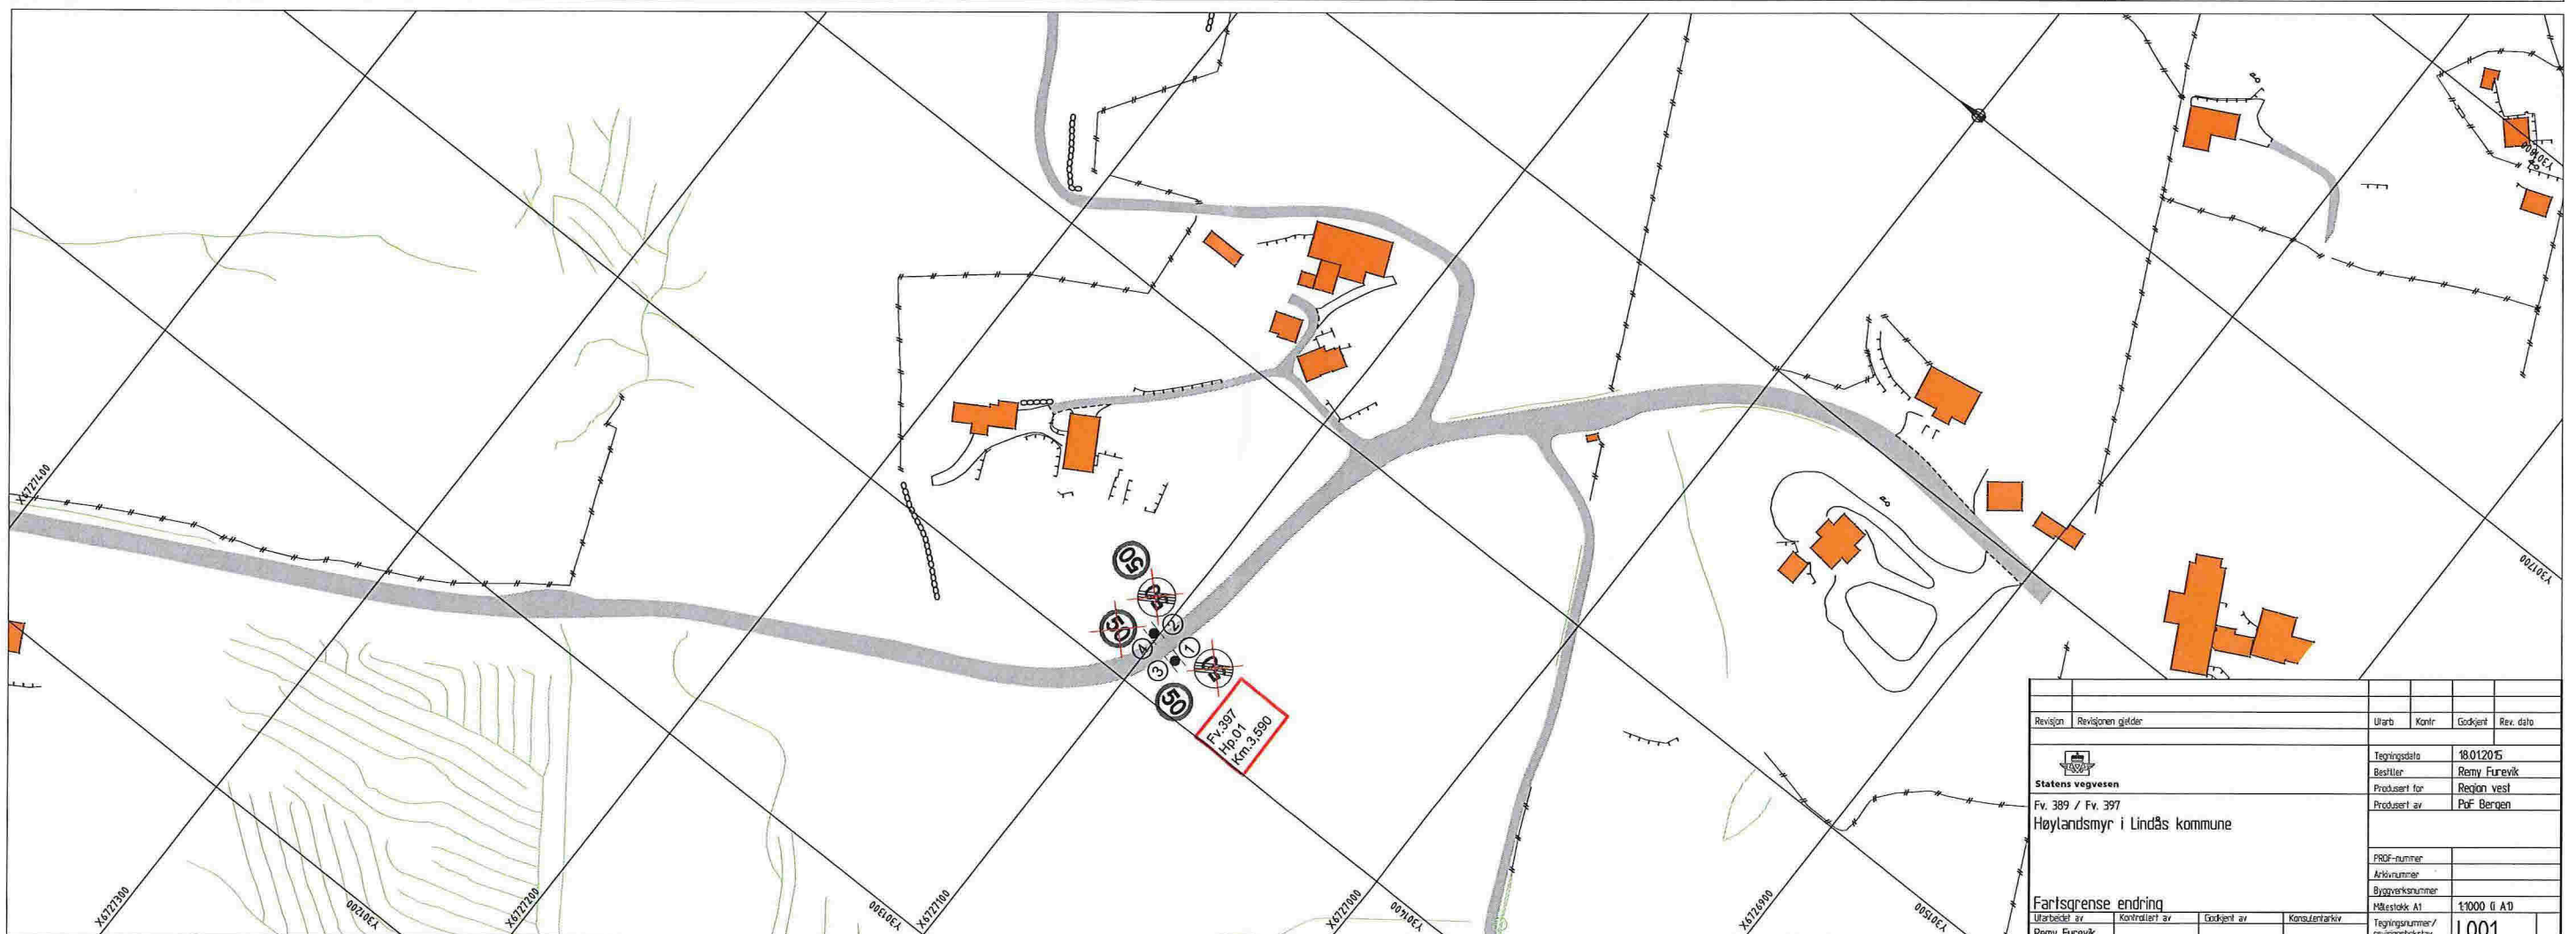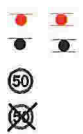

Revisjon	Revisjonen gjelder	Utarb	Kontor	Godkjent	Rev. dato
 Statens vegvesen Fv. 389 / Fv. 397 Høylandsmyr i Lindås kommune		Tegningsdato: 18.01.2015 Bestiller: Romy Furevik Prosjekt for: Region vest Prosjekt av: PøF Bergen			
Fartsgrense endring Utarbeidet av: Romy Furevik Kontrollert av: [] Godkjent av: [] Konsulentarkiv: []		Prosjekt-nummer: [] Arkivnummer: [] Byggeværksnummer: [] Målestokk A1: 1:1000 G A1 Tegningsnummer/Revisjonsnummer: L001			

SKILTOVERSIKT

POSISJONSNUMMER	SKILTTEGNING	SKILT NR.	STØRRELSE	FOLIEKLASSE	ANTALL NYE SKILT	HØYDE	Eks skilt Flyttes	Eks skilt Fjernes	MERKNAD
①		364.50							Skiltplate fjernes.
②		362.50							Skiltplate i pos. 4 roteres til denne posisjon. 364.50 plate fjernes.
③		362.50							Ingen endring.
④		362.50							Roteres til pos.2
⑤ ⑩ ⑪ ⑫		362.50	MS	1	4	200cm			
⑥ ⑦		364.50	MS	1	2	200cm			
⑧ ⑨		362.50	MS	1	2	200cm			
⑬		362.50							Roteres til pos. 15.
⑭		362.50	MS						Ingen endring.
⑮		362.50							Skiltplate i pos. 13 roteres til denne posisjon. 364.50 plate fjernes.
⑯		364.50							Skiltplate fjernes.



ANNMERKNING

Alle skilt skal plasseresr/monteres i hht. håndbok V320 og håndbok N300.

Alle eksist. skilt skal flyttes / fjernes og erstattes med nye skilt slik skiltplanen viser.

Alle stolperør i 89 mm tykkelse monteres på betongfundament

Skilt og oppsett
 Ny skiltposisjon
 Eks. skiltposisjon
 Eks. skilt
 Eks. skilt fjernes

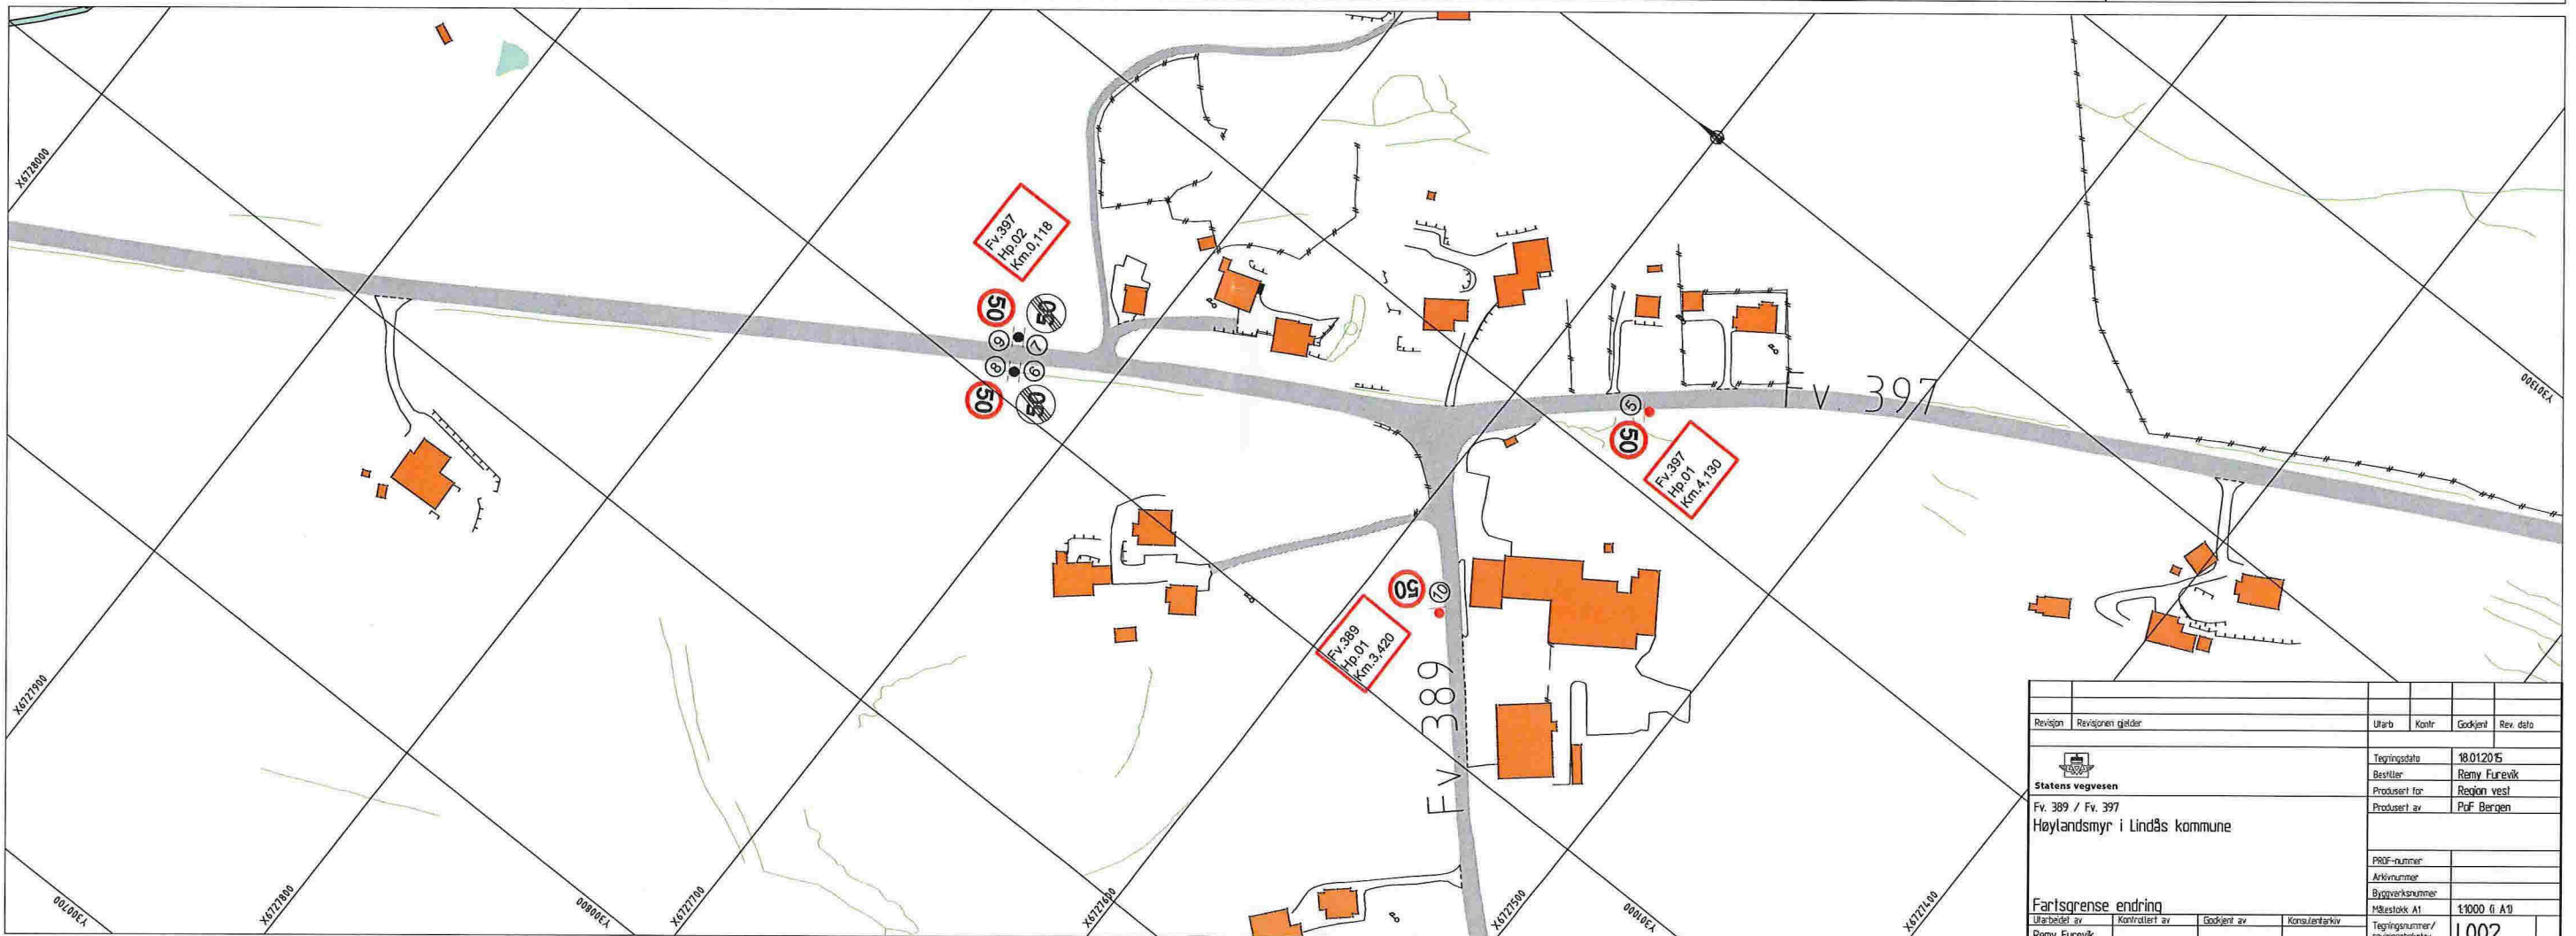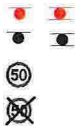

Revisjon	Revisjonen gjelder	Utarb	Kontr	Godkjent	Rev. dato
Statens vegvesen Fv. 389 / Fv. 397 Høylandsmyr i Lindås kommune		Tegningsdato	18.01.2015		
		Bestiller	Remy Furevik		
		Produkt for	Region vest		
		Prosjekt av	Pof Bergen		
Fartsgrense endring		PROF-nummer			
Utarbeidet av		Arkivnummer			
Kontrakt av		Byggesaksnummer			
Godkjent av		Målestokk A1	1:1000 G A19		
Konsulentarkiv		Tegningsnummer/	revisjonsstokk		
Remy Furevik			L002		