

SØKNAD OM FERDIGATTEST

GNR. 239 / BNR. 119
LINDÅS KOMMUNE



Tiltakshaver:
JONNY TOTLANDSDAL

1. Søknad om ferdigattest

2. Tegninger

3. Redegjørelse

4. Gjennomføringsplan

5. Andre vedlegg

Kommunens saksnr.



Søknad om ferdigattest

Pbl § 21-10, SAK10 §§ 8-1 og 8-2

Søknaden gjelder							
Eiendom/ byggested	Gnr.	Bnr.	Festenr.	Seksjonsnr.	Bygningsnr.	Bolignr.	Kommune
	239 119				LINDÅS		
Adresse					Postnr.	Poststed	
					5993	OSTEREIDET	

Ferdigattest	
Tilfredsstillert tiltaket kravene til ferdigattest?	<input checked="" type="checkbox"/> Ja <input type="checkbox"/> Nei Hvis nei, fyll ut informasjonen nedenfor.
Det gjenstår følgende arbeider av mindre vesentlig betydning som vil bli utført innen 14 dager:	Dato
Type arbeider	
Bekreftelse på at disse arbeidene er utført vil være kommunen i hende innen:	Dato

Oppdatert dokumentasjon	
Er det foretatt ikke søknadspliktige endringer/justeringer i forhold til tillatelsen?	
<input type="checkbox"/> Ja <input checked="" type="checkbox"/> Nei	Hvis ja, vedlegg oppdatert situasjonsplan, tegninger eller dokumentasjon som viser hva som er utført.


Sluttrapport for avfall		
Sluttrapport av	Dato	vedlegges søknaden
Ansvarlig søker forplikter seg til å påse at sluttrapporten blir ajourført og oppbevart.		Vedlegg nr. K -

Varmesystem			
Energiforsyning		Varmefordeling	
<input checked="" type="checkbox"/> Elektrisitet	<input type="checkbox"/> Sol	<input type="checkbox"/> Vannbåren gulvvarme	<input type="checkbox"/> Ikke relevant
<input type="checkbox"/> Biobrensel	<input type="checkbox"/> Gass	<input type="checkbox"/> Vannbåren radioator	
<input type="checkbox"/> Varmepumpe - luft	<input type="checkbox"/> Olje/parafin	<input checked="" type="checkbox"/> Luftoppvarming	
<input type="checkbox"/> Varmepumpe - berg/sjø	<input type="checkbox"/> Annet	<input type="checkbox"/> Kamin/ovn/peis	
<input type="checkbox"/> Fjernvarme/spillvarme		<input type="checkbox"/> Annet	

Erklæring	
<input checked="" type="checkbox"/>	Det bekreftes at tilstrekkelig dokumentasjon som grunnlag for driftsfasen er overlevert byggherrens eier

Vedlegg			
Beskrivelse av vedlegg	Gruppe	Nr. fra – til	Ikke relevant
Situasjonsplan, avkjøringsplan	D	-	<input checked="" type="checkbox"/>
Tegninger, plan, snitt, fasade	E	1 - 1	<input type="checkbox"/>
Redegjørelser/kart	F	1 - 1	<input type="checkbox"/>
Gjennomføringsplan	G	1 - 1	<input type="checkbox"/>
Sluttrapport for avfallsplan og miljøsaneringsbeskrivelse	K	-	<input checked="" type="checkbox"/>
Boligspesifikasjon i matrikkelen	H	-	<input checked="" type="checkbox"/>
Uttalelser fra andre offentlige myndigheter	I	-	<input checked="" type="checkbox"/>
Andre vedlegg	Q	1 - 2	<input type="checkbox"/>

Underskrifter			
Ansvarlig søker for tiltaket (for tiltak etter pbl § 20-1)		Tiltakshaver (bare for tiltak uten ansvarlig søker pbl § 20-2)	
Foretak Arkoconsult As		Navn	
Kontaktperson Tom Andre Sivertsen	Telefon 56390003	Mobiltelefon 92297292	Kontaktperson
E-post post@arkoconsult.no	E-post		Telefon
Dato 01.06.15	Underskrift Tom Andre Sivertsen		Mobiltelefon
Gjentas med blokkbokstaver TOM ANDRE SIVERTSEN	Gjentas med blokkbokstaver		Underskrift

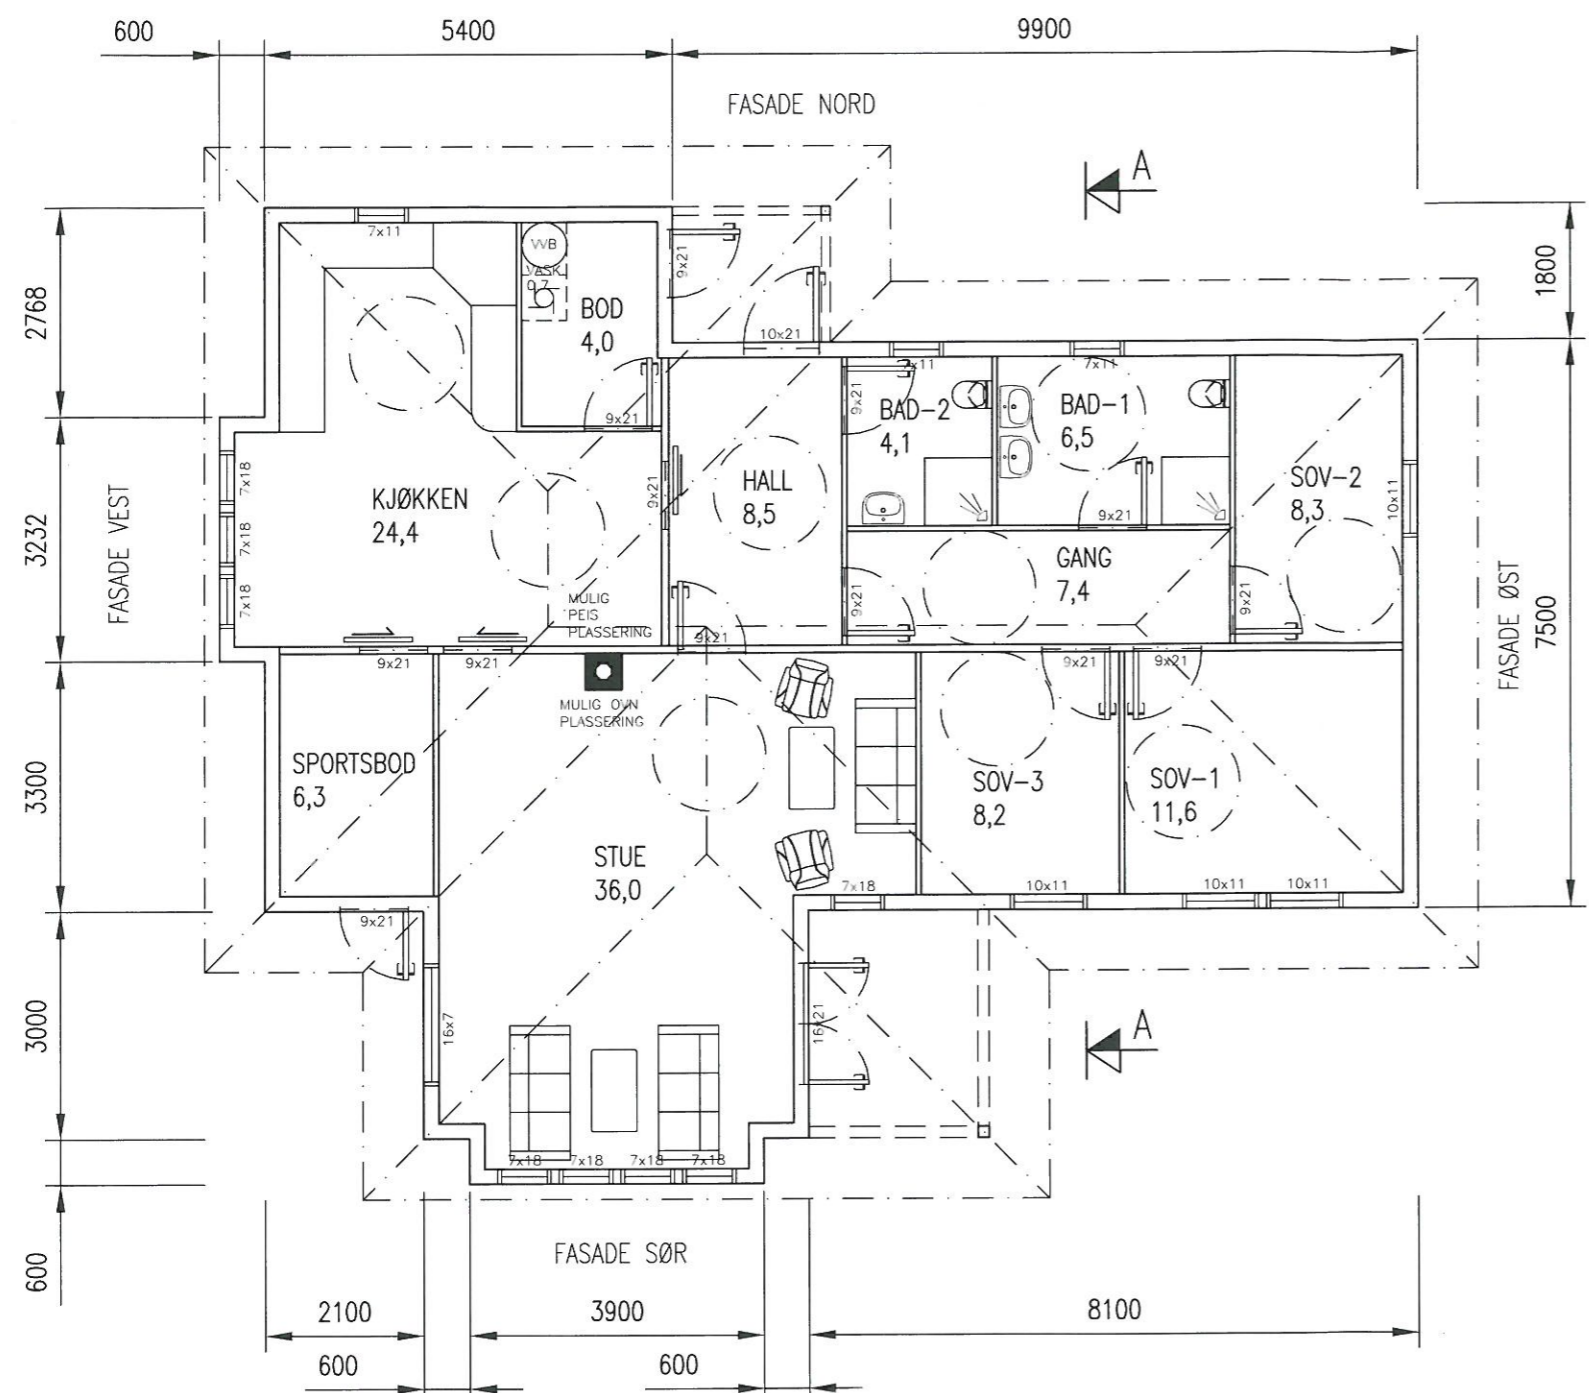

PLAN

BRA : 141,1 m²
 BYA : 155,0 m²

01.06.15/LAH	DATE/SIGN	NOTE! * PART OF DRAWING MAY NOT BE SHOWN IN SCALE * DO NOT TAKE MEASURES ON DRAWING * ONLY RELAY ON GIVE DIMENSIONS	ACCORDING TO INTERNATIONAL LAWS, THIS DRAWING IS THE PROPERTY OF ARKOCONSULT OVE HÅLAND. THE DRAWING CAN NOT BE USED, MADE PUBLIC OR HANDED OVER TO A THIRD PART WITHOUT OUR WRITTEN CONSENT. ANY INFRINGEMENT WILL LEAD TO LEGAL PROCEEDINGS.	
	A VIST VASKEROM/BOD AREAL	REV. DESCRIPTION	TOTLANDSDAL BYGG AS	REVISION/DATE: A/01.06.15
NY ENEBOLIG, EKNES, 239/119			PROJECT NO.: 2012123	
PLANTEGNING			DRAWING NO.: 01712123A01	
		SCALE: 1:100	FORMAT: A3	
		DRAWN: OH	DATE: 25.09.2012	
		CHECKED:	DATE:	
		ARKOCONSULT ARKOCONSULT Ove Håland, Bullåsen 3, 5281 Valest.f. Tel.: 56390003 - Fax.: 56191130 - Mob.: 93241511 Mail: post@arkoconsult.no - Org.nr.: 986393579 MVA		

Lindås kommune
Avd. byggesak
Kvernhusmyrane
5914 Isdalstø

Arkoconsult AS
Postboks 103
5291 Valestrandsfossen
Telefon: 56 39 00 03
Telefaks: 56 19 11 30
E-post: post@arkoconsult.no
www.arkoconsult.no

Deres ref:
2013/928

Vår ref:
Tom Andre Sivertsen

Dato:
12.05.2015

SØKNAD OM FERDIGATTEST VED GBNR. 239/119 I LINDÅS KOMMUNE

Det søkes herved ferdigattest ved gbnr. 239/119 i Lindås kommune. Tiltakshaver er Jonny Totlandsdal. Tiltaket består i oppføring av enebolig.


Det er innhentet samsvarserklæringer fra samtlige utførende foretak. Det gjenstår ikke arbeider som er til hinder for ferdigattest. Gjennomføringsplan er oppdatert og vedlagt.

Vi gjør oppmerksom på at plassering er endret i forhold til hva som ble omsøkt. Det er sendt inn egen endringssøknad på dette. Ny plassering er vist på innmålingsdata fra Vest Oppmåling, se vedlegg Q-2.

Vi legger ved ny plantegning som viser at kravet til bodplass er oppfylt, se vedlegg E-1, jf. vilkår i vedtak.

Det legges også ved bekreftelse på at eiendommen er tilkoblet offentlig vann og avløp, se vedlegg Q-1.

Dersom dere ønsker ytterligere informasjon vedrørende saken, ta gjerne kontakt på telefon eller e-post for raskt svar.


Med vennlig hilsen/Best Regards,

Fossen Senter, Postboks 103
5291 Valestrandsfossen
Tom Andre Sivertsen
Jurist, Byggesak Org. Nr. 997 089 782

Direkte: +47 56390003 | Mobil: +47 92297292
Fax: +47 56191130
Epost: tas@arkoconsult.no

 arkoconsult

Lindås, gnr 239 bnr 119, Eknes
Data på innmålt grunnmur

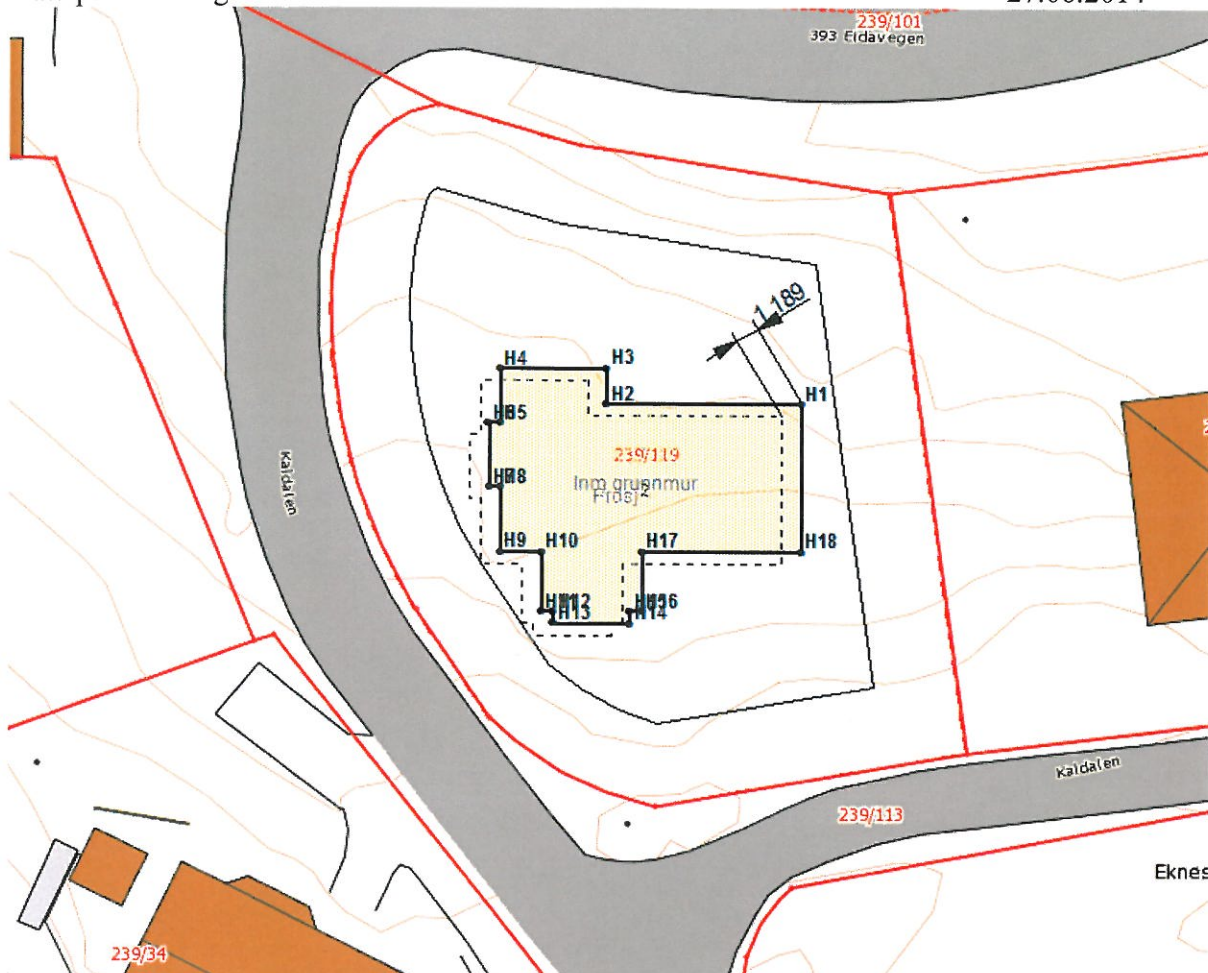27.06.2014



PunktID	N-koord.	Ø-koord.	Høyde
H1	6723829,23	305441,25	28,60
H2	6723829,22	305431,36	28,61
H3	6723831,04	305431,35	28,61
H4	6723831,00	305425,96	28,61
H5	6723828,24	305425,96	28,61
H6	6723828,24	305425,37	28,61
H7	6723825,01	305425,38	28,61
H8	6723825,01	305425,99	28,61
H9	6723821,72	305425,98	28,61
H10	6723821,72	305428,08	28,61
H11	6723818,71	305428,08	28,61
H12	6723818,72	305428,67	28,61
H13	6723818,11	305428,68	28,62
H14	6723818,10	305432,57	28,61
H15	6723818,71	305432,57	28,61
H16	6723818,71	305433,17	28,60
H17	6723821,72	305433,17	28,61
H18	6723821,74	305441,27	28,60

Vest Oppmåling AS

PB 84, 5293 Lonevåg

Tel 5639 4000 Mob 905 12 583

