


Lindås, gnr 239 bnr 119, Eknes  
Data på innmålt grunnmur

27.06.2014

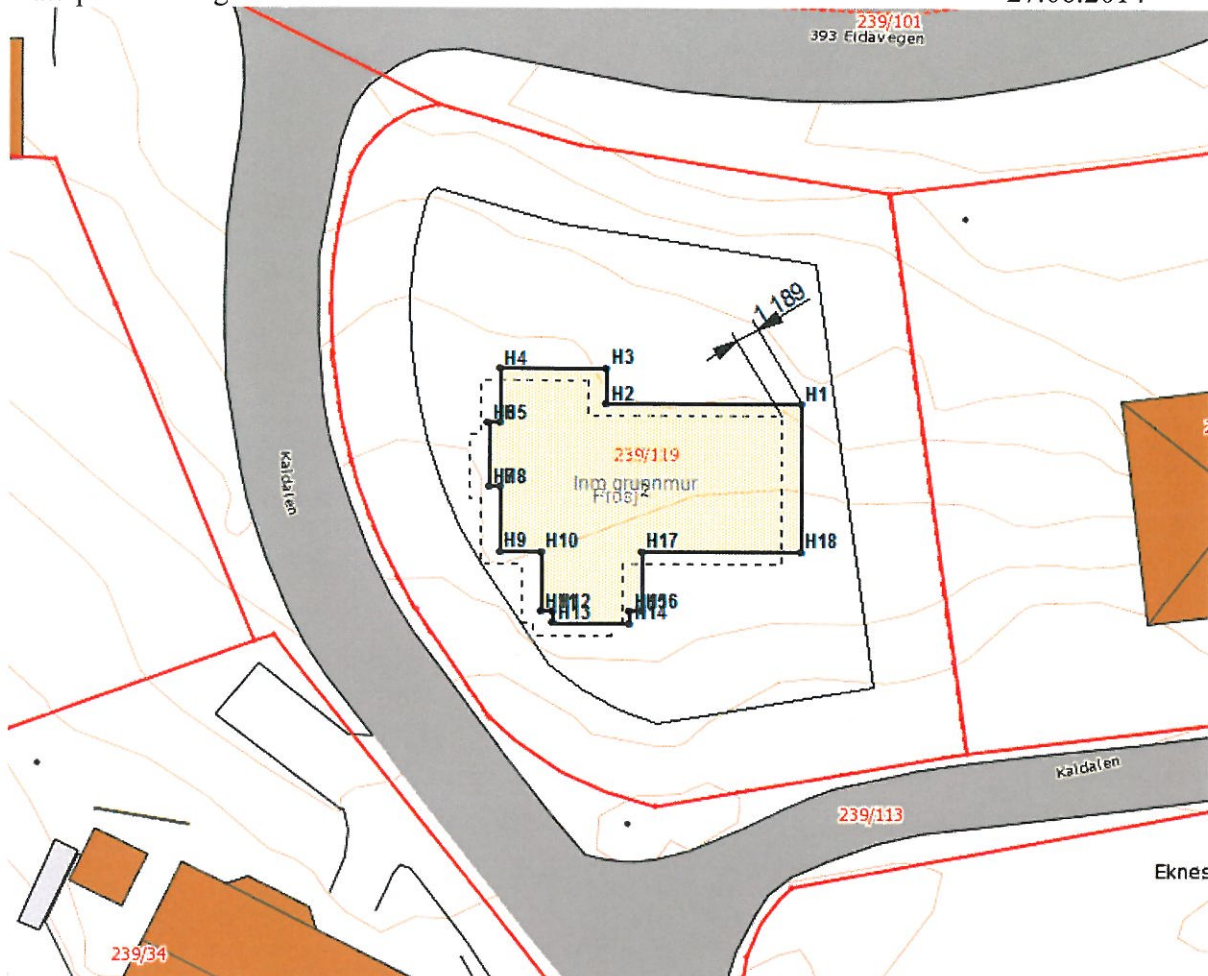

PunktID	N-koord.	Ø-koord.	Høyde
H1	6723829,23	305441,25	28,60
H2	6723829,22	305431,36	28,61
H3	6723831,04	305431,35	28,61
H4	6723831,00	305425,96	28,61
H5	6723828,24	305425,96	28,61
H6	6723828,24	305425,37	28,61
H7	6723825,01	305425,38	28,61
H8	6723825,01	305425,99	28,61
H9	6723821,72	305425,98	28,61
H10	6723821,72	305428,08	28,61
H11	6723818,71	305428,08	28,61
H12	6723818,72	305428,67	28,61
H13	6723818,11	305428,68	28,62
H14	6723818,10	305432,57	28,61
H15	6723818,71	305432,57	28,61
H16	6723818,71	305433,17	28,60
H17	6723821,72	305433,17	28,61
H18	6723821,74	305441,27	28,60

LINDÅS KOMMUNE  
LINDÅS KOMMUNE - VAR AVDELING  
5914 ISDALSTØ

Org.nr. 935 084 733  
Telefon 56 37 50 00  
Telefax 56 37 50 27  
Bankkonto 1503 22 54583  
Bankens BIC adresse DNBANOKKXXX  
Bankens IBAN NO36 1503 2254 583

TOTLANDSDAL BYGG AS  
EKNES 51

FAKTURANUMMER 62002368  
Fakturadato 22.11.2013  
Forfallsdato 20.12.2013  
Termin  
Gjelder

TOTLANDSDAL BYGG AS

774

AVGIFTSTYPE	SATS	GRUNNLAG	TOTALT
TILKNYT.GEBYR VATN	8440,00	1,00	8440,00*
TILKNYT.GEBYR KLOAKK	10386,00	1,00	10386,00*
Gbnr 239/119 Eknes ytre. Bustad.			

Pro nr  
40 239/119 Eknes

25% MVA AV KR. 18.826,00 (MERKET \*) 4.706,50

"Etter forfall vert det rekna 9,50 p.a. Ved purring kr. 63,00"

**Kvittering**

Innbetalt til konto	Beløp	Betalerens kontonummer	Blankettnummer
1503 22 54583	23.532 50		6312985189

**Betalingsinformasjon**

Resk.nr.: 00077040  
Fakt.nr.: 62002368  
Ref. Avtalegiro: 00077040000000145  
Ref. eFaktura: 00077040

**GIRO**

Underskrift ved girering

Betalingsfrist  20.12.2013

Bel - 20/12-13

**Betalt av**

TOTLANDSDAL BYGG AS  
EKNES 51

5993 OSTEREIDET

**Betalt til**

LINDÅS KOMMUNE  
REKNESKAPSAVDELINGA

5914 ISDALSTØ

Belast konto

Kvittering tilbake

Kundeidentifikasjon (KID)	Kroner	Øre	Til konto	Blankettnummer
00077040000000145	23532	50 < 0 >	15032254583	<6312985189>