
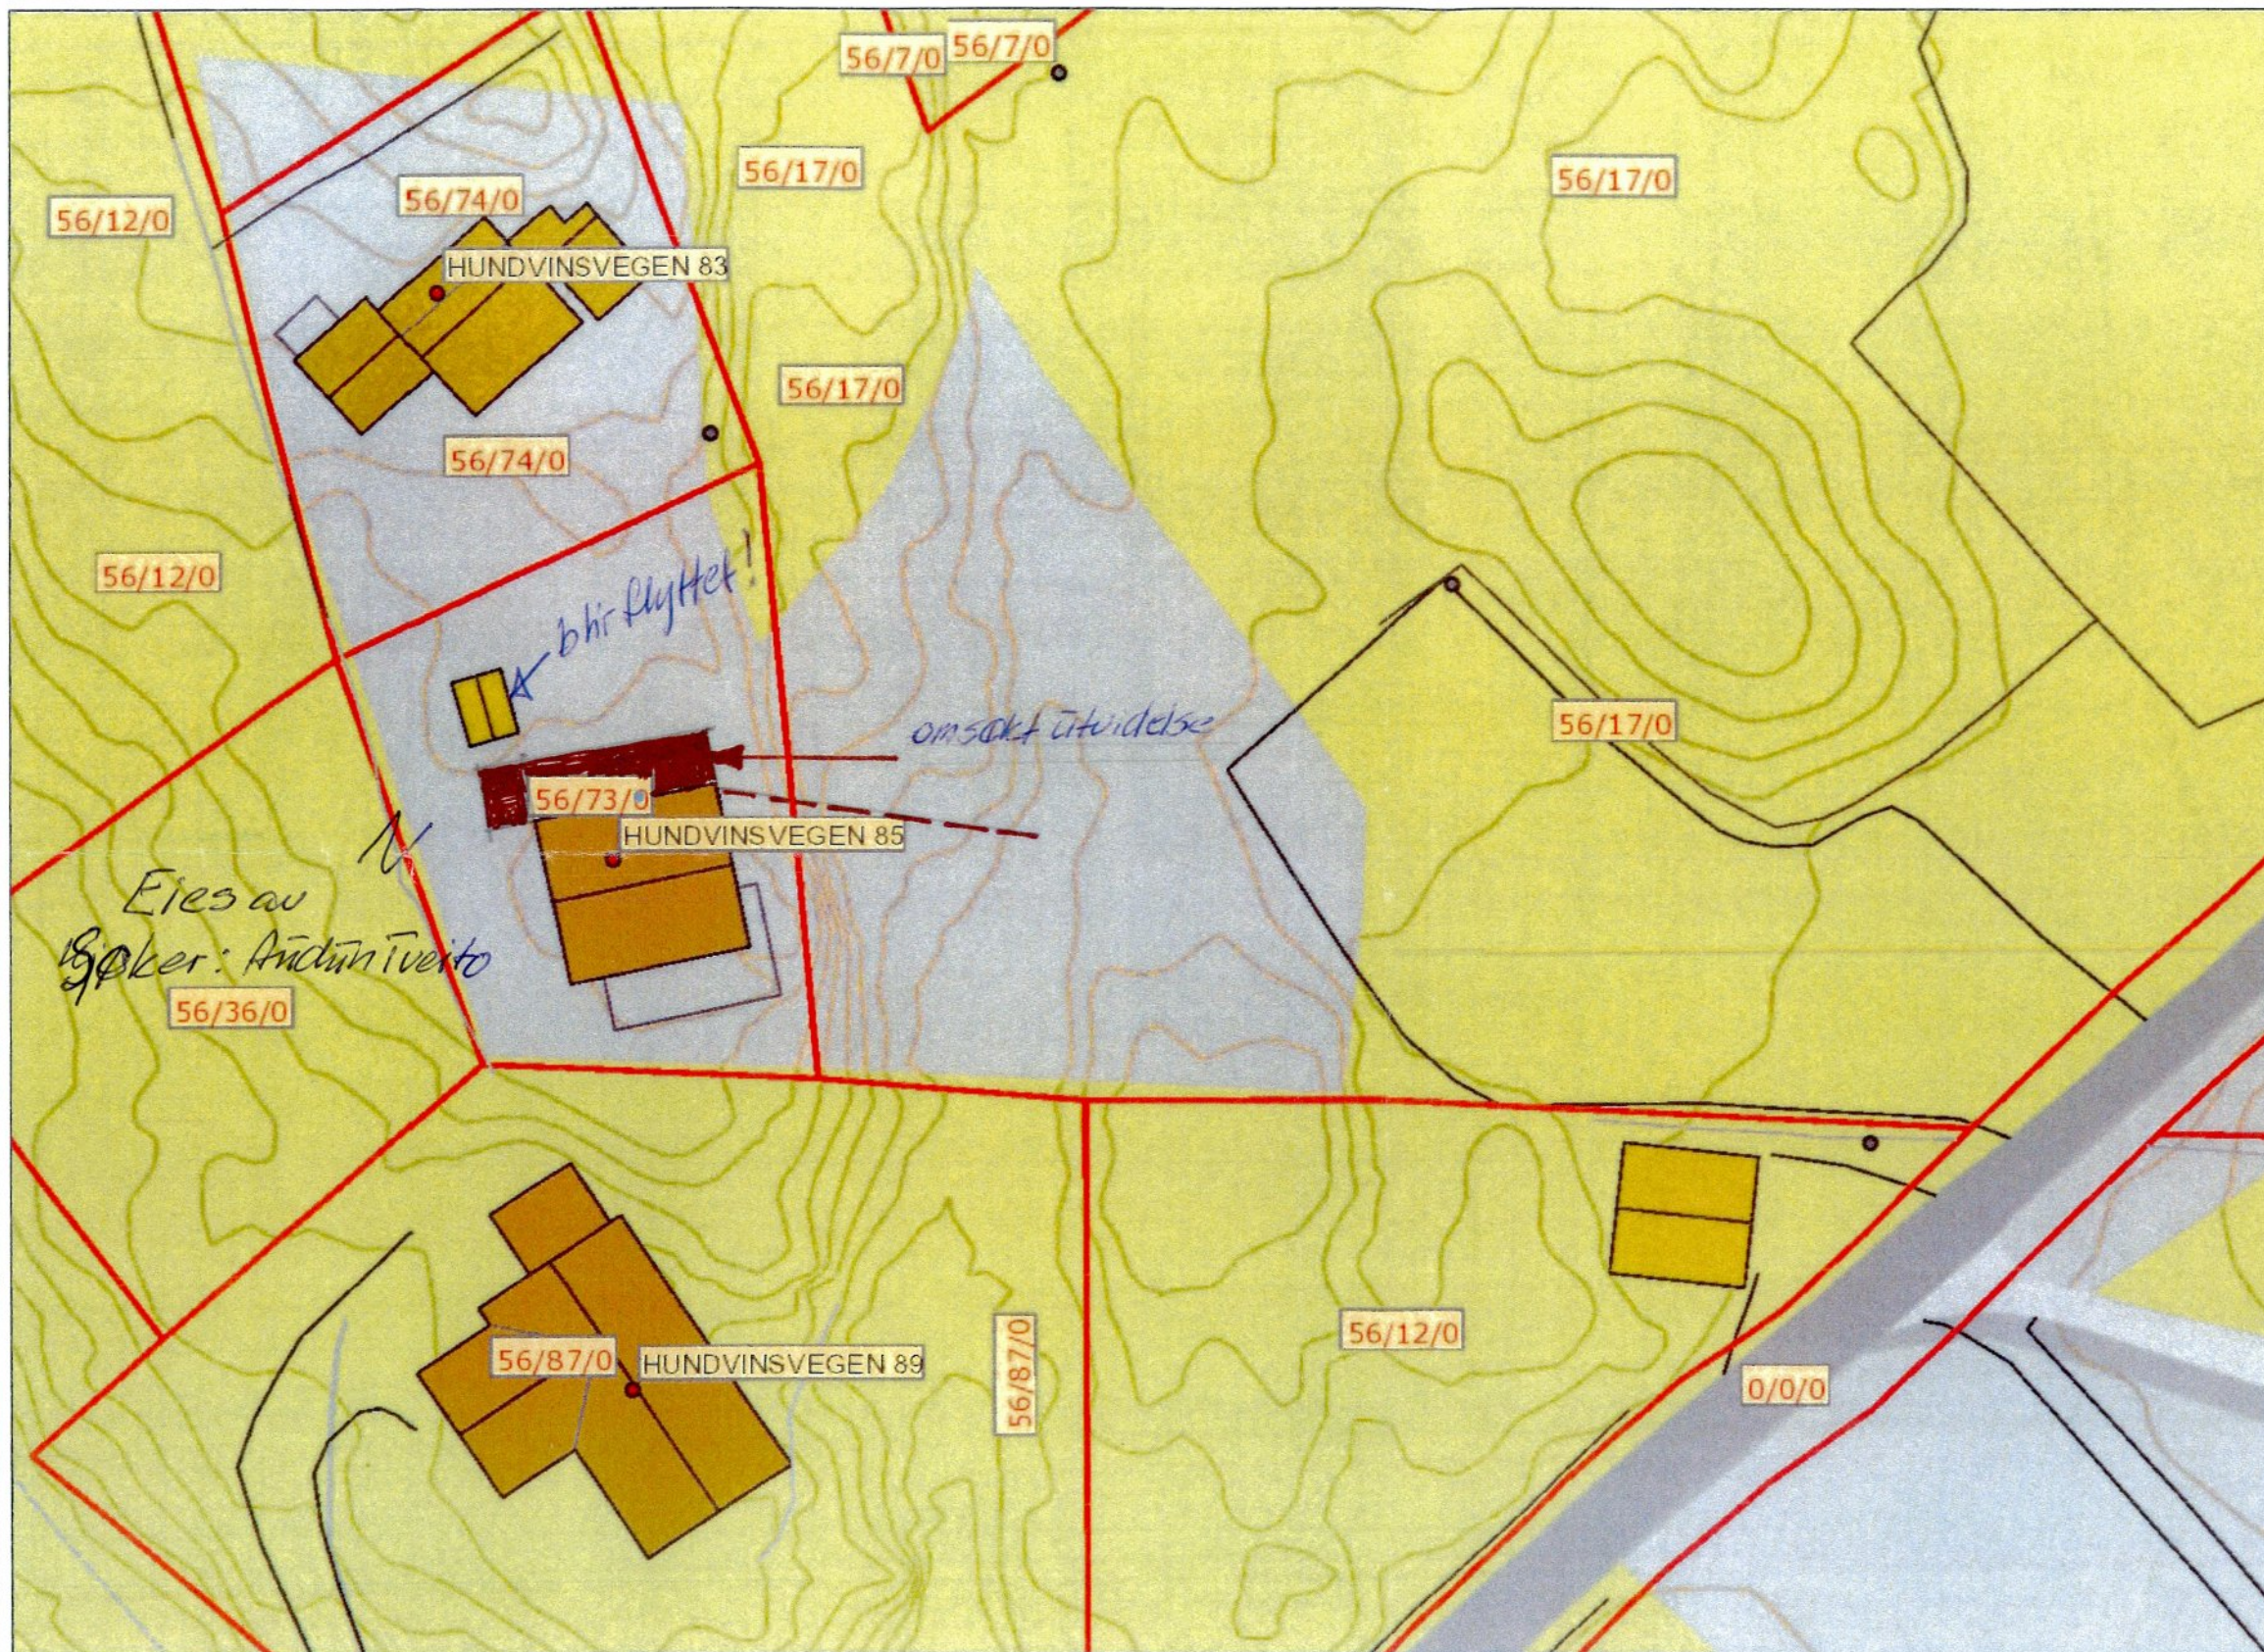


Tittel:

www.nordhordlandskart.no

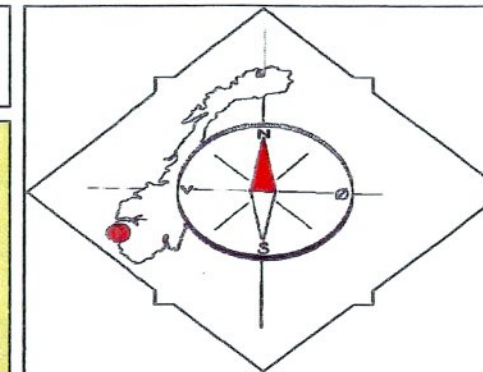

**Teiknforklaring**

**Adressepunkt**

- Gateadresse
- Matrikeladresse

**Ei\_nettpunkt**

- Fordelingsskap
- Mast
- Nettstasjon Kiosk eller Mast
- Stolpe enkel og stor
- VeilysIKabel
- Vindkraftverk

**VA\_punkt**

- Hydrant
- Kum
- Sluk

• Plan\_tiltakspunkt

☆ Servituttpunkt

• Byggpunkt

▲ Naturinfopunkt

• Vegpunkt

— Arealbrukslinje

— Plan\_tiltakslinjer

**Ei\_net**

- Kontaktledningsak
- Høyspent
- Mast EI
- Mast Tele
- Nettstasjon
- Stolpe

**Anleggslinje**

- Annet gjerde

1: 500

LINDÅS KOMMUNE

Klassering 56/73

13.01.2012

0,0 0 Avstand / 0,0 Kilometers

Kartet skal ikkje brukast til navigasjon. Publisering av kartet er ikkje tillate utan løyve frå eigar av data (Norge Digitalt).

Notat

W/0509  
TALA

Løpent.  
Tilgangskode