


79353

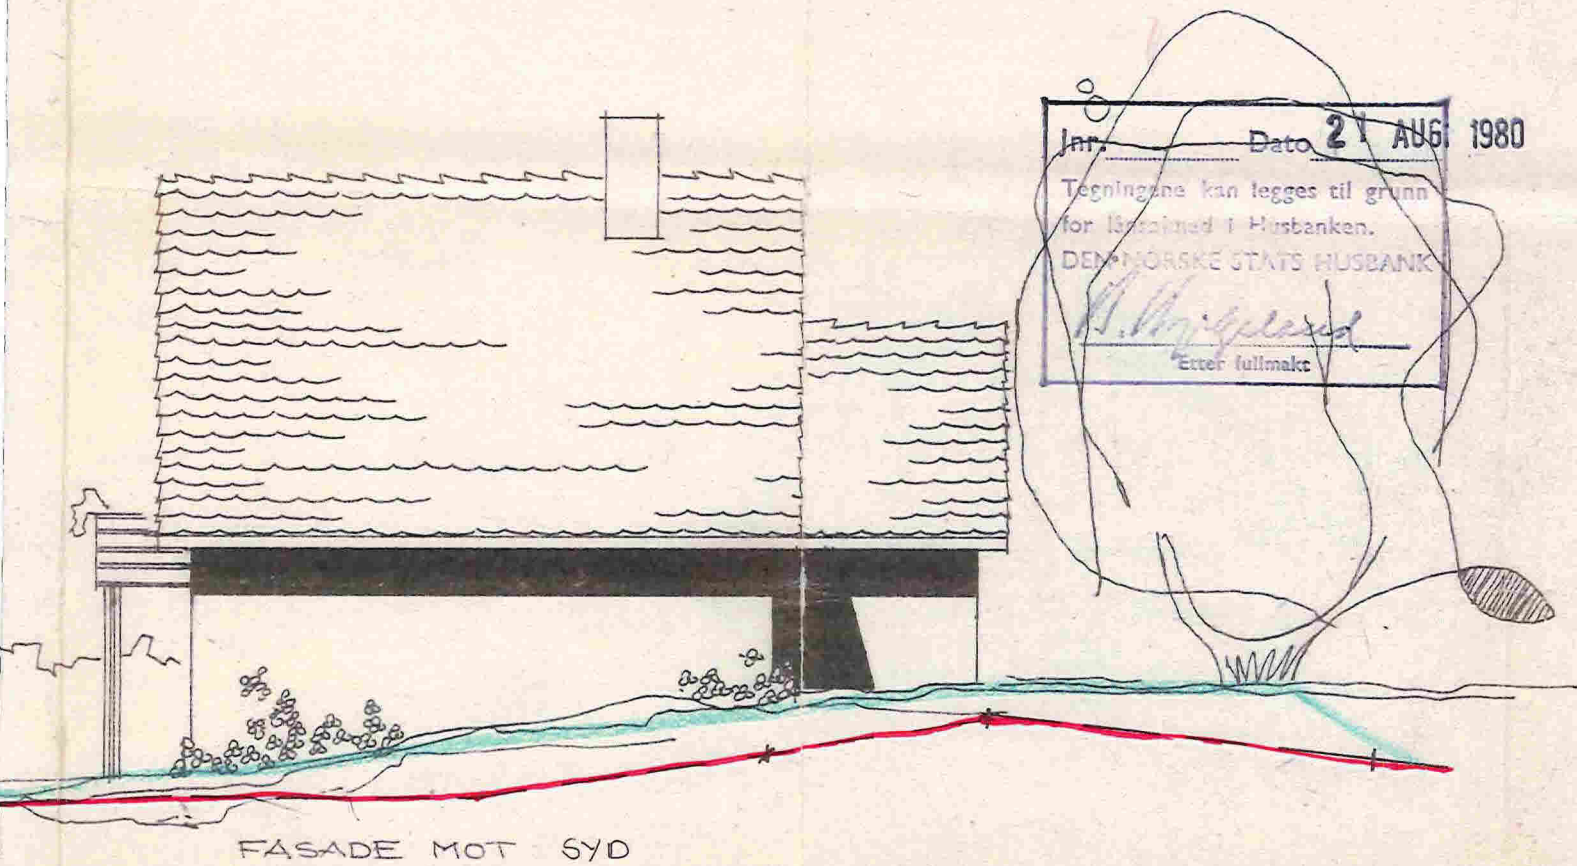

Inn. Dato 21 AUG 1980
 Tegningene kan legges til grunn
 DEN NORSKE STATS HUSBANK
H. N. Nilsen
 Etter fullmakt

GBNIR 146.37


Husb.reg.nr: 019-77

UCS	224/92	REV. ERTE VAREDEK.	inntegn. terr.	S.H. 8/8-80
REV	ANT.	REVIDERINGEN GJELDER		15.2.79
BYGGHERRE			ERST. FOR	ERST. AV
ENEBOELIG FOR			TORILL OG MORGAN ØREN	
BYGGEPLASS			YTRE FOSSE, LINDÅS	
TEGN.		<i>[Signature]</i>	TEGN. NR.	
GODKI.		<i>[Signature]</i>	443455	
MAL		1:100	PROSJ. NR.	
DATO		31-77	Underlagsoversikt: 218bbb	


rettigheter til denne tegning
 ører Block Watne.
 staker er ansvarlig for
 vert misbruk.

Block Watne **W**
 G. Block Watne as
 Block Watne Bygg as
 Block Watne Hus as

GBNR - 146-37

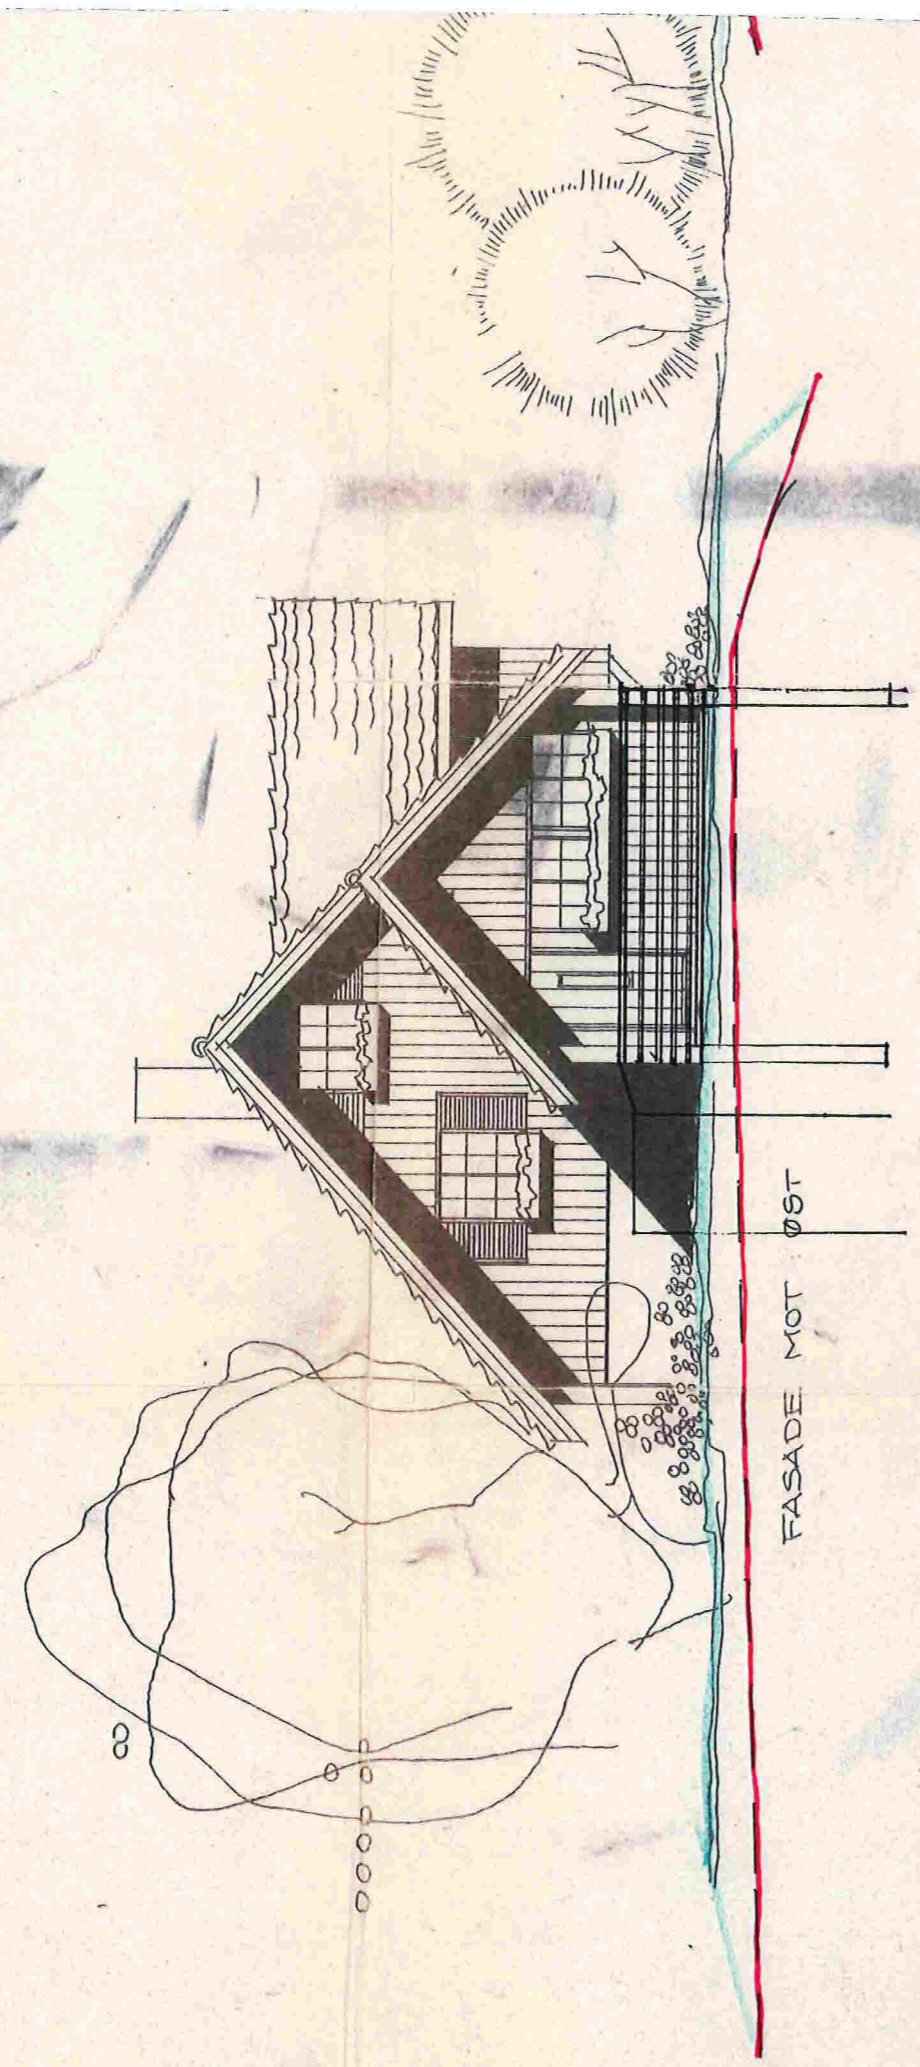

FASADE MOT ØST

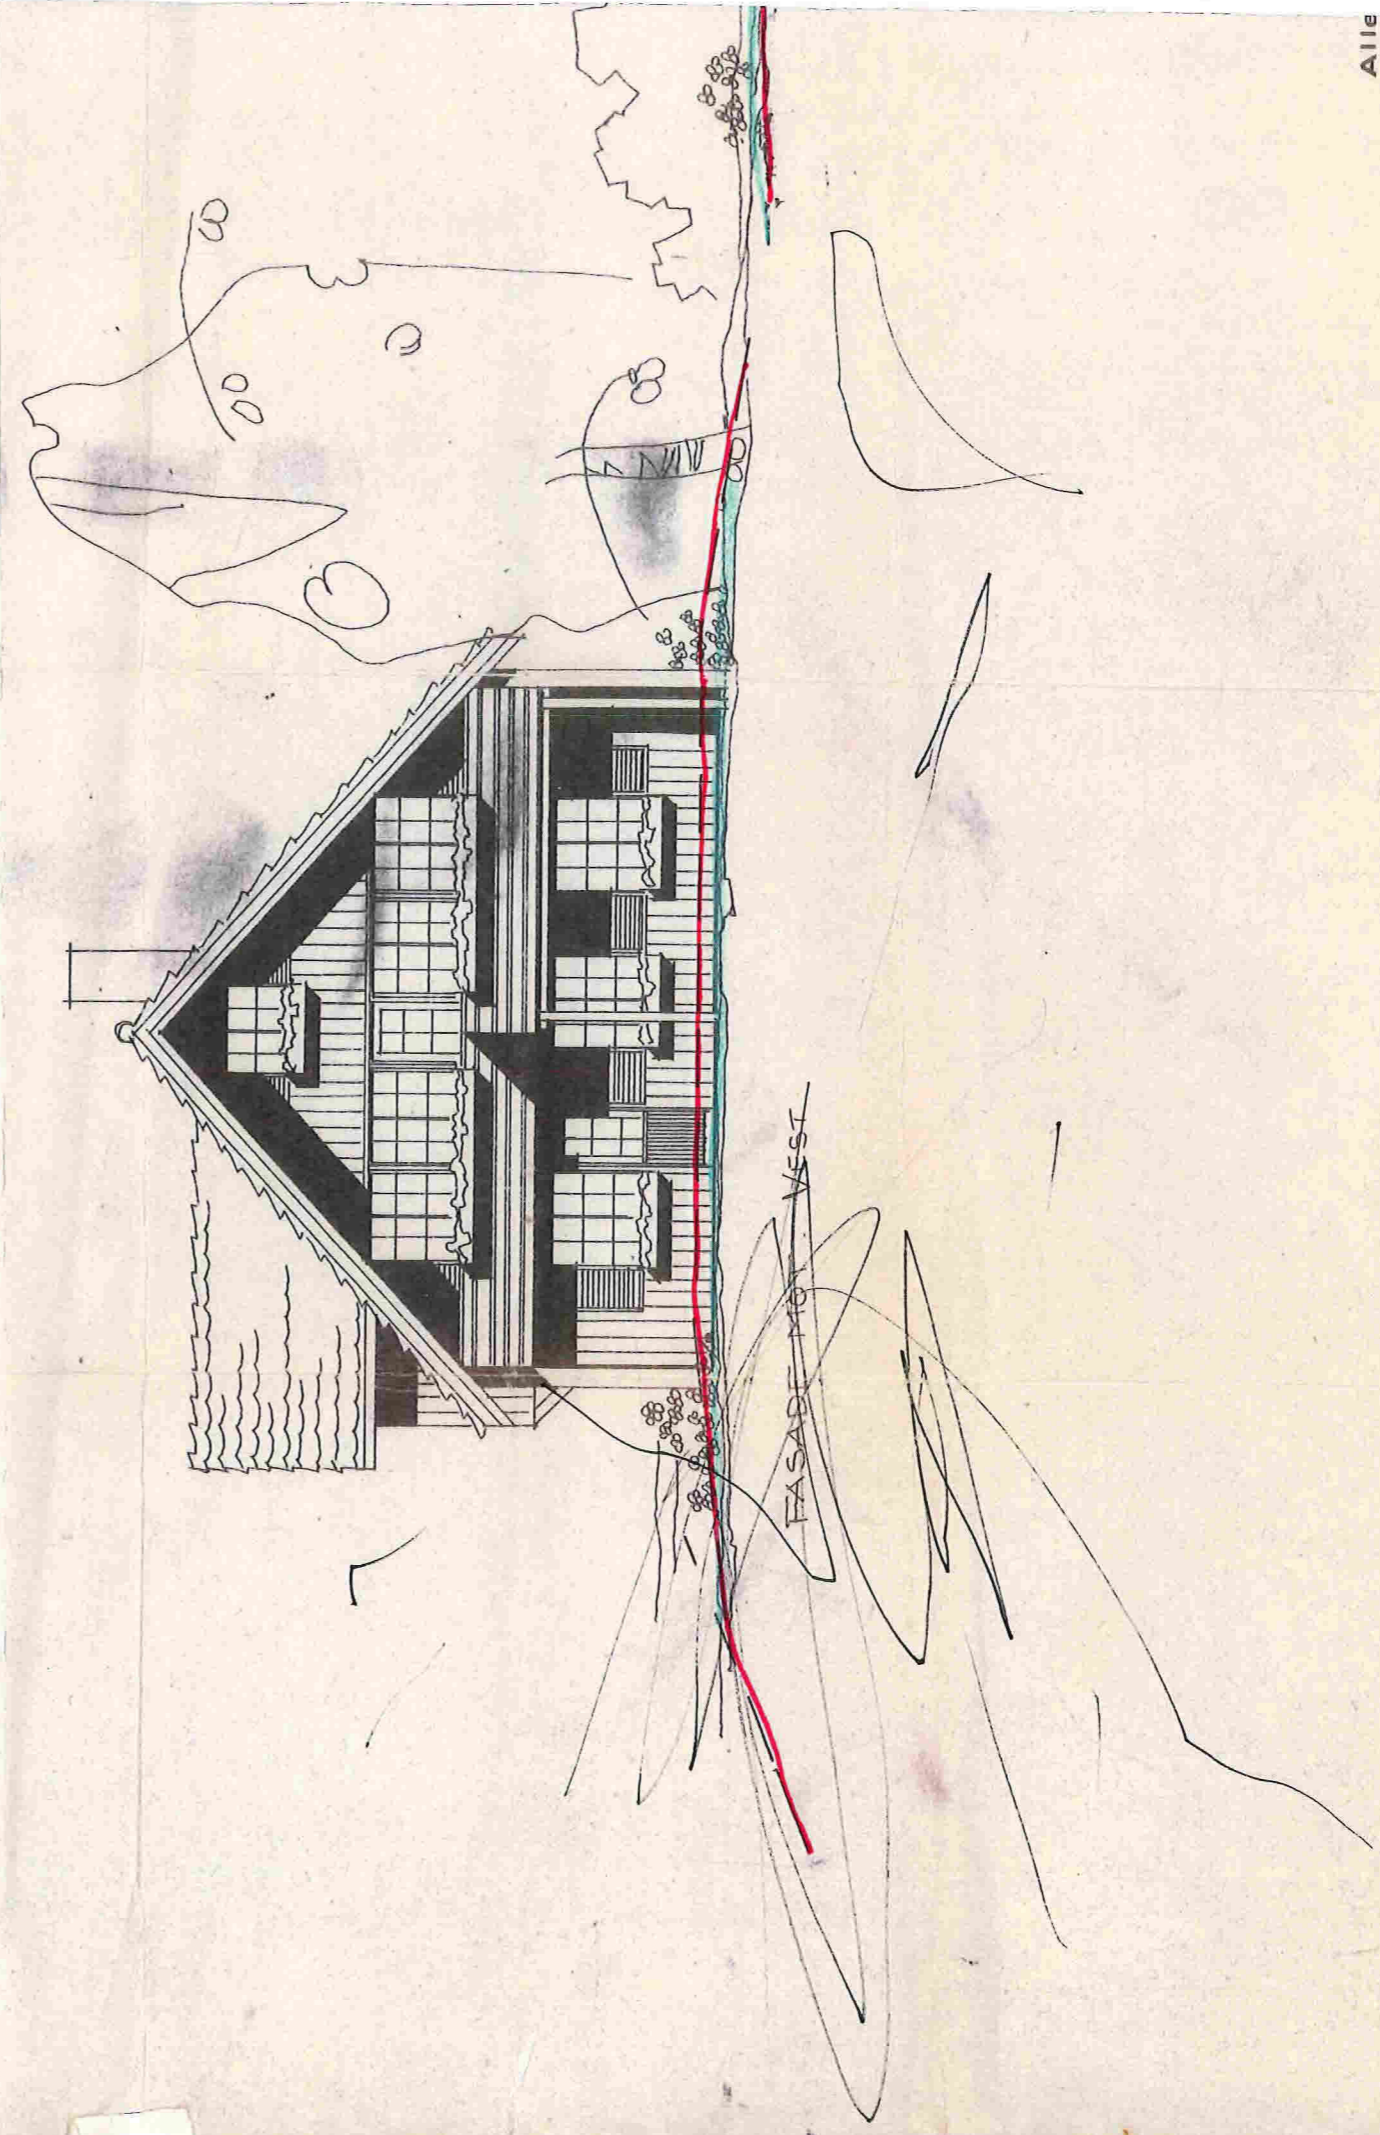

FASADE MOT VEST

Alle
tilh
Moi
eth