



For matrikkelenhet:

Kommune: 1263 - LINDÅS
Gårdsnummer: 202
Bruksnummer: 158

Utskriftsdato/klokkeslett: 04.06.2015 kl. 12:31
Produsert av: Liv Berit Ones
Attestert av: Lindås kommune

Liv Berit Ones
Lindås kommune

Orientering om matrikkelbrev

Matrikkelbrevet er hjemlet i «Lov om eigedomsregistrering» (matrikkelova) av 17. juni 2005. Etter definisjonen i matrikkelovens § 3 d) er matrikkelbrevet en attestert utskrift av matrikkelen som viser alle registrerte opplysninger om en matrikkelenhet ved oppgitt dato.

Om fullstendighet og nøyaktighet i matrikkelbrevet

Matrikkelen ble etablert ved konvertering av data fra tidligere registre. Det kan variere hvor gode disse dataene er med hensyn på fullstendighet og nøyaktighet. I enkelte tilfeller kan grensepunkt og grenselinjer mangle helt eller delvis eller være feil registrert. Det kan også være feil og mangler ved registrert bygnings- og adresseinformasjon. Fullstendighet og stedfestingsnøyaktighet er generelt bedre innenfor enn utenfor tettbygd strøk. Vær oppmerksom på at for mange matrikkelenheter og bygg hefter usikkerhet ved arealet som oppgis.

For utfyllende informasjon: www.kartverket.no/matrikkelbrev

Matrikelenhet

Matrikelenhetstype: Grunneiendom
Bruksnavn: HJELMÅS
Etableringsdato: 28.05.2015
Skyld: 0
Er tinglyst: Ja
Har festegrønner: Nei
Er seksjonert: Nei

Arealrapport

Tekst: Areal (m2) Kommentar
Beregna areal for 202 / 158 24 417,7

Eierforhold

Tinglyste eierforhold

Rolle	Status	Føds.d./org.nr	Navn	Bruksenhet	Adresse	Andel
Hjemmelshaver		050139	KÅLÅS KJELL ODDMUND	HJELMÅSEN 1	5915 HJELMÅS	1 / 1

Forretninger

Forretningstype	Årsak til feilretting	Tinglysningsstatus	Tinglysningsstatusdato	Forretningsdato	Matrikelføringsdato	Signatur
-----------------	-----------------------	--------------------	------------------------	-----------------	---------------------	----------

Oppmålingsforretning

29.04.2015 27.05.2015 1263onl

Oppmålingsforretning

Tinglyst

02.06.2015 29.04.2015 27.05.2015 1263onl

Rolle
Avgiver
Mottaker

Matrikelenhet
1263 - 202/1
1263 - 202/158

Arealendring
-24 417,6
24 417,7

Bygning og bygningssending

Byggningsnr: 176 337 478

Løpenr:

Bygningstypingstype: Garasjeuthus

Bygningstype: Garasjeuthus anneks til bolig

Næringsgruppe: Annet som ikke er næring

Bygningstatus: Tatt i bruk

Energikilder:

Bruksenheter

Adresse

Bebygd areal: 0
Bruksareal bolig: 0
BRA annet: 0
Bruksareal totalt: 0
Alternativt areal: 0
Alternativt areal 2: 0
Oppvarming:

0 Ant. boliger:

0 Ant. etasjer:

0 Vannforsyning:

0 Avløp:

0 Har heis:

0

Nei

Datoer:

Rammestillingstilatelse:

Igangsettningstilatelse:

Tatt i bruk:

Midl. brukstilatelse:

Ferdigattest:

Bruksenhetsnummer

Bruksenhetstype

Ant. rom

WC

Matrikkelenhet

Unummerert bruksenhet


0


0

202/158

Oversiktskart for 202 / 158

Målestokk 1:10 000
EUREF89 UTM Sone 32

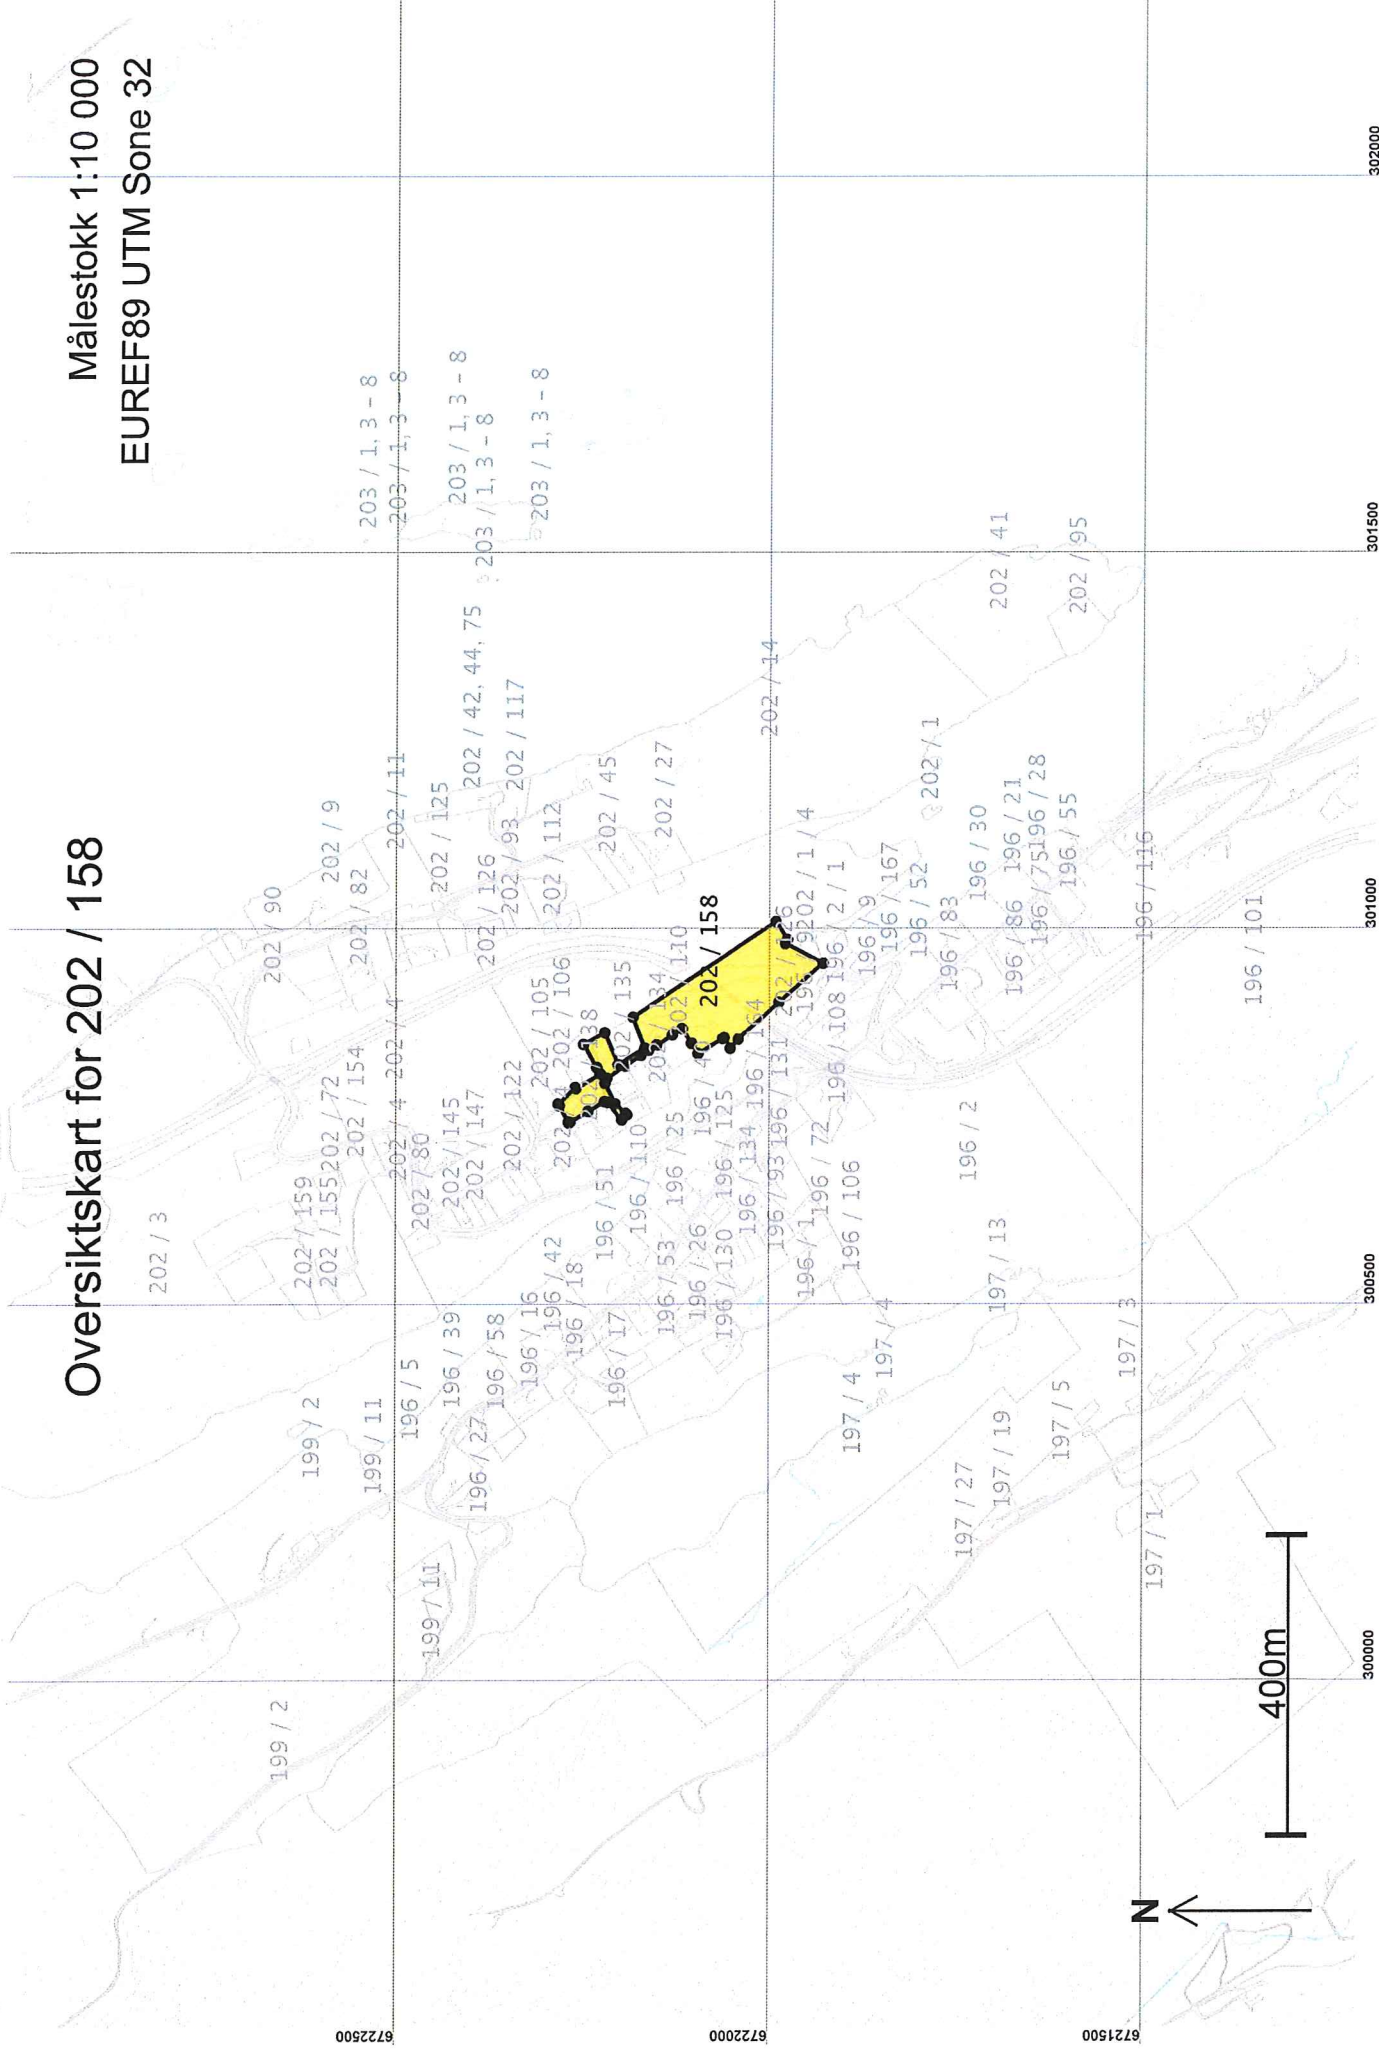

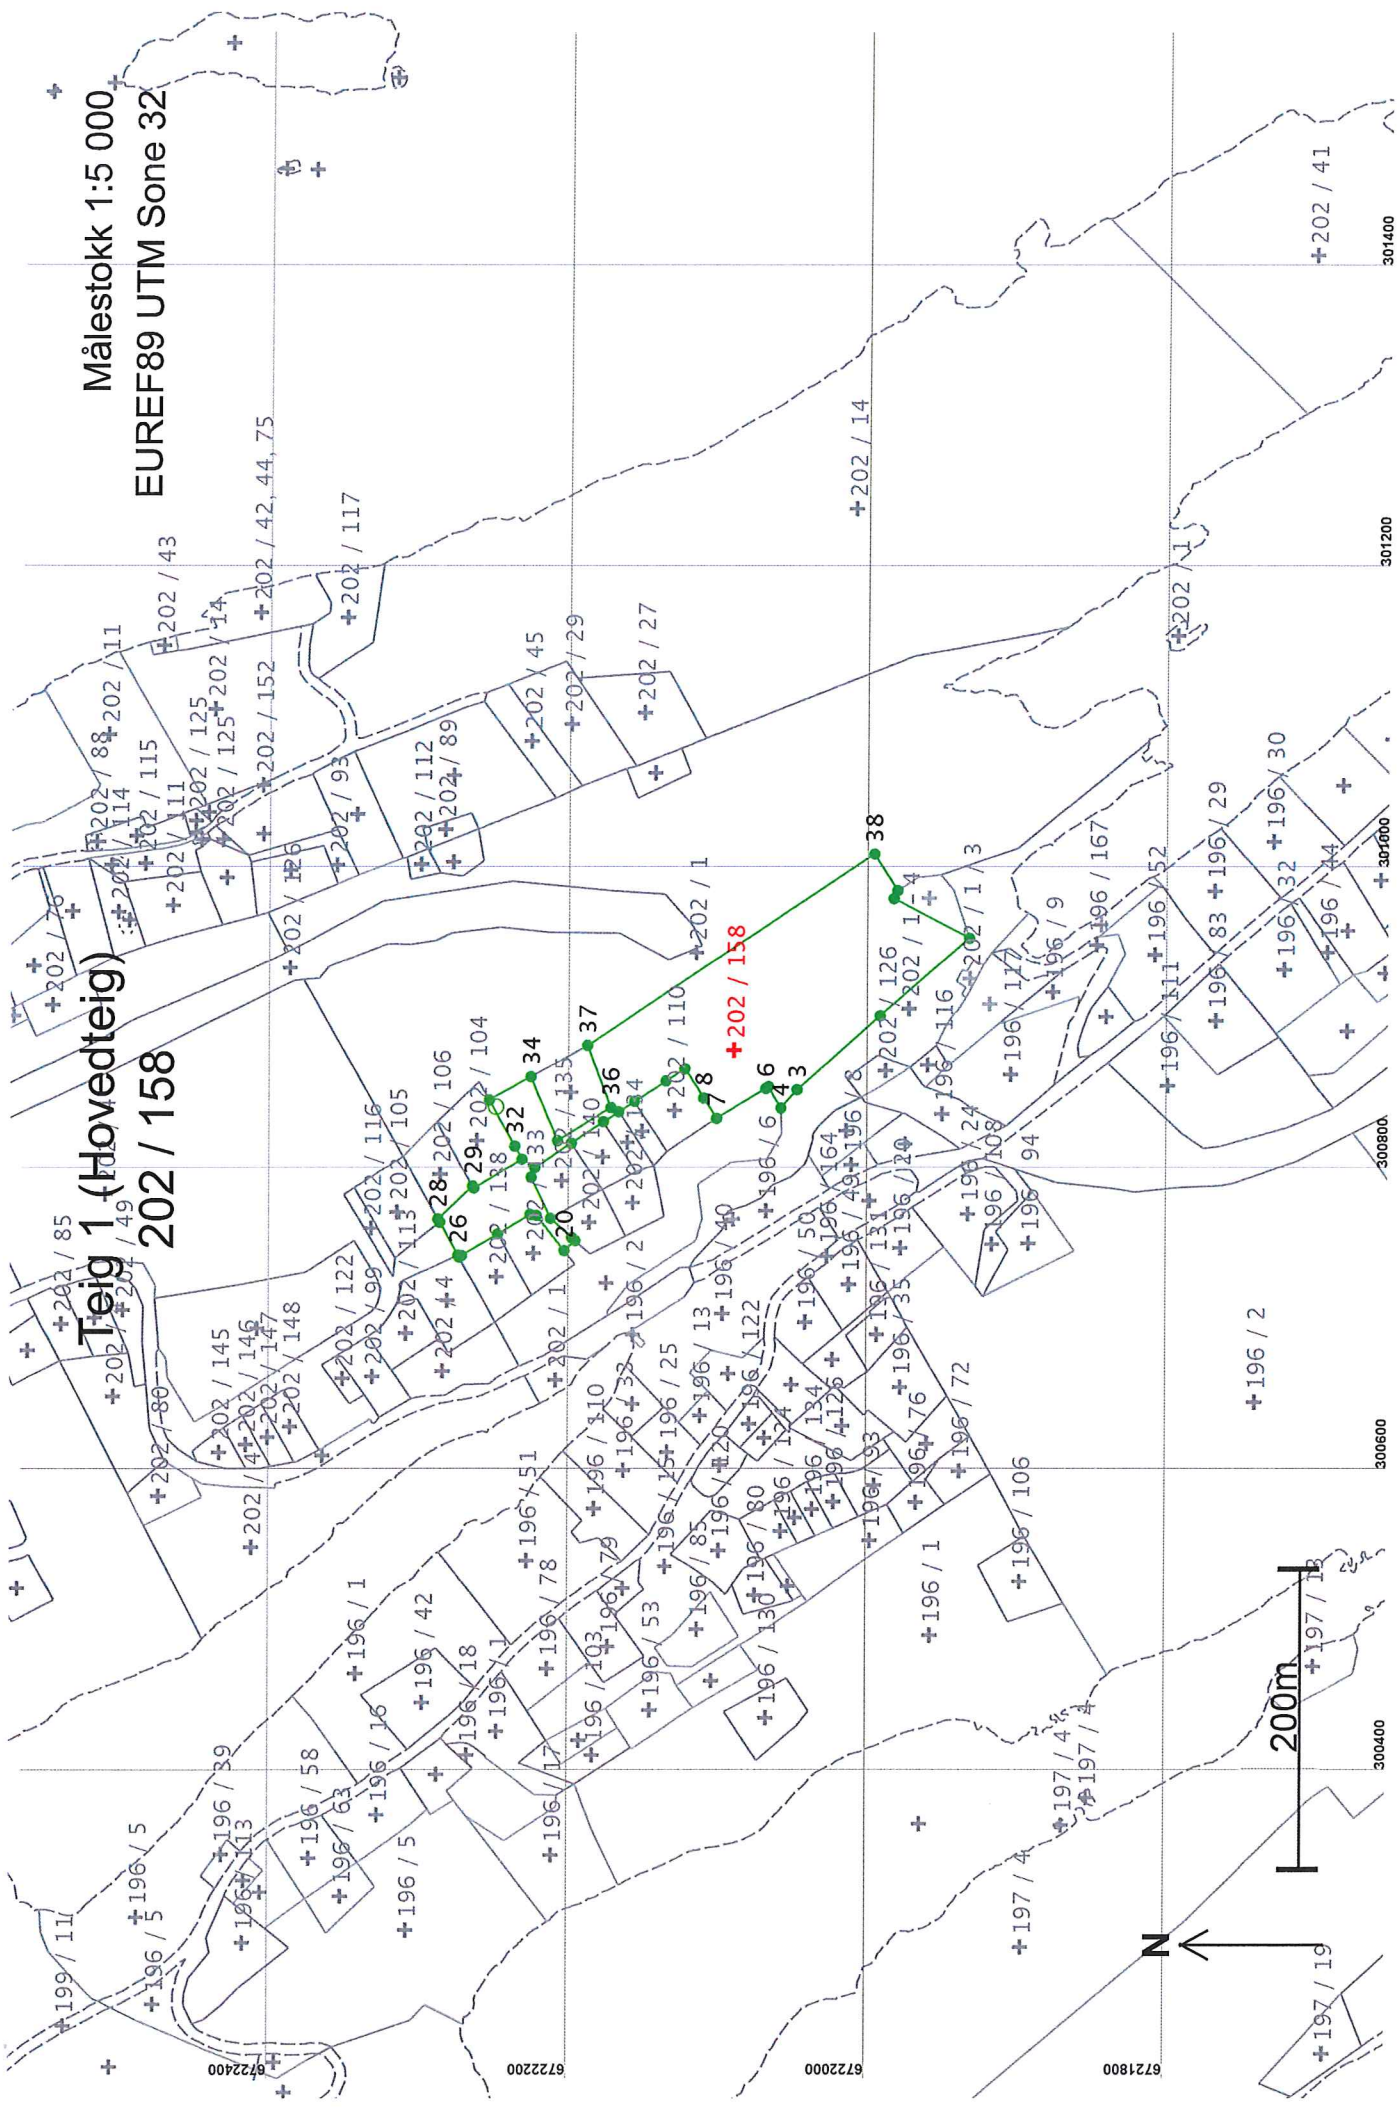

Målestokk 1:5 000
 EUREF89 UTM Sone 32

Teig 1 (Hovedteig)
202 / 158

Areal og koordinater

Areal: 24 417,7

Arealmerknad:

Representasjonssystem: EUREF89 UTM Sone 32

Nord: 6722093 Øst: 300878

Grensepunkt / Grenselinje**Ytre avgrensing**

Løpenr	Nord	Øst	Grensemerke nedsett i / Lengde	Hjelpelinjetype	Målemetode	Nøyaktighet	Radius
1	6721936,78	300951,96	Fjell Kors		96 GPS kinematisk (Real time kinematic)	13	
2	6721995,91	300900,36	78,48 Ikke hjelpelinje			14	
3	6722051,11	300851,20	Ikke spesifisert Umerket		69 Beregnet	13	
4	6722061,94	300838,99	73,92 Ikke hjelpelinje			14	
5	6722070,34	300853,15	Ikke spesifisert Umerket		69 Beregnet	13	
6	6722072,23	300851,99	16,32 Ikke hjelpelinje			14	
7	6722104,81	300832,10	Ikke spesifisert Umerket		69 Beregnet	13	
8	6722113,48	300845,63	16,46 Ikke hjelpelinje			14	
9	6722126,12	300865,13	Ikke spesifisert Umerket		69 Beregnet	13	
10	6722138,74	300857,01	2,22 Ikke hjelpelinje			14	
11	6722159,93	300843,45	38,17 Ikke hjelpelinje			13	
12	6722170,64	300836,54	Jordfast stein Offentlig godkjent grensemerke		12 Terrengmålt: Teodolitt med elektronisk avstandsmåler	13	
13	6722180,94	300829,90	16,07 Ikke hjelpelinje			14	
			Jordfast stein Offentlig godkjent grensemerke		12 Terrengmålt: Teodolitt med elektronisk avstandsmåler	13	
			23,24 Ikke hjelpelinje			14	
			Jord Offentlig godkjent grensemerke		12 Terrengmålt: Teodolitt med elektronisk avstandsmåler	13	
			15,01 Ikke hjelpelinje			14	
			Fjell Offentlig godkjent grensemerke		12 Terrengmålt: Teodolitt med elektronisk avstandsmåler	13	
			25,16 Ikke hjelpelinje			14	
			Fjell Offentlig godkjent grensemerke		12 Terrengmålt: Teodolitt med elektronisk avstandsmåler	13	
			12,75 Ikke hjelpelinje			14	
			Fjell Offentlig godkjent grensemerke		11 Terrengmålt: Totalstasjon	13	
			12,25 Ikke hjelpelinje			14	
			Fjell Offentlig godkjent grensemerke		12 Terrengmålt: Teodolitt med elektronisk avstandsmåler	13	
			25,85 Ikke hjelpelinje			14	

Løpenr	Nord	Øst	Grensemerke nedsett i / Lengde	Hjelpelinjetype	Målemetode	Nøyaktighet	Radius
14	6722202,48	300815,61	Jordfast stein	Offentlig godkjent grensemerke	12 Terrengmålt: Teodolitt med elektronisk avstandsmåler	13	
			29,22	Ikke hjelpelinje		14	
15	6722226,77	300799,37	Jordfast stein	Offentlig godkjent grensemerke	12 Terrengmålt: Teodolitt med elektronisk avstandsmåler	13	-10,00
			6,95	Ikke hjelpelinje		14	
16	6722229,19	300793,00	Jordfast stein	Offentlig godkjent grensemerke	12 Terrengmålt: Teodolitt med elektronisk avstandsmåler	13	
			30,25	Ikke hjelpelinje		14	
17	6722216,13	300765,71	Fjell	Offentlig godkjent grensemerke	12 Terrengmålt: Teodolitt med elektronisk avstandsmåler	13	
			19,13	Ikke hjelpelinje		14	
18	6722201,90	300752,93	Jord	Offentlig godkjent grensemerke	12 Terrengmålt: Teodolitt med elektronisk avstandsmåler	13	
			3,04	Ikke hjelpelinje		14	
19	6722199,62	300750,92	Ikke spesifisert	Umerket	69 Beregnet	13	
			9,82	Ikke hjelpelinje		14	
20	6722206,89	300744,31	Ikke spesifisert	Umerket	69 Beregnet	13	
			29,95	Ikke hjelpelinje		14	
21	6722225,68	300767,63	Jordfast stein	Offentlig godkjent grensemerke	12 Terrengmålt: Teodolitt med elektronisk avstandsmåler	13	-5,00
			4,37	Ikke hjelpelinje		14	
22	6722229,85	300768,34	Jordfast stein	Offentlig godkjent grensemerke	12 Terrengmålt: Teodolitt med elektronisk avstandsmåler	13	
			25,33	Ikke hjelpelinje		14	
23	6722251,62	300755,39	Ikke spesifisert	Umerket	12 Terrengmålt: Teodolitt med elektronisk avstandsmåler	13	
			28,06	Ikke hjelpelinje		14	
24	6722275,74	300741,06	Fjell	Offentlig godkjent grensemerke	12 Terrengmålt: Teodolitt med elektronisk avstandsmåler	13	
			1,92	Ikke hjelpelinje		14	
25	6722277,39	300740,07	Ikke spesifisert	Umerket	12 Terrengmålt: Teodolitt med elektronisk avstandsmåler	13	
			1,37	Ikke hjelpelinje		14	
26	6722278,02	300741,29	Ikke spesifisert	Umerket	12 Terrengmålt: Teodolitt med elektronisk avstandsmåler	13	
			25,03	Ikke hjelpelinje		14	
27	6722290,28	300763,11	Ikke spesifisert	Asfaltspiker	69 Beregnet	13	
			2,54	Ikke hjelpelinje		14	
28	6722291,52	300765,33	Fjell	Offentlig godkjent grensemerke	69 Beregnet	13	
			31,69	Ikke hjelpelinje		14	

Løpenr	Nord	Øst	Grensemerke nedsatt i / Lengde Hjelpelinjetype	Målemetode	Nøyaktighet	Radius
29	6722268,52	300787,13	Ikke spesifisert Offentlig godkjent grensemerke 1,50 Ikke hjelpelinje	96 GPS kinematisk (Real time kinematic)	13	
30	6722267,79	300785,82	Ikke spesifisert Umerket 37,74 Ikke hjelpelinje	96 GPS kinematisk (Real time kinematic)	13	
31	6722235,31	300805,03	Ikke spesifisert Umerket 10,00 Ikke hjelpelinje	96 GPS kinematisk (Real time kinematic)	13	
32	6722240,24	300813,73	Jord Stein eller røys 35,17 Ikke hjelpelinje	96 GPS kinematisk (Real time kinematic)	13	
33	6722257,56	300844,33	Ikke spesifisert Umerket 31,97 Ikke hjelpelinje	69 Beregnet	13	
34	6722229,57	300859,77	Fjell Offentlig godkjent grensemerke 46,05 Ikke hjelpelinje	12 Terrengmålt: Teodolitt med elektronisk avstandsmåler	13	
35	6722211,57	300817,38	Fjell Offentlig godkjent grensemerke 41,85 Ikke hjelpelinje	12 Terrengmålt: Teodolitt med elektronisk avstandsmåler	13	
36	6722175,90	300839,27	Fjell Offentlig godkjent grensemerke 44,31 Ikke hjelpelinje	12 Terrengmålt: Teodolitt med elektronisk avstandsmåler	13	
37	6722191,68	300880,67	Fjell Offentlig godkjent grensemerke 229,83 Ikke hjelpelinje	12 Terrengmålt: Teodolitt med elektronisk avstandsmåler	13	
38	6722000,23	301007,83	Ikke spesifisert Umerket 28,85 Ikke hjelpelinje	69 Beregnet	13	
39	6721984,76	300983,48	Fjell Offentlig godkjent grensemerke 5,83 Ikke hjelpelinje	96 GPS kinematisk (Real time kinematic)	13	
40	6721987,19	300978,19	Fjell Offentlig godkjent grensemerke 56,82 Ikke hjelpelinje	96 GPS kinematisk (Real time kinematic)	13	