

---


**Fra:** Tove Valen <akavale@online.no>  
**Sendt:** 7. juni 2015 21:34  
**Til:** Postmottak Lindås  
**Emne:** Feil i AREALPLANKART for LINDÅSOSANE, LYGRA OG LUREFJORDEN Planid:  
1263-200810

**Feil i Arealplankart ver 2. 20.05.2015 for LINDÅSOSANE, LYGRA OG LUREFJORDEN Planid:  
1263-200810**

Vedrørende eiendom gnr 81 bnr 9 (etablert 1971-72) kan vi ikke se at godkjente naust og kaianlegg er inntegnet i forslag til ny plan.

Illustrasjon under viser utsnitt fra planforslag og utsnitt fra kartverket.



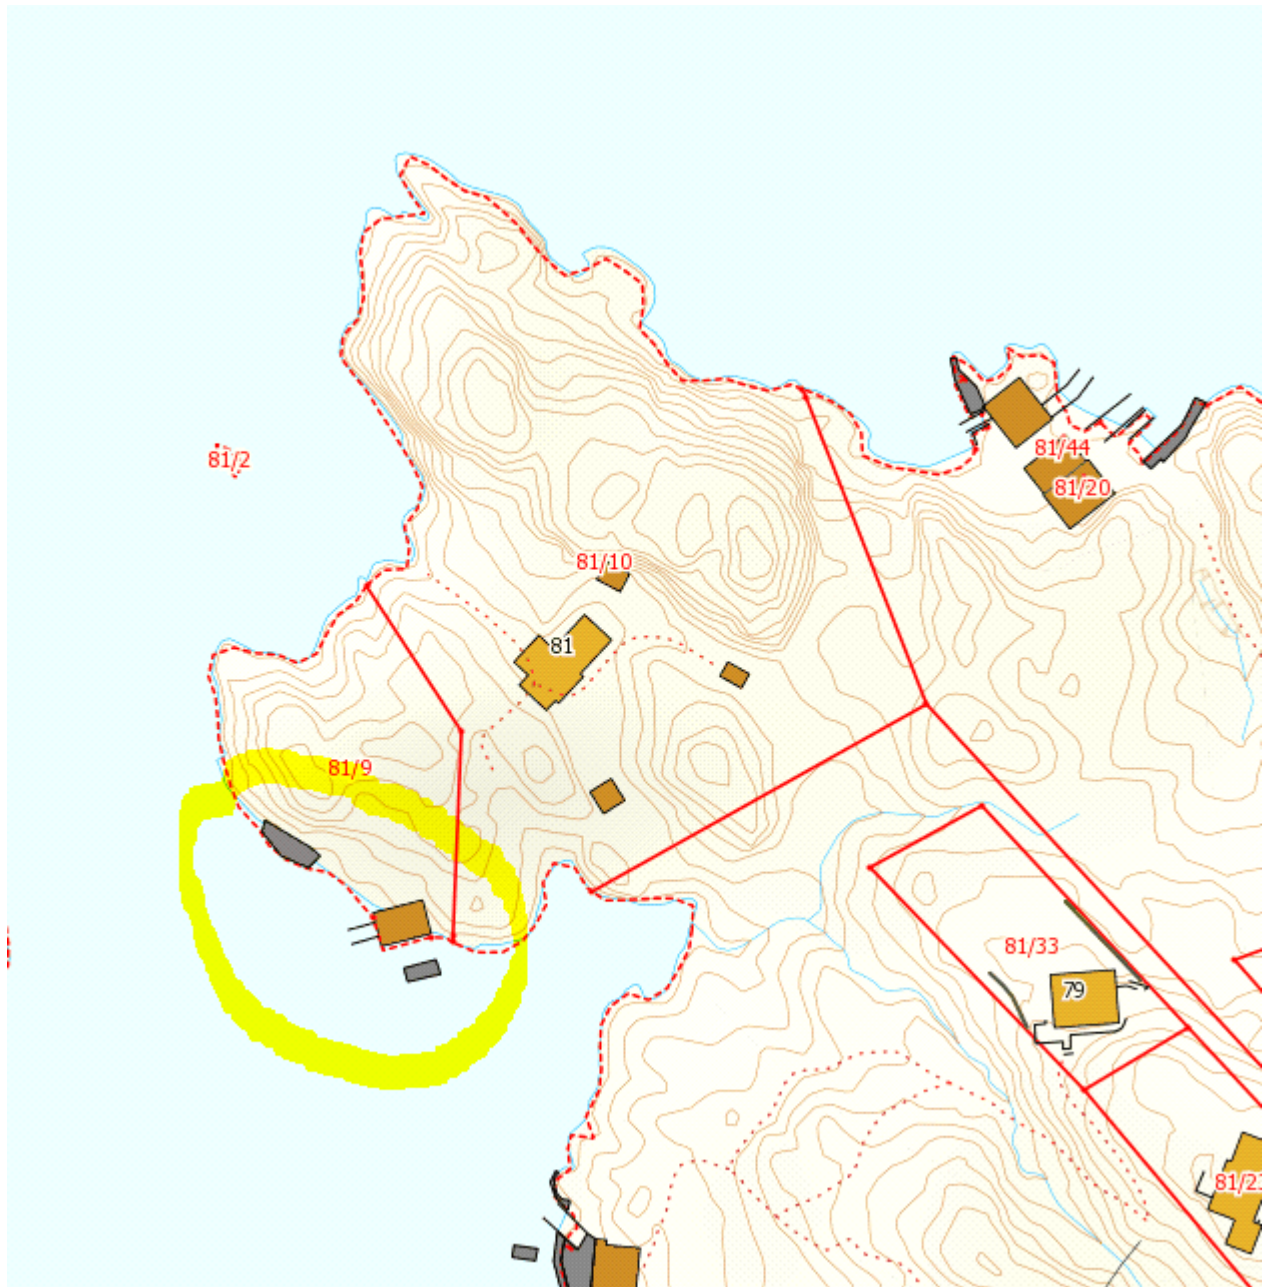

Vennlig hilsen grunneiere

Tove og Aksel Valen (mob 91323499)