


FUNDAMENTPLAN
HUSGRUPPE D


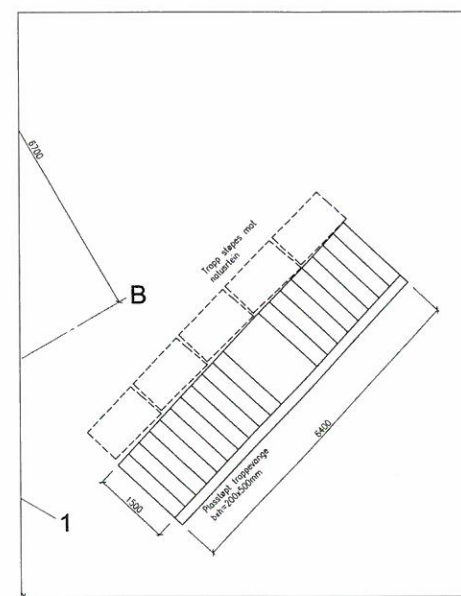


AS - BUILT
 DATE: 2/6-15
 SIGN: *[Signature]*

Betongkvalitet:	B30
Bestandighetsklasse:	M60
Kloridklasse:	Cl 0,40
Kontrollklasse:	Normal
Armering:	B500C
Overdekning generelt:	35mm
Overdekning bunn fundamenter:	60mm
Tillatt avvik:	± 10mm

FOR ISOLERING AV FUNDAMENTER OG
VEGGER HENVISES DET TIL DETALJENITT

ARBEIDSTEKNING	NOEKS ENDRINGEN GJELDER	DATE	TEKNER KONTR.
	VESTBO - KNARVIK AUST LANGHEIANE FELT B2 - HUSGRUPPE D FUNDAMENTPLAN		
TEKNET AV	SKALING	KONTROLLERT AV	ØSSEVEN DEN 12.12.2012
BJARTE FYLLINGEN AS INDREDE KONTOR PROSJEKTERING PROSJEKTERING OG TILBEHOV - ASIF, ASIF Sveinbjørn E. Sivertsen 98 20 12 00 00	M 1:50	TEKNER	REV.
			112.45-D100

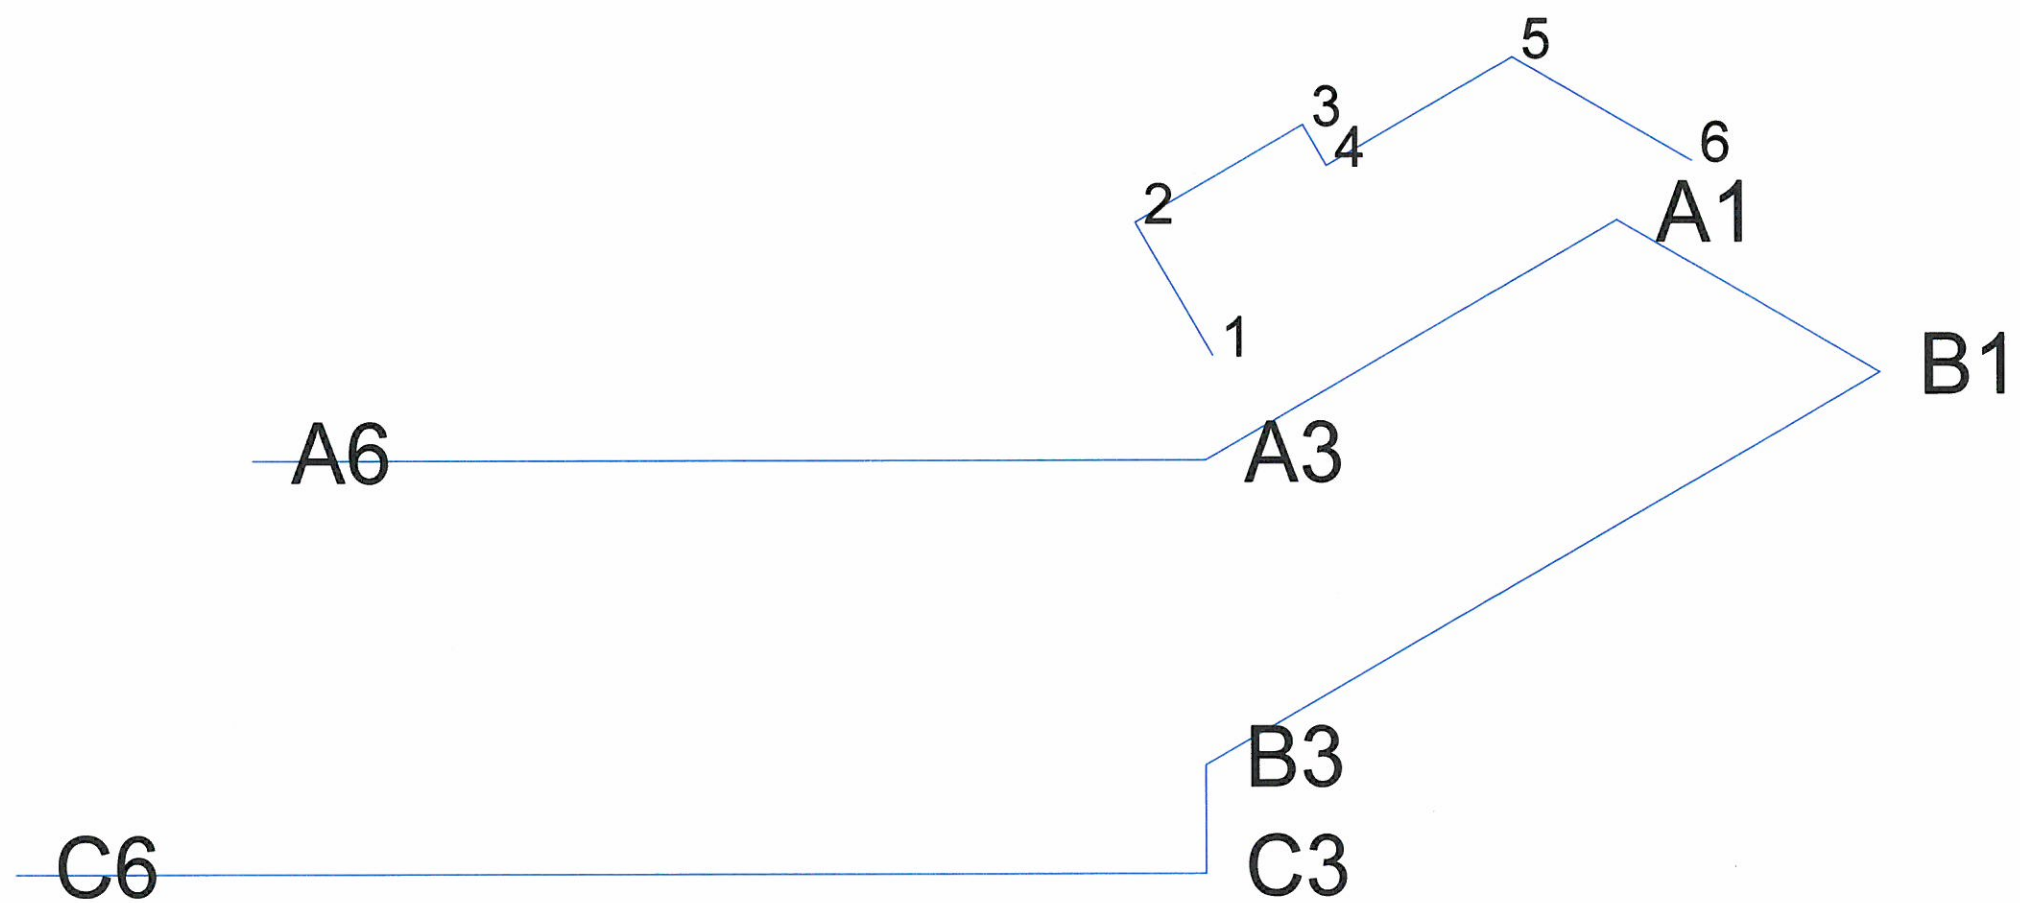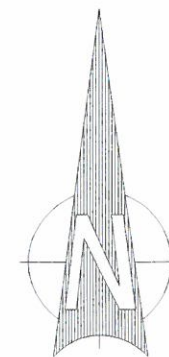

AS - BUILT
DATE: 2/6-15
SIGN: *[Signature]*

Date 02.06.2015	Konstr. tegnet	Godkjent	Målestokk	Nordhordland Grunn og Betong as Entreprenørforetning
HUS D - AKSER Lynghagen Innmålte akser for HUS - D				Erstattet av: 901
Henviisning:		Beregning:		