



FUNDAMENTPLAN  
HUSGRUPPE E

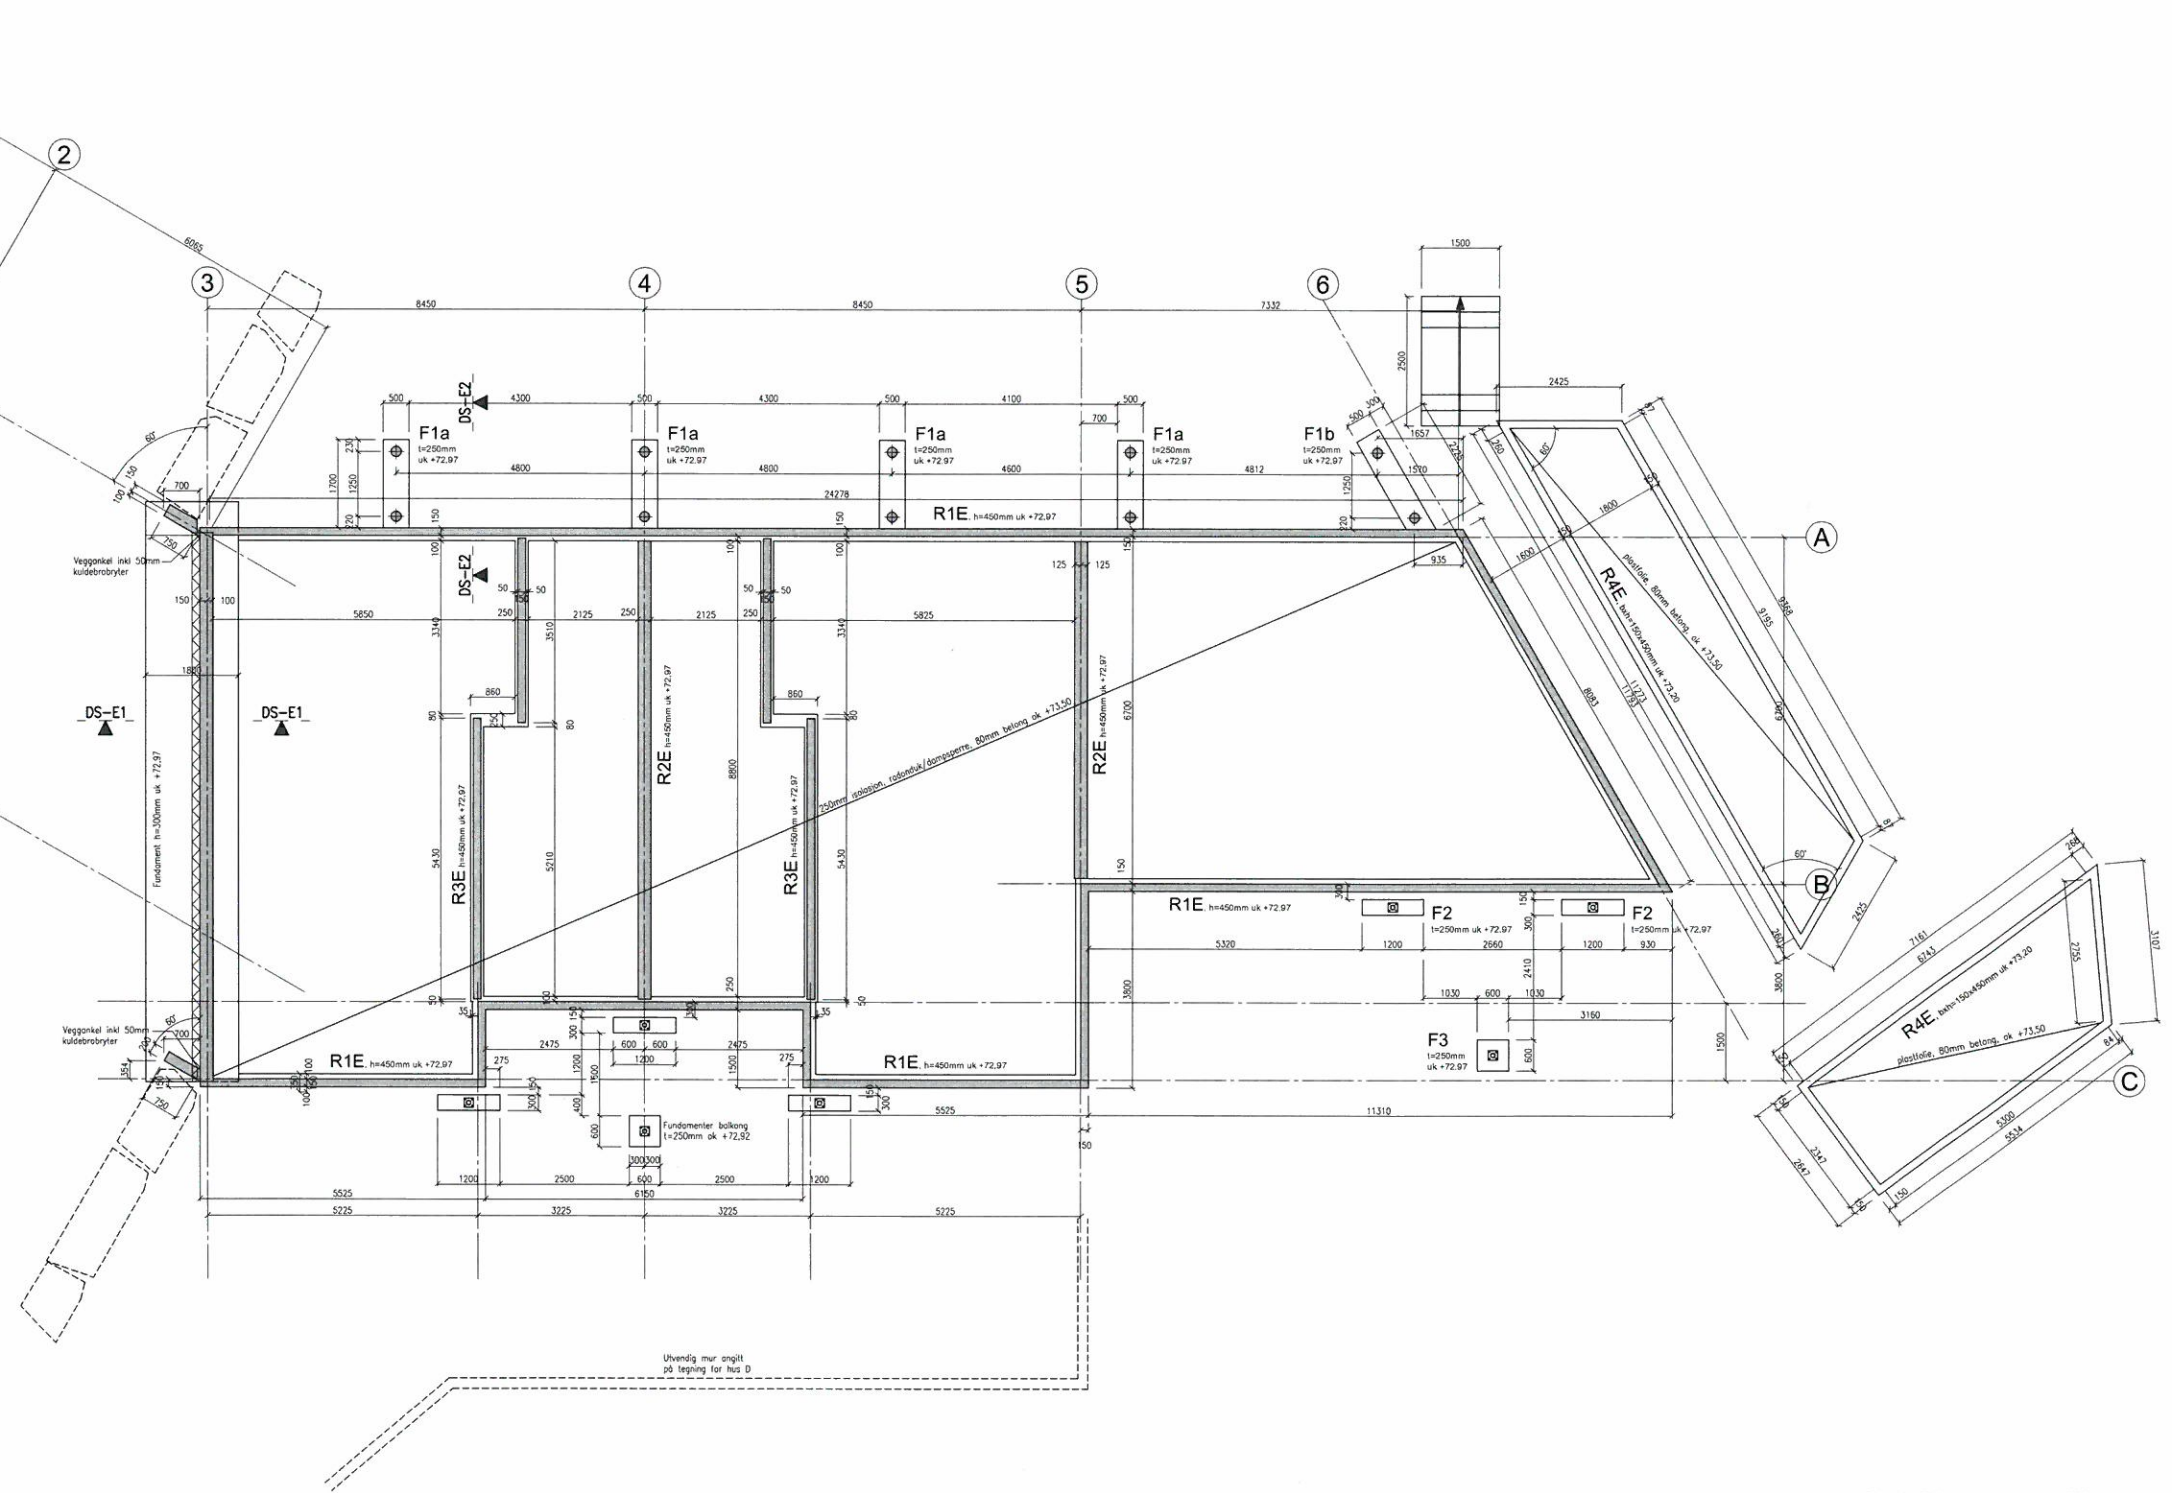

**AS - BUILT**  
DATE: 2/6-15  
SIGN: *[Signature]*

Betongkvalitet: B30  
Bestandighetsklasse: M60  
Kloridklasse: Cl 0,40  
Kontrollklasse: Normal  
Armering: B500C  
Overdekning generelt: 35mm  
Overdekning grunn fundamenter: 60mm  
Tillatt avvik: ± 10mm

ARBEIDSTEGNING	INDEKS   ENDRINGEN   GJELDER	DATE	TEGNER	KONTR.
	VESTBO - KNARVIK AUST LANGHEIANE FELT B2 - HUSGRUPPE E FUNDAMENTPLAN			
	TEGNET AV	KONTROLLERT AV	BERGEN DEN 12.12.2012	
	BJARTE FYLLINGEN AS BYGGKONTORENS HUSNER I BYGGTEKNIKK PROSJEKTERER OG TILBEHOV - VIKTIG SAK Sveinbjørn E. Skjeltvedt - Tlf. 55 17 83 83	M. = 1:50 TEG.NR. 112.45-E100	REV.	

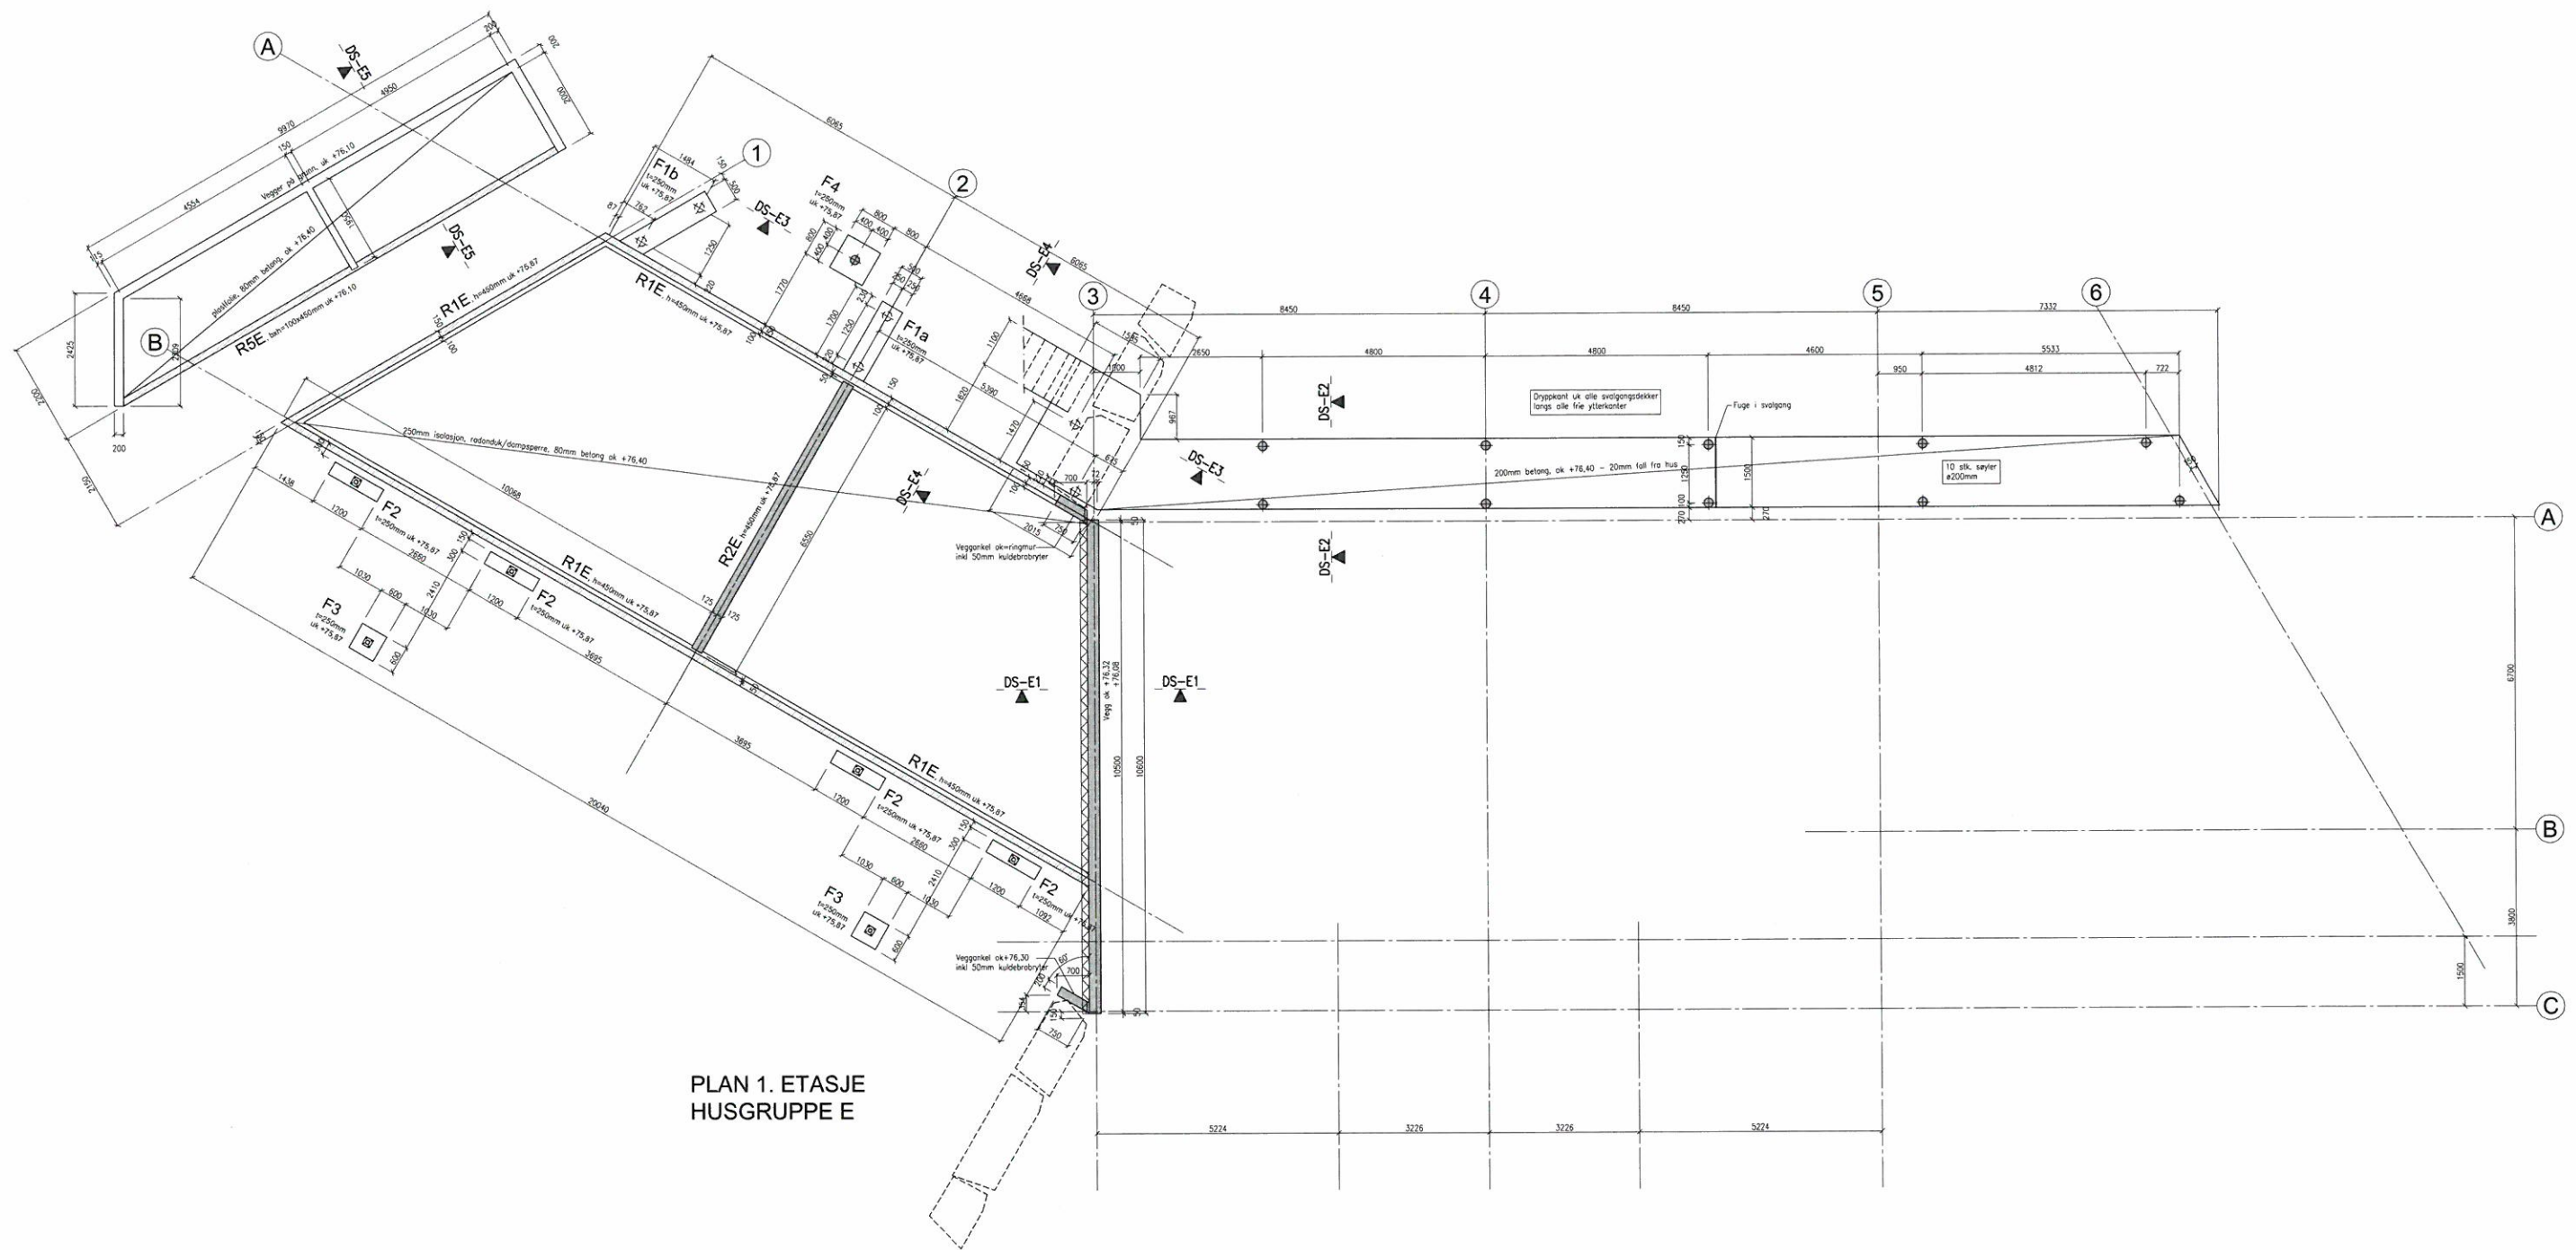

PLAN 1. ETASJE  
HUSGRUPPE E



**AS - BUILT**  
 DATE: 2/6-15  
 SIGN: *[Handwritten Signature]*

Betongkvalitet generelt: B30  
 Bestandighetsklasse: M60  
 Betongkvalitet svigangere: B45  
 Bestandighetsklasse: MF45  
 Kloridklasse: Cl 0,40  
 Kontrollklasse: Normal  
 Armering: B500C  
 Overdekning generelt: 35mm  
 Overdekning grunn fundamenter: 60mm  
 Tillatt avvik: ± 10mm

INDEKS	ENDRINGEN GJELDER	DATE	TEGNER	KONTR.

**ARBIDSTEGNING** | **VESTBO - KNARVIK AUST**  
**LANGHEIANE FELT B2 - HUSGRUPPE E**  
 PLAN 1. ETASJE MED DEKKE OVER, FUNDAMENTER PLAN 2  
 TEGNET AV: [Signature] | KONTROLLERT AV: [Signature] | BERGEN DEN 12.12.2012  
 SKALING: 1:150 | TEGNIN: 112.45-E110 | REV:

**BJARTE FYLLINGEN AS**  
 ARBEIDSGIVER  
 RIF

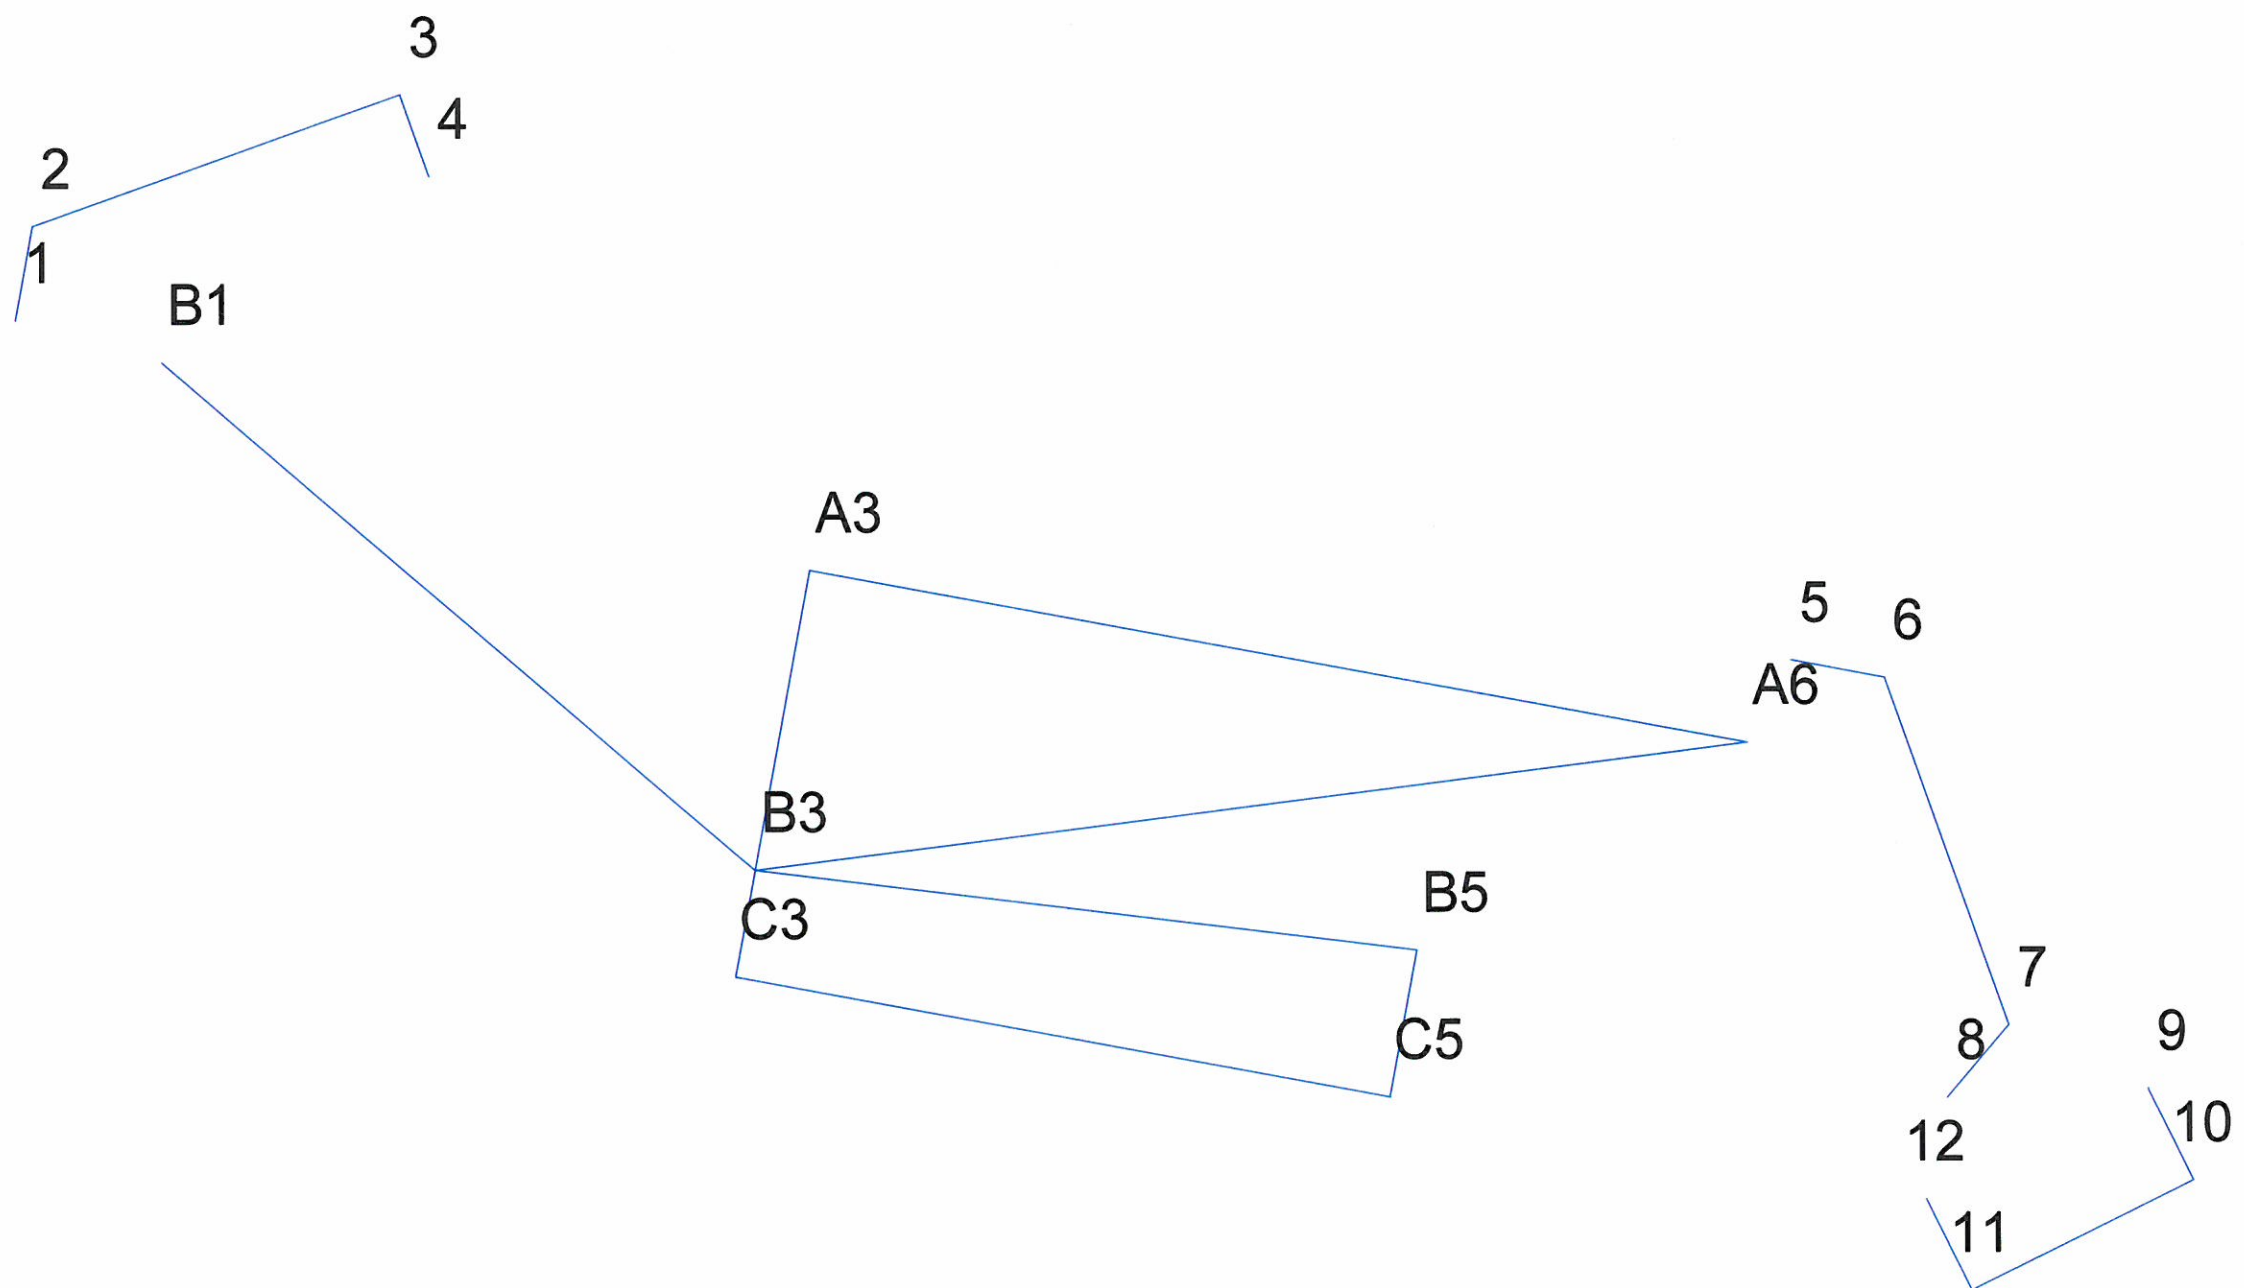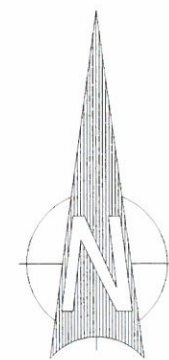

**AS - BUILT**  
DATE: 2/6-15  
SIGN: *[Signature]*

Date: 02.06.2015		Konstr./tegnet	Godkjent	Målestokk	Nordhordland <b>Grunn og Betong as</b> Entreprenørforretning
HUS E - AKSER Lynghagen Innmålte akser for Hus-E					Erstattet av: 902
Henviisning		Beregning			