



FUNDAMENTPLAN
HUSGRUPPE E

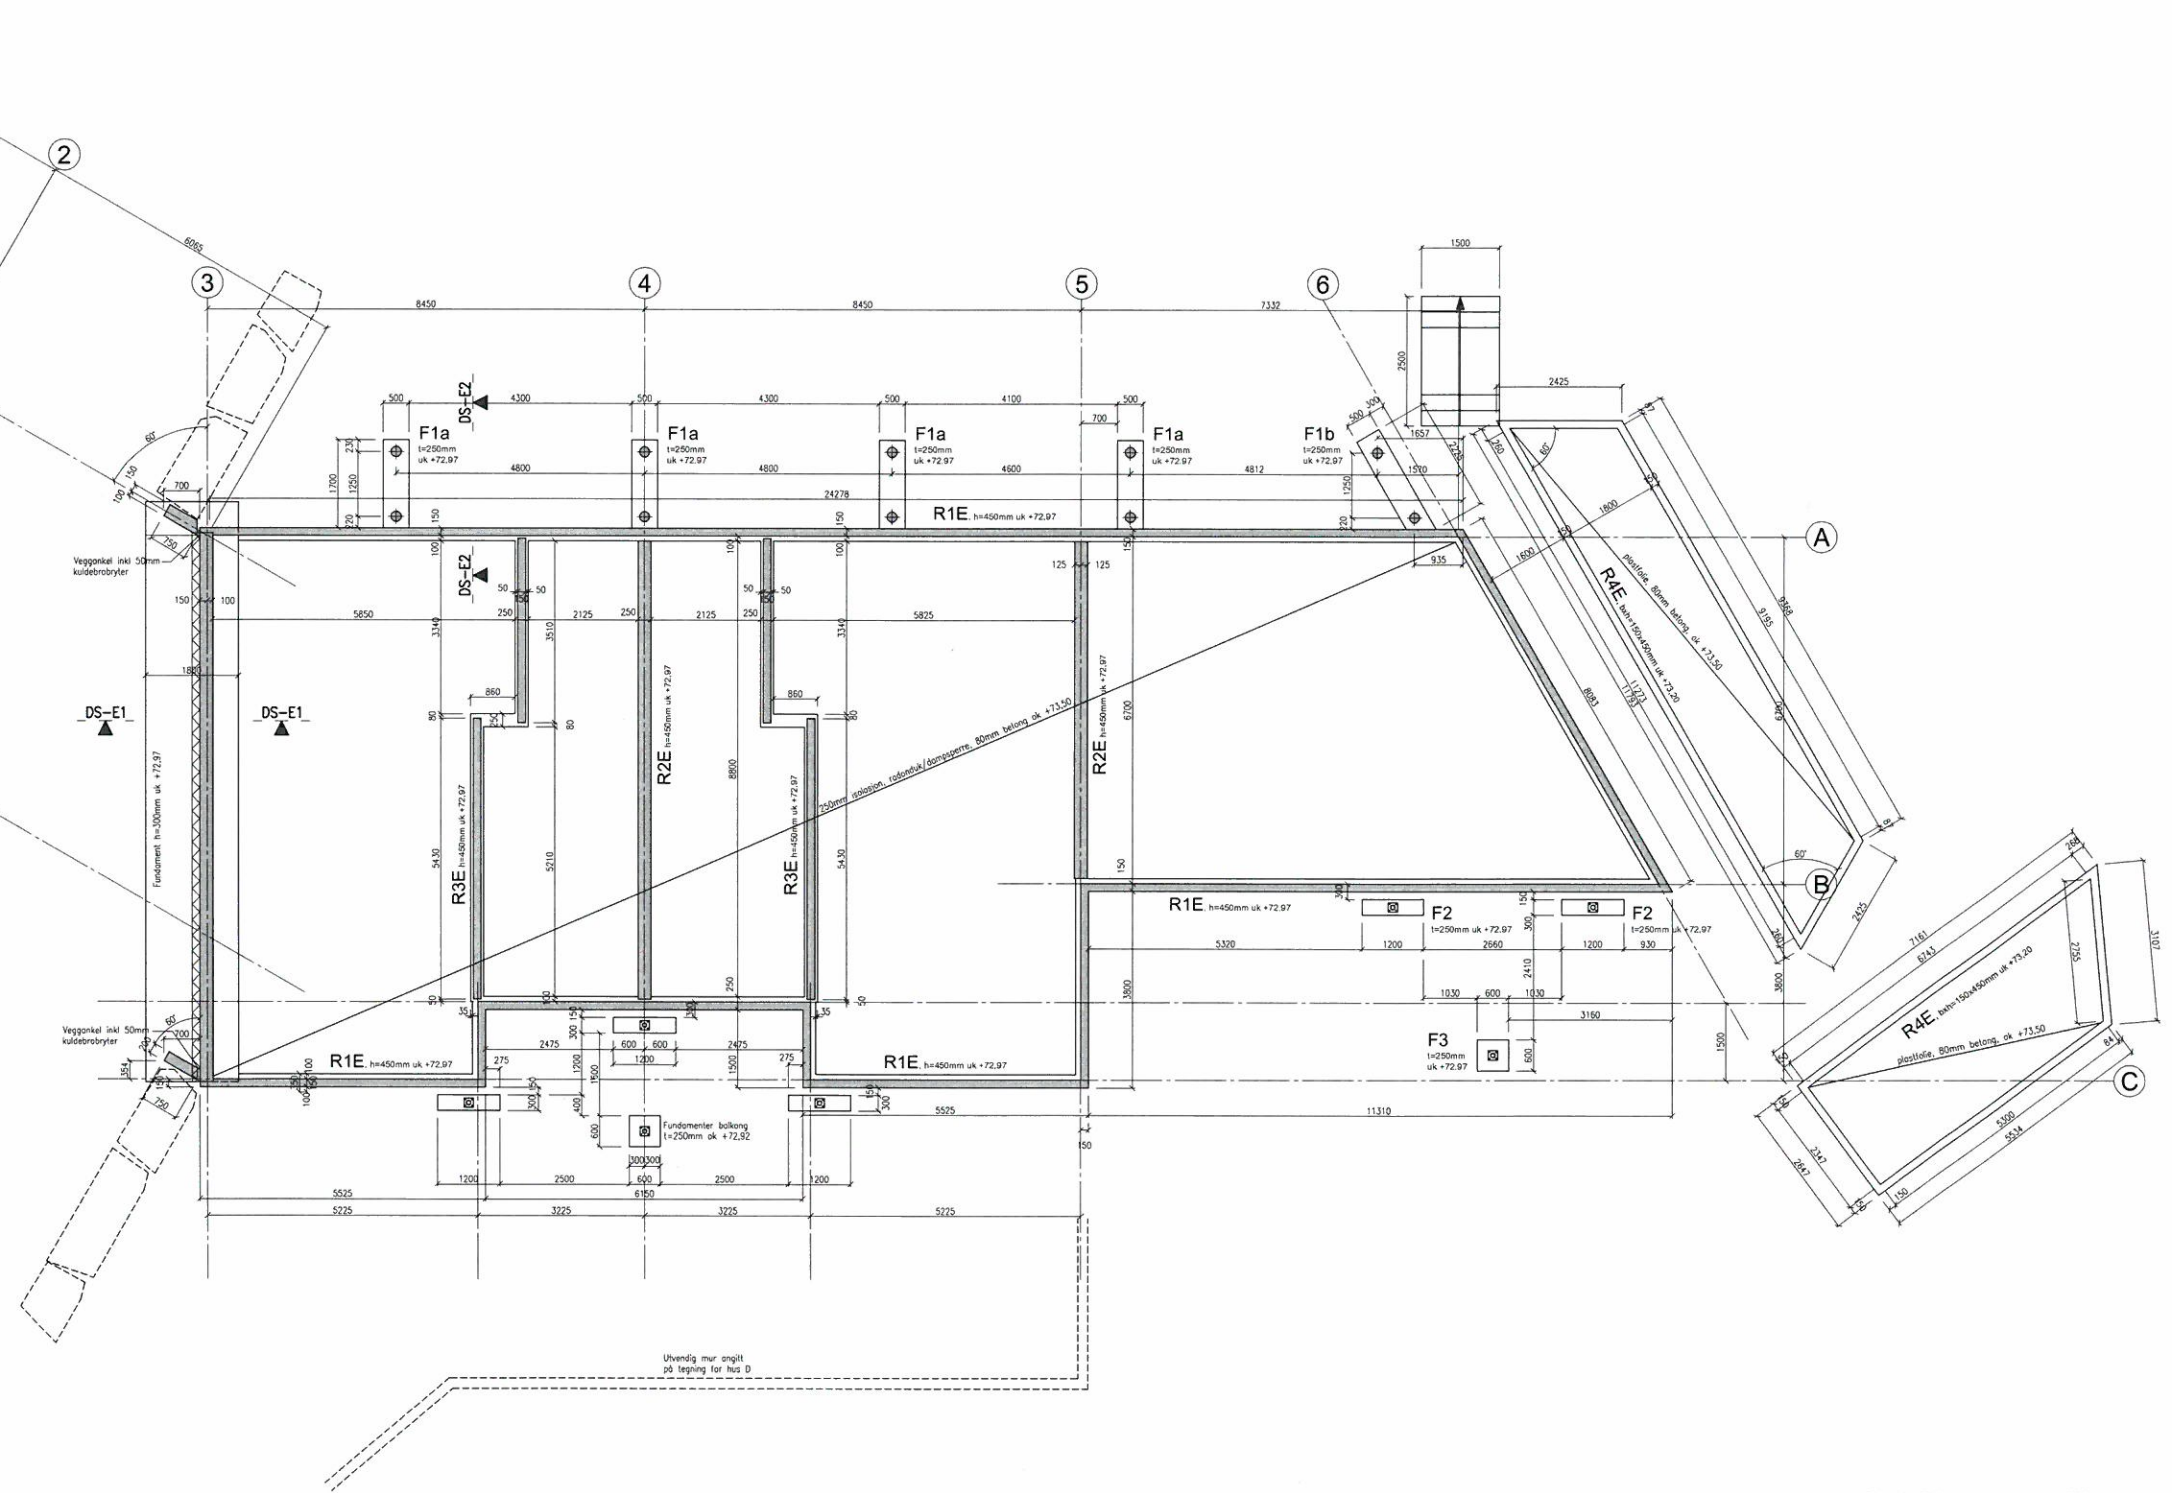

AS - BUILT
DATE: 2/6-15
SIGN: *[Signature]*

Betongkvalitet: B30
Bestandighetsklasse: M60
Kloridklasse: Cl 0,40
Kontrollklasse: Normal
Armering: B500C
Overdekning generelt: 35mm
Overdekning grunn fundamenter: 60mm
Tillatt avvik: ± 10mm

ARBEIDSTEGNING	INDEKS ENDRINGEN GJELDER	DATE	TEGNER	KONTR.
	VESTBO - KNARVIK AUST LANGHEIANE FELT B2 - HUSGRUPPE E FUNDAMENTPLAN			
	TEGNET AV	KONTROLLERT AV	BERGEN DEN 12.12.2012	
	BJARTE FYLLINGEN AS BYGGKONTORENS HUSNER I BYGGETENNER PROSJEKTERER OG TILBEHØR - VÅR, VÅRT Sveinbjørn E. Skjeltvedt - Tlf. 55 17 83 83	M. = 1:50 TEG.NR. 112.45-E100	REV.	


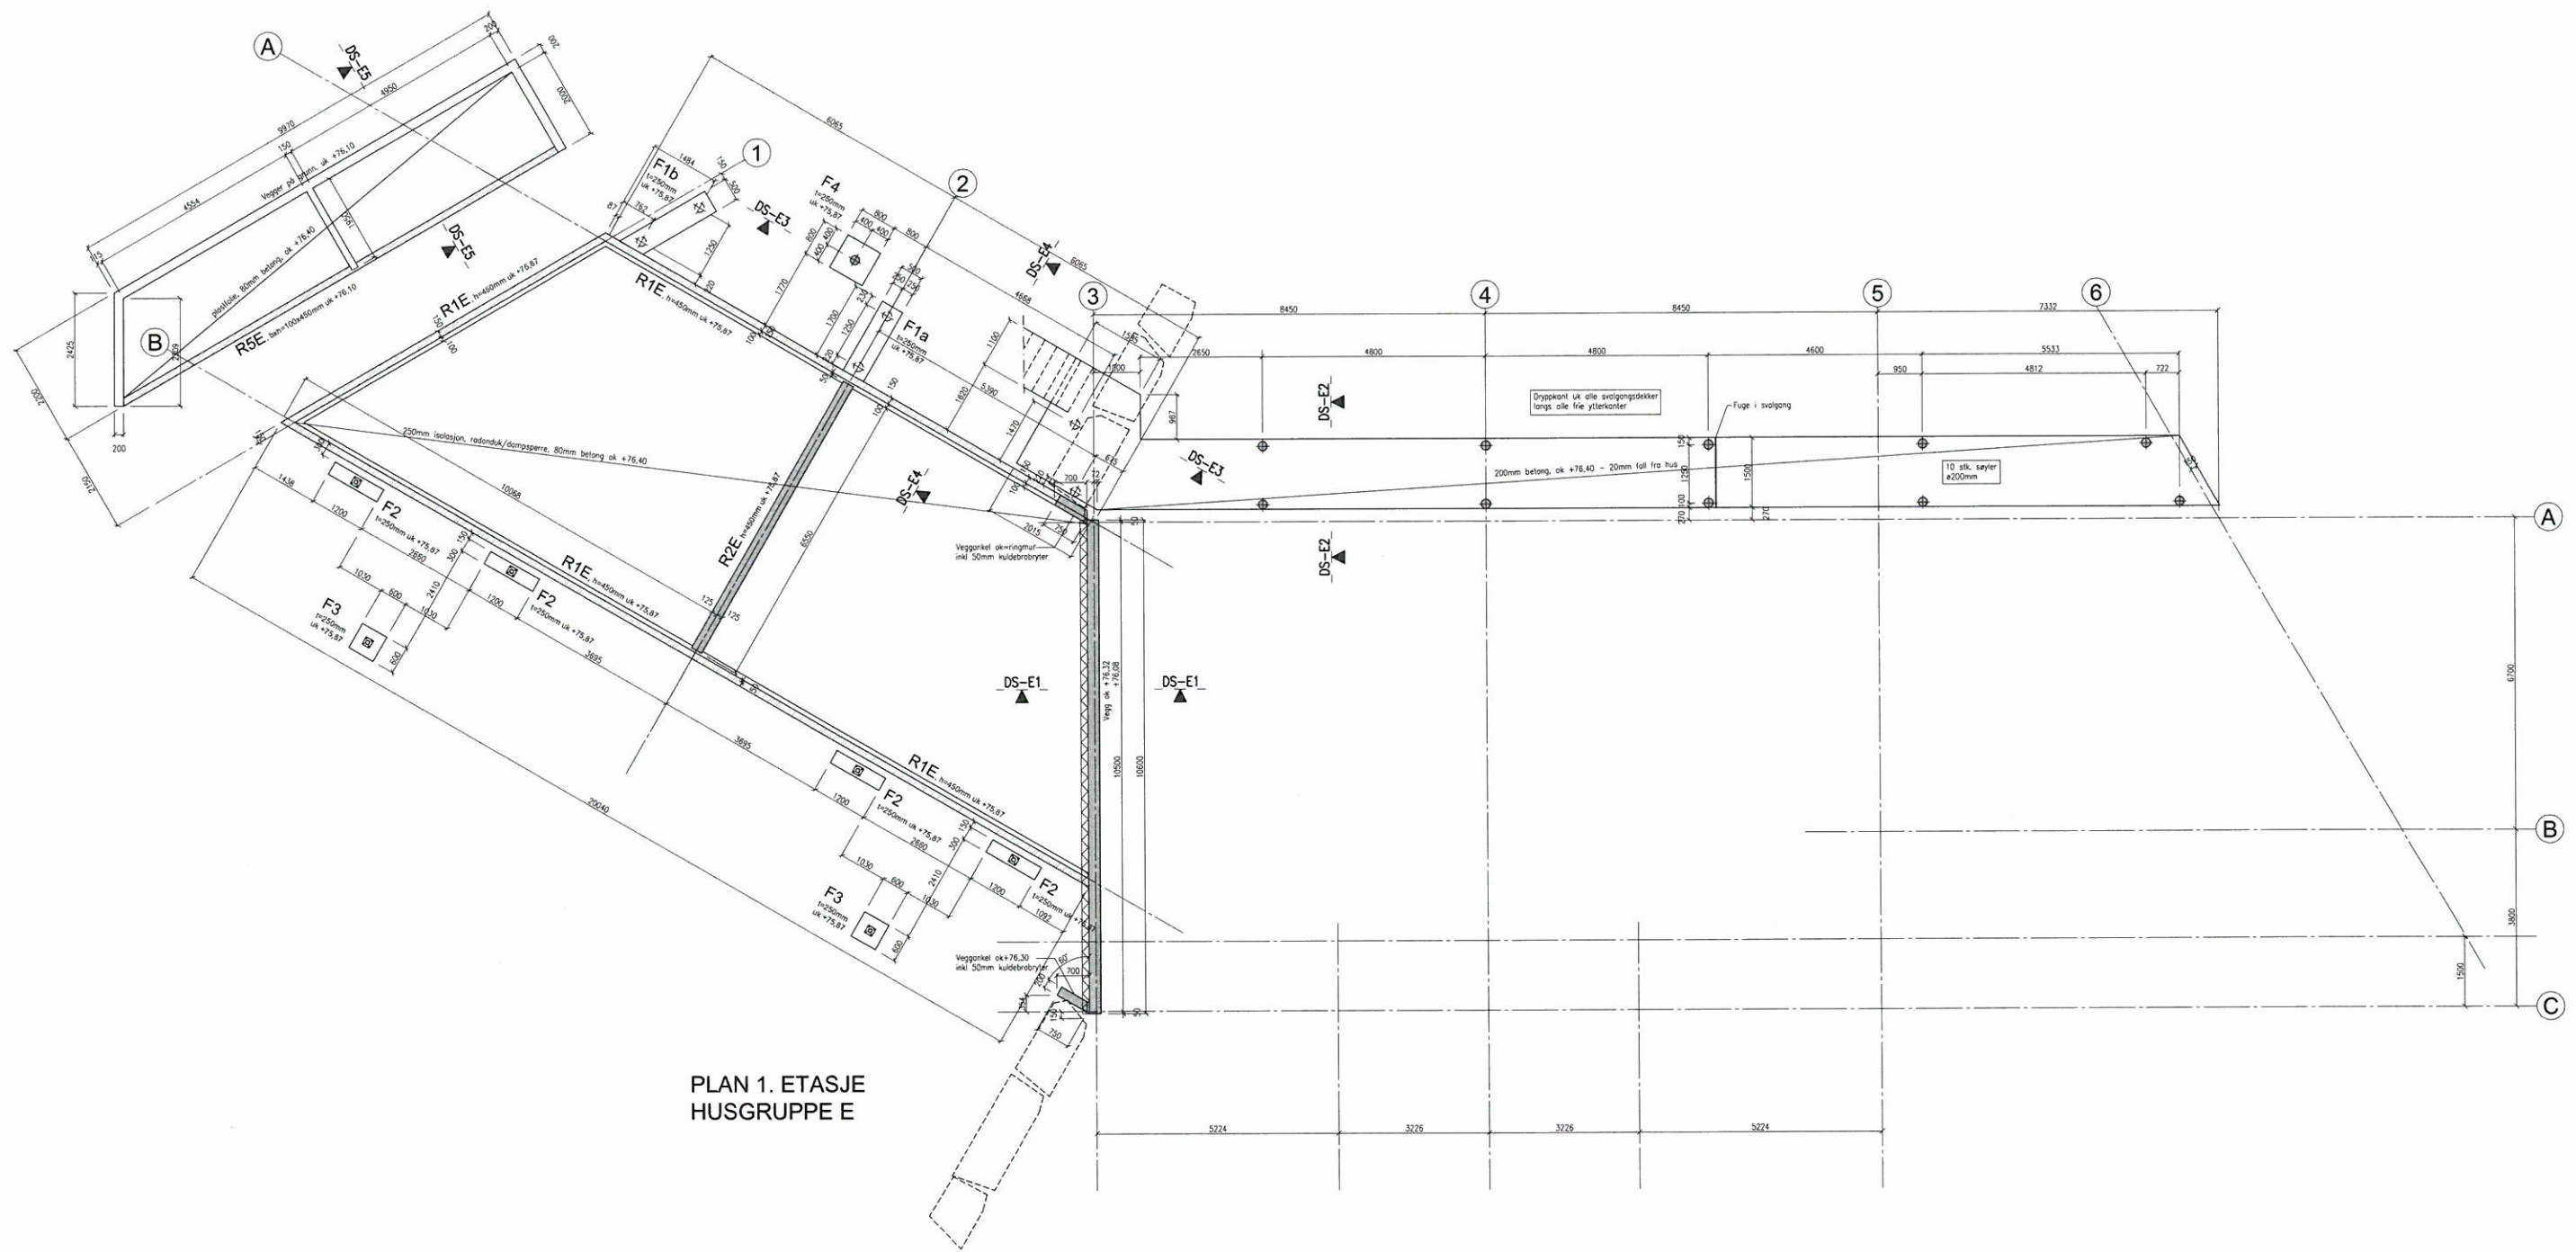


PLAN 1. ETASJE
HUSGRUPPE E

AS - BUILT
 DATE: 2/6-15
 SIGN: *[Signature]*

- Belongkvalitet generelt: B30
- Bestandighetsklasse: M60
- Belongkvalitet sviganger: B45
- Bestandighetsklasse: MF45
- Kloridklasse: Cl 0,40
- Kontrollklasse: Normal
- Armering: B500C
- Overdekning generelt: 35mm
- Overdekning grunn fundamenter: 60mm
- Tillatt avvik: ± 10mm

ARBEIDSTEGNING	INDEKS	ENDRINGEN GJELDER	DATE	TEGNER	KONTR.
	VESTBO - KNARVIK AUST LANGHEIANE FELT B2 - HUSGRUPPE E PLAN 1. ETASJE MED DEKKE OVER, FUNDAMENTER PLAN 2				
	TEGNET AV	SKISSETEGNER	KONTROLLERT AV	BERGEN DEN 12.12.2012	
	BJARTE FYLLINGEN AS RÅDGIVENDE INGENIØR I BYGGTEKNIKK BYGGEDELST OG TÅSERING - MØR. MÅTT Sjøveier 3, 2147 Fyllingsdalen - Tlf. 55 17 83 83	TEGNER	REV.	112.45-E110	

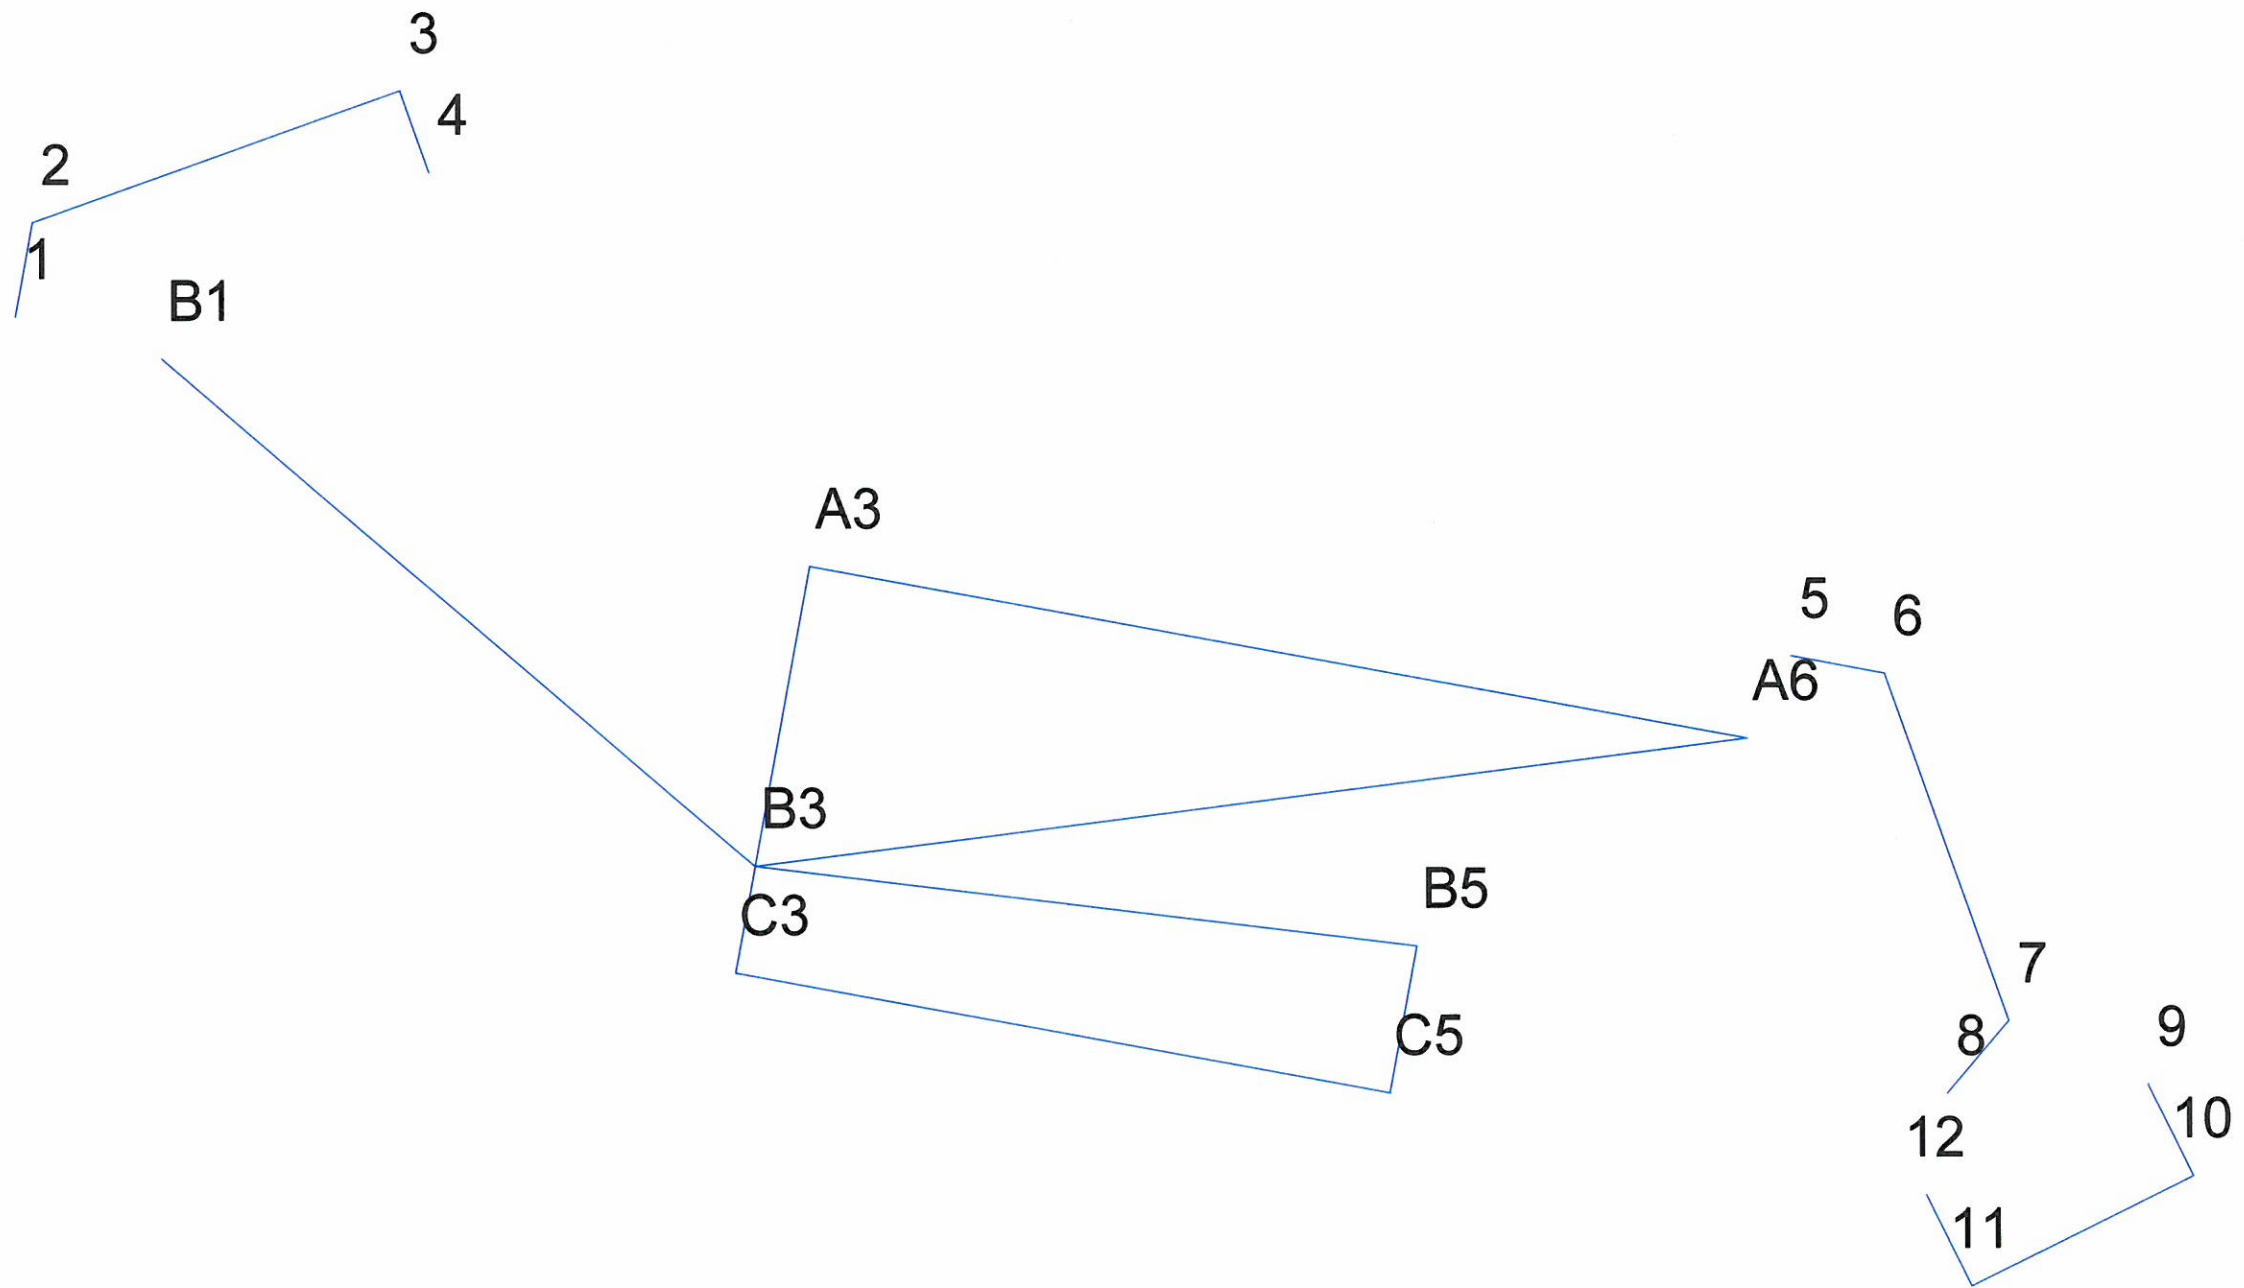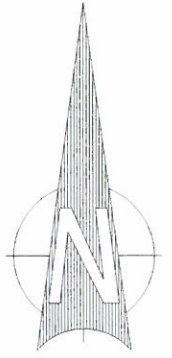

AS - BUILT
DATE: 2/6-15
SIGN: *[Signature]*

Date: 02.06.2015		Konstr./tegnet	Godkjent	Målestokk	Nordhordland Grunn og Betong as Entreprenørforretning
HUS E - AKSER Lynghagen Innmålte akser for Hus-E					Erstattet av: 902
Henviisning		Beregning			