

MOTTATT

04 JUN 2015

LINDÅS KOMMUNE

Klæssering

18.05.2015

Ark. søkbar

LÅST

08-June-2015



DIREKTORATET FOR BYGGKVALITET

Vedlegg	Side	- av
C - 2	1	1

Kvittering for nabovarsel sendes kommunen sammen med søknaden

Nabovarsel kan enten sendes som rekommandert sending eller overleveres personlig mot kvittering. Ved personlig overlevering vil signatur gjelde som bekreftelse på at varslert er mottatt. Det kan også signeres på at man gir samtykke til tiltaket.

Tiltaket gjelder

Eiendom/ byggsted	Gnr.	Bnr.	Festnr.	Seksjonsnr.	Bygningsnr.	Bolignr.	Kommune
	172	108					LINDÅS KOMMUNE
	Adresse				Postnr.	Poststed	
	LUREVEGEN 148				5912	SEIM	

Følgende naboer har mottatt eller fått rek. sending av vedlagte nabovarsel med tilhørende vedlegg:

Nabo-/gjenboereiendom				Eier/fester av nabo-/gjenboereiendom			
Gnr.	Bnr.	Festnr.	Seksjonsnr.	Eiers/festers navn			
172	38			LINDÅS KOMMUNE			
Adresse				Adresse			
SEIM SKULE				KVERNHUSMYRANE 20			
Postnr.	Poststed	Postnr.	Poststed	Poststedets reg.nr.			
5912	SEIM	5914	ISDALSTØ				
Personlig kvittering for		Dato	Sign.	Personlig kvittering for		Dato	Sign.
<input type="checkbox"/> mottatt varsel		18.05.15		<input type="checkbox"/> samtykke til tiltaket			

Nabo-/gjenboereiendom				Eier/fester av nabo-/gjenboereiendom			
Gnr.	Bnr.	Festnr.	Seksjonsnr.	Eiers/festers navn			
172	140			JAN JOHANSEN			
Adresse				Adresse			
RISÅSEN 18A				RISÅSEN 18A			
Postnr.	Poststed	Postnr.	Poststed	Poststedets reg.nr.			
5912	SEIM	5912	SEIM				
Personlig kvittering for		Dato	Sign.	Personlig kvittering for		Dato	Sign.
<input type="checkbox"/> mottatt varsel				<input checked="" type="checkbox"/> samtykke til tiltaket		23.05.15	

Nabo-/gjenboereiendom				Eier/fester av nabo-/gjenboereiendom			
Gnr.	Bnr.	Festnr.	Seksjonsnr.	Eiers/festers navn			
172	142			IRENE & KENNETH KOLÅS			
Adresse				Adresse			
RISÅSEN 19				RISÅSEN 19			
Postnr.	Poststed	Postnr.	Poststed	Poststedets reg.nr.			
5914	ISDALSTØ	5914	ISDALSTØ				
Personlig kvittering for		Dato	Sign.	Personlig kvittering for		Dato	Sign.
<input checked="" type="checkbox"/> mottatt varsel		03.06.15	Irene Kolås Kenneth Kolås	<input type="checkbox"/> samtykke til tiltaket		03.06.15	Kenneth Kolås

Nabo-/gjenboereiendom				Eier/fester av nabo-/gjenboereiendom			
Gnr.	Bnr.	Festnr.	Seksjonsnr.	Eiers/festers navn			
172	151, 152			MAGNAR HOPLAND			
Adresse				Adresse			
HOPLAND				HØNSDALEN 40			
Postnr.	Poststed	Postnr.	Poststed	Poststedets reg.nr.			
5912	SEIM	5912	SEIM				
Personlig kvittering for		Dato	Sign.	Personlig kvittering for		Dato	Sign.
<input type="checkbox"/> mottatt varsel				<input checked="" type="checkbox"/> samtykke til tiltaket		3-6-15	Magnar Hopland

Nabo-/gjenboereiendom				Eier/fester av nabo-/gjenboereiendom			
Gnr.	Bnr.	Festnr.	Seksjonsnr.	Eiers/festers navn			
Adresse				Adresse			
Postnr.	Poststed	Postnr.	Poststed	Poststedets reg.nr.			
Personlig kvittering for		Dato	Sign.	Personlig kvittering for		Dato	Sign.
<input type="checkbox"/> mottatt varsel				<input type="checkbox"/> samtykke til tiltaket			

Det er per dags dato innlevert rekommandert sending til ovennevnte adressater.

Samlet antall sendinger: 4

Sign.

[Handwritten signature]

Vedlegg nr.
C - 1



Opplysninger gitt i nabovarsel sendes kommunen sammen med søknaden

(Gjenpart av nabovarsel)

plan- og bygningsloven av 27. juni 2008 nr. 71 § 21-3

Tiltak på eiendommen:						
Gnr.	Bnr.	Festenr.	Seksjonsnr.	Eiendommens adresse	Postnr.	Poststed
172	108			LUREVEGEN 148	5912	SEIM
Eier/fester				Kommune		
VEGARD ERTVAAG				LINDÅS KOMMUNE		

Det varsles herved om						
<input type="checkbox"/> Nybygg	<input type="checkbox"/> Anlegg	<input type="checkbox"/> Endring av fasade	<input type="checkbox"/> Riving			
<input checked="" type="checkbox"/> Påbygg/tilbygg	<input type="checkbox"/> Skilt/reklame	<input type="checkbox"/> Innhegning mot veg	<input type="checkbox"/> Bruksendring			
<input type="checkbox"/> Midlertidig bygning, konstruksjon eller anlegg	<input type="checkbox"/> Antennesystem	<input type="checkbox"/> Oppretting/ending av matrikkelenhet (eiendomsdeling) eller bortfeste	<input type="checkbox"/> Annet			
Dispensasjon etter plan- og bygningsloven kapittel 19						
<input type="checkbox"/> Plan- og bygningsloven med forskrifter	<input type="checkbox"/> Kommunale vedtekter	<input type="checkbox"/> Arealplaner	<input type="checkbox"/> Vegloven	Vedlegg nr. B -		

Arealdisponering		
Sett kryss for gjeldende plan		
<input type="checkbox"/> Arealdel av kommuneplan	<input checked="" type="checkbox"/> Reguleringsplan	<input type="checkbox"/> Bebyggelsesplan
Navn på plan		
RISÅSEN		


Beskriv nærmere hva nabovarslet gjelder	
UTVIDE KJØKKENET m/ ca: 3 m ² , UTVIDE ALTANER m/ ca: 30 m ²	
Vedlegg nr. Q -	

Spørsmål vedrørende nabovarsel rettes til			
Foretak/tiltakshaver			
VEGARD ERTVAAG			
Kontaktperson, navn	E-post	Telefon	Mobil
VEGARD ERTVAAG			48 03 79 21
Søknaden kan ses på hjemmeside: (Ikke obligatorisk)			

Merknader sendes til			
Eventuelle merknader skal være mottatt innen 2 uker etter at dette varsel er sendt. Ansvarlig søker/tiltakshaver skal sammen med søknad sende innkomne merknader og redegjøre for ev. endringer.			
Navn		Postadresse	
VEGARD ERTVAAG		LUREVEGEN 148	
Postnr.	Poststed	E-post	
5912	SEIM		

Følgende vedlegg er sendt med nabovarslet			
Beskrivelse av vedlegg	Gruppe	Nr. fra - til	Ikke relevant
Dispensasjonssøknad/vedtak	B	—	<input checked="" type="checkbox"/>
Situasjonsplan	D	1 - 1	<input type="checkbox"/>
Tegninger snitt, fasade	E	1 - 2	<input type="checkbox"/>
Andre vedlegg	Q	—	<input checked="" type="checkbox"/>

Underskrift		
Tilsvarende opplysninger med vedlegg er sendt i nabovarsel til berørte naboer og gjenboere. Mottagere av nabovarsel fremgår av kvittering for nabovarsel.		
Sted	Dato	Underskrift ansvarlig søker eller tiltakshaver
SEIM	08.05.2015	
		Gjentas med blokkbokstaver
		VEGARD ERTVAAG

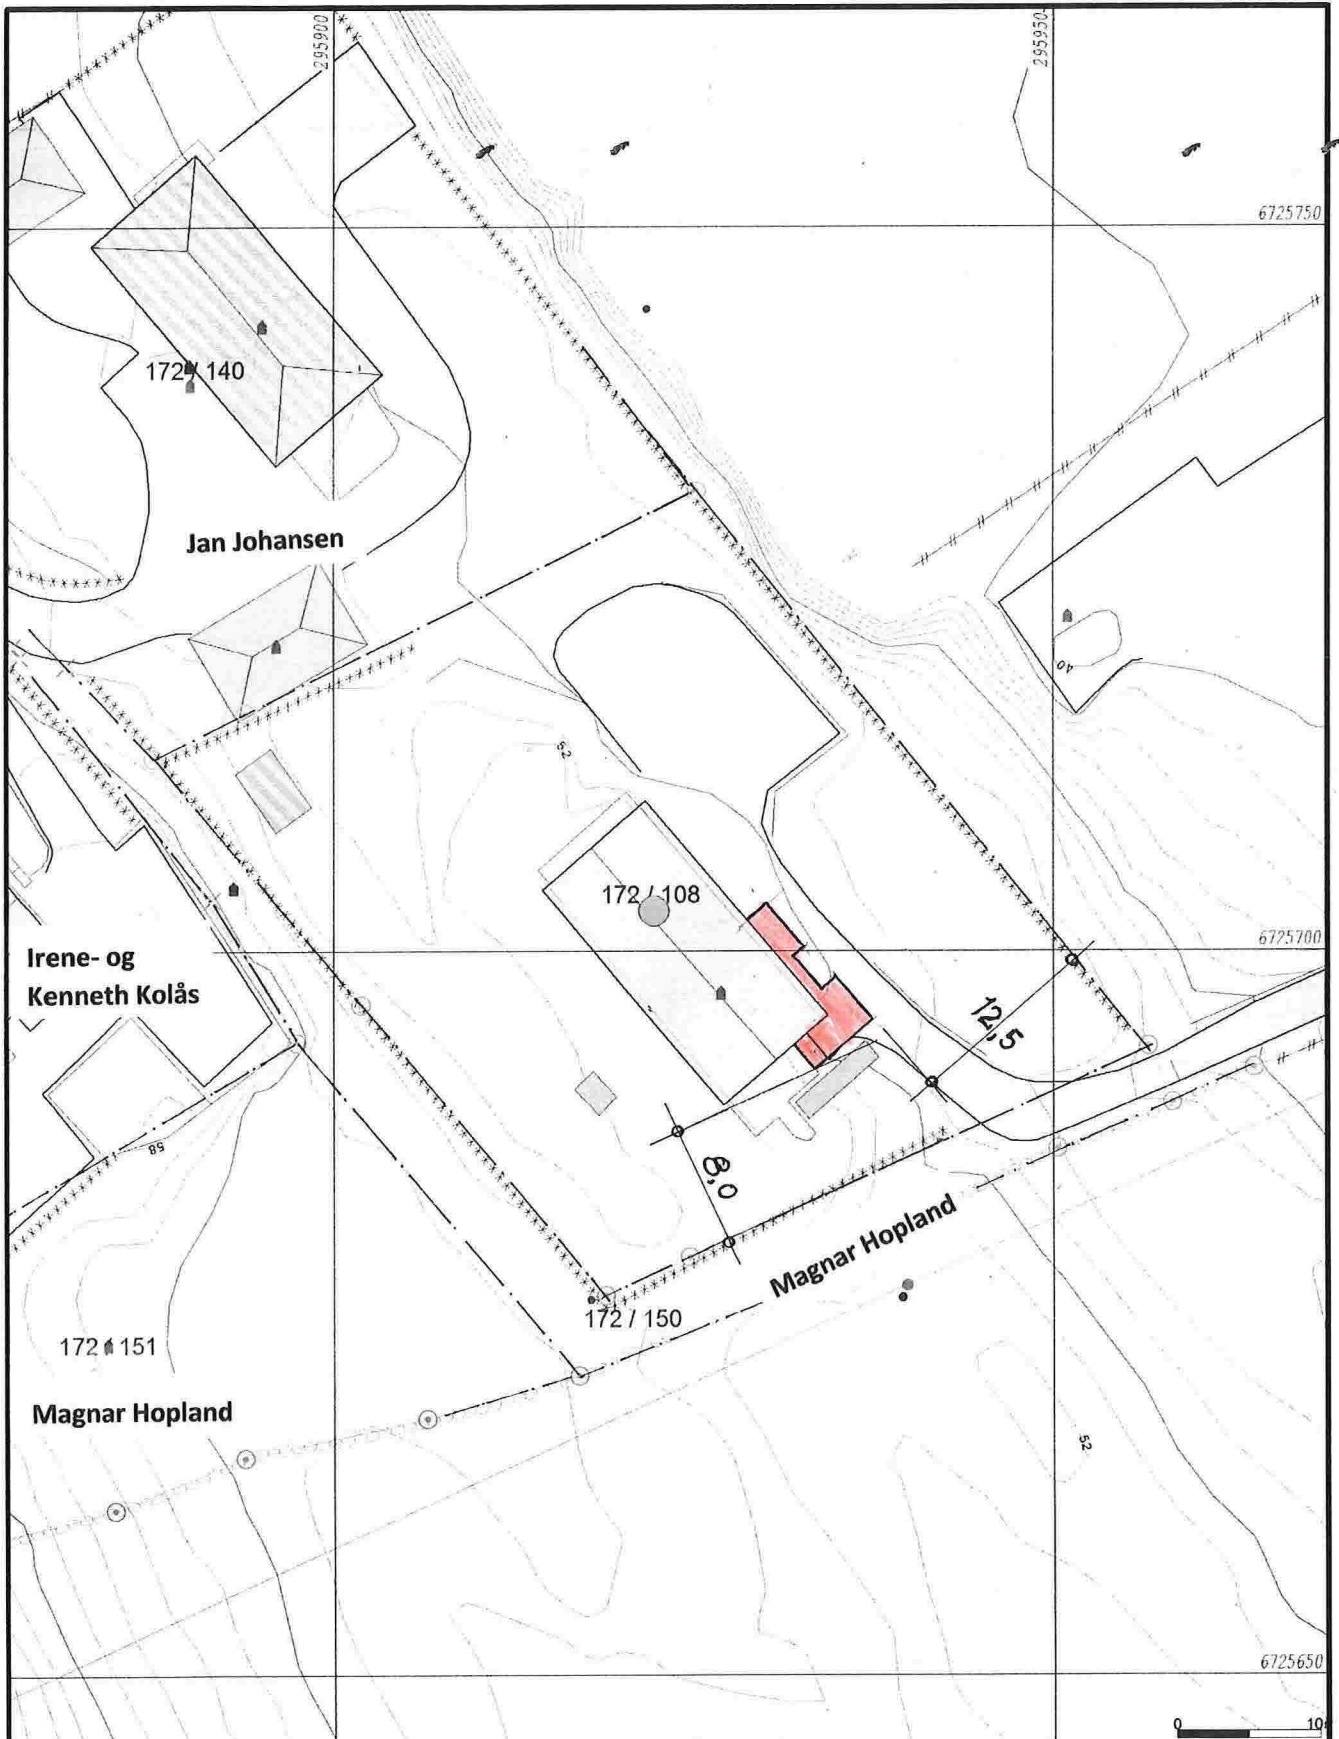

- Målte Grenser
- Registrerte Grenser
- Udefinert grense
- Terrengmålte grense
- Konstruert grensepunkt
- Bolig
- Bustad m/leilighet
- Våningshus
- Storre bustader
- Hytte/feriehus
- Garasje/uthus
- Industri-lager
- Andre bygg



Lindås kommune
Geodata avdeling




Dato: 2015.04.30
Sign: liei

Gnr 172bnr 108

Målestokk
1:500


Beliggenhet og høyder må oppfattes som orienterende.

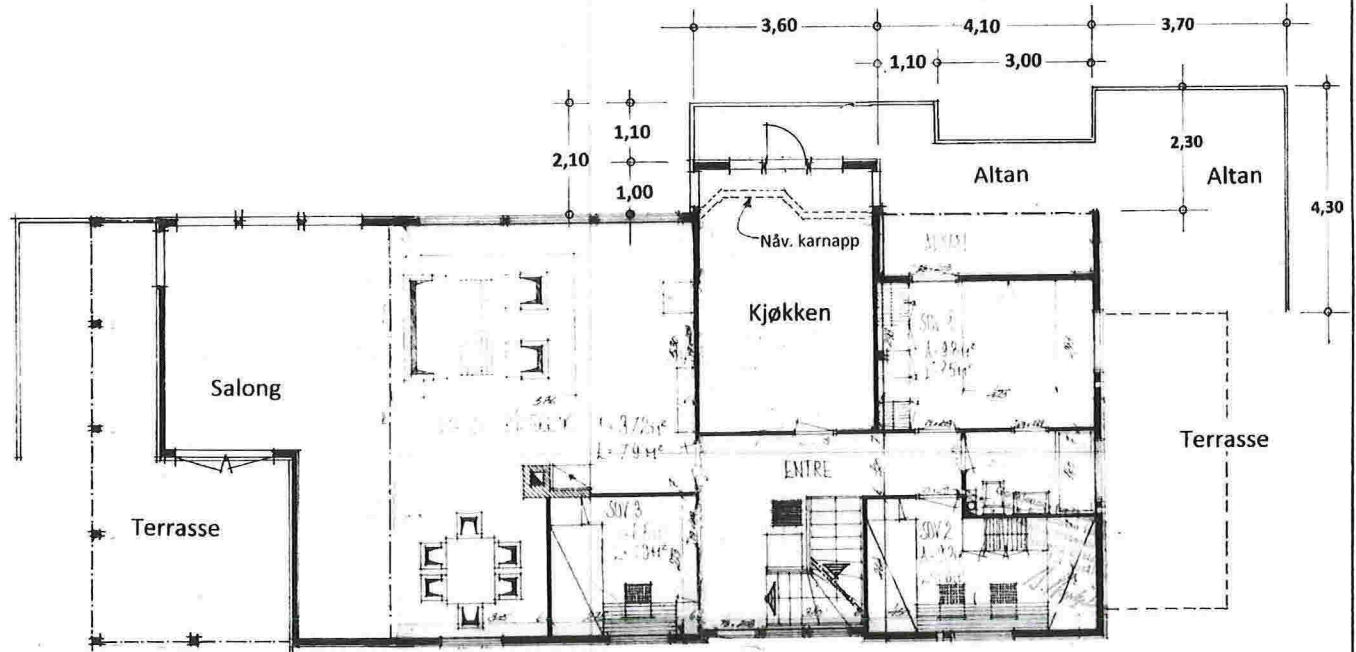

Plan av 1. etasje

Villa *Ertvaag*

Prosj. endret 1. etasje i Mål = 1:100
 Gnr. 172 , Bnr. 108 i Lindås kommune
 Seim , 07. 05. 2015 , Vegard Ertvaag

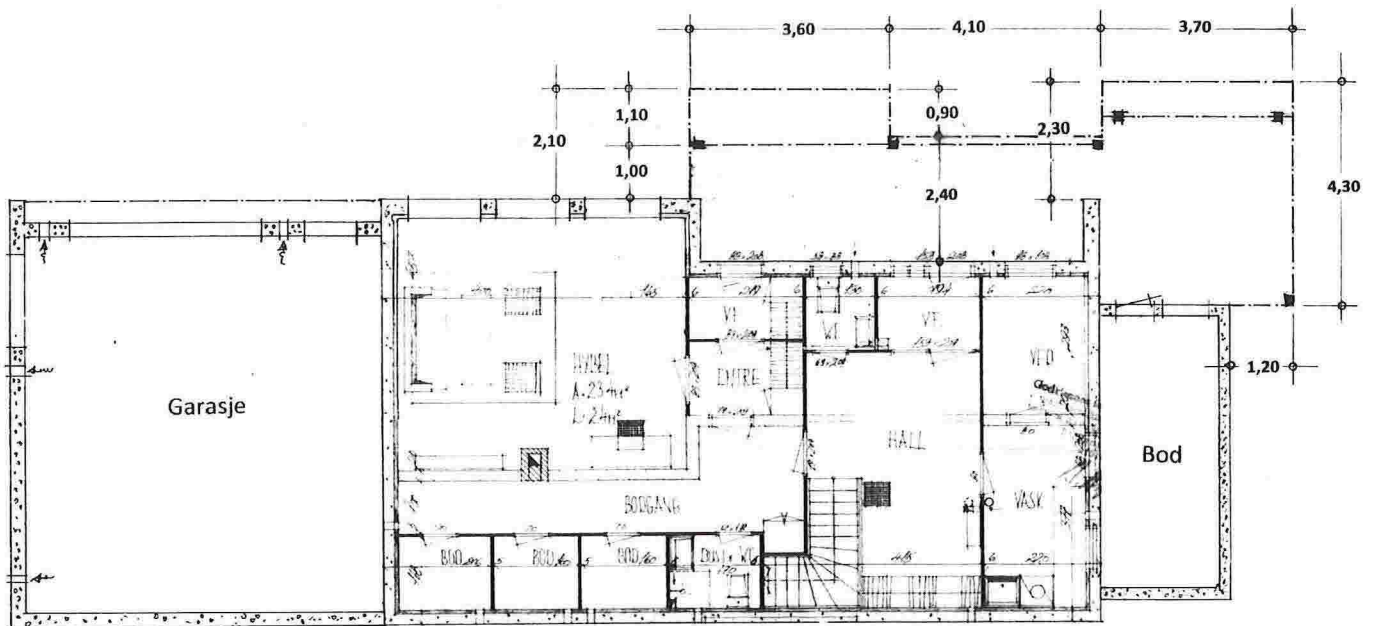

Plan av underetasje


Villa *Ertvaag*

Prosj. endret kjellerplan i Mål = 1:100
 Gnr. 172 , Bnr. 108 i Lindås kommune
 Seim , 07. 05. 2015 , Vegard Ertvaag



Frembygg
Kjøkken

Fasade mot ØST

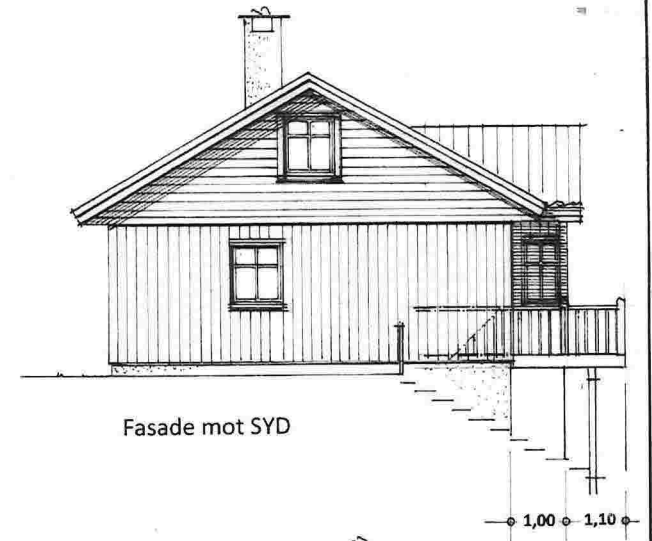


Fasade mot SYD

1,00 1,10



Fasade mot VEST

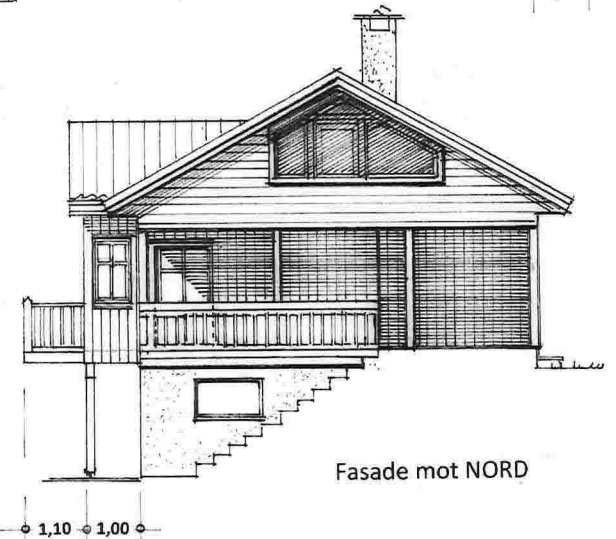

Fasade mot NORD

1,10 1,00

Villa *Ertvaag*

Gnr. 172, Bnr. 108

Nye fasader i Mål = 1 : 100

Seim, 07. 05. 2015, Vegard Ertvaag



Naboliste for 172 / 108

Komm.	Matrikelnr	Rolle	Status	Eier	Bruksenhet	Adresse	Andel
1263	172 / 38	H		LINDÅS KOMMUNE		Felles postmottak Kvernhusmyrane 20 5914 ISDALSTØ	1 / 1
1263	172 / 139	H	✓	KROSSØY TERJE		RISÅSEN 17 5912 SEIM	1 / 1
1263	172 / 140 ✓	H		JOHANSEN JAN		RISÅSEN 18 A 5912 SEIM	1 / 1
1263	172 / 142 ✓	H		KOLÅS IRENE		RISÅSEN 19 5912 SEIM	1 / 2
		H		KOLÅS KENNETH		RISÅSEN 19 5912 SEIM	1 / 2
1263	172 / 150 ✓	H		HOPLAND MAGNAR		HØNSEDALEN 40 5912 SEIM	1 / 1
1263	172 / 151 ✓	H		HOPLAND MAGNAR		HØNSEDALEN 40 5912 SEIM	1 / 1

