


Plan av 1. etasje

Villa Ertvaag Nåværende

Nåværende plan av 1. etasje i Mål = 1:100
 Gnr. 172 , Bnr. 108 i Lindås kommune
 Seim, 29. 04. 2015 , Vegard Ertvaag



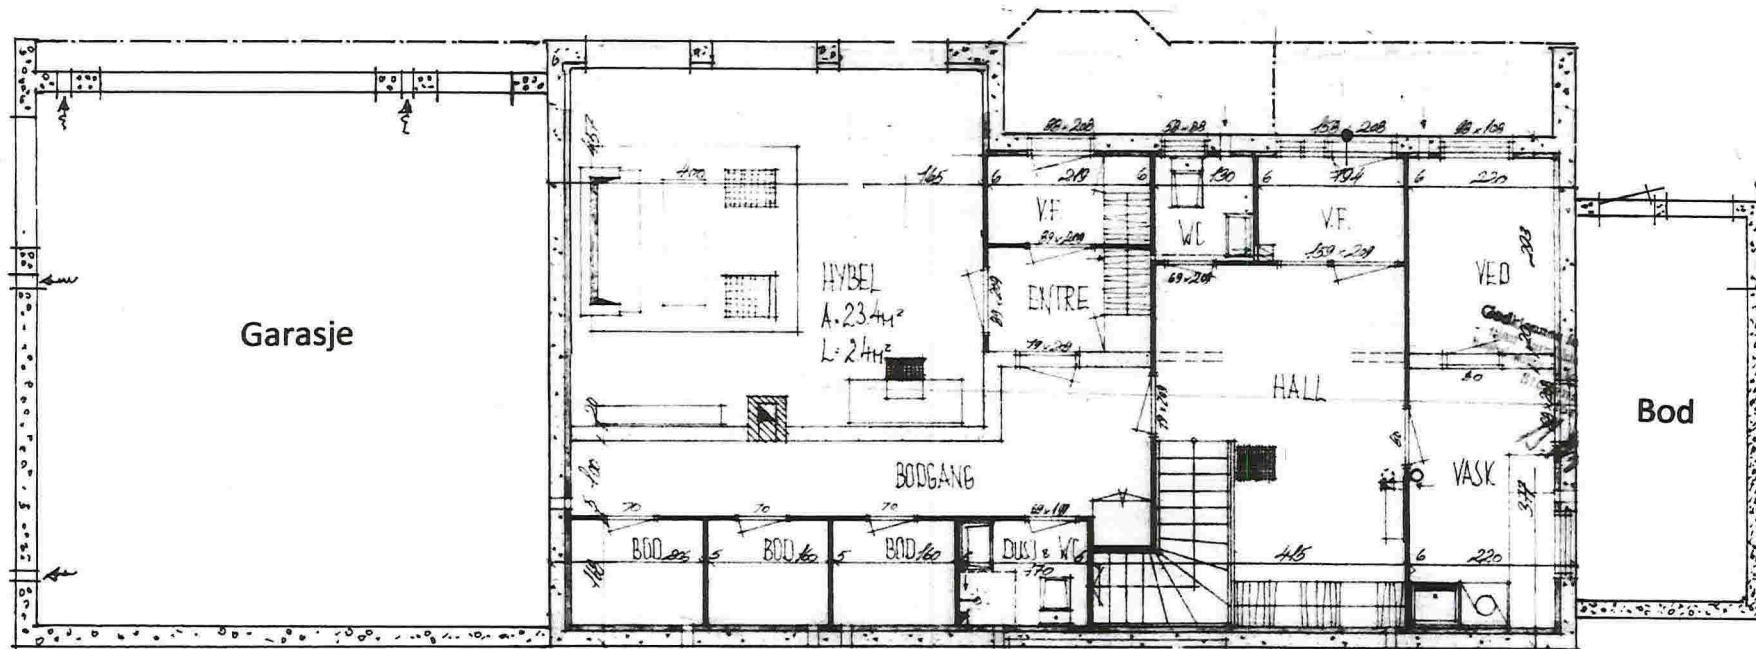

Garasje

HYBEL
A. 23.4m²
L. 2.4m²

Bod

Plan av underetasje

Nåværende

Villa *Ertvaag*


Nåværende plan av kjelleretasje i Mål = 1:100
Gnr. 172 , Bnr. 108 i Lindås kommune
Seim, 29. 04. 2015 , Vegard Ertvaag



E-3




Fasade mot ØST

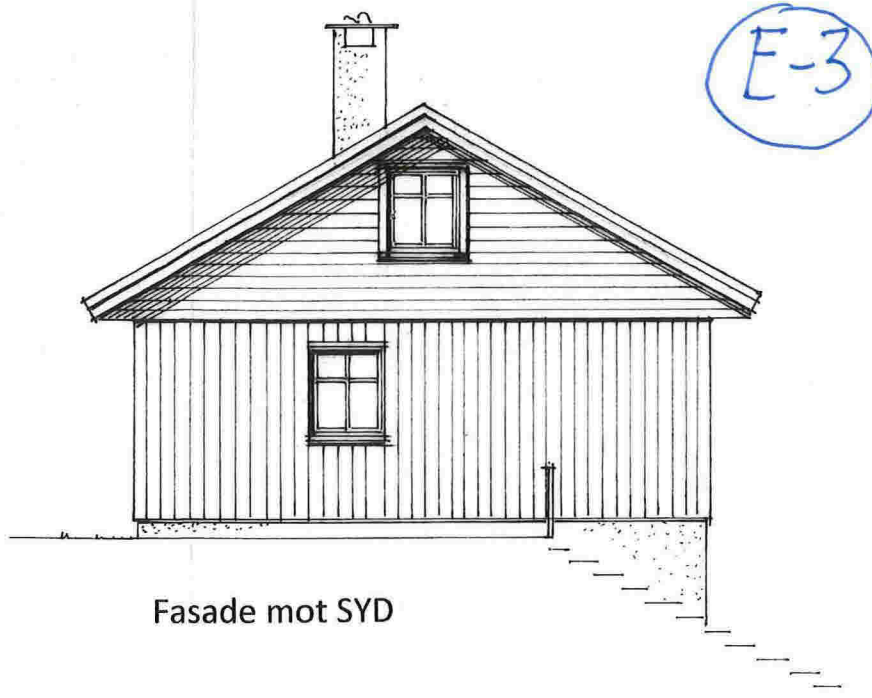

Fasade mot SYD



Fasade mot VEST

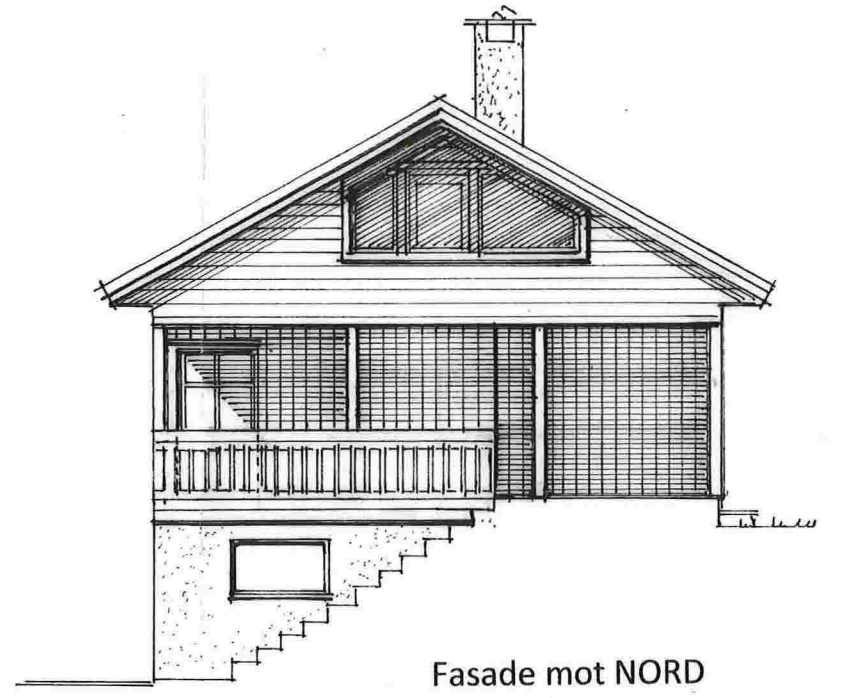

Fasade mot NORD

Villa *Ertvaag*

Gnr. 172, Bnr. 108

Nåværende fasader i Mål = 1 : 100

Seim, 29. 04. 2015 Vegard Ertvaag