


Plan av 1. etasje

Villa *Ervaag*

Prosj. endret 1. etasje i Mål = 1:100
Gnr. 172 , Bnr. 108 i Lindås kommune
Seim , 07. 05. 2015 , Vegard Ervaag

F-4

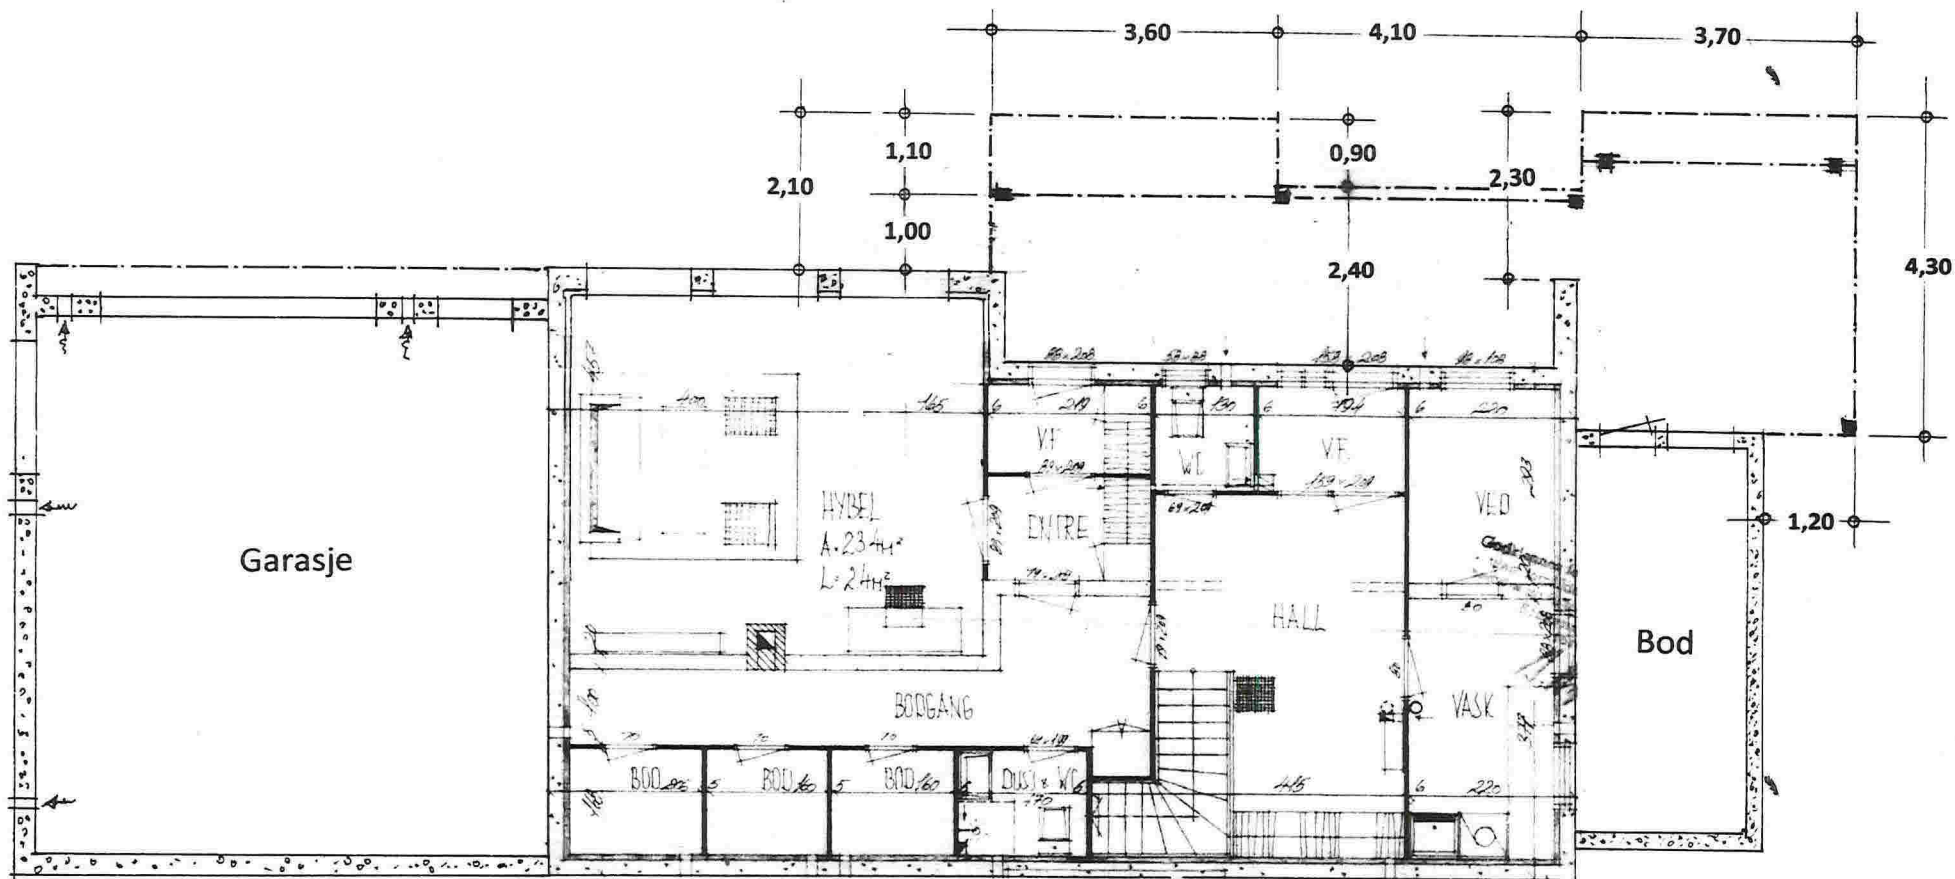

Plan av underetasje


Villa *Ertvaag*

Prosj. endret kjellerplan i Mål = 1:100
 Gnr. 172 , Bnr. 108 i Lindås kommune
 Seim , 07. 05. 2015 , Vegard Ertvaag

15



Frembygg
Kjøkken Fasade mot ØST

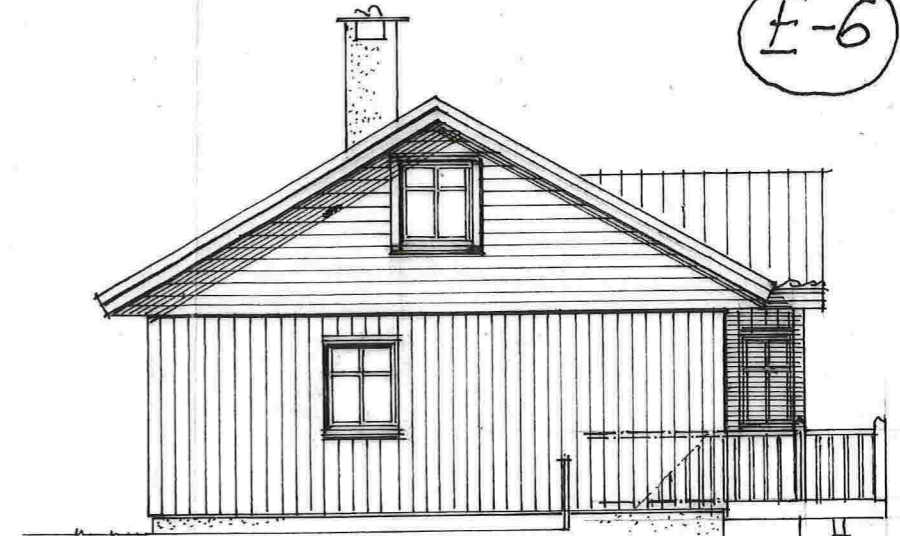


Fasade mot SYD

1,00 1,10



Fasade mot VEST

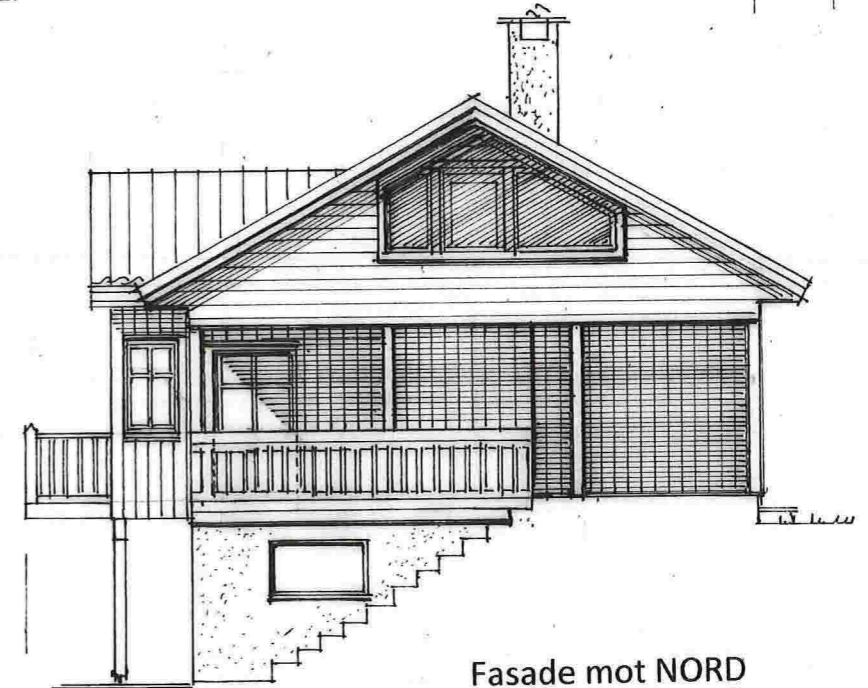

Fasade mot NORD

1,10 1,00

Villa *Ertvaag*

Gnr. 172, Bnr. 108

Nye fasader i Mål = 1 : 100

Seim, 07. 05. 2015, Vegard Ertvaag