


Rør & Varmepumpeservice AS  
 Orgnr.: 993 062 898 MVA  
 Stølsvegen 31, 5200 Os  
 Tlf.: 926 92308

- |                          |                        |                |
|--------------------------|------------------------|----------------|
| - Avlop felles           | Udefinert grenser      | Hytte/feriehus |
| - Drensledning           | Terrengmålte grense    | Garasje/utlus  |
| - Overvann               | Konstruert grensepunkt | Industri/lager |
| → Pumpeledning spillvann | Bolig                  | Andre bygg     |
| → Pumpeledning vann      | Bustad m/leilighet     |                |
| → Spillvann              | Våningshus             |                |
| → Vannledning            | Større bustader        |                |
- Beliggenhet og høyder må oppfattes som orienterende.

Situasjonsplan eiendom 56/150  
 Mål 1:500



Dato: 2015.06.08  
 Sign: liat


Lindås kommune  
 VVA avdeling

Gbnr. 56.150




Målestokk  
 1:500

Profilskjema eiendom 56/150 Lm 1:100 Hm 1:50

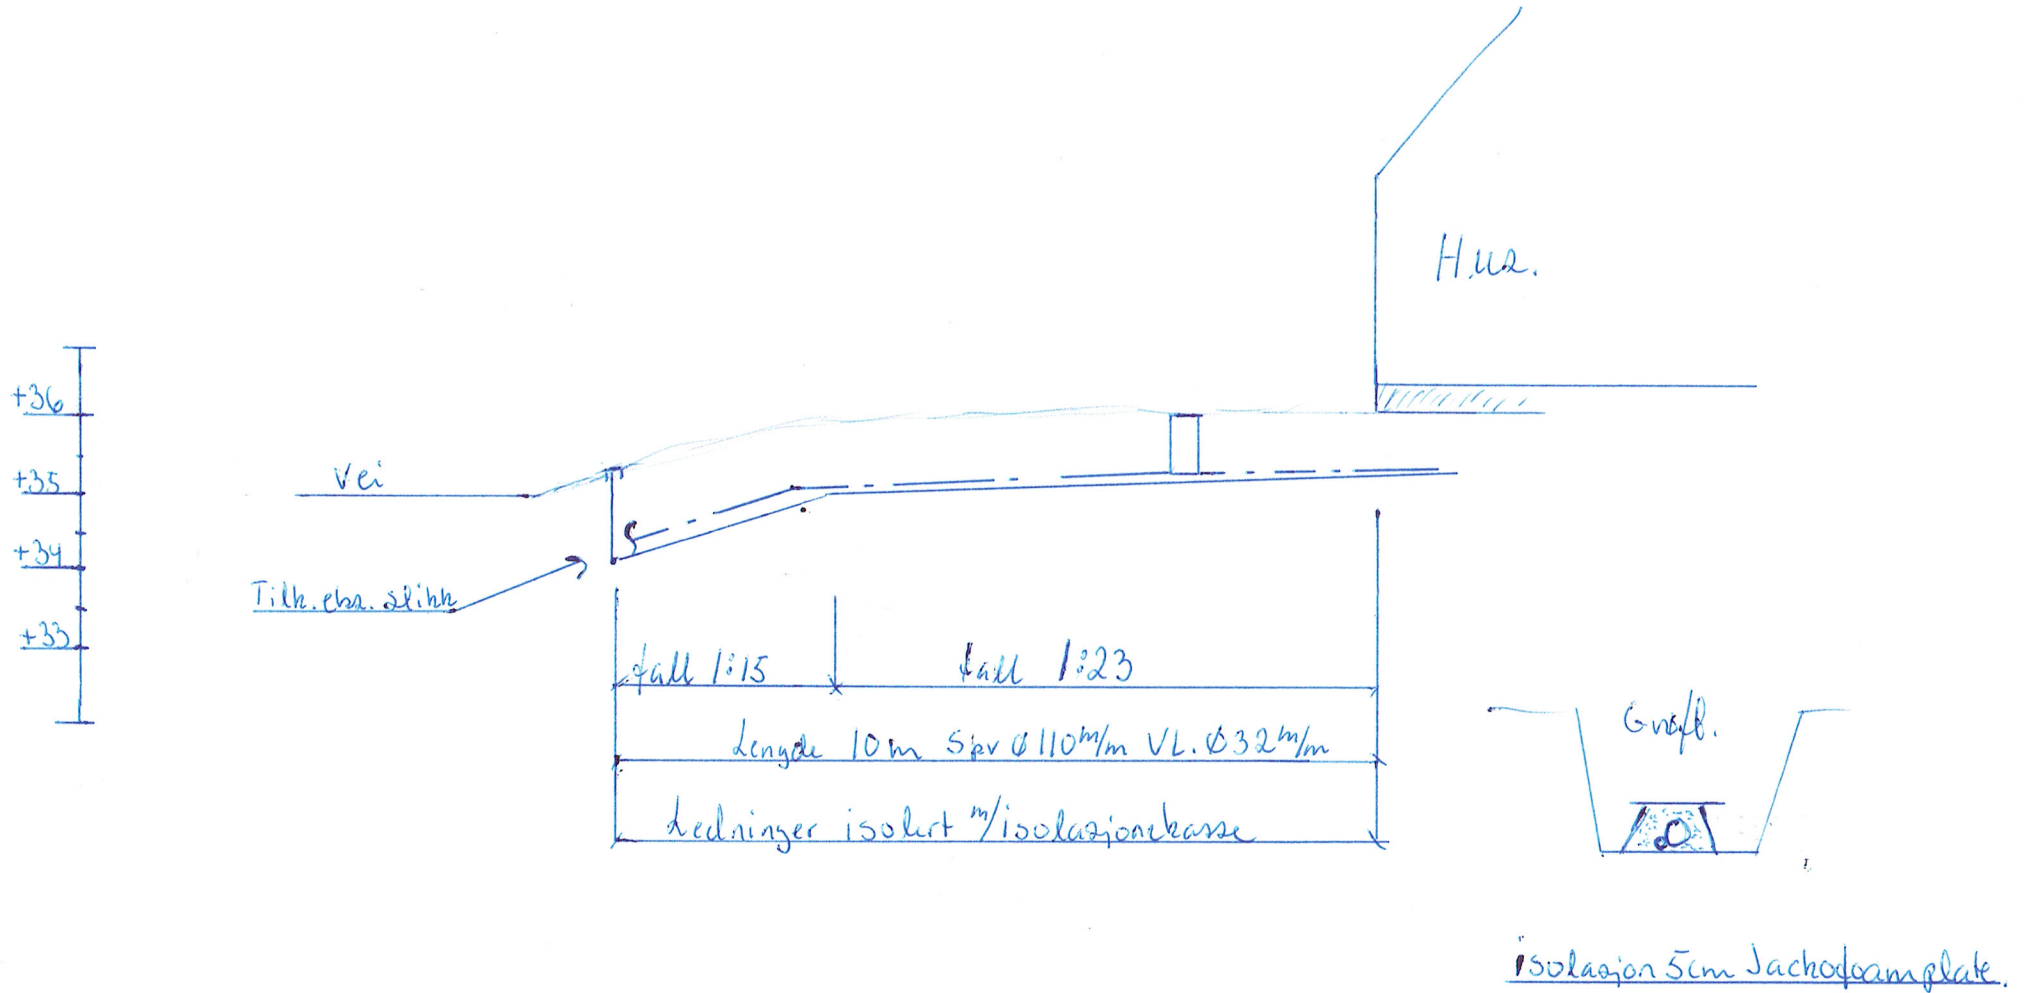

Rør & Varmepumpeservice AS  
Org.nr.: 993 062 898 MVA  
Stølsvegen 31, 5200 Os  
Tlf: 926 02 208

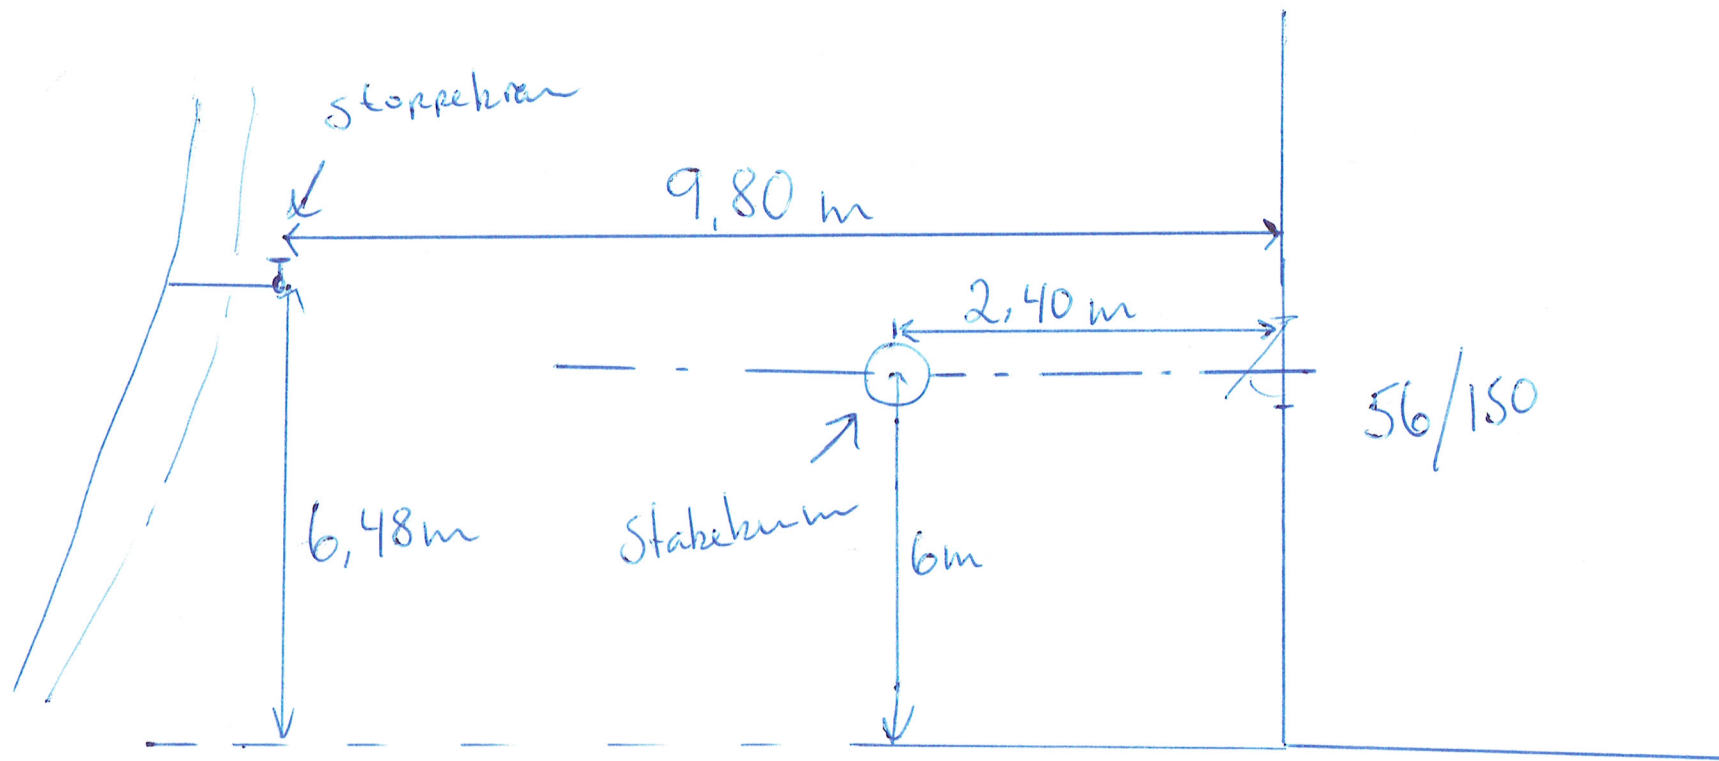

Skisse av stakekum og stoppekran eiendom 56/150

Rør & Varmepumpeservice AS  
Org.nr.: 993 062 898 MVA  
Stølsvegen 31, 5200 Os  
Tlf.: 926 92 308



## EIGENKONTROLL AV SANITÆRINSTALLASJONER

Skjemaet skal fyllast ut av utførande røyrleggjar og skal sendast Lindås kommune for arkivering saman med godkjent søknad om tilknytning.

BYGGJEPLASS: \_\_\_\_\_ GNR.: 56 BNR.: 150 TOMT NR.: \_\_\_\_\_

Eigar av sanitæranlegget:

Sjursen ANS

Adresse:

Fagervollen 48

Prøven gjeld:

Prøvetrykk:

Dato og sign. av røyrl.:

Utv. vassleidning	<u>85</u> mvs. i <u>5</u> min.	<u>10/10-14</u> <u>Valter Aarnholt</u>
Utv. spillvassleidn.	<u>1,1</u> mvs. i <u>5</u> min.	<u>10/10-14</u> <u>Valter Aarnholt</u>
Bunnleidning:	<u>1,1</u> mvs. i <u>5</u> min.	<u>27/1-15</u> <u>Valter Aarnholt</u>
Innv. spillvassleidn.	<u>1,1</u> mvs. i <u>5</u> min.	<u>2/3-15</u> <u>Valter Aarnholt</u>
Innv. vassleidn.	<u>85</u> mvs. i <u>5</u> min.	<u>2/3-15</u> <u>Valter Aarnholt</u>
.....	mvs. i min.	.....
.....	mvs. i min.	.....

Teknisk etat skal varslast for kontroll før tildekking.  
 Prøvetrykk for spillvassleidning er 1.1 m.v.s.  
 Prøvetrykk for vassleidning er 50% over driftstrykk.

Anlegget teke i bruk/overlevert den: 5/6-15 .....

Merknader: .....

Utførande røyrleggjar stadfestar at sanitæranlegg er utført i samsvar med "Normalreglementet" (tidlegare NKF-Norm-8).

**Rør & Varmepumpeservice AS**  
 Org.nr.: 993 062 898 MVA  
 Stølsvegen 31, 5200 Os  
 Tlf.: 926 92 308

-----  
 Stempel/sign. røyrleggjarfirma