

**Gjenpart av nabovarsel**

plan- og bygningsloven av 27. juni 2008 nr. 71 § 21-3

<b>Tiltak på eiendommen:</b>			
Gnr. 177	Bnr. 29	Festenr.	Seksjonsnr.
Eiendommens adresse Seimsstranda 564			
Postnr. 5912	Poststed Seim		
Kommune Lindås			
Eier/fester Stian Haukås og Hage, Berit Lie			

<b>Det varsles herved om</b>				
<b>Søknad om tiltak som krever tillatelse etter plan- og bygningsloven § 20-1</b>				
<input type="checkbox"/> Nybygg	<input type="checkbox"/> Anlegg	<input checked="" type="checkbox"/> Endring av fasade	<input type="checkbox"/> Riving	<input type="checkbox"/> Annet
<input type="checkbox"/> Skilt	<input type="checkbox"/> Eiendomsdeling eller bortfeste	<input type="checkbox"/> Innhegning mot veg	<input type="checkbox"/> Bruksendring	
<b>Søknad om tiltak etter plan- og bygningsloven § 20-2</b>				
<input type="checkbox"/> Driftsbygning i landbruket med samlet bruksareal (BRA) mindre enn 1000 kvm SAK10 § 3-2		<input type="checkbox"/> Midlertidig bygning, konstruksjon eller anlegg		
Mindre tiltak til bebygd eiendom				
<input checked="" type="checkbox"/> Tilbygg < 50 m <sup>2</sup>	<input type="checkbox"/> Antennesystem	<input type="checkbox"/> Skilt/reklame	<input type="checkbox"/> Annet pbl § 20-2 bokstav d	
<input type="checkbox"/> Frittliggende bygning (ikke boligformål) < 70 m <sup>2</sup>	<input type="checkbox"/> Bruksendring (fra tilleggsdel til hoveddel og motsatt)			
<b>Dispensasjon etter plan- og bygningsloven kapittel 19</b>				
<input type="checkbox"/> Dispensasjon				

<b>Beskriv nærmere hva nabovarslet gjelder</b>
pga. utskrifning av punkterte vinduer, samt utvendig og innvendig etterisolering av bolig, vil fasade mot vest og sør bli noe endret. En vil også bygge terrasse langs hele vest siden, for å oppnå livsløpsstandard til 1 egt. og for å bedre rømningsvei.


<b>Spørsmål og merknader vedrørende nabovarsel</b>			
Eventuelle merknader må være kommet til ansvarlig søker/tiltakshaver innen 2 uker etter at dette varsel er sendt.			
<b>Ansvarlig søker/tiltakshaver</b>		<b>Kontaktperson</b>	
Navn Stian Haukås	Navn Stian Haukås		
Besøksadresse Seimsstranda 564	E-post st.hauk@gmail.com		
Postadresse Seimsstranda 564	Telefon	Mobil 952 93 878	
Postnr. 5912	Poststed SEIM		
Søknaden kan ses på hjemmeside: www.			
Merknader sendes:	Navn Stian Haukås	Postadresse Seimsstranda 564	
	Postnr. 5912	Poststed Seim	
		E-post st.hauk@gmail.com	

<b>Vedlegg</b>			
Beskrivelse av vedlegg	Gruppe	Nr. fra – til	Ikke relevant
Kopi av søknad om tillatelse til tiltak			<input checked="" type="checkbox"/>
Dispensasjonssøknad (begrunnelse/vedtak) (pbl kap. 19)	B		<input checked="" type="checkbox"/>
Situasjonsplan, avkjøringsplan	D	Ligger ved	<input type="checkbox"/>
Tegninger (snitt og fasade)	E	"	<input type="checkbox"/>
Andre vedlegg	Q		<input type="checkbox"/>

<b>Underskrift</b>			
Sted Seim	Dato 19.1.2014	Underskrift ansvarlig søker eller tiltakshaver Stian Haukås	
		Gjøntas med blokkbokstaver Stian Haukås	

177-29

ARKIV

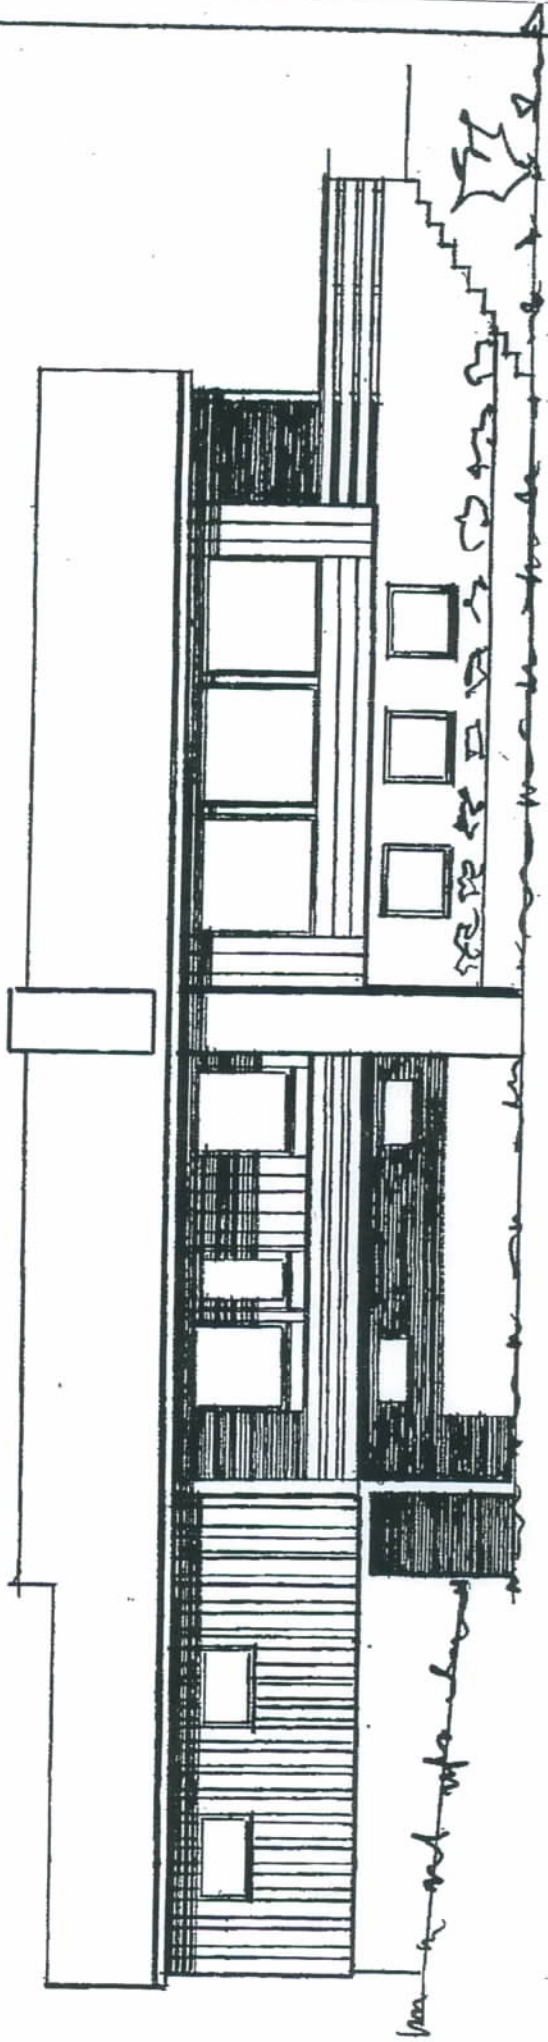


Mot vest.

M=1:100.

Berger 18.1.86. 72

Ny tegning

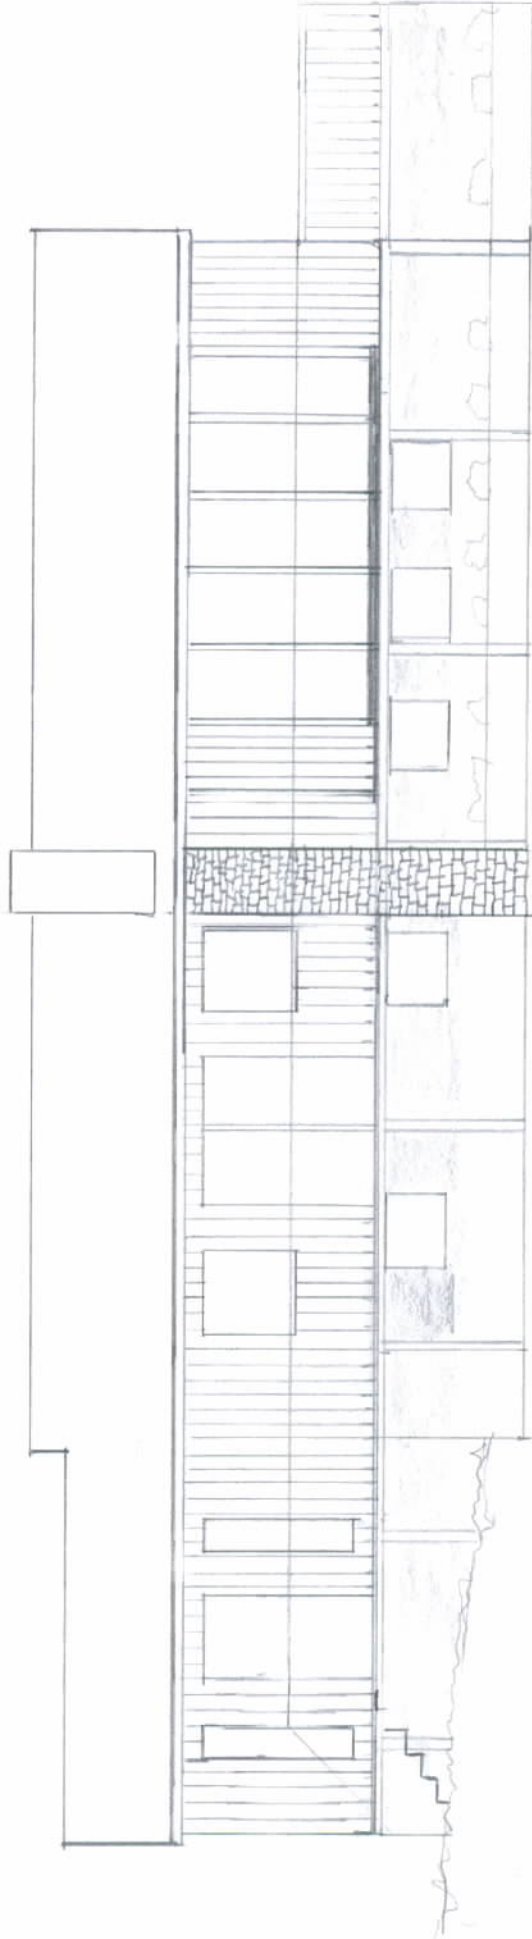


Mot Vest

M = 1:100

Frekhaug 19.13

Stian Haukås


Gammel tegning  
mot SØR

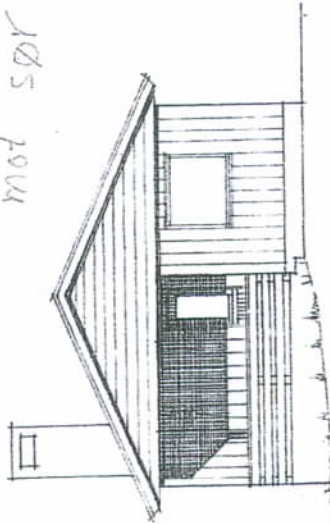

TIGN. NR.	1
DATA	5-11-69.
MÅL	1:100.
BR. GR. N.	
HT. MÅL	9.5 M
SGN.	N. F.
ARTIF.	
HUS NR.	141 +
AS. FLORVAAG BRUK - 5001 BERGEN	
POSTB. 171 - VALCKENDGT. 4 - TELF. 31 620	
PROJEKT	HR. SVEIN CATO LIE.

Den som bygger eller driver bygning forpligter sig id & kupper byggesaken hos A.S. Florvaag Ark. Bergen. Tegningene må ikke kopieres eller brukes uten tillatelse.

Ny tegning

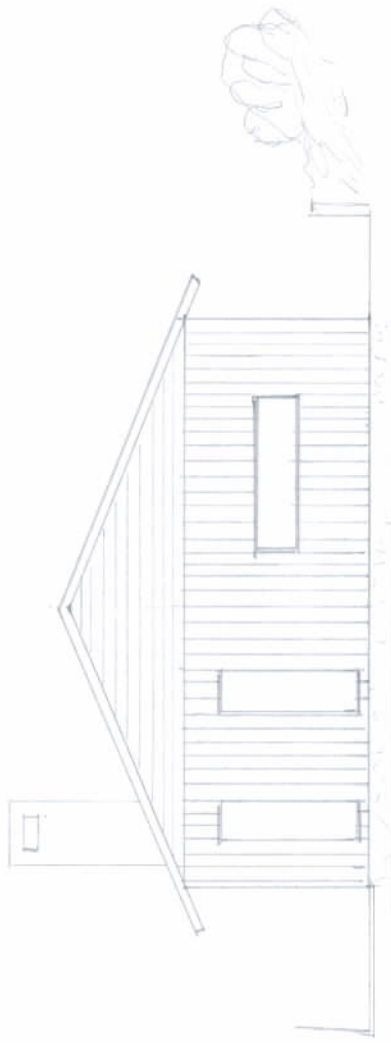

Fasade mot sør

M 1:100

Seim 12.1.2014


Stian Haukrås

GODTUKJE  
8 JUNE 1969  
Lands Bygningråd


LIVSLAS KOMPLETUNG  
KOMMUNE-  
INGENIØRKONTORET

010: 278


Arkiv nr. 177.29

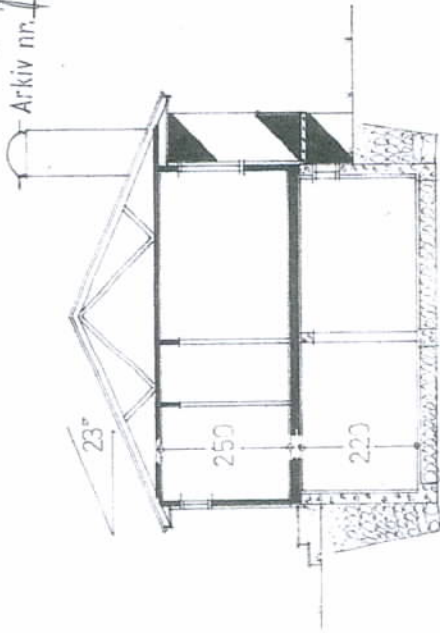

SNITT.

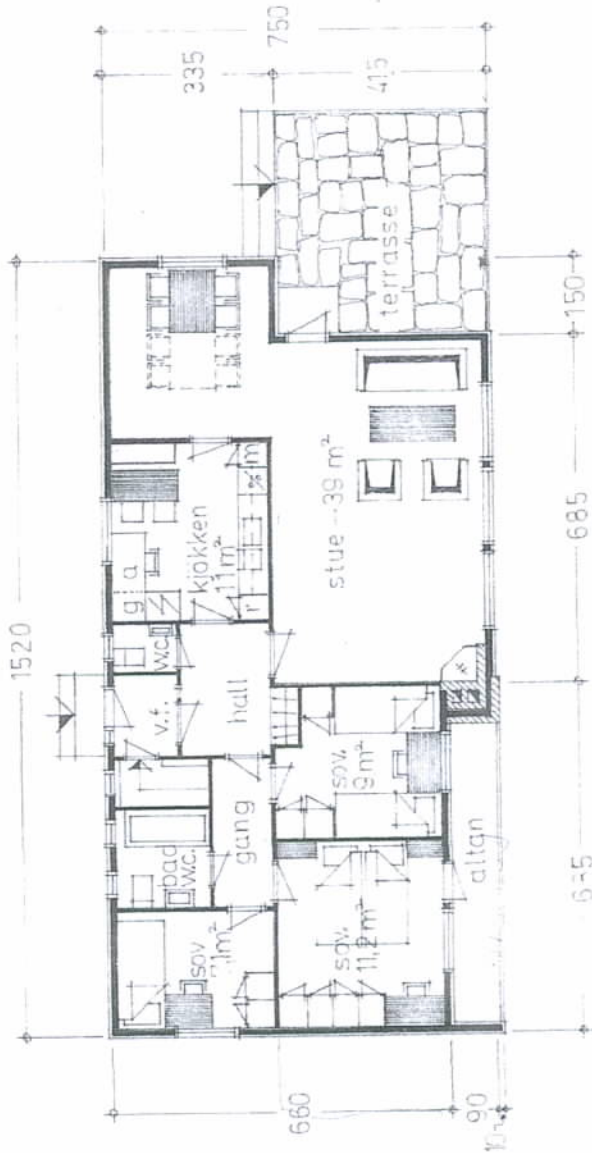

PLAN AV 1. ETG.

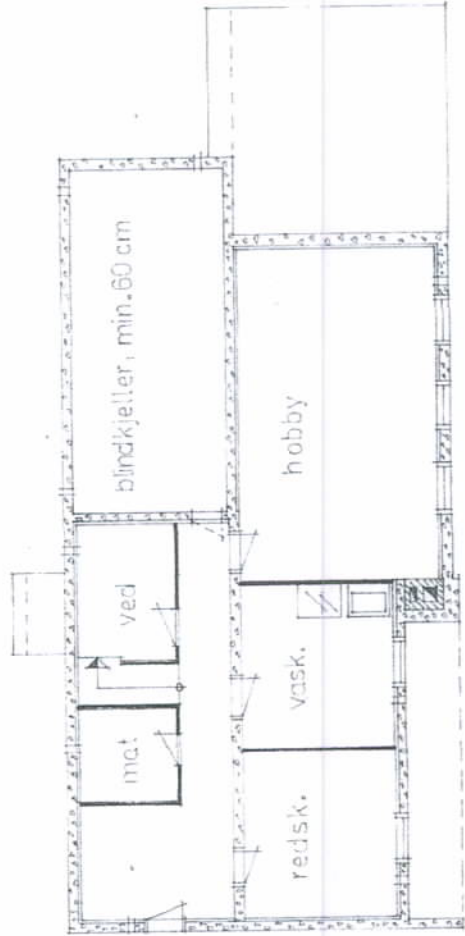

PLAN AV KJELLER.




HUS NR. 141 +  
AS FLORVAAG BRUK - 5001 BERGEN  
POSTB. 171 - VALKENDGT. 4 - TEL. 31 620

ANSØKER  
H.R. SVEIN CATO LIE.

PLANER OG SNITT.

Den som bygger etter denne tegning forplikter seg til å kjenne byggesaken hos AS Florvaag Bruk, Bergen. Tegningene må ikke kopieres eller brukes uten tillatelse.

TEG. NR. 2
DATE 5.11.69
MÅ 1:100
BLOK. 1.
M. LINDA 95m <sup>2</sup>
SGN.
KITTET

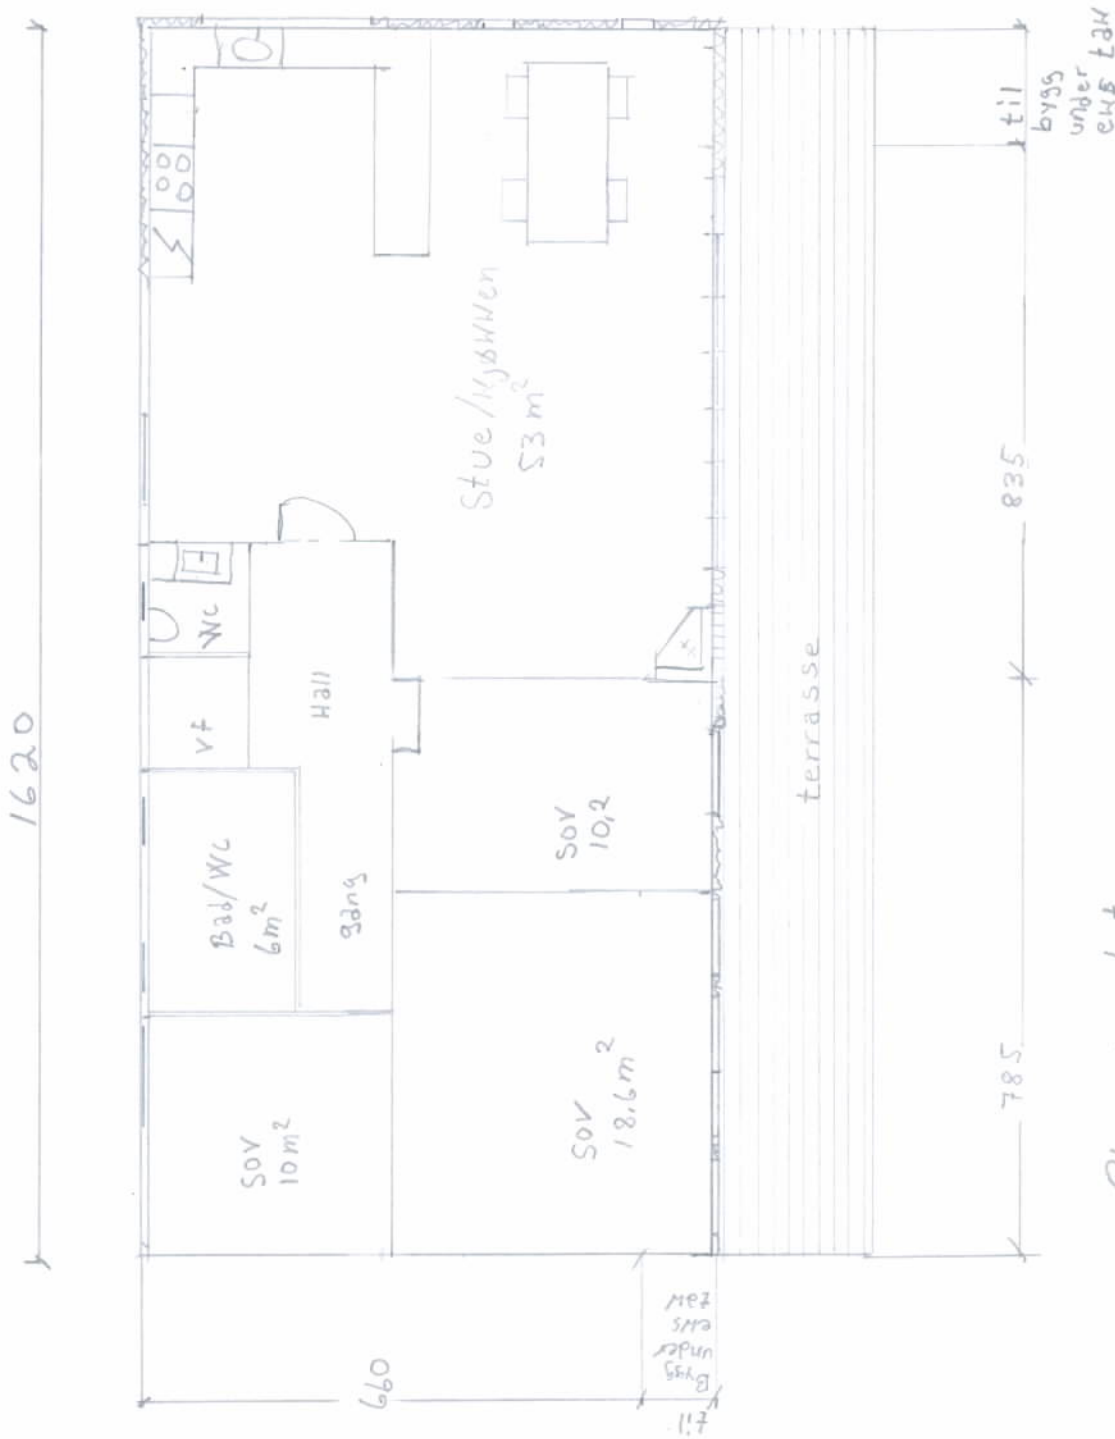


Mål 1:100

Seim 19/1 2014

Stian Haukås

Plan av 1etg

Ny tegning

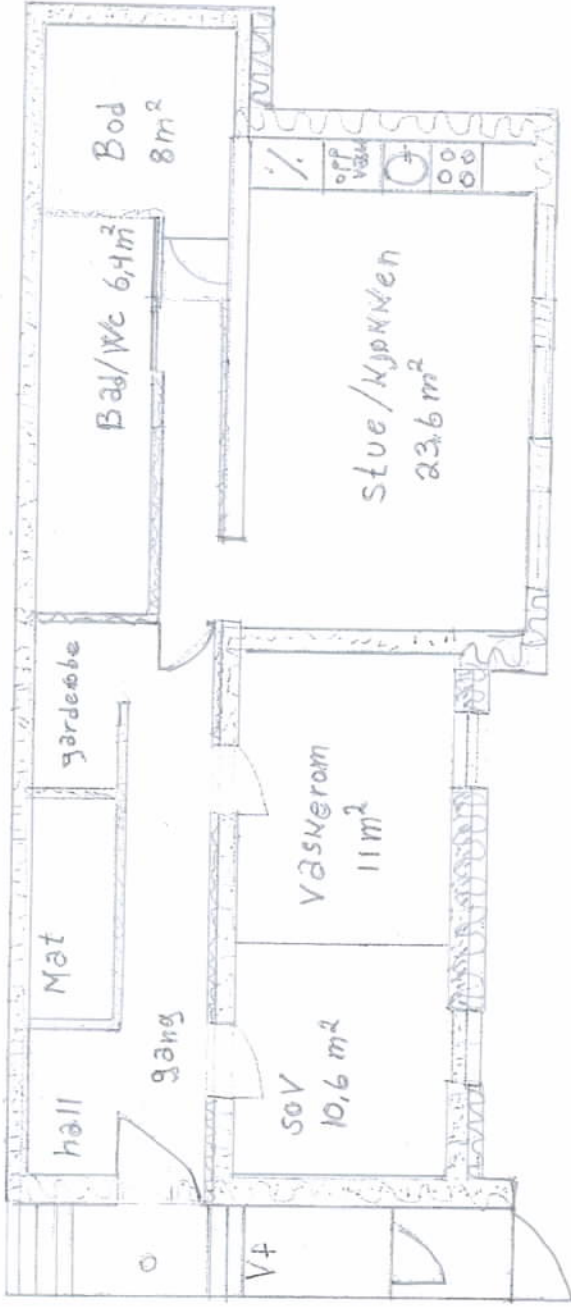

Plan av Kjeller

M1:100

Seim 19.1.2014

Stian Haukås






STATENS KARTVERK

# Se eiendom

19/01 2014

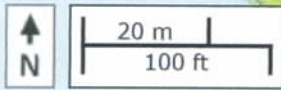

## Kvittering for nabovarsel

Nabovarsel kan enten sendes som rekommandert sending eller overleveres personlig mot kvittering. Ved personlig overlevering vil avkryssing gjelde som bekreftelse på at varslet er mottatt.

Eiendom/byggested				Nabo-/gjenboereiendom			Nabo-/gjenboereiendom eier/fester		
Gnr.	Bnr.	Festenr.	Seksjonsnr.	Adresse					
177	29			Seimsstranda 564					
Gnr.	Bnr.	Festenr.	Seksjonsnr.	Eiers/festers navn			Adresse		
177	26			ANNE ANNE ASBJØRENSEN			ØSTRE HØPSVEI 17		
Adresse				Postnr.			Poststedets reg.nr.		
5912 Seim				5232 PARADIS					
Postnr.				Postnr.			Poststed		
5912 Seim				5232 PARADIS					
Personlig kvittering for mottatt varsel				Dato			Sign.		
<input checked="" type="checkbox"/> Varsel er mottatt <input checked="" type="checkbox"/> Samtykker i tiltaket				28.01.14 PARADIS Anne Asbjørn					

Nabo-/gjenboereiendom				Nabo-/gjenboereiendom eier/fester					
Gnr.	Bnr.	Festenr.	Seksjonsnr.	Eiers/festers navn					
Adresse				Adresse					
Postnr.				Postnr.			Poststedets reg.nr.		
Poststed				Postnr.			Poststed		
Personlig kvittering for mottatt varsel				Dato			Sign.		
<input type="checkbox"/> Varsel er mottatt <input type="checkbox"/> Samtykker i tiltaket									

Det er per dags dato innlevert rekommandert sending til ovennevnte adressater.

Samlet antall sendinger: \_\_\_\_\_

Sign.



**Gjenpart av nabovarsel**

plan- og bygningsloven av 27. juni 2008 nr. 71 § 21-3

<b>Tiltak på eiendommen:</b>			
Gnr. 177	Bnr. 29	Festenr.	Seksjonsnr.
Eiendommens adresse Seimsstranda 564			
Postnr. 5912	Poststed Seim		
Kommune Lindås			
Eier/fester Stian Haukås og Høge Berge Lie			

<b>Det varsles herved om</b>			
<b>Søknad om tiltak som krever tillatelse etter plan- og bygningsloven § 20-1</b>			
<input type="checkbox"/> Nybygg	<input type="checkbox"/> Anlegg	<input checked="" type="checkbox"/> Endring av fasade	<input type="checkbox"/> Riving
<input type="checkbox"/> Skilt	<input type="checkbox"/> Eiendomsdeling eller bortfeste	<input type="checkbox"/> Innhegning mot veg	<input type="checkbox"/> Annet
<input type="checkbox"/> Bruksendring			
<b>Søknad om tiltak etter plan- og bygningsloven § 20-2</b>			
<input type="checkbox"/> Driftsbygning i landbruket med samlet bruksareal (BRA) mindre enn 1000 kvm SAK10 § 3-2		<input type="checkbox"/> Midlertidig bygning, konstruksjon eller anlegg	
Mindre tiltak til bebygd eiendom			
<input checked="" type="checkbox"/> Tilbygg < 50 m <sup>2</sup>	<input type="checkbox"/> Antennesystem	<input type="checkbox"/> Skilt/reklame	<input type="checkbox"/> Annet pbl § 20-2 bokstav d
<input type="checkbox"/> Frittliggende bygning (ikke boligformål) < 70 m <sup>2</sup>	<input type="checkbox"/> Bruksendring (fra tilleggsdel til hoveddel og motsatt)		
<b>Dispensasjon etter plan- og bygningsloven kapittel 19</b>			
<input type="checkbox"/> Dispensasjon			

<b>Beskriv nærmere hva nabovarslet gjelder</b>
pga. utskrifning av punkterte vinduer, samt utvendig og innvendig etterisolering av bolig, vil fasade mot vest og sør bli noe endret. En vil også bygge terrasse langs hele vest siden, for å oppnå livsløpsstandar til 1 egt. og for å bedre rømningsvei.

<b>Spørsmål og merknader vedrørende nabovarsel</b>			
Eventuelle merknader må være kommet til ansvarlig søker/tiltakshaver innen 2 uker etter at dette varsel er sendt.			
<b>Ansvarlig søker/tiltakshaver</b>		<b>Kontaktperson</b>	
Navn Stian Haukås	Navn Stian Haukås		
Besøksadresse Seimsstranda 564	E-post st.hauk@gmail.com		
Postadresse Seimsstranda 564	Telefon	Mobil 952 93 878	
Postnr. 5912	Poststed SEIM		
Søknaden kan ses på hjemmeside: www.			
Merknader sendes:	Navn Stian Haukås	Postadresse Seimsstranda 564	
	Postnr. 5912	Poststed Seim	
		E-post st.hauk@gmail.com	

Vedlegg	Beskrivelse av vedlegg	Gruppe	Nr. fra – til	Ikke relevant
	Kopi av søknad om tillatelse til tiltak			<input checked="" type="checkbox"/>
	Dispensasjonssøknad (begrunnelse/vedtak) (pbl kap. 19)	B		<input checked="" type="checkbox"/>
	Situasjonsplan, avkjøringsplan	D	Ligger ved	<input type="checkbox"/>
	Tegninger (snitt og fasade)	E	"	<input type="checkbox"/>
	Andre vedlegg	Q		<input type="checkbox"/>

<b>Underskrift</b>			
Sted Seim	Dato 19.1.2014	Underskrift ansvarlig søker eller tiltakshaver Stian Haukås	
		Gjentas med blokkbokstaver Stian Haukås	