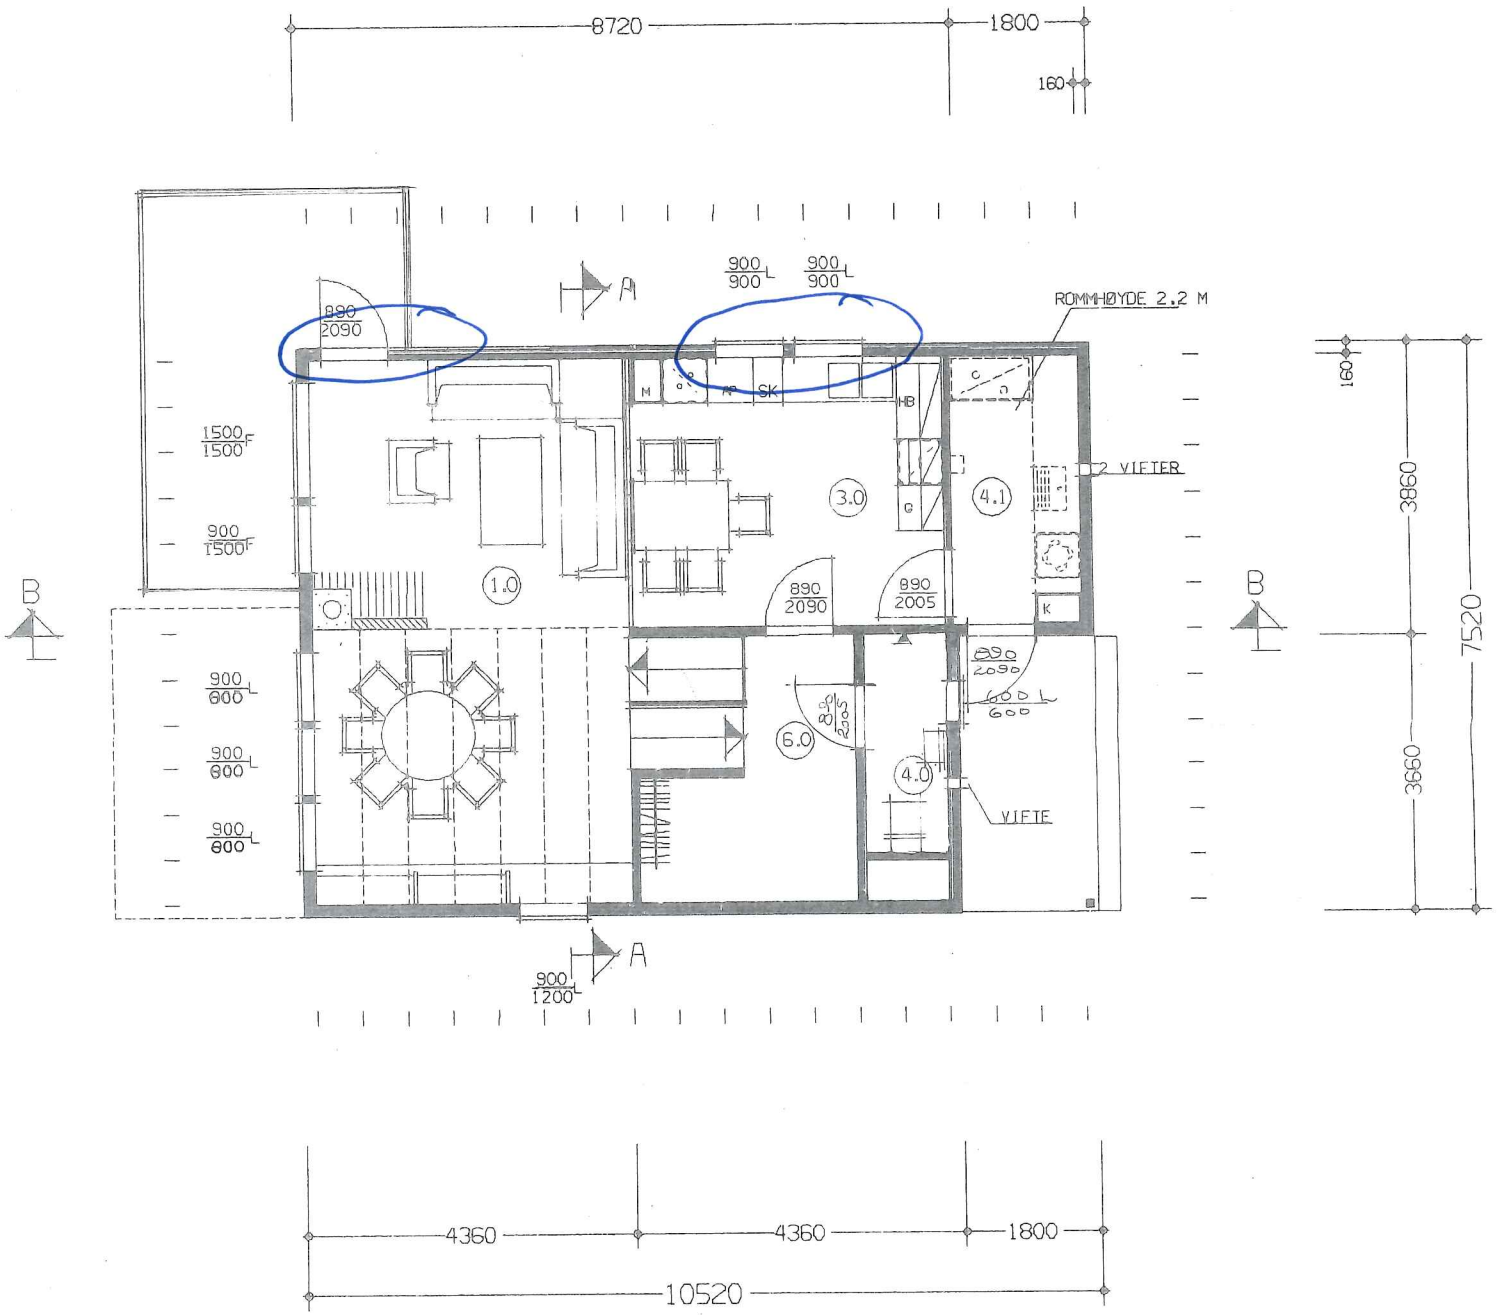

8720
1800
160
ROMMHØYDE 2.2 M
2 VIFTER
VIFTE
1.0
3.0
4.1
6.0
4.0
890
2090
890
2005
900
900
1500
1500
900
1500
900
800
900
1200
3860
3660
7520
4360
4360
1800
10520
A
B