



# LINDÅS KOMMUNE

Eining for Teknisk drift

## Rørleggjarmelding

Skjemaet skal nyttast ved arbeid som vedkjem tilknytning til kommunale vass- og avlaupsleidningar, og private anlegg.

Utfylt skjema skal sendast:

**Lindås kommune**  
**Teknisk drift, VA-avdelinga,**  
**Kvernhusmyrane 20**  
**5914 ISDALSTØ**

Før arbeidet vert sett i gang skal det liggje føre kommunal godkjenning av denne rørleggjarmeldinga og pålagt tilkoplingsgebyr skal vere innbetalt til kommunen.

### Gjeld byggjearbeid på følgjande eigedom:

Gnr/Bnr.:	Adressa til eigedommen:
188/768	Langheiane, 5914 Isdalstø

### Utførande rørleggjar:

Foretaksnamn:	
Lindås Rør & Sanitær AS	
Adresse:	Tlf:
Burkehovdeane 1, 5914 ISDALSTØ	46 42 76 70 / 5635 7450
Kontaktperson:	Mobiltf: (kontaktperson)
HEINE MILDE NÆVDAL	46 42 76 70

### Arbeidet vil føregå i perioden/type anlegg:

Frå og med dato:	Til og med dato:
01.08.14	01.07.15
<input checked="" type="checkbox"/> Offentleg anlegg	<input type="checkbox"/> Privat anlegg
<input checked="" type="checkbox"/> Tilkopl. Vatn	<input checked="" type="checkbox"/> Tilkopl. Avl


### Teikningar vedlagt:

<input type="checkbox"/> Situasjonsplan	<input type="checkbox"/> Kjellarplan	Tal teikningar vedlagt: 6
<input checked="" type="checkbox"/> Installasjonsteikning	<input type="checkbox"/> Etasjerplan	
<input type="checkbox"/> Andre teikningar, sei opp kva slae		

### Merknader:

Innv. sanitærinstallasjonar vedr. 2 ste bygg PC  
Vestbo byggetrinn 2. Bygg D



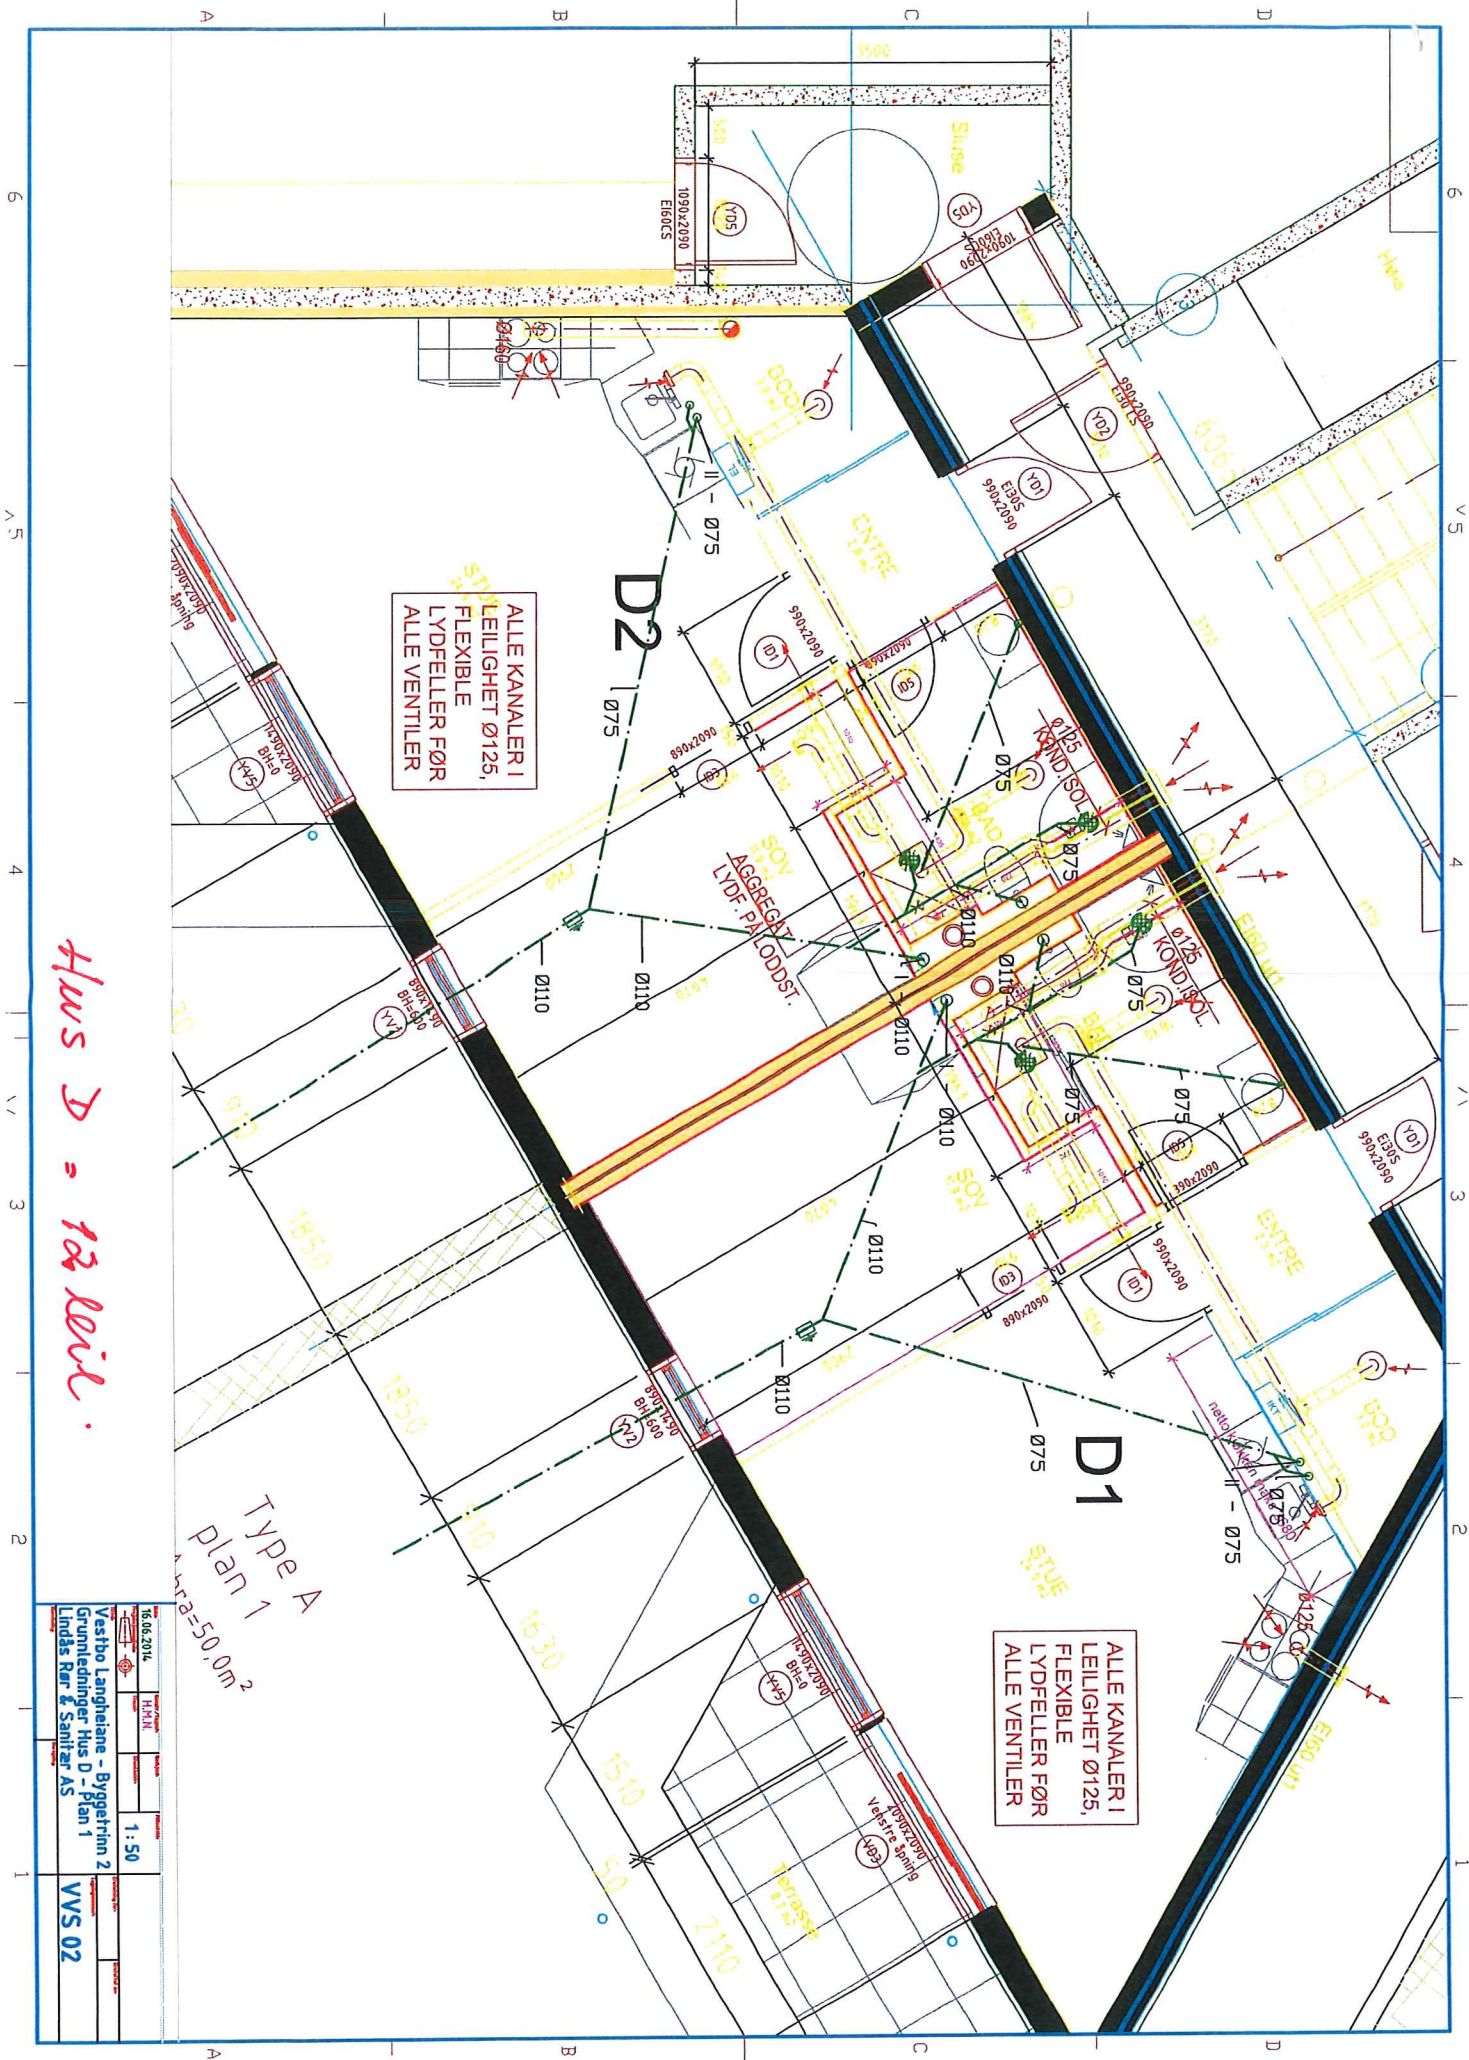


ALLE KANALER I  
LEILIGHET Ø125,  
FLEXIBLE  
LYDFELLER FØR  
ALLE VENTILER

ALLE KANALER I  
LEILIGHET Ø125,  
FLEXIBLE  
LYDFELLER FØR  
ALLE VENTILER

Hus D = 12 leil.

Type A  
plan 1  
Areal=50,0m<sup>2</sup>

Lindas Rør & Sanitær AS			
			VVS 02

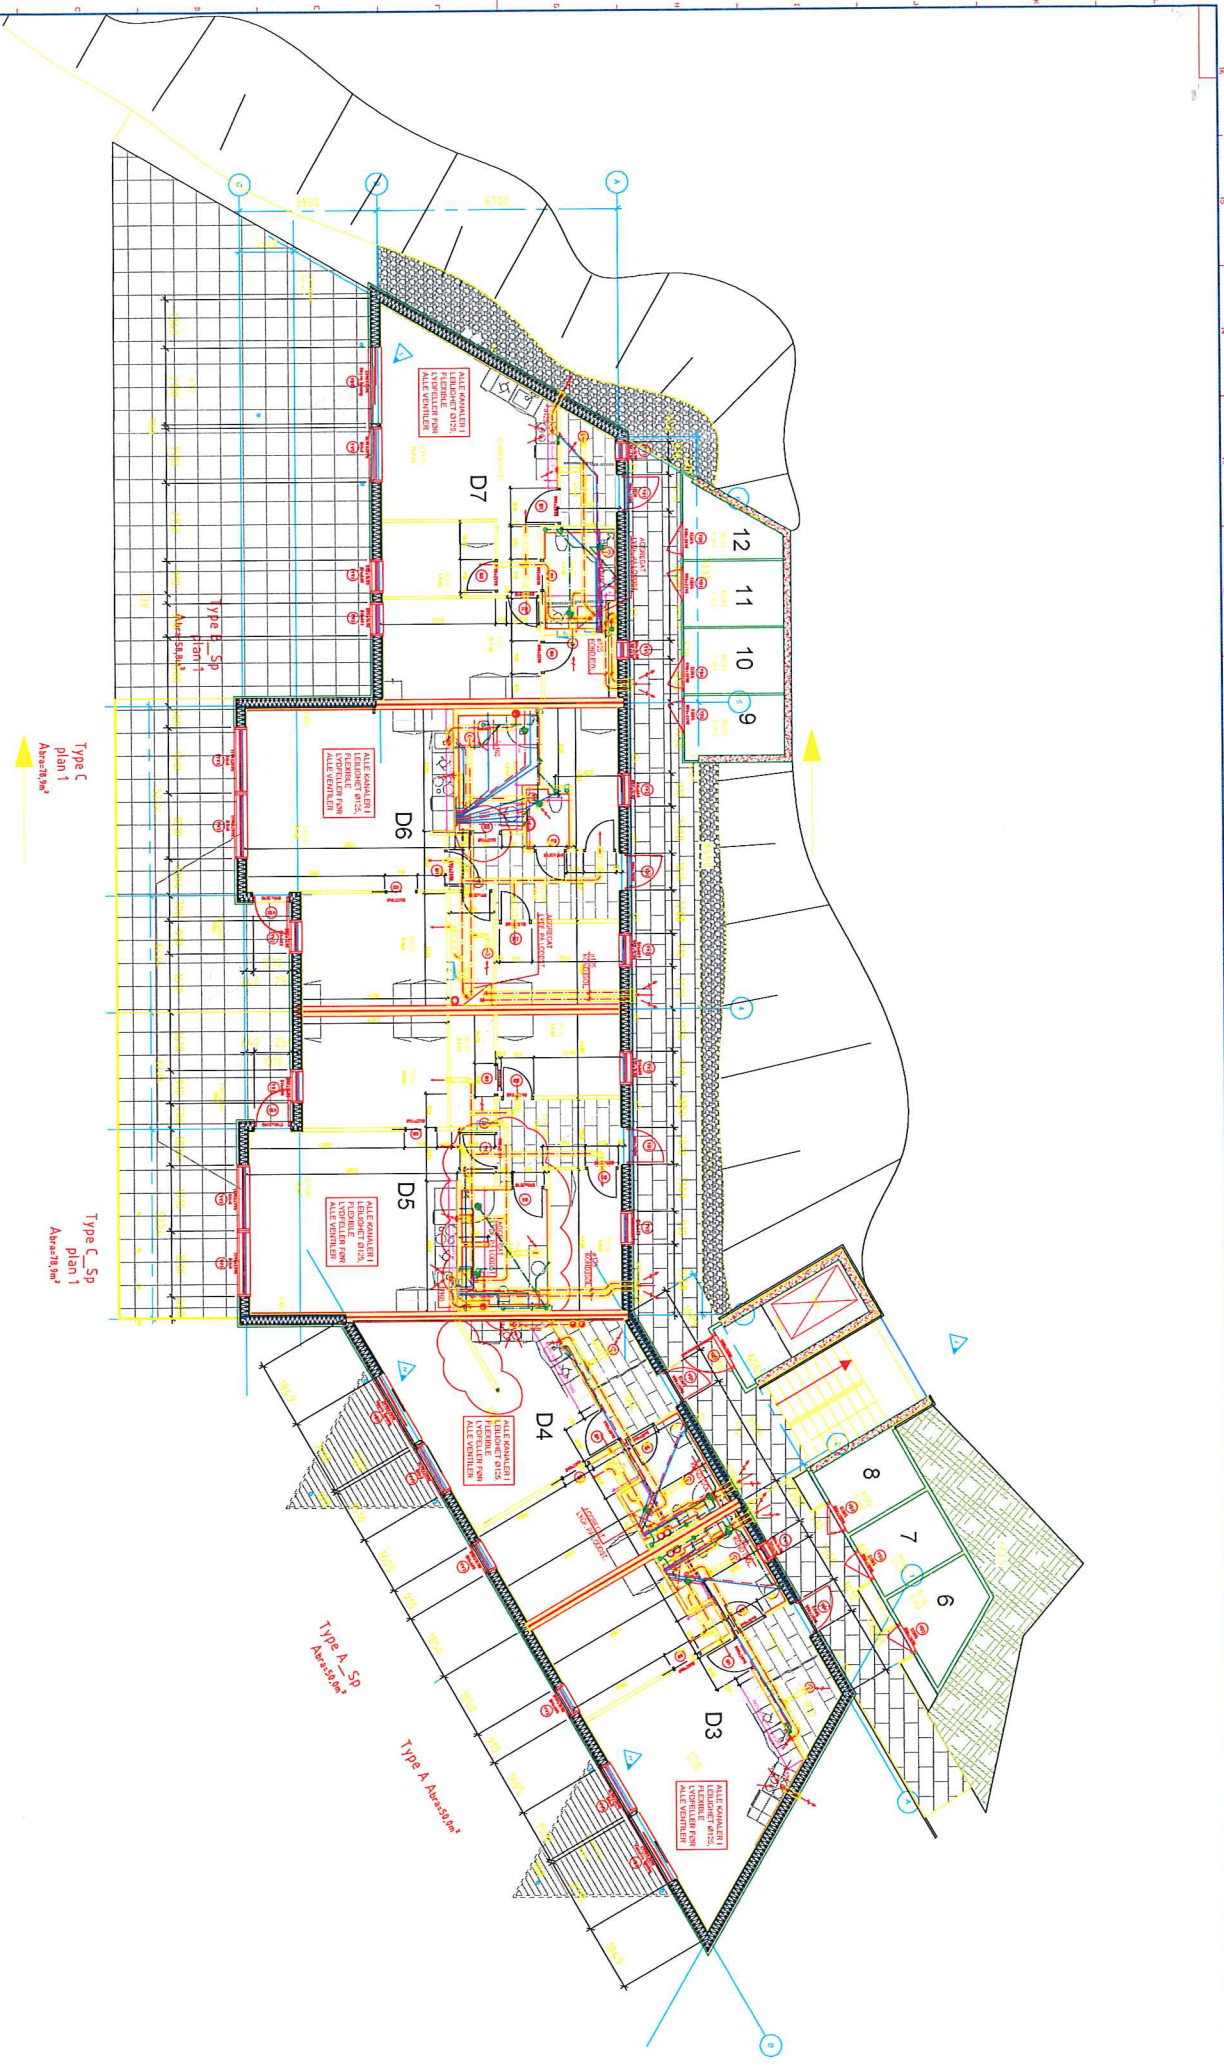




