

SØKNAD OM TILKOPLING OG
UTFØRING AV SANITÆRANLEGG

Eg / vi søker med dette om løyve til tilkopling og utføring av sanitæranlegg i medhald av gjeldande avgiftsføresegner og reglement for sanitæranlegg.

Til Teknisk etat i Lindås kommune

Byggeplass/eigedom, adresse Revetangasse på Risøy Matr. nr. 81 Gnr. 78 Bnr. 78 Parsell nr.

Eigar/festar av eiendommen Reidar Christensen, Apeltårnveggen 173k, 5238 Rødol Adresse

Ansvarshavande rørleggar Lindås Rør og Sanitær AS, Burkhardane 1, 5974 Isdalsto

Type bygg (sett x):
 Bollebygg Hytte Forretnings-/kontorbygg Industribygg
 Skole/forsamlingshus Annan bygning

Type arbeid (sett x):
 Nyanlegg Omlegging Anna arbeid Arbeide gjeld tilkopling av off. vann til eks. hytte + tillegg av utv. kloakk anlegg. Privat felles kloakk anlegg med felles septiktank - utslipp til sjø. Sjå vedlagte kart. Mont. av 4 vannklosett på eksist. brøt.
 Vanninstallasjon utv. Utvendig installasjon - avløp
 Vanninstallasjon innvendig Innvendig installasjon - avløp

Installasjonsarbeida vil bli utført i medhald av gjeldande lover, føresegner og reglement, eventuelt med dei endringar som måtte bli gitt ved installasjon.
 Som eigar av anlegg/eigedom vil eg rette meg etter dei til ein kvar tid gjeldande sanitær- og avgiftsføresegner.

Stad. Isdalsto Dato 5/1/12 - 78

Stad Isdalsto Dato 7/1/12 - 13

Underskrift av eigar For Reidar Christensen

Underskrift av ansvarshavande rørleggar Reidar Christensen


FOR KOMMUNEN SI HANDSAMING AV SØKNADEN - IKKJE SKRIVÆRI

Vedtak
 Søknaden er godkjend på følgjande vilkår.
 Søknaden er ikkje godkjend fordi:

Stad _____ Dato _____
 Underskrift _____

Anlegget er godkjend
 Stad _____ Dato _____
 Underskrift _____

Vatnforsyning			
Stikkledning -	Dim. i mm <i>72-40-70-63</i>	Materiale <i>PE 90</i>	Trykkklasse <i>PN 90 - Privat</i>
Reduksjonsventil	<input type="checkbox"/> Ja <input checked="" type="checkbox"/> Nei	Trykkforsterking	<input type="checkbox"/> Ja <input checked="" type="checkbox"/> Nei
Sil/filteranlegg	<input type="checkbox"/> Ja <input checked="" type="checkbox"/> Nei	Vatnmatar <i>Hver ekes felles</i>	<input checked="" type="checkbox"/> Ja <input type="checkbox"/> Nei
Anna utstyr	<input type="checkbox"/> Ja <input checked="" type="checkbox"/> Nei		
Avløp	<input type="checkbox"/> Fellessystem	<input type="checkbox"/> Dobbeltsystem	
Fellesledning	Dim. i mm	Materiale	Trykkklasse
Ledning for spillvatn	<i>110-125-140</i>	<i>PE 100</i>	<i>PN 10 - Privat</i>
Ledning for overvatn	Dim. i mm	Materiale	Trykkklasse
Slamavskiljar <i>Felles</i>	<input checked="" type="checkbox"/> Ja <input type="checkbox"/> Nei	Vatvolum i m ³	Antall kummar
Anna rensetiltak/-utstyr	<input type="checkbox"/> Ja <input type="checkbox"/> Nei	Kva slag	
Areal m.m.			
Areal på bygget/tilbygget	Brutto golvflate i m ²	Leigeareal (boligbygg) i m ²	Avgiftspliktig tilleggsareal i m ²
Opparbeidd hageareal	Areal i m ²	Symjebaseng	Volum i m ³
Vassklosett	<input checked="" type="checkbox"/> Ja <input type="checkbox"/> Nei		
Teikningar vedlagt			
<input checked="" type="checkbox"/> Situasjonsplan <i>no/felles privat anlegg</i>	<input type="checkbox"/> Kjellarplan		Oppgitt antall
<input type="checkbox"/> Installasjonsteikning	<input type="checkbox"/> Etasjeplan		
<input type="checkbox"/> Andre teikningar	Oppgitt kva slag		
Tinglyste erklæringar vedlagt			
<input type="checkbox"/> Løyve til å leggje og vedlikehalde ledningar, kummar m.v. på andre sin eigedom			
<input type="checkbox"/> Solidarisk ansvar for eigarar av felles ledningar			
<input type="checkbox"/> Rett og plikt til nødvendig service av pumpeanlegg, maskinelt utstyr m.m.			
<input type="checkbox"/> Rett for kommunen til å krevje provisorisk anlegg sett ut av funksjonen ved tilknytting til offentlig ledningsnett			
<input type="checkbox"/> Andre forhold	Kva slag		
Søknad om deispensasjon (oppgi grunn)			
Andre opplysningar (bruk om nødvendig baksida av blanketten)			

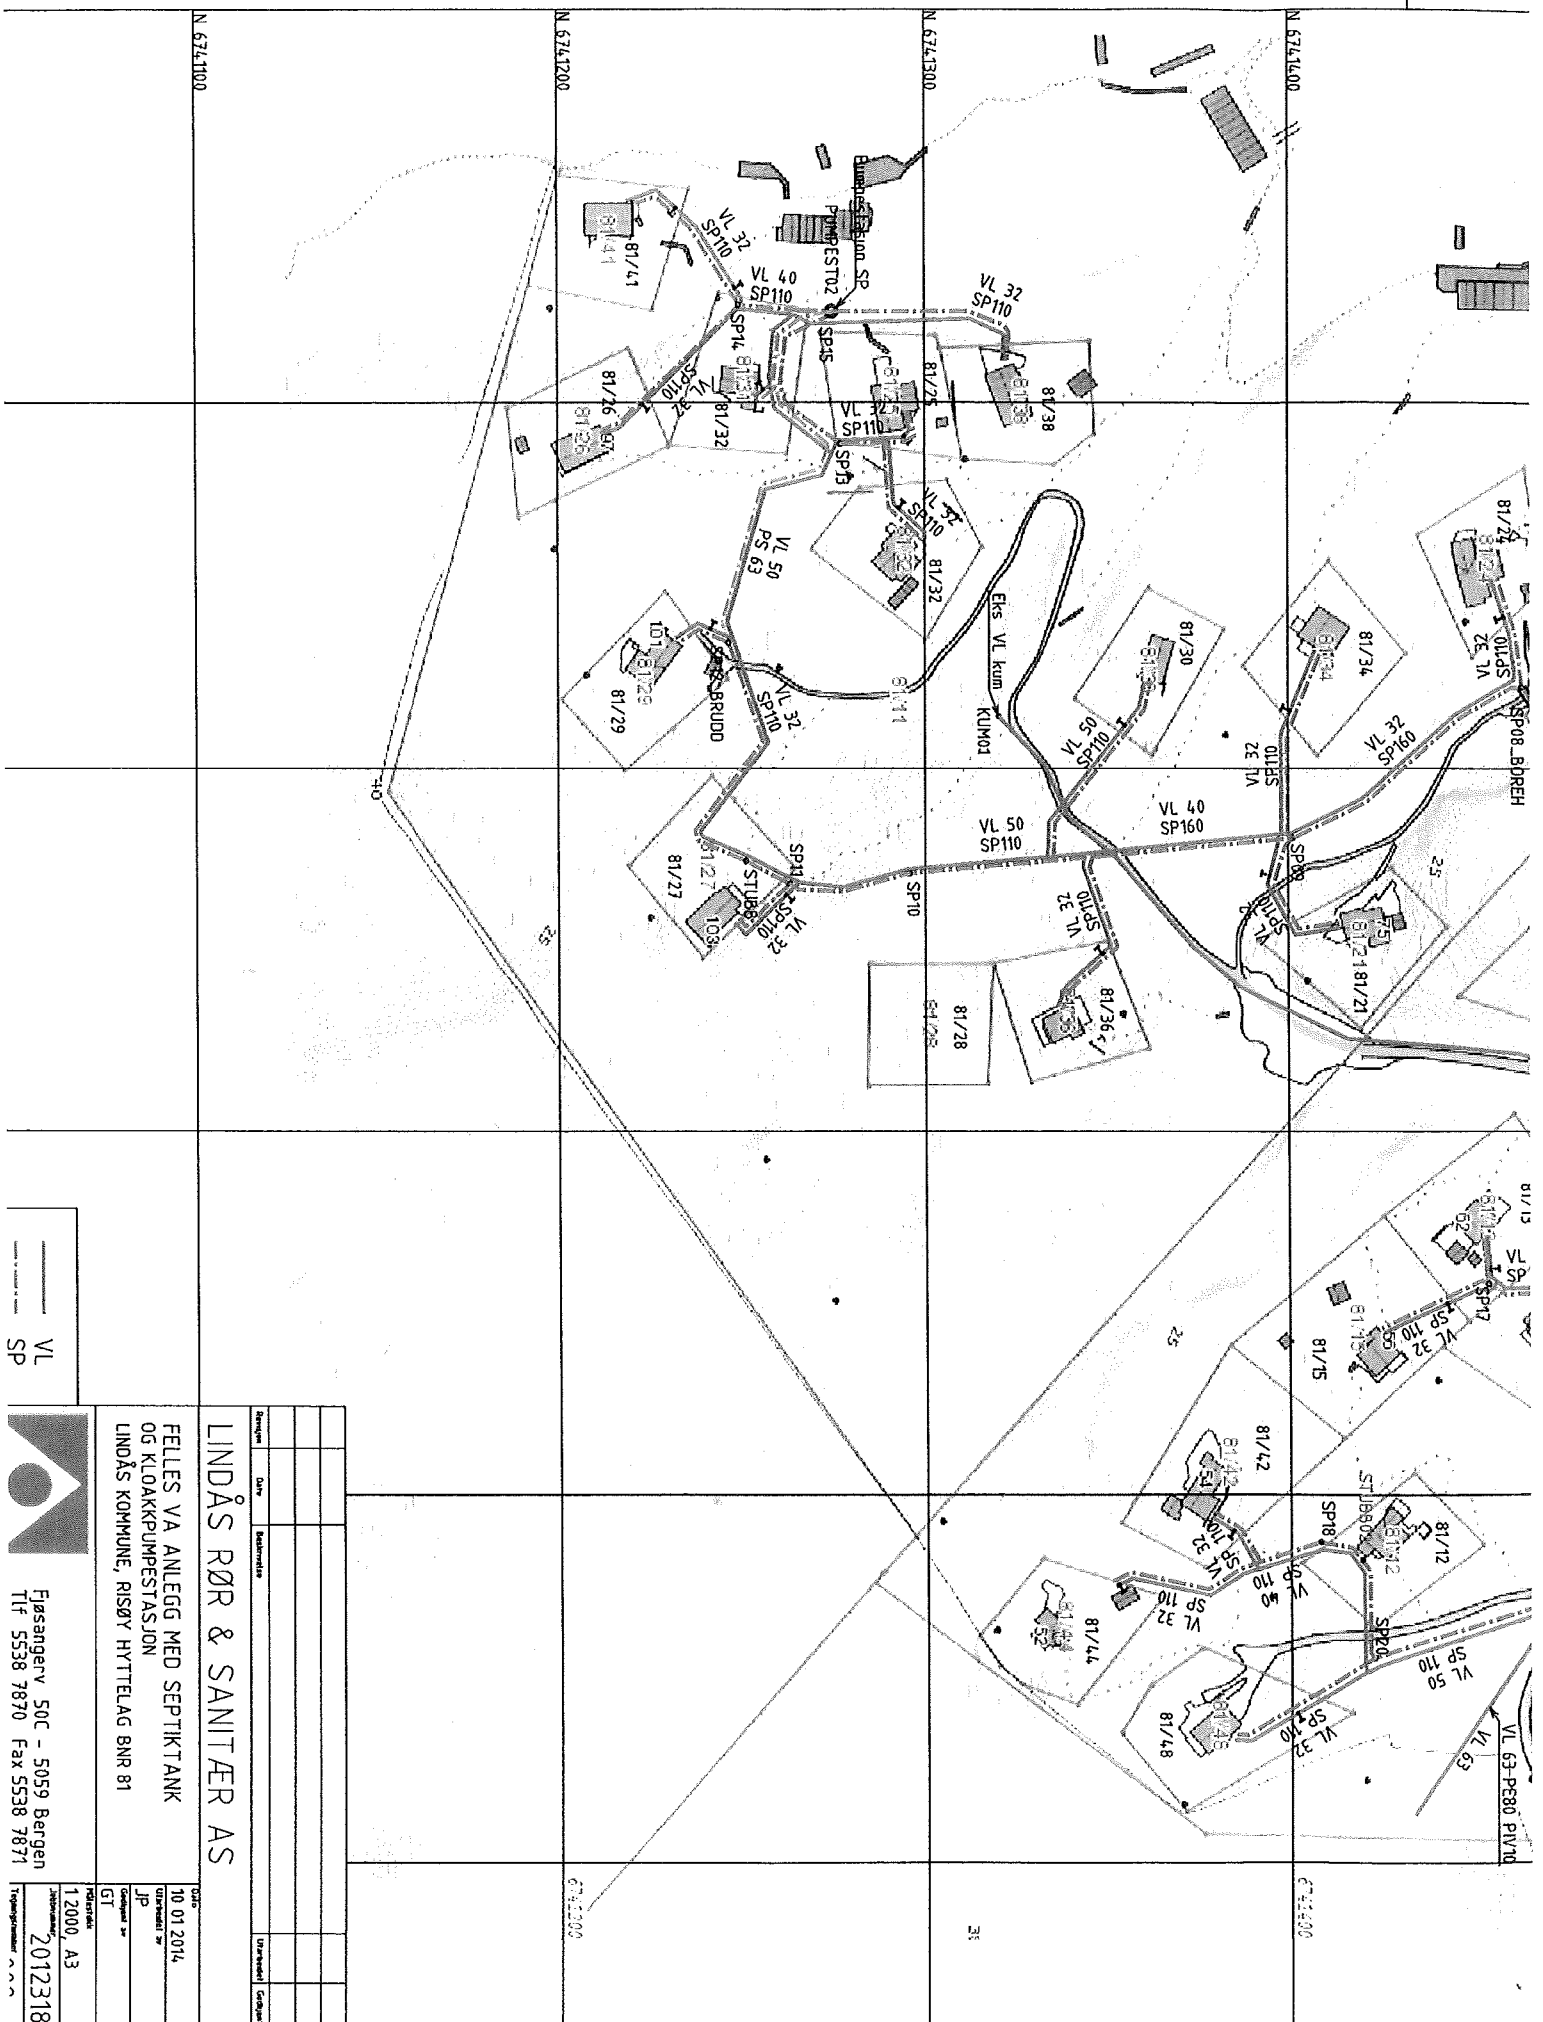

VL
SP



Fjøsanger v 50C - 5059 Bergen
Tlf 5538 7870 Fax 5538 7871

12000_A3
2012318

Angivelse	Dato	Signaturen	Drøytsett/ Godkjent

LINDÅS RØR & SANITÆR AS

FELLES VA ANLEGG MED SEPTIKTANK
OG KLOAKKUPPESTASJON
LINDÅS KOMMUNE, RISØY HYTTELAG BNR 81

Dato
10.01.2014
UTARBEIDET AV
JP
Godkjent av
GT
Skaleres
12000_A3

TIL LINDÅS KOMMUNE
TEKNISK ETAT

5100 ISDALSTØ


ERKLÆRING

Eg stadfester med dette at sanitæranlegget til Reidar Christensen
gnr. 81 bnr. 38
tilfredsstiller krava til Lindås kommune ("Normalreglementet").

VATN : X

KLOAKK: X

NAMN PÅ ANSVARLEG RØYRLEGGJAR: _____

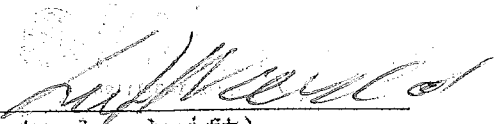
(underskrift)
Evt. stempel