



	Lindås kommune Geodata avdeling	
	innmåling renseanlegg og borhol for vatn	
dato: 2015.06.17 sign: 	Gnr 39 bnr 11	


-  Målte Grenser
-  Registrerte Grenser
-  Udefinert grense
-  Terengmålte grense
-  Konstruert grensepunkt
-  Bolig
-  Bustad m/leilighet
-  Våningshus
-  Storre bustader
-  Hytte/erichus
-  Garasje/uthus
-  Industri/lager
-  Andre bygg







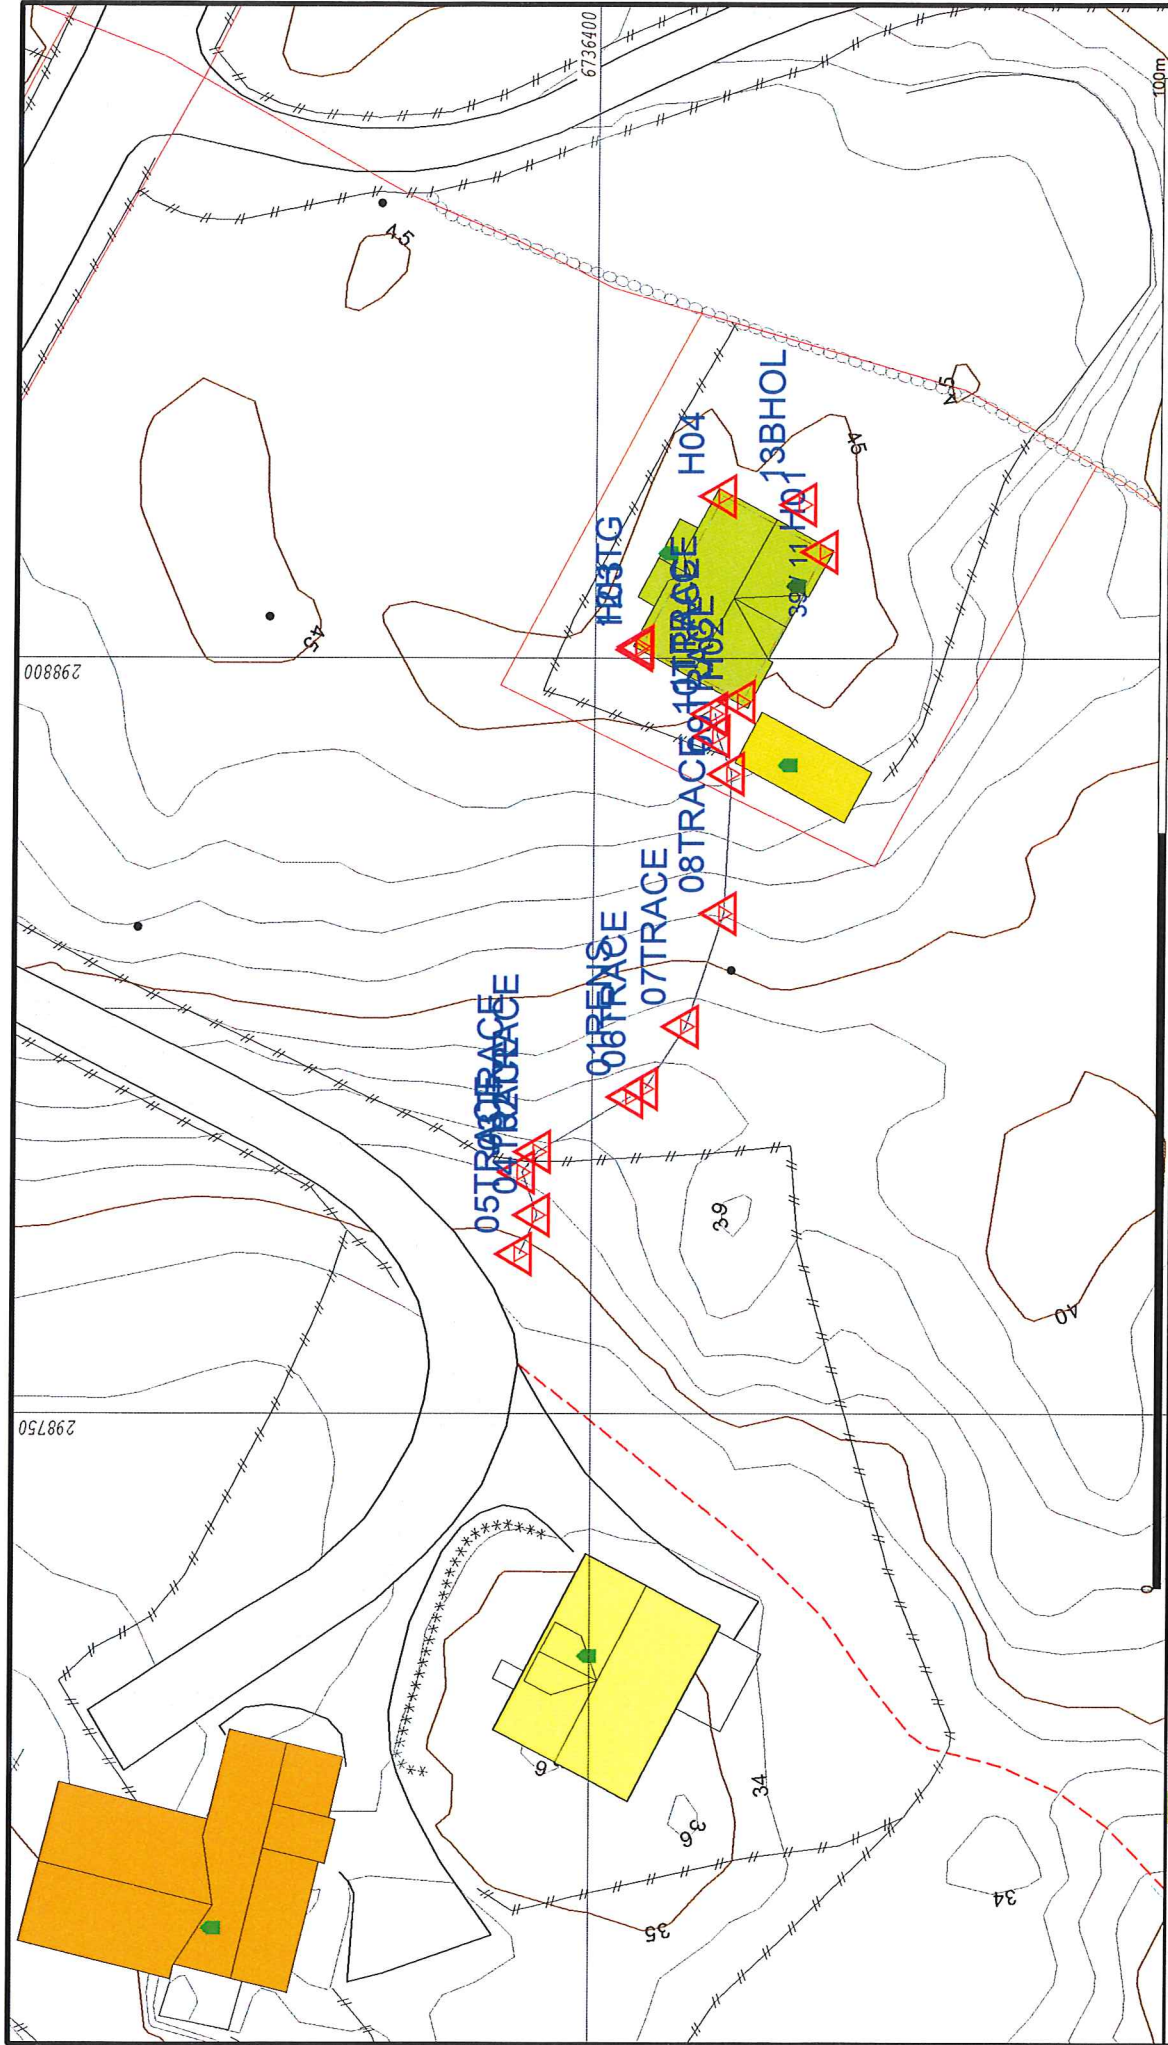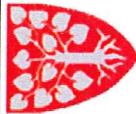






Beliggenhet og høyder må oppplattes som orienterende.

Lindås kommune



	Lindås kommune Geodata avdeling	
	innmåling renseanlegg og borhol for vatn	
Dato: 2015.04.22 Sign: Liei	Gnr 39 bnr 11	

 Målestokk 1:500

-  Målte Grenser
-  Registrerte Grenser
-  Udefinert grenser
-  Terrangmålte grense
-  Konstruert grensepunkt
-  Bolig
-  Busstad m/leilighet
-  Våningshus
-  Store busstader
-  Hytte/feriehuis
-  Garasje/tilhus
-  Industri/lager
-  Andre bygg

Beliggenhet og høyder må oppfattes som orienterende.

39-rens-borh

```

-00 FFFFFFFFFFFFFFFFFFFFFFFFFFFFFFFFFFFFFFFFFFFFFFFFFFFFFFFFFFFFFFFFFFFFFFFFFF
-01 OOOOOOOOOOOO DDDDDDDDDDDD VVVVVVVVVVVV KKKKKKKKKKKK OOOOOOOOOOOO
-02 SSSSSSSSSS KKKKKKKK NNNNNNNN TTTTTTTT TTTTTTTT II.III Bk MMMMMMMM
-03 TTTTTTTTTT KKKKKKKK HHH.HHHH VVV.VVVV AAAA.AAA SS.SSS Bk MMMMMMMM
-04 TTTTTTTTTT KKKKKKKK HHH.HHHH DDDD.DDD AAAA.AAA SS.SSS Bk MMMMMMMM
-05 PPPPPPPPP KKKKKKKK XXXXXXXX.XXX YYYYYYY.YYY ZZZZ.ZZZ Bk MMMMMMMM
-06 PPPPPPPPP KKKKKKKK PPPPPPP.PPP AAAAAAA.AAA ZZZZ.ZZZ Bk MMMMMMMM
-07 PPPPPPPPP KKKKKKKK dXXXXXXXX.XXX dYYYYYY.YYY dZZZ.ZZZ Bk MMMMMMMM
-08 Epi E1 E2 E3 E4
-09_Pi Sammenheng FFFFFFFFFFFFFFFFFFFFFFFFFFFFFFFFFFFFFFFFFFFFFFFFFFFFFFFFFF      MMMMMMMM
  
```

Innmåling av renseanlegg og trace samt borhol for vatn.

```

-00 Leica Geosystems AG
-00 Instrument:      CS15      Måledato: 11.06.2015
-00 Målejobb:      39-rens-borh      Operatør:      er
-00 Jobbeskrivelse:
  05 M-Ref 0007      6746164.614  298701.385  14.665  0.000
  05 01rens      6736397.413  298770.999  36.304  0.012 senter
renseanlegg
  05 02trace      6736403.629  298767.348  36.389  0.011
  05 03trace      6736404.676  298766.026  35.857  0.012
  05 04trace      6736403.648  298763.167  35.645  0.015
  05 05trace      6736404.848  298760.602  34.408  0.013
  05 06trace      6736396.454  298771.563  36.593  0.013
  05 07trace      6736393.790  298775.685  37.597  0.013
  05 08trace      6736391.338  298783.165  40.542  0.013
  05 09trace      6736390.852  298792.409  43.184  0.014
  05 10trace      6736391.826  298794.885  43.659  0.036
  05 11trace      6736392.004  298796.373  43.703  0.117
  05 12htg      6736397.004  298800.621  44.911  0.036 terreng ved
hushjørne.
  05 13bhol      6736386.199  298810.199  45.043  0.089
  
```

Høgde fg.. 45,35 moh. ca høgde

Knarvik 12.06.2015

Lindås kommune Geodata avd.


 einar rydland
