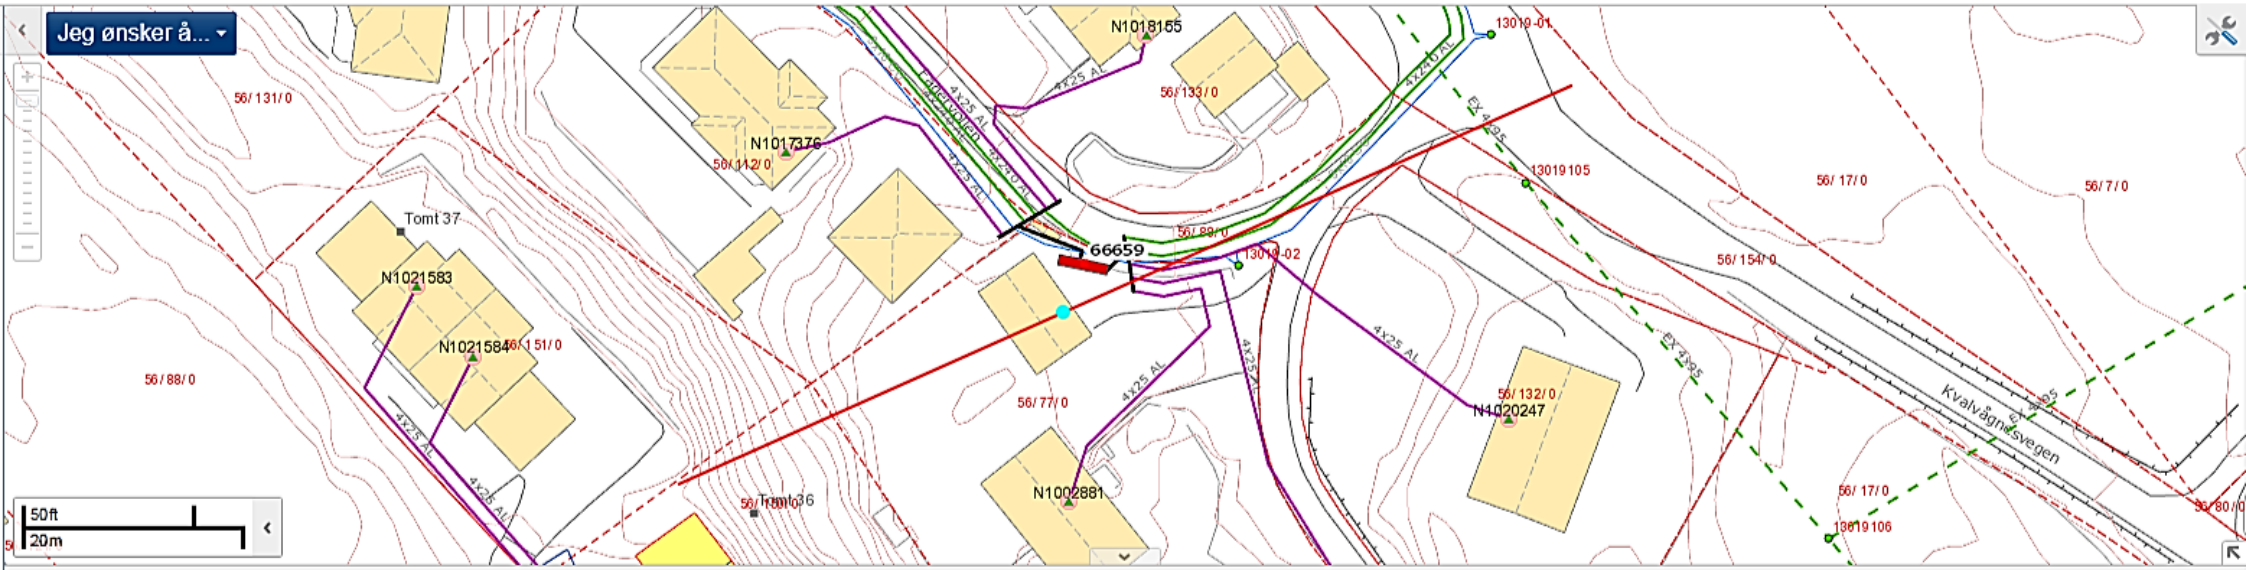

Velg diagrammer

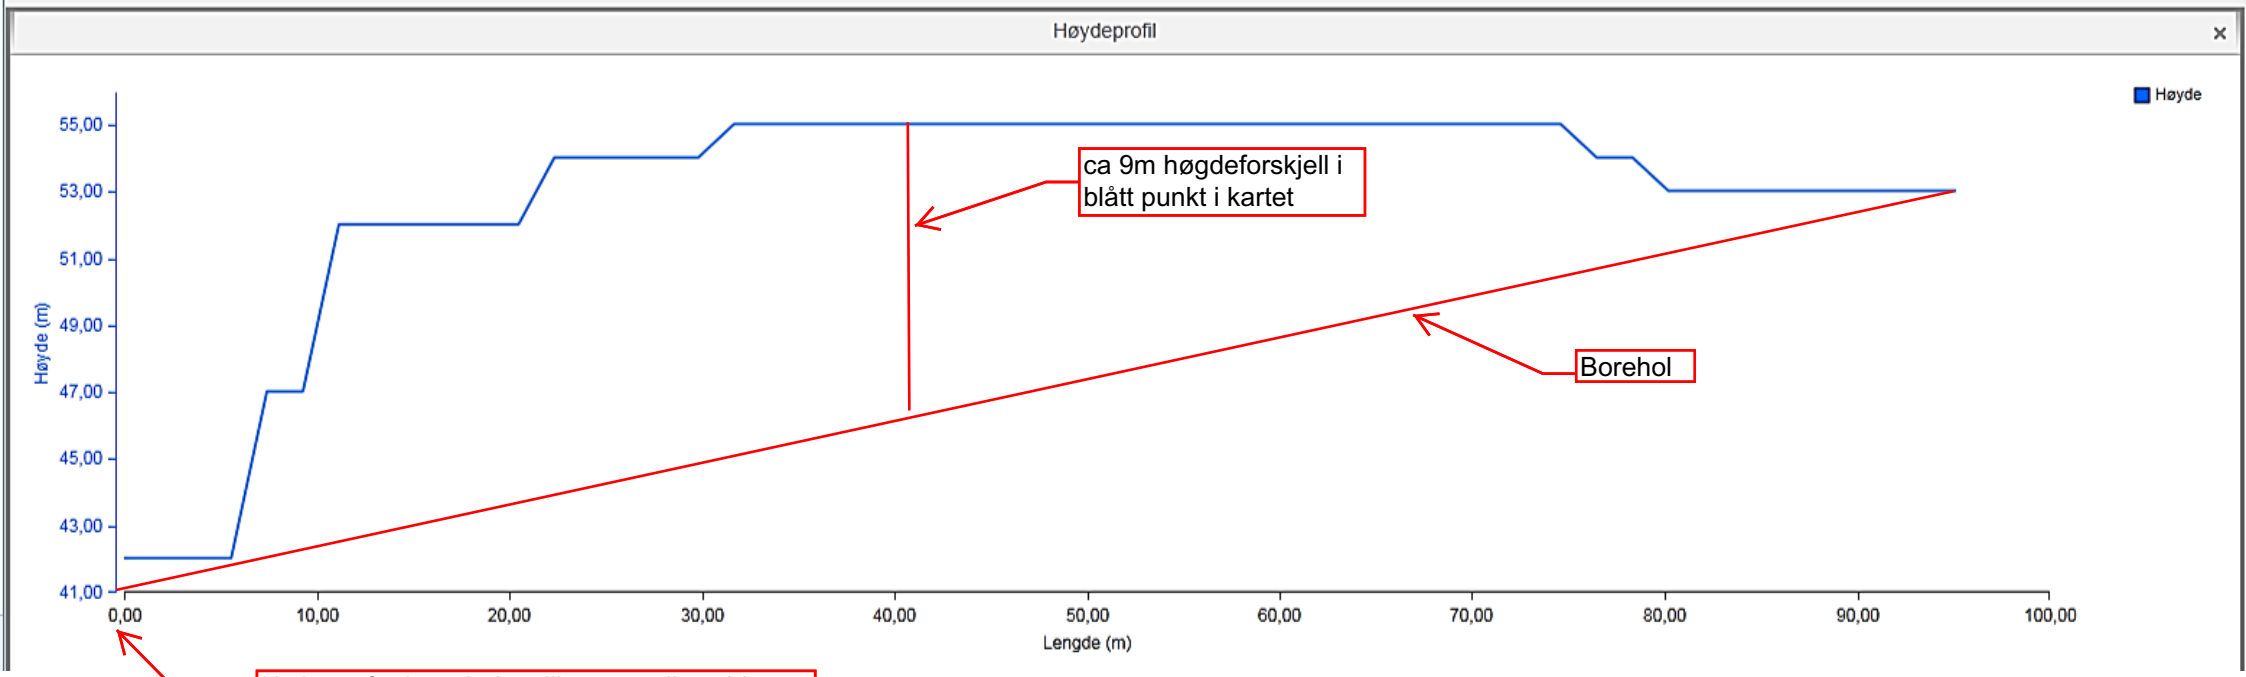

Utslaget for bore holet vill vere mellom 36 og 37m på grunn av at det er sprengd på tomten. Det betyr at borelinja blir litt djupare i praksis