




Plan Underetasje 1:100

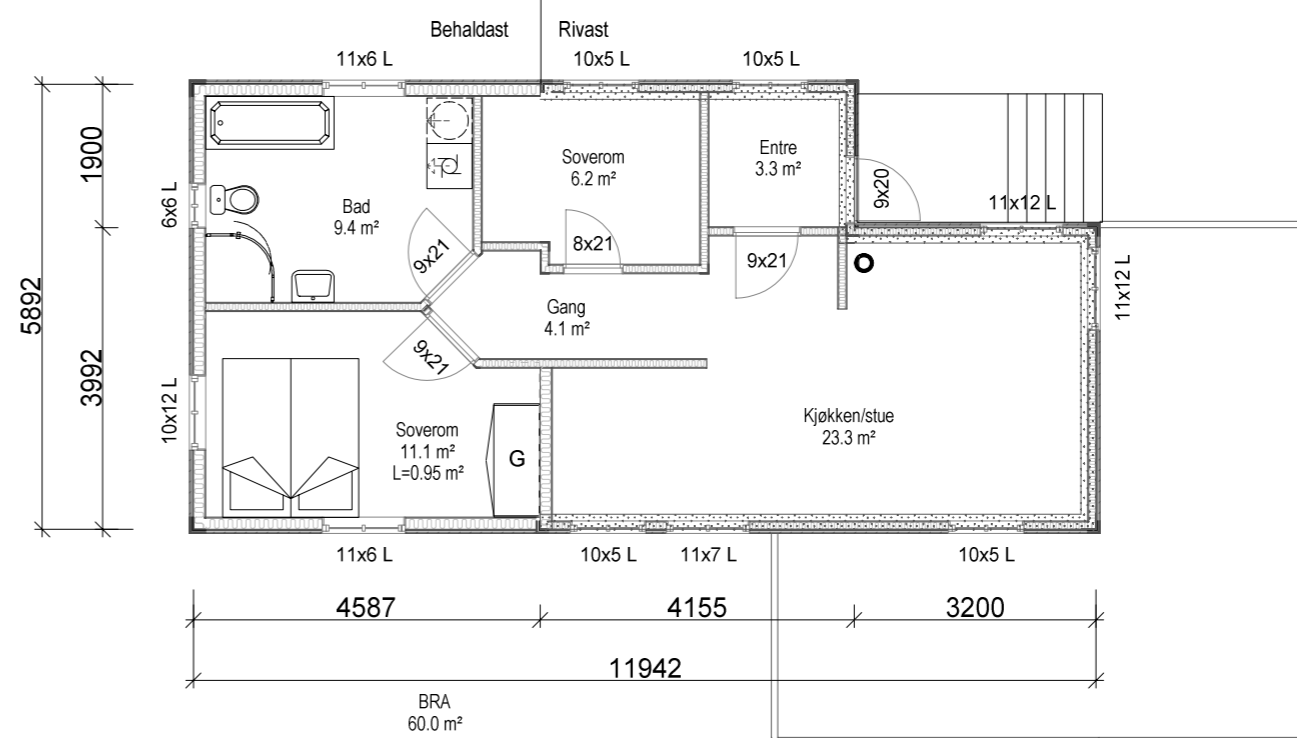


Plan 1 etasje 1:100

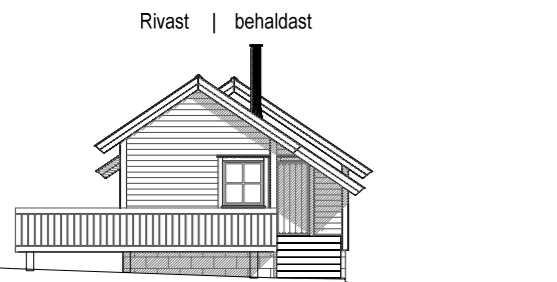


Sør Aust

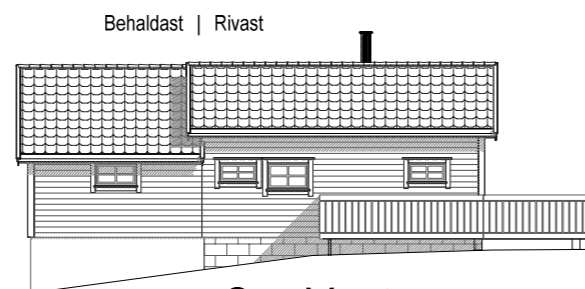

Sør Vest

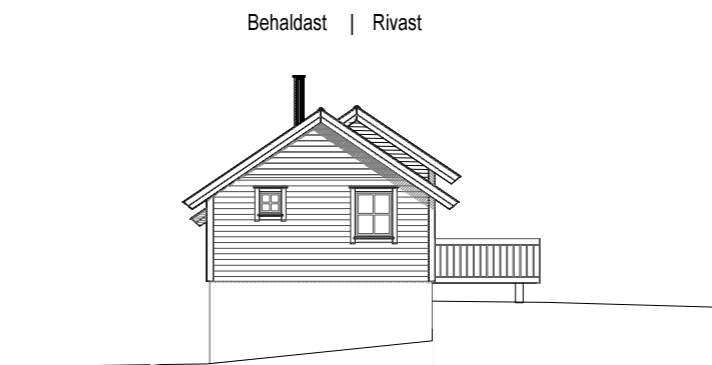

Nord Vest

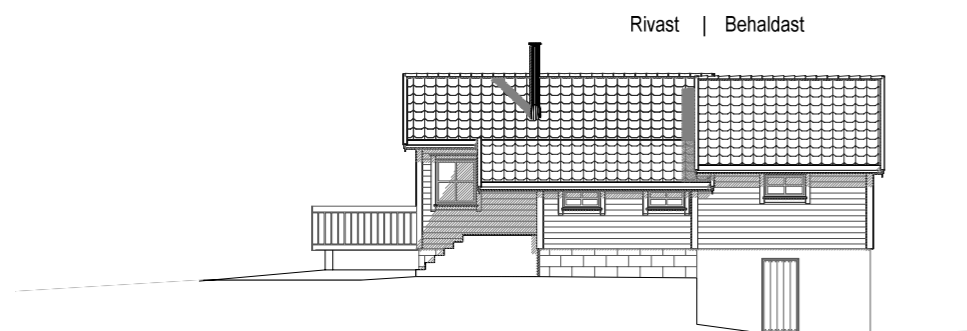

Nord Aust

Fasader 1:200

Arealberegninger i hht. NS 3940	Bruksareal BRA i m²	
	Pr etasje	Sum BRA
U. etg. plan	11.2	11.2
1. etg. plan	60.0	60.0
SUM :	71.2	71.2

Tilbygg Vardane 13



Tiltakshaver: **Kristoffer Lunde**
 Byggeplass: **Vardane 13, 5911 Alversund**
 Kommune: **Lindås**
 Gnr: 134 Bnr: 132 Mål: 1 : 100
 E7- Eksisterande bygg

Dato:
 Tegn:
 Prosjekt nr.: 10-2014
 Tegn.nr: 501

DATA DESIGN SYSTEM

1114 bygg tilbygg kristoffer lunde v3