

108/215 ut.

15/2550

NORDHORDLAND
Digital

☐ Søknad om tiltak; oppretting eller endring av matrikkelteining (deling). Pbl § 20-1 m ☐ Krav om matrikulering ² av eining(ar) som ikkje krev handsaming etter Pbl § 20-1 m, eller oppmålingsforretning etter Ml § 33. Ml § 5, siste ledd og matrikkelforskrift §§ 43-48 ☒ Rekvisisjon av oppmålingsforretning		Journalføring/stempel:
Til kommune: LINDÅS		
Søknaden/rekvisisjonen gjeld: ³ Plan- og byggeslova (Pbl.), Matrikellova (Ml.)		
Elgdom(ar)	Gnr: 108 Bnr: 215 Fnr: Snr:	
	Gnr: Bnr: Fnr: Snr:	
Søknad om tiltak (deling) etter, Pbl. § 20-1 m og matrikulering etter Ml. § 5.	Sakstype, Pbl. § 20-1 m: ☐ A Ny grunneigedom ☐ B Ny fest grunn over 10 år ☐ C Arealoverføring ☐ D Nytt jordsameige ☐ E Ny anleggsigedom	Søknad om dispensasjon jf. pbl. § 20-1 m: ☐ Plan- og bygningslov ☐ Kommuneplan ☐ Reguleringsplan ☐ Utbyggingsplan (eldre lovverk)
Deling i samsvar med: ☐ Reguleringsplan ☐ Utbyggingsplan (eldre lovverk) ☐ Privat forslag ☐ Anna:		
Krav om matrikulering av einingar som ikkje krev handsaming etter Pbl. § 20-1 m, eller oppmålingsforretning etter Ml. § 33. ⁴	☐ Matrikulering av einingar, og rettår (festeforhold, bruksrettar o.a.) som er tildelt matrikkelnummer etter tidligere regelverk (Ml. § 5, siste ledd) ☐ Samanslåing (Ml. § 18) ☐ Føring av referanse til eksisterande grense, (Ml. § 19) ☐ Matrikulering av eksisterande umatrikulert eining (Ml. § 13) ☐ Registrering av uregistrert jordsameige (Ml. § 14) ☐ Registrering av samla eigedom (Ml. § 20)	
☒ Rekvisisjon av oppmålingsforretning, Ml. § 33.	Oppmålingsforretning for matrikkelteining(ar) i medhald av løyve (delingsvedtak) etter Pbl. 20-1 m: ☐ Grunneigedom ☐ Anleggsigedom ☐ Jordsameige ☐ Fest grunn ☐ Arealoverføring Må fyllest ut dersom alternativ B eller C er ønskt:	
	A) ☒ Ønsker gjennomført utan ugrunna opphald (frist 16 veker etter pbl.-vedtak, § 20-1 m + eventuell vinterforskrift, Ml. § 18,3)	B) ☐ Ønsker å utsette oppmåling og matrikulering. Skal sjolv gje tilbakemelding når det er ønskeleg å få utført arbeidet. (Etter 3 år frå godkjenning fell gjeve løyve etter pbl. bort.)
	C) ☐ Ønsker av særlege årsaker å gjennomføre matrikulering men utsett fullføring av oppmålingsforretninga i medhald av matrikellova § 6. (Kommunen fastset frist for fullføring, ikkje lenger enn 3 år)	
For alt C); oppgje særlege grunnar (eventuelt i elge vedlegg):		
Oppmålingsforretning for matrikkelteining(ar) som ikkje krev løyve (delingsvedtak) etter pbl. 20-1 m: ☐ Oppmålingsforretning over eksisterande matrikkelteining (Ml. § 33) ☒ Klårlegging av eksisterande grenser (Ml. § 33) ☐ Grensejustering (Ml. § 16) ☐ Utareal til eigarseksjon (jf. eigarseksjonslova § 7 og matrikkelforskrifta § 35)		

Andre opplysninger og underskrift(er):			
Andre opplysninger (f.eks. rettshavarer av betydning)	Rettshavarer Mob: 91368091		
Hjemmelshaver (nr)	Navn:		Tlf:
	JAKOBSEN MÅLFRID A		51620794
	Adresse:	Postnr:	Stad:
	SØRHALLET 10	4309	SANDNES
Underskrift	E-post:		
	MAALFRID.JAKOBSEN@GMAIL.COM		
Hjemmelshavar (nr)	Stad:	Dato:	Underskrift:
	Sandnes	14.06.15	Målfrid Jakobsen
	Navn:		Tlf:
Underskrift	Adresse:	Postnr:	Stad:
	E-post:		
Underskrift	Stad:	Dato:	Underskrift:
Kan nyttast til utfyllande merknader: ØNSKER Å KLARLEGGE GRENSEW MOT BNR. 222 Nye grensepinner, de gamle er borte. Kan det være en midt på linjen også? John Skattem kan være tilstede, Tlf. 56 34 11 84 Mob: 41760357 De gamle grensepinnene ble borte i forbindelse med bygging av huset på tomten 222			

MÅLEBREV - KART

M.nr.

Kartpl. A.F. 064-1.

Parsell av Dalen av Lindås gnr. 108 bnr. 22

Bruksnavn Dalen II gnr. 108 bnr.


Areal 1183 m² Mål 1 : 500


John Hatlem *5634 1184*
41760 357

Pkt.	Y	X	Merknad
60	-48683,50	305888,50	Veikant
52	- 666,00	865,30	Kamstål
53	- 695,00	844,50	Kamstål
61	- 699,00	849,50	Veikant
56	- 705,00	859,50	Veikant
57	- 710,60	869,50	Veikant
58	- 708,20	878,30	Veikant
59	- 693,00	889,00	Veikant

N

15/6-15. sja på saken.

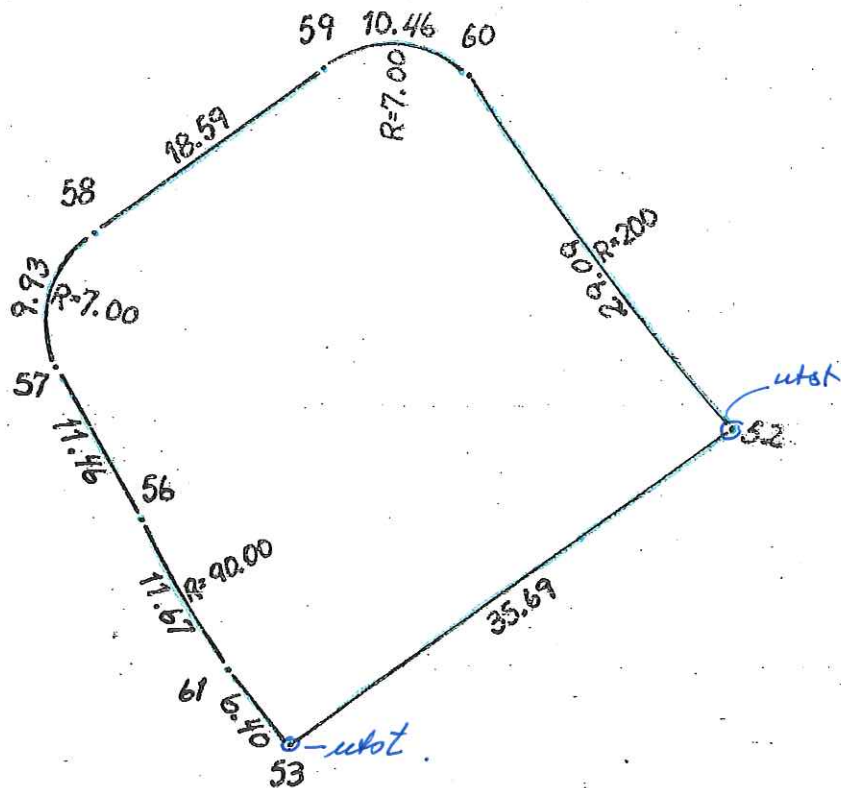

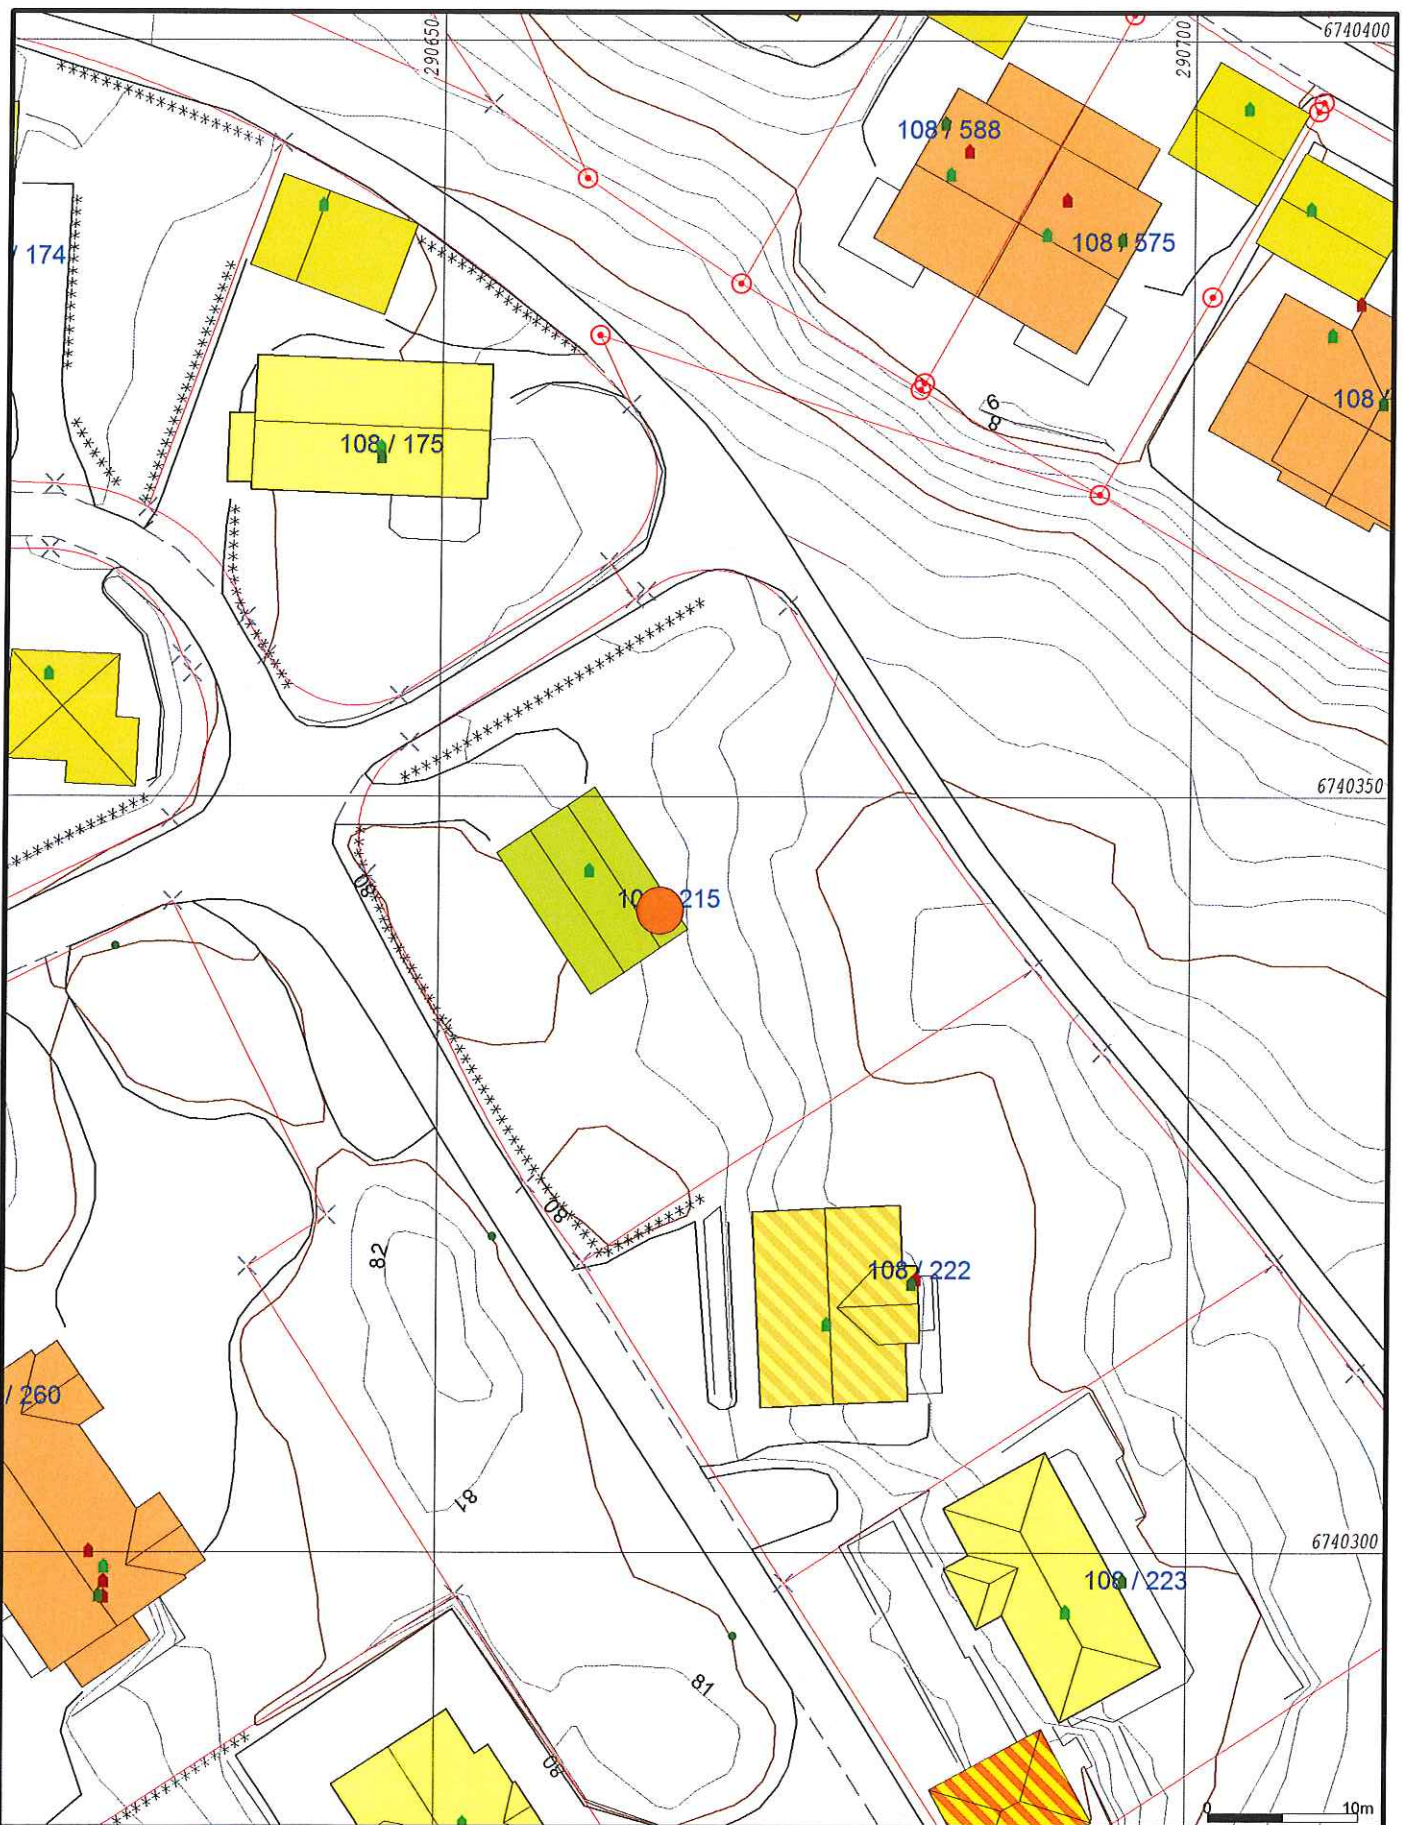

- | | |
|--------------------------|-----------------|
| — Målte Grenser | Storre bustader |
| — Registrerte Grenser | Hytte/feriehus |
| — Udefinert grenser | Garasje/uthus |
| — Terrengmålte grense | Industri/lager |
| — Konstruert grensepunkt | Andre bygg |
| — Bolig | |
| — Bustad m/leilighet | |
| — Våningshus | |

Beliggenhet og høyder må oppfattes som orienterende.



Lindås kommune
Geodata avdeling

Dato: 2015.06.15
Sign: l1ei

Gnr 108 bnr 215



Målestokk
1:500