



All rights reserved. Passing on and copying of this document, use and communication of its contents not permitted without written authorization.

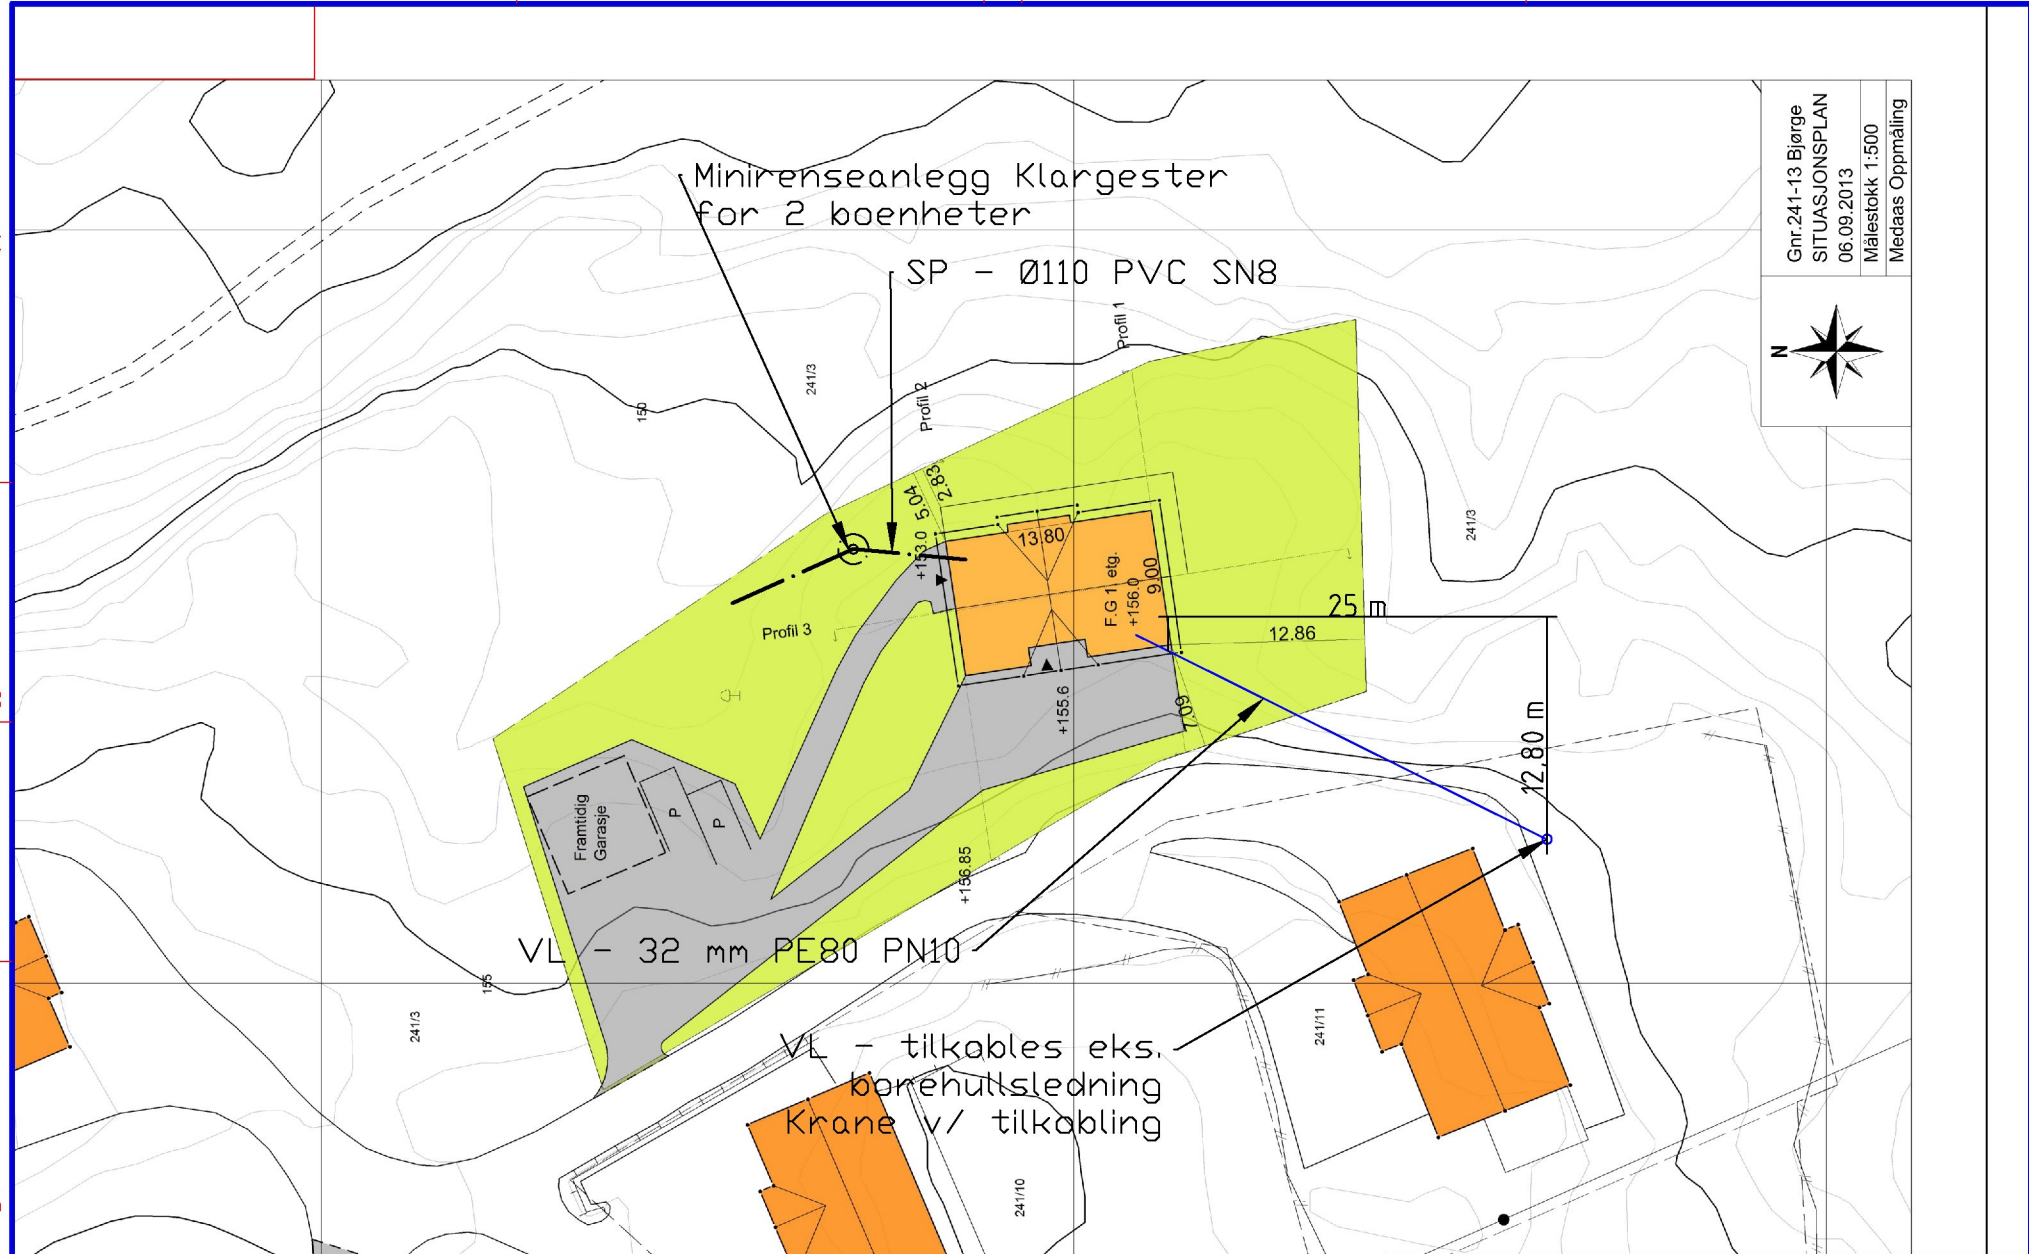

Gnr.241-13 Bjørge
SITUASJONSPLAN
06.09.2013
Målestokk 1:500
Medaas Oppmåling

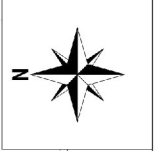

Oppdrag Ny enebolig - Hindenes Hus		Oppdrag nr. Hindenes Hus	Målestokk A4 1:500
Oppdragsgiver Stine Hindenes		Dato 16.09.2013	Erst. for Erst. av
Gbnr 241 / 13 - Lindås Kommune Bjørge, 5993 Ostereidet Lindås Rør & Sanitær AS			Tegningsnr. VVS 01
Henvisninger		Tegnet av H.M.Nævdal	Godkjent av Rev. nr. 01
		Filnavn vvs - utv. sanitær.dwg	

REV.	DATE	REVISJONS TEKST	TEGNER	SAKSB.	KONTR.	DATE	BLADNR.
01	16.06.15	Kontroll av plasseringer, rev. merke på minirensaneanlegg	H.M.N.	H.M.N.			